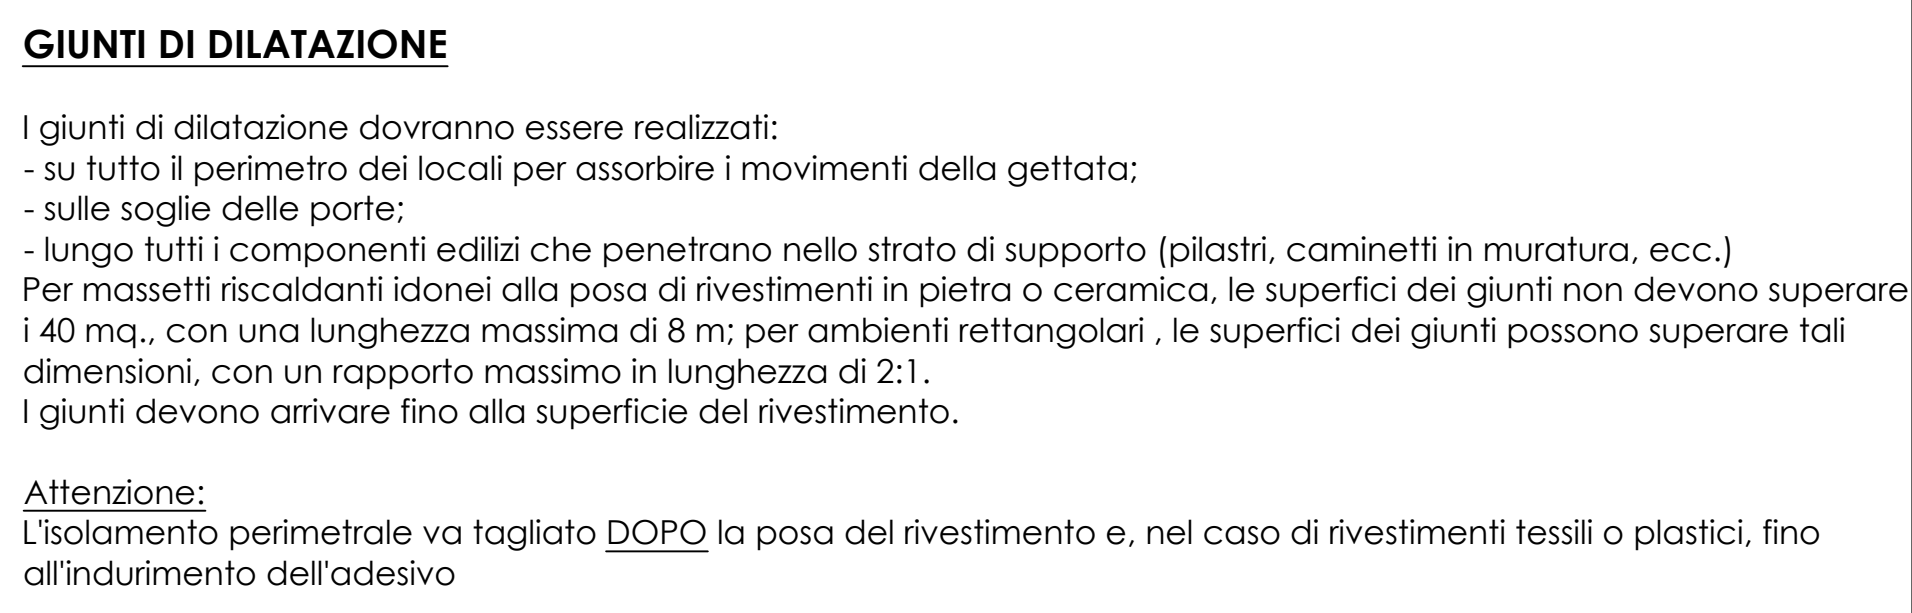


Colettore: C7					
Ambiente	Circuito	L Tot [m]	Port [i/h]	P.Sogg. P.Marg	Taratura
8-Ristorazione	20	73.89	88	100 : 0	2,75
	21	74.79	85	100 : 0	2,75
	22	75.73	87	100 : 0	3
	23	71.44	82	100 : 0	2,5
	24	49.98	60	100 : 0	1,5
	25	59.14	69	100 : 0	1,75
	26	72.40	71	100 : 0	2
	27	70.85	83	100 : 0	2,75
	28	72.66	87	100 : 0	2,75
	29	77.41	88	100 : 0	3
F-Ingrosso	30	85.20	98	100 : 0	4,25
	18	63.58	71	100 : 0	2
	19	72.00	81	100 : 0	2,5

Collettore: C9					
Ambiente	Circolo	L.Tot. [m]	Port. [h]	P.Sogg. P. Marg	Temperatura
5-Ufficio	32	61.07	70	100 : 0	2.5
	33	62.60	71	100 : 0	2.75
	34	58.26	65	100 : 0	2.25
	35	73.03	85	100 : 0	4.25
6-Dis Ufficio	36	44.49	53	100 : 0	1.5
7-Spogliatoio addetti	31	61.18	74	100 : 0	2.75

PIANO TERRA

Committente:
A.S. MASSERONI MARCHESE
via Madruzzo 3, 20149 Milano (MI)

Committente:
A.S. MASSERONI MARCHESE
via Madruzzo 3, 20149 Milano (MI)
Tel.02/466142
www.masseronimarchese.it

Scale: 1:50

Scale: 1:50

Oggetto:
PROGETTO IMPIANTI MECCANICI

Fase:
PIANTA DISTRIBUZIONE IMPIANTO
RADIANTE - PIANO TERRA

Progettista:
ARCH. STEFANO GALDINUNDO

ES1	Luglio 2019		
EMESS	DATA	DES	APPR



MASTERPLANSTUDIO srl
via Aceta, 2 20155 Milano
T. 02 3310 6423 F. 02 3182 0574
info@masterplanstudio.it

Il presente elaborato e le informazioni in esso contenute sono riservate e ne è vietata la riproduzione e divulgazione senza l'espressa autorizzazione degli autori.