




PIANTA COPERTURE

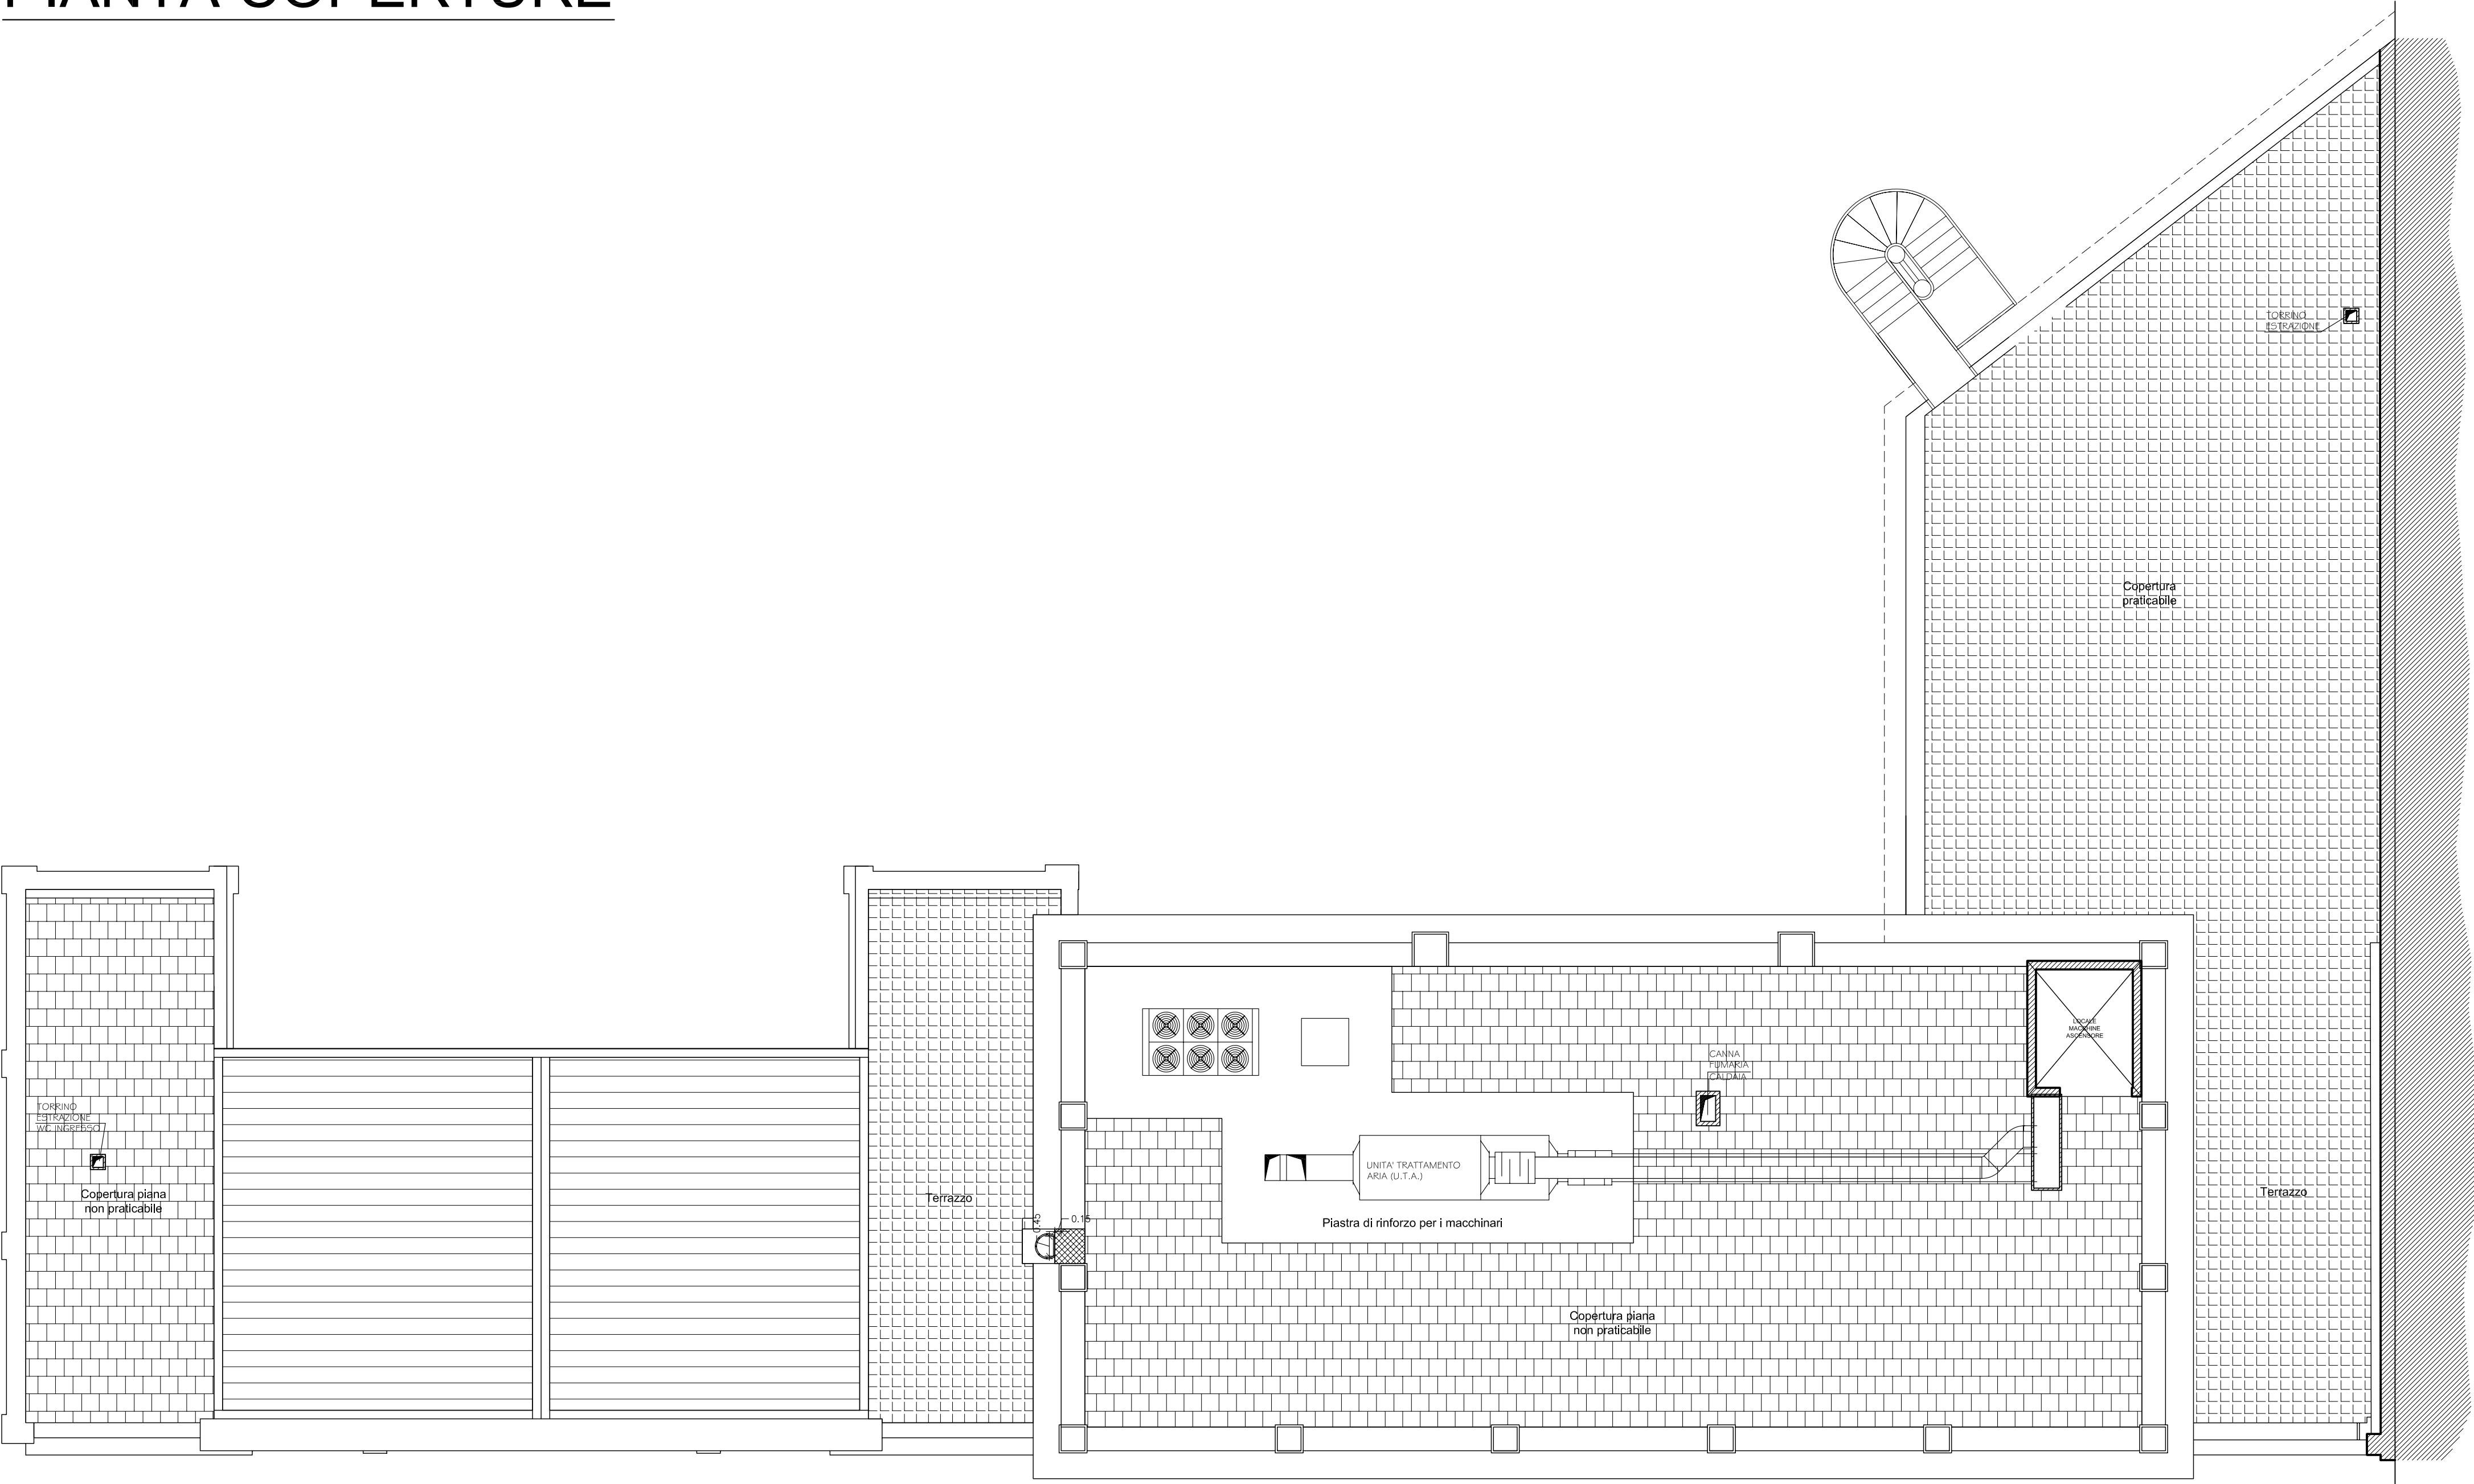



PIANTA PIANO INTERRATO

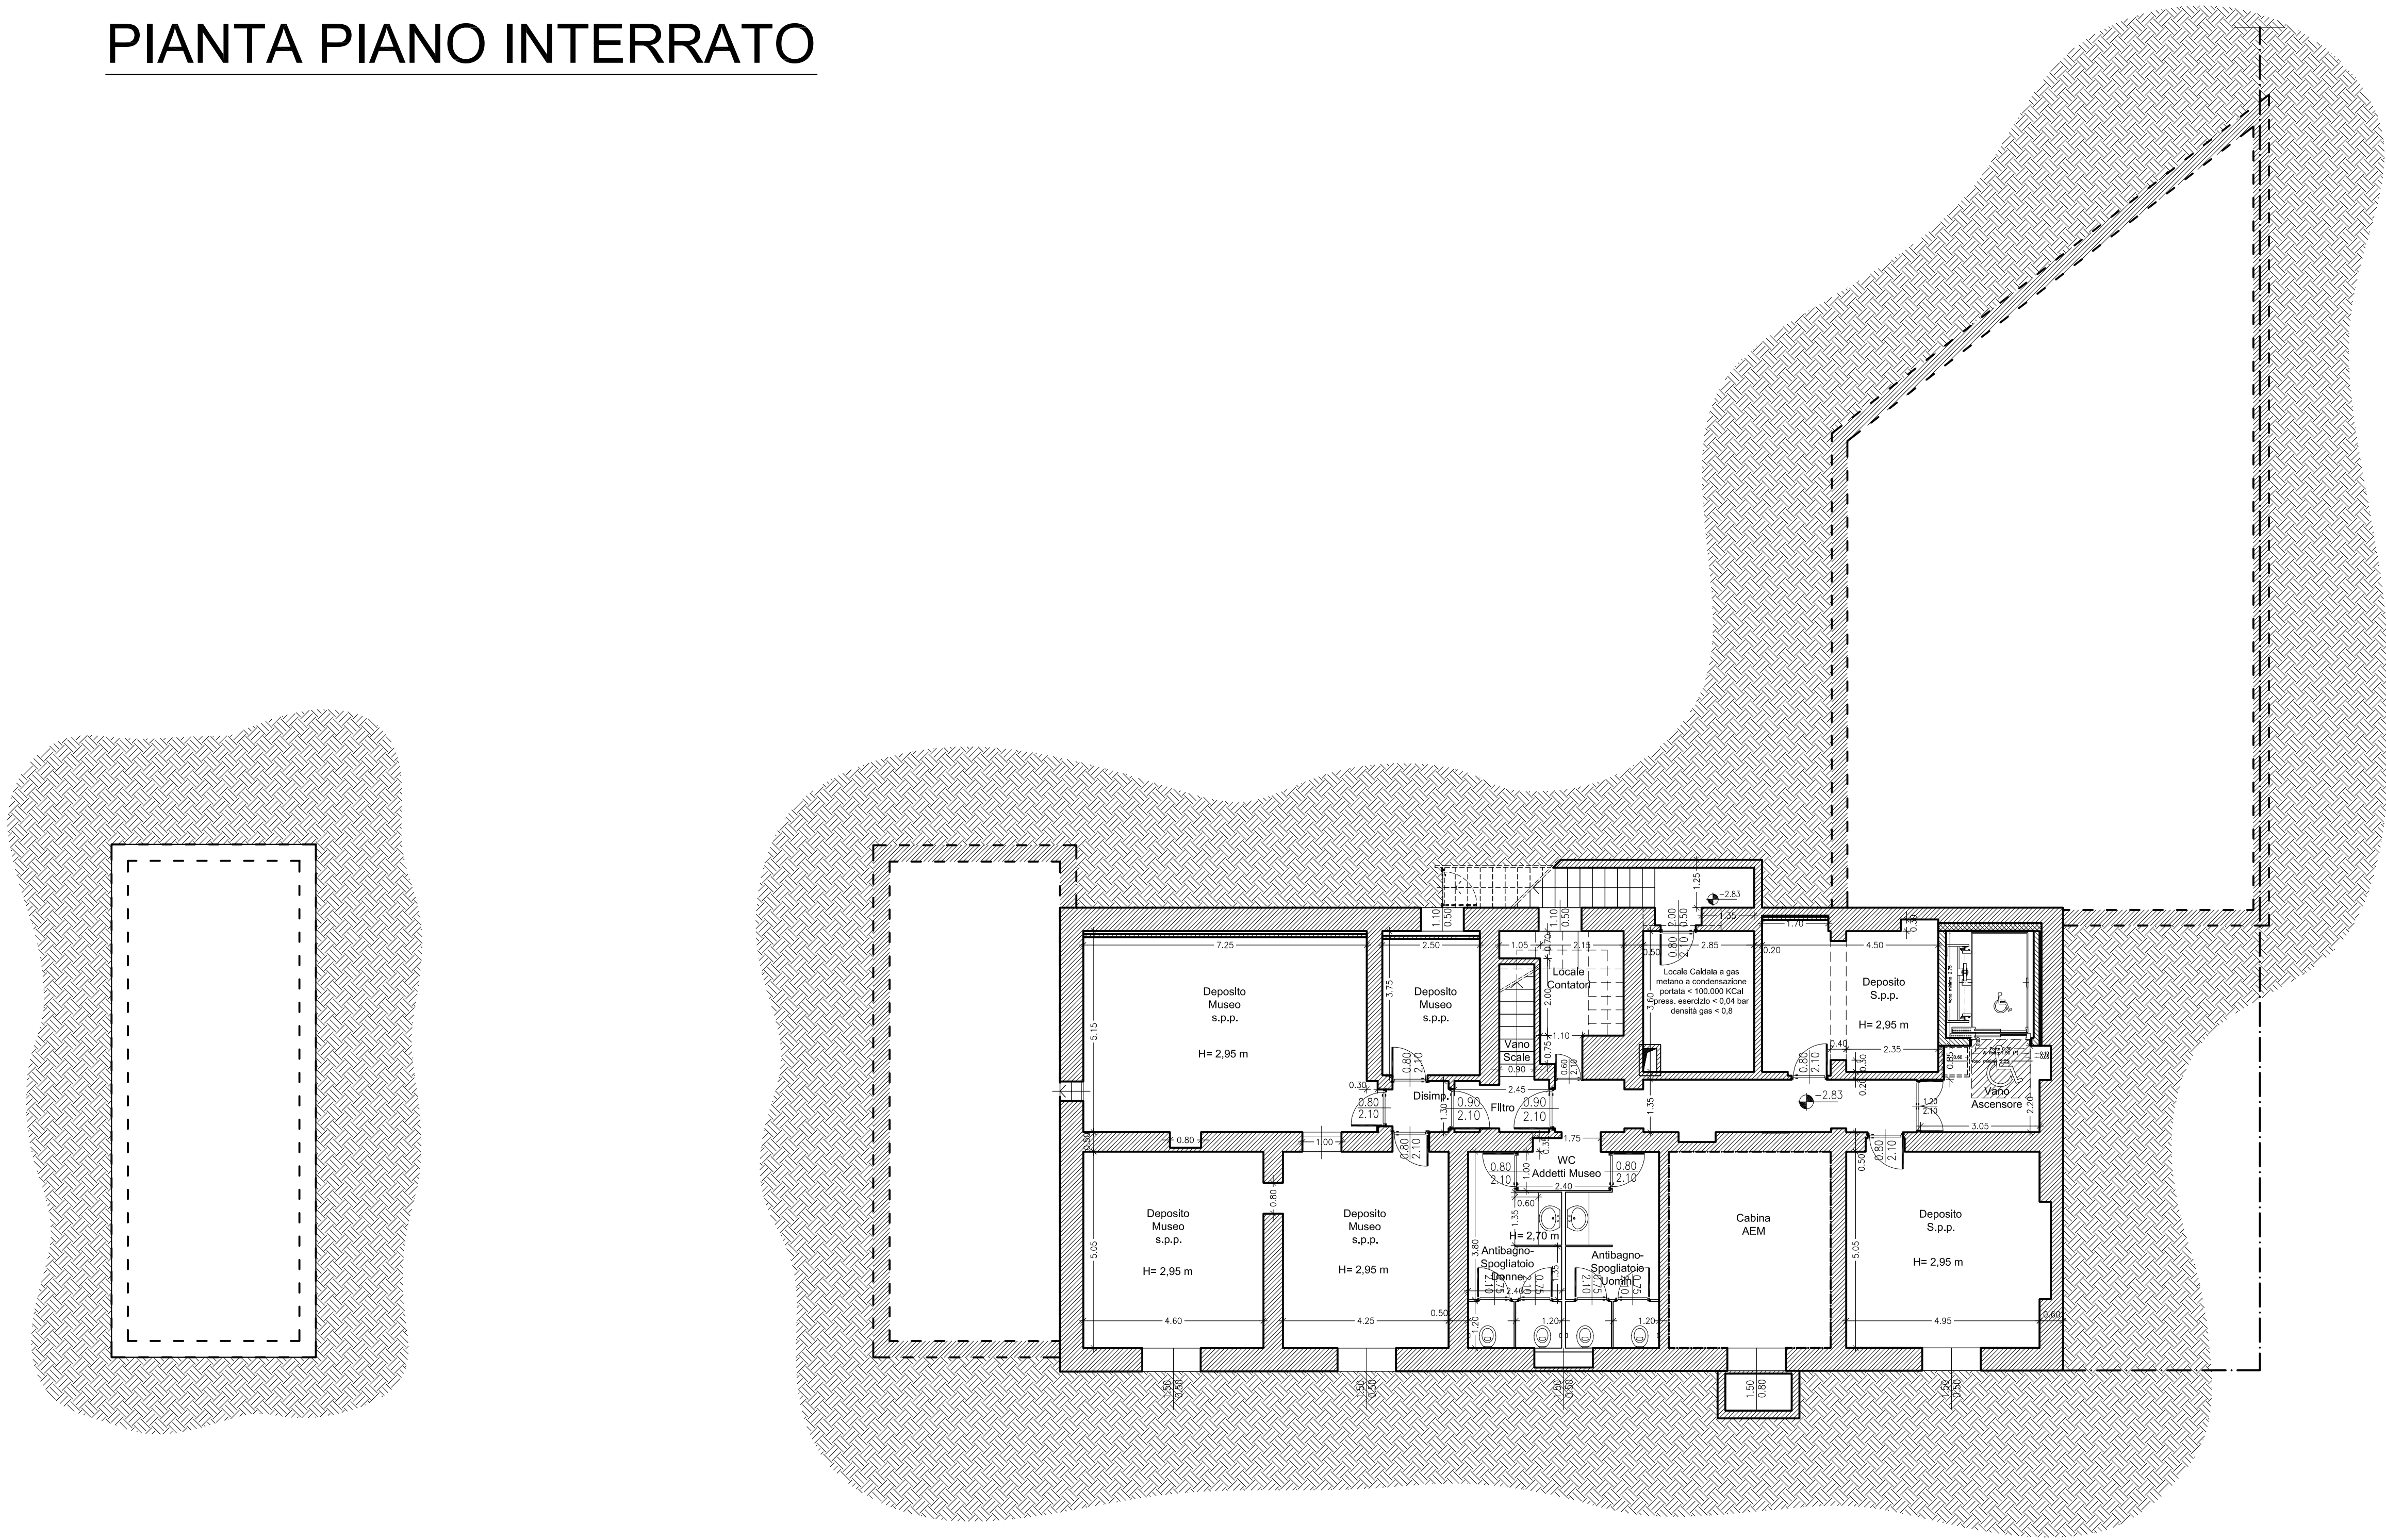

PIANTA PIANO PRIMO

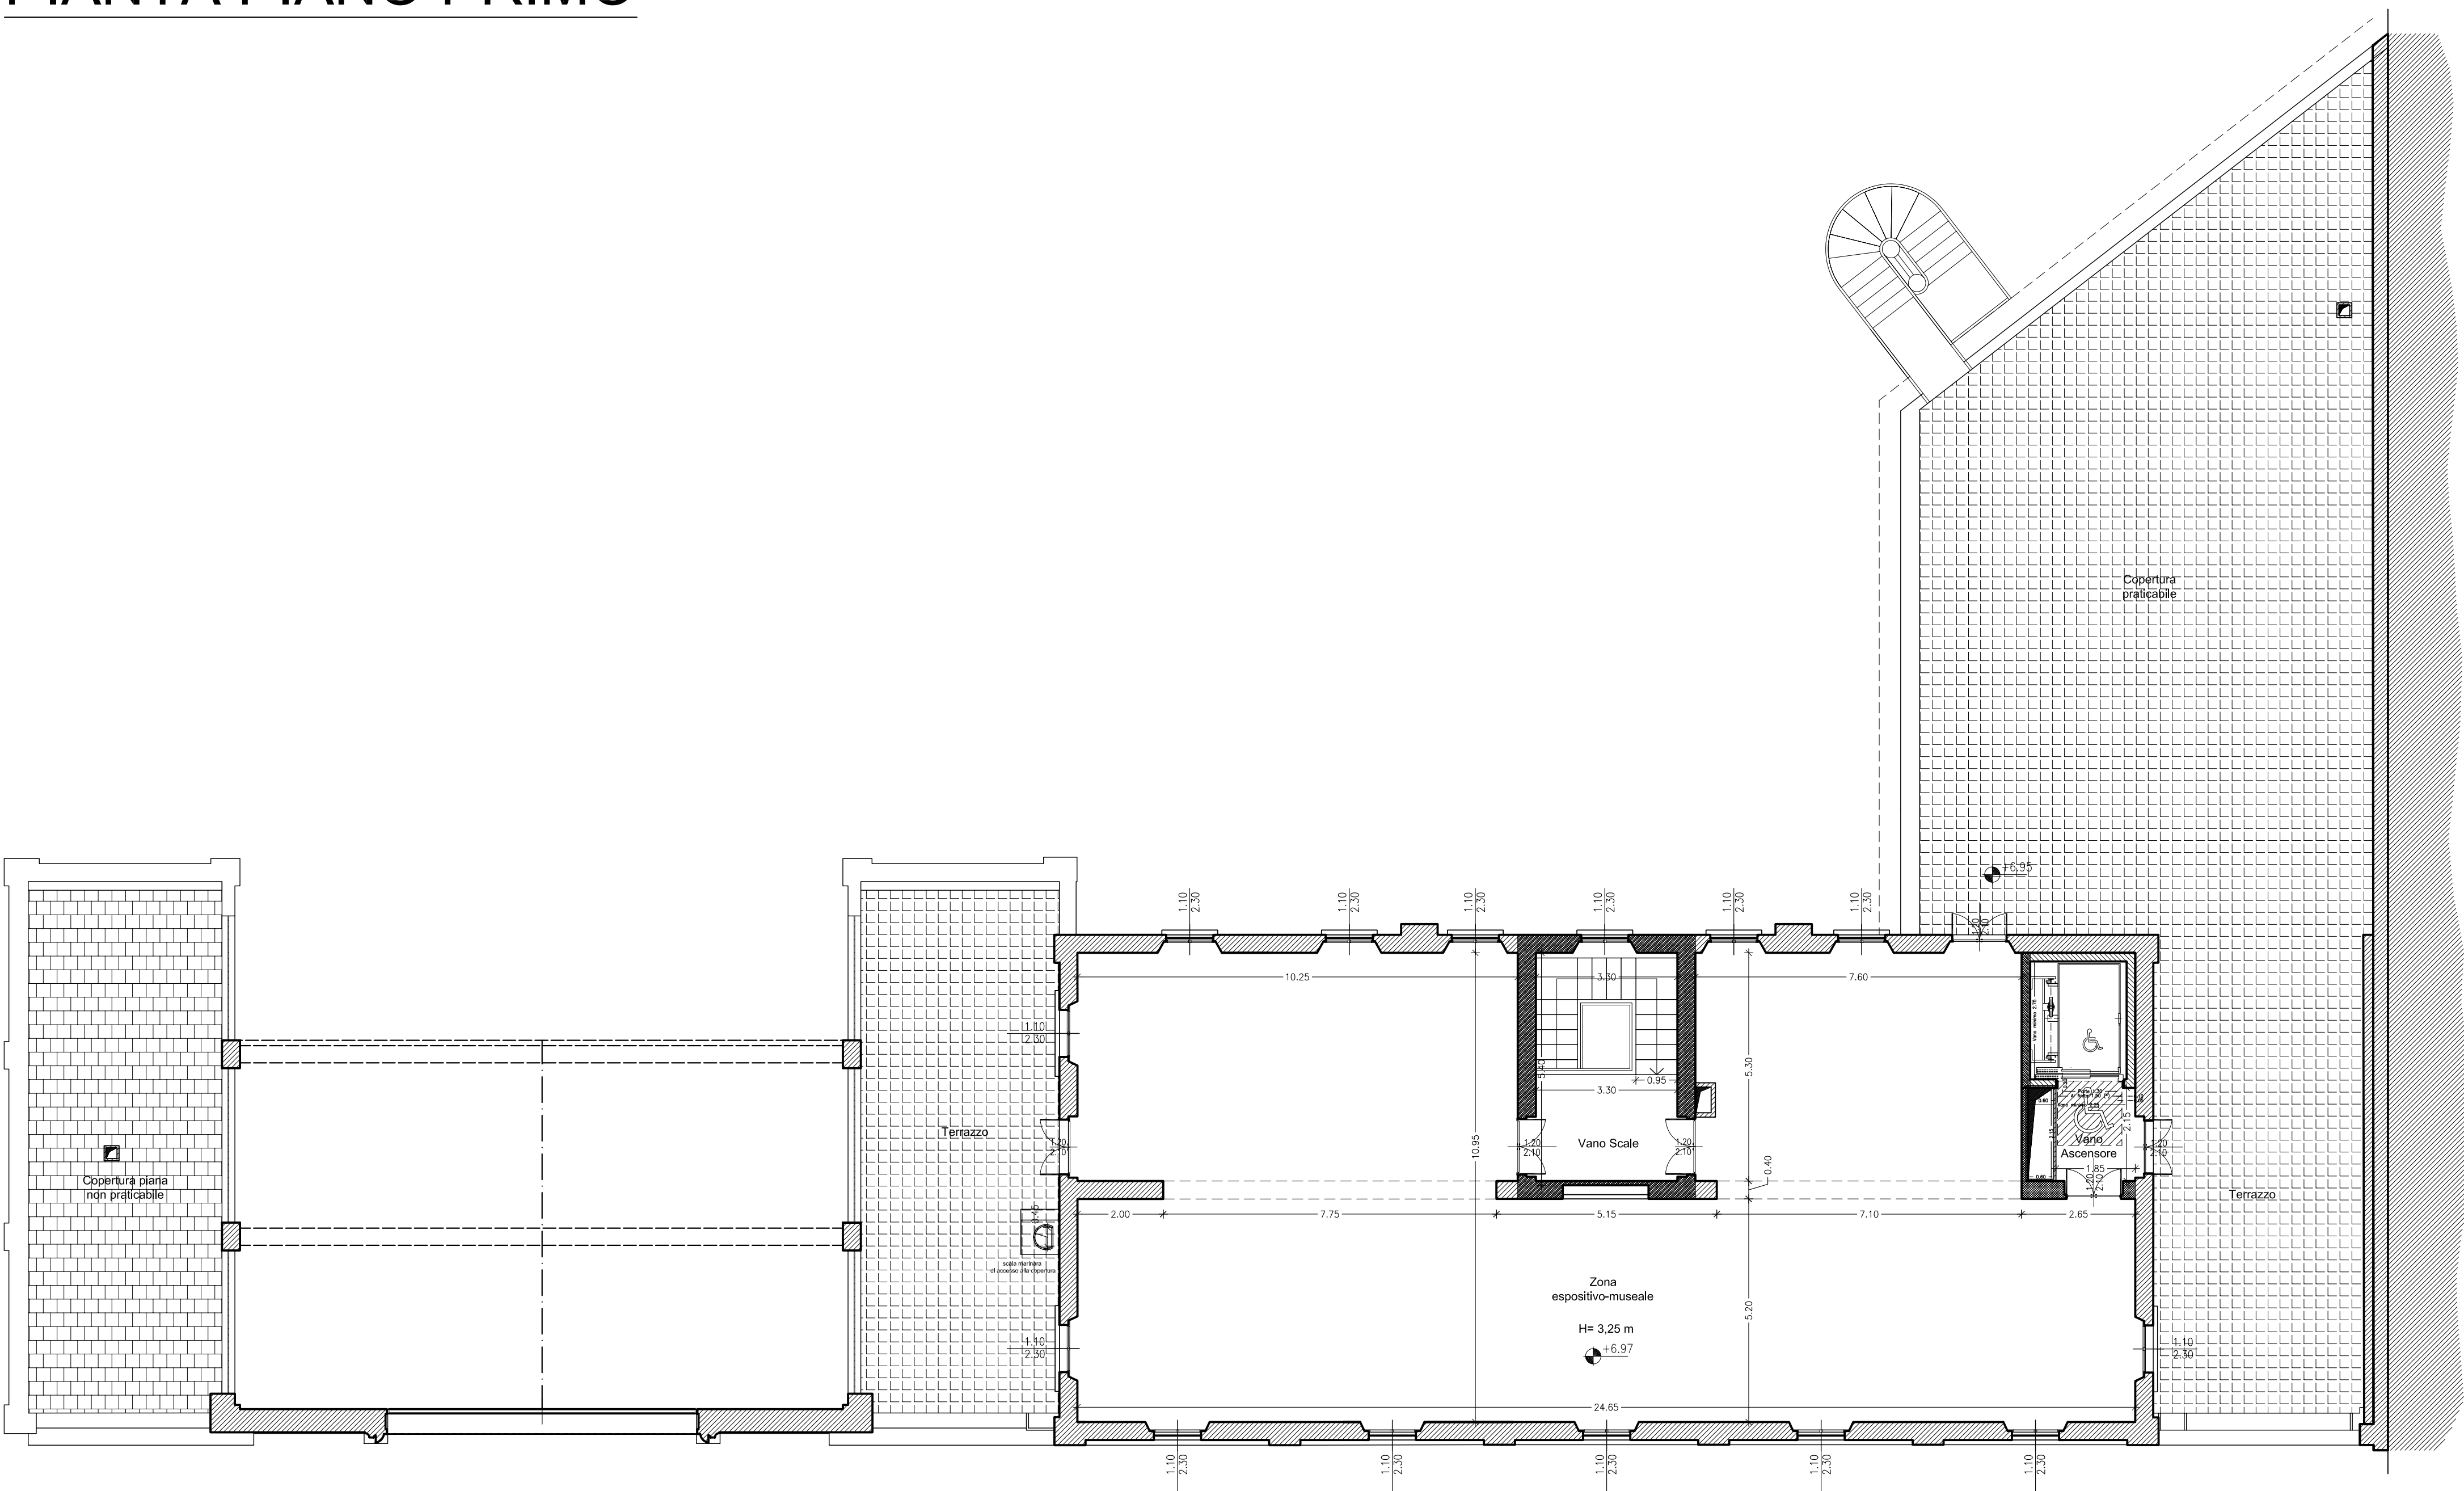

PIANTA PIANO TERRA

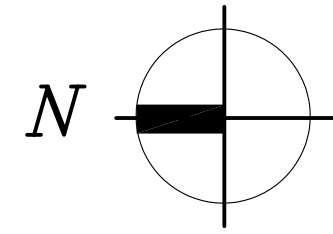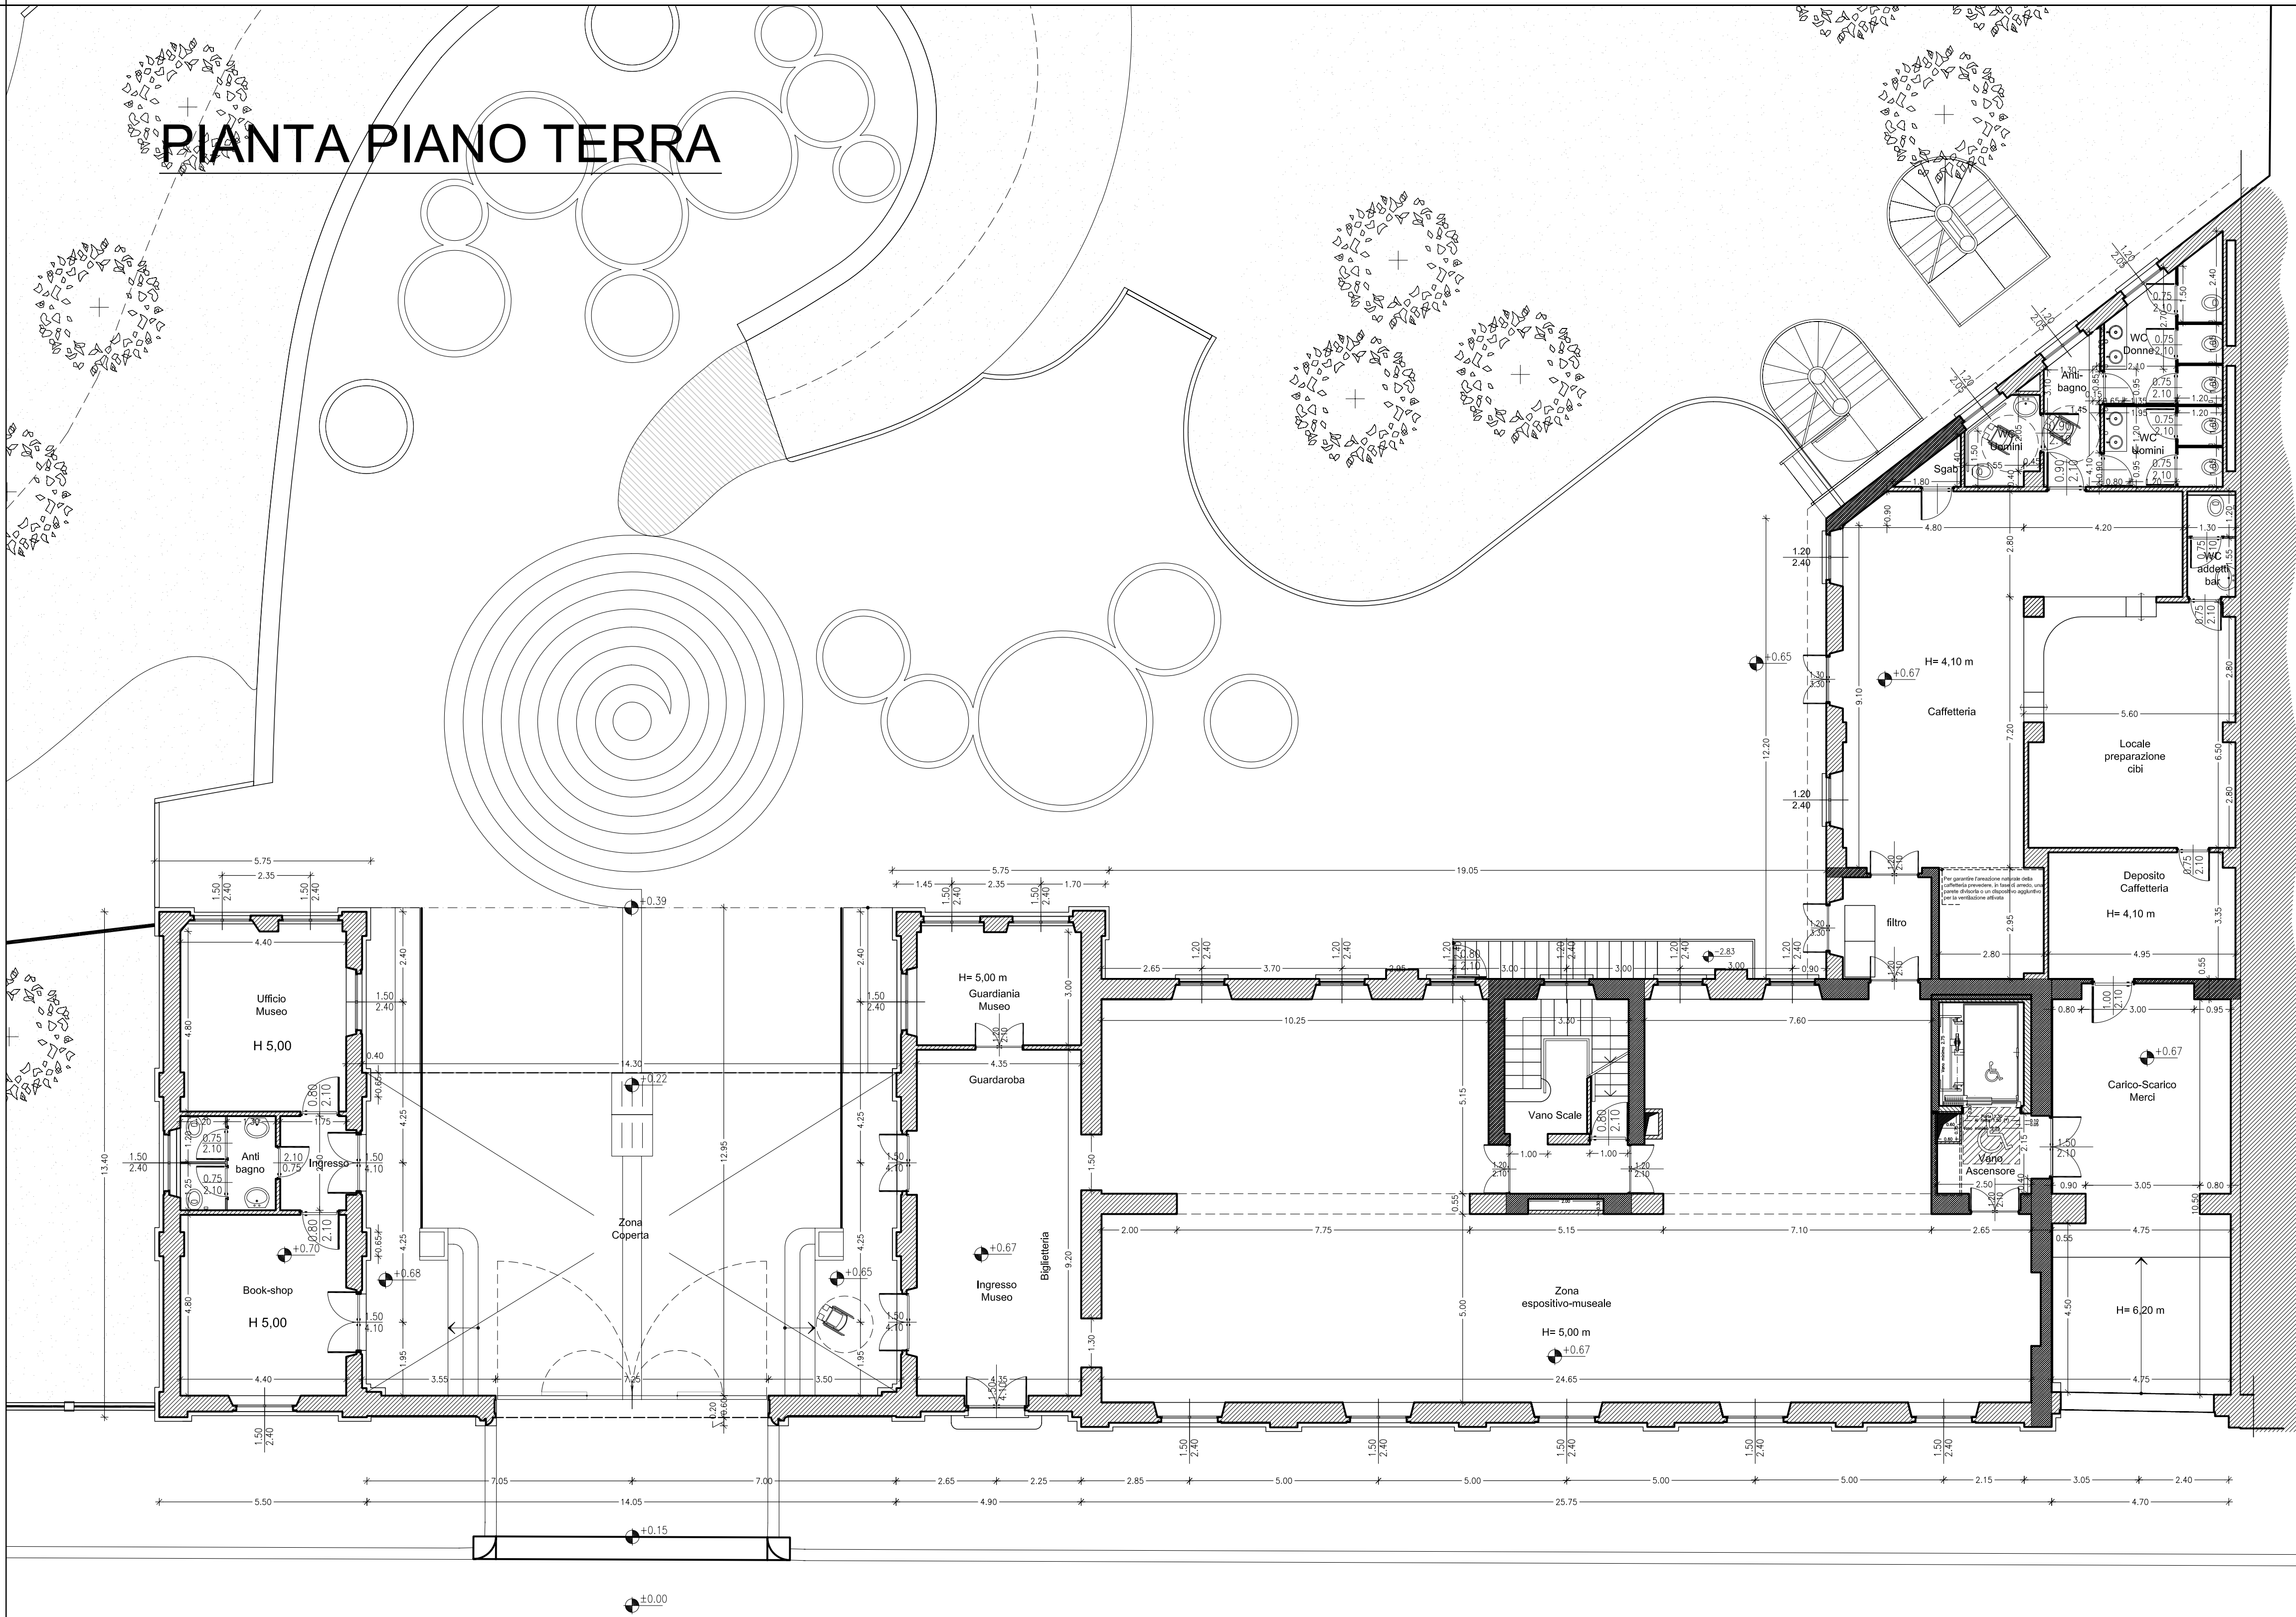

COMUNE DI MILANO
TRASFORMAZIONE A STRUTTURA
MUSEALE DELLA "PALAZZINA EX-ATM"
NELL'AMBITO DEL PROGRAMMA INTEGRATO DI INTERVENTO
RIGUARDANTE LE AREE ORIGINARIAMENTE OCCUPATE
DALLO STABILIMENTO INDUSTRIALE "MOTTA"
SITO TRA LE VIE ZANELLA, CORSICA E CAMPANIA A MILANO



LAMARO VITTORIA s.p.a.
Via Galileo Galilei, 5 - 20124 - Milano

data Luglio 2003	scala 1:100
agg. -Dicembre 2006	
TAV	5

PLANIMETRIE AS -BUILT

Torre Galilei - via Galileo Galilei, 5 - 20124 - Milano (MI)
tel. +39 02 264445 - fax +39 02 3697003
mla@contassociati.com

File C:ELABORATI PROGETTO CANTIERE COLLAUDO FINE LAVORI TAV 10 PLANIMETRIA AS-BUILT
FILE PLOT:MOTTA-PALAZZINA-PRIVATE