

Milano



Comune
di Milano

**DIREZIONE SERVIZI CIVICI E
MUNICIPI**

Area Servizi Funebri e Cimiteriali

OGGETTO: CONCESSIONE DEL SERVIZIO DI
ILLUMINAZIONE VOTIVA NEI CIMITERI
COMUNALI

IL DIRETTORE DI AREA
IL RESPONSABILE UNICO DEL PROGETTO



Ing. Mario Francesco Carrillo

**CAPITOLATO SPECIALE DI CONCESSIONE
ALLEGATO B
ELABORATI GRAFICI**

Rev. 0	31/10/2025				
Rev.	Data	Descrizione	Red.	Rev.	File

**ELABORATI GRAFICI DELLA SITUAZIONE DEI
CAMPI CIMITERIALI AL 31 OTTOBRE 2025**

CIMITERO MAGGIORE

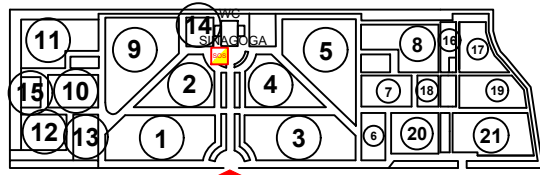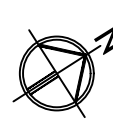

CIMITERO EBRAICO

PIANO	REPARTO
+3	917
+2	916
+1	915
T	914
-1	914A


VIA JONA

PIANO	REPARTO
+3	913
+2	912
+1	911
T	910
-1	910A

PIANO	REPARTO
+2	G, H
+1	E, F
T	C, D
-1	A, B

PIANO	REPARTO
+2	G, H
+1	E, F
T	C, D
-1	A, B

PIANO	REPARTO
+2	G, H
+1	E, F
T	C, D
-1	A, B

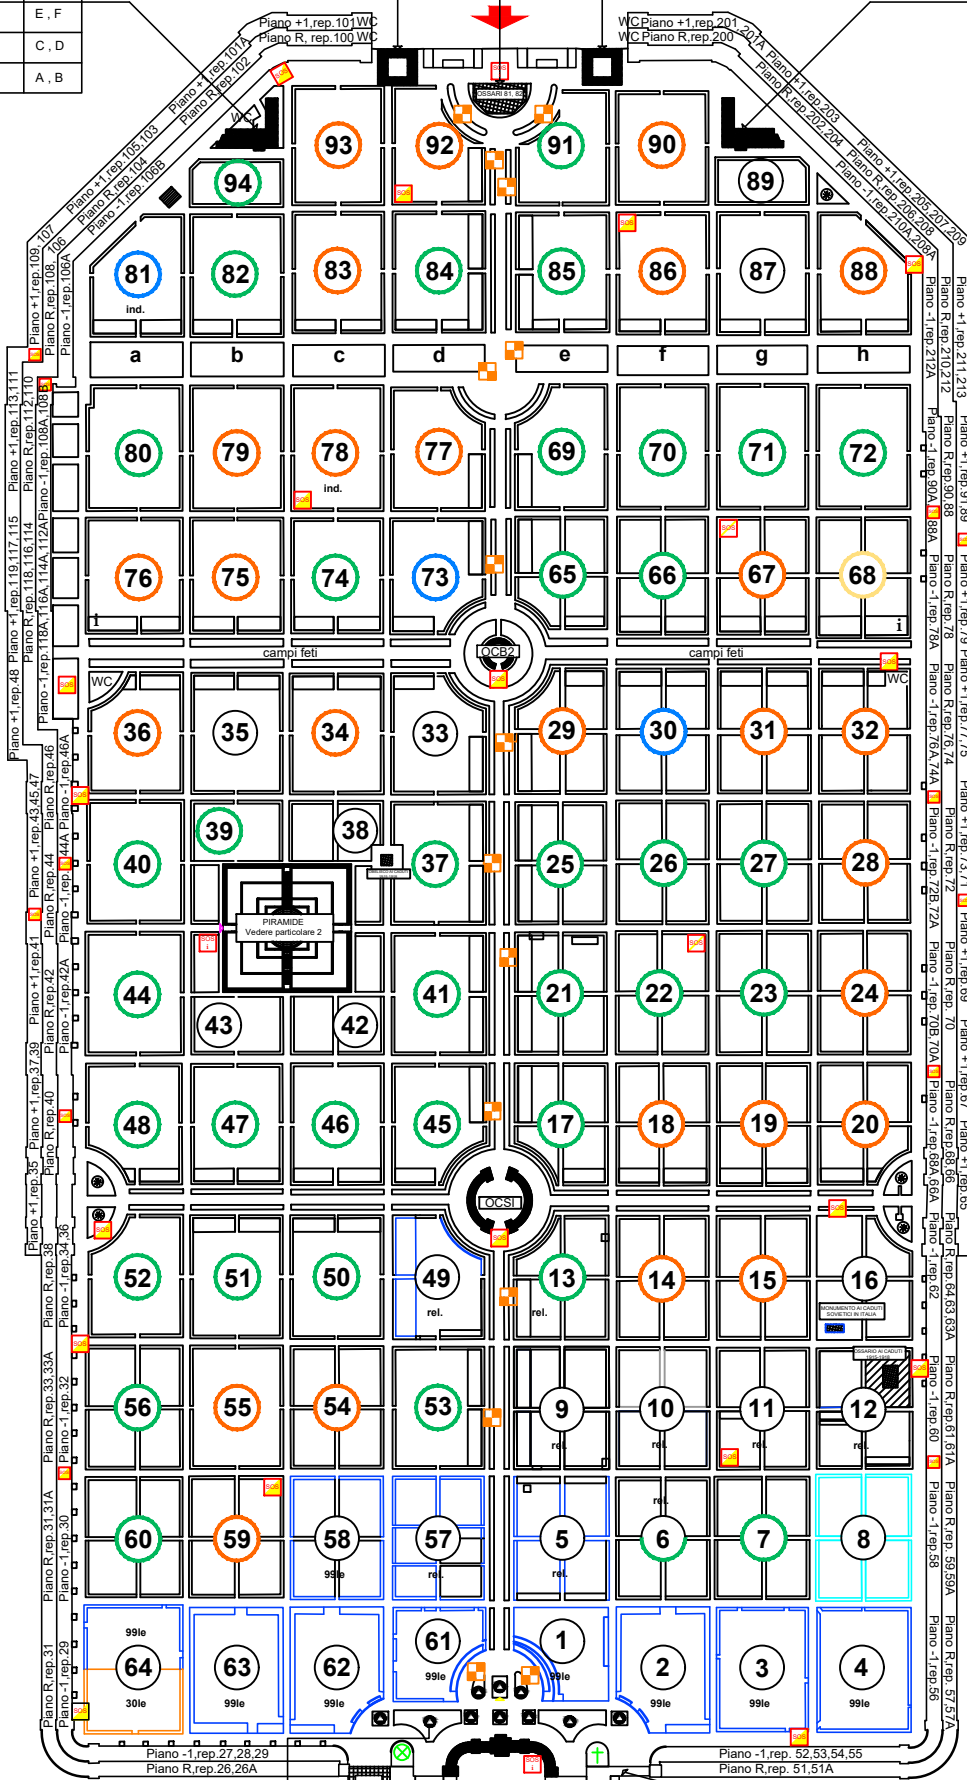

PORTA 36
ENTRATA PEDONALE

PORTA 32
ENTRATA PEDONALE

VIA FRANCESCO BARZAGHI

PORTA 20
ENTRATA PEDONALE

VIA CALLEFRATE

Situazione campi

- Libero
- In allestimento
- Allestito
- In smantellamento

ORDINE RELIGIOSO	CAMPO
MONACHE AGOSTINIANE	6
CARMELETANE SCALZE	6
PADRI DOMINICANI	6
SUORE DEL MONASTERO DELLA VISITAZIONE	6
ISTITUTO MARIA AUSILIATRICE	6
ISTITUTO SALESIANI	6
ORDINE DEI FATERNEFRATELLI	6
CONGREGAZIONE DELLE ANGELICHE DI S. PAOLO	6
PICCOLE SUORE DELL'ASSUNZIONE	6
PADRI BARNABITI	6
IST. PAVONIANO ANGIKIANI	6
IST. MARIA S.S. CONSOLATRICE	6
MONASTERO MONACHE CLARISSE (VD. CAMPO 11)	6
SUORE S. ROSITA E BEATA FRASSINETTI	6
PADRI STEFANINI	6
FIGLIE DEL CUORE DI MARIA	6
BENEDITTINE DEL SS. SACRAMENTO	6
SUORE ORSOLINE	6
IST. FIGLIE DI BETHLEEM	6
SUORE DI CARITA' DELLE SS. GEROSA E CAPITANIO	6
IST. SALESIANI	6
PADREMINORI DI LOMBARDIA	11
CONGREG. SUORE SERVE DI GESU'	11
CONGREG. MONACHE CLARISSE	11
CONGREG. SUORE FRANCESCANE MISSIONARIE DEL CUORE IMMACOLATO DI MARIA	12
PADRI CAMELIANI (VD. CAMPO 67)	12
CONGREG. ANCELLE DEL SACRO CUORE DI GESU'	13
FIGLIE DELLA CARITA' CANOSSIANE	21
IST. PICCOLE SERVE DEL SACRO CUORE PER L'ASSISTENZA MALATI POVERI	21
SUORE FRANCESCANE MISSIONARIE DI MARIA	21
ORSOLINE DI S. CARLO	49
SUORE ANGELICHE DI S. PAOLO	49
SUORE DEL SACRAMENTO DI MILANO	49
PICCOLE SUORE DEL SACRAMENTO	49
SUORE DOMINICANE DELVANDI	49
SUORE DI NOSTRA SIGNORA	49
SUORE DELL'OPERA DI S. CARLO	49
SUORE MISSIONARIE SANTA SAVERIO FRANCESCA CABRINI	67
FRATI MINORI CAPUCCINI (V.LE PIAVE)	67
PADRI MINORI CAPUCCINI (P.L. CH. MAGGIORE)	67
SUORE DELLA RIPARAZIONE	67
PADRI GESUITI	67
SUORE FRANCESCANE MISS. DEL CUORE IMM.	67
PADRI CAMELIANI (VD. CAMPO 12)	67
COMUNITA' SERVI DI S. CARLO E DI MARIA	67
SERVI DI MARIA - SUORE MANTOVANE	67
CONGREG. F.M. SCUOLE CRISTIANE IN MILANO	67

PIAZZALE CIMITERO MAGGIORE

LEGENDA CAMPI


- CAMPI DECENNALI ED INDECOMPOSTI
- CAMPI NOVANTANOVENNALI
- CAMPI RELIGIOSI
- CAMPI COMUNITA' EBRAICA DI MILANO
- UNIONE NAZIONALE COMBATTENTI E REDUCI DELLA I.S.I.
- CAMPO DELLA GLORIA - ASSOCIAZIONE NAZIONALE PARTIGIANI D'ITALIA
- CAMPO MILITARI
- CAMPI ASSOCIAZIONE EBRAISMO PROGRESSIVO
- OSSARI, COLOMBAIE E CENERARI COMUNI
- OSSARI COMUNI
- OSSARI E CENERARI

LEGENDA SERVIZI


- UFFICIO ACCOGLIENZA PUBBLICO
- UFFICI TECNICI
- + CHIESA
- + CAMERA MORTUARIA
- + COLONNINE SOS
- + COLONNINE SOS INFORMATIVE
- + FERMATA AUTOBUS
- + WC BAGNI

0 m 100 m


PARTICOLARE 1: OCB2

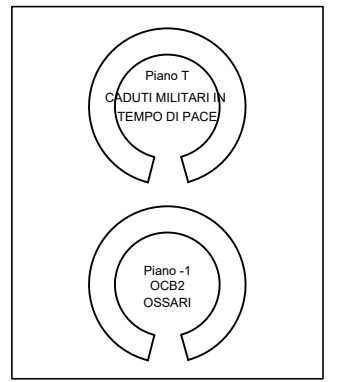


PARTICOLARE 2: PIRAMIDE

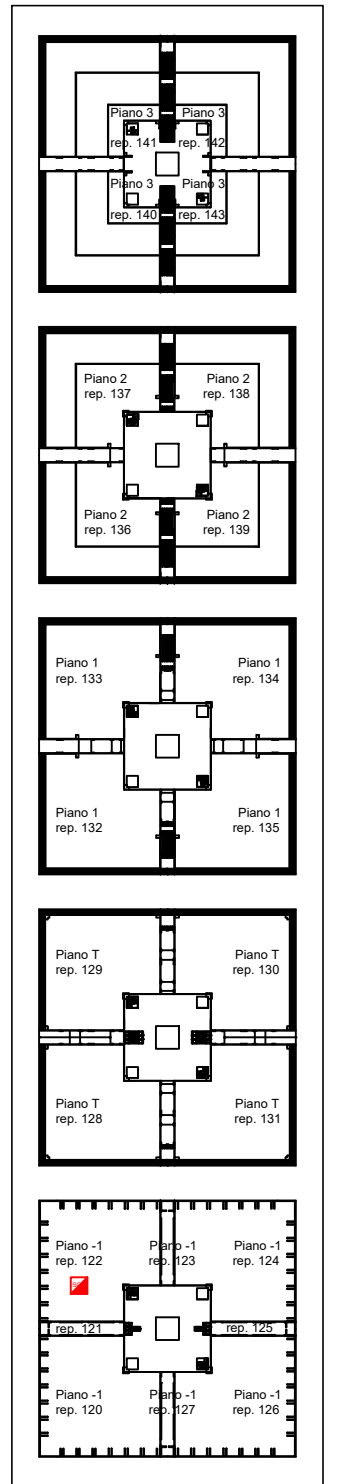

PARTICOLARE 3: ESEDRA - OCS

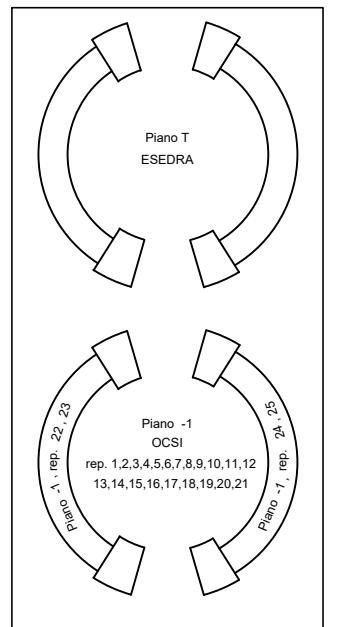

Cimitero di Bruzzano

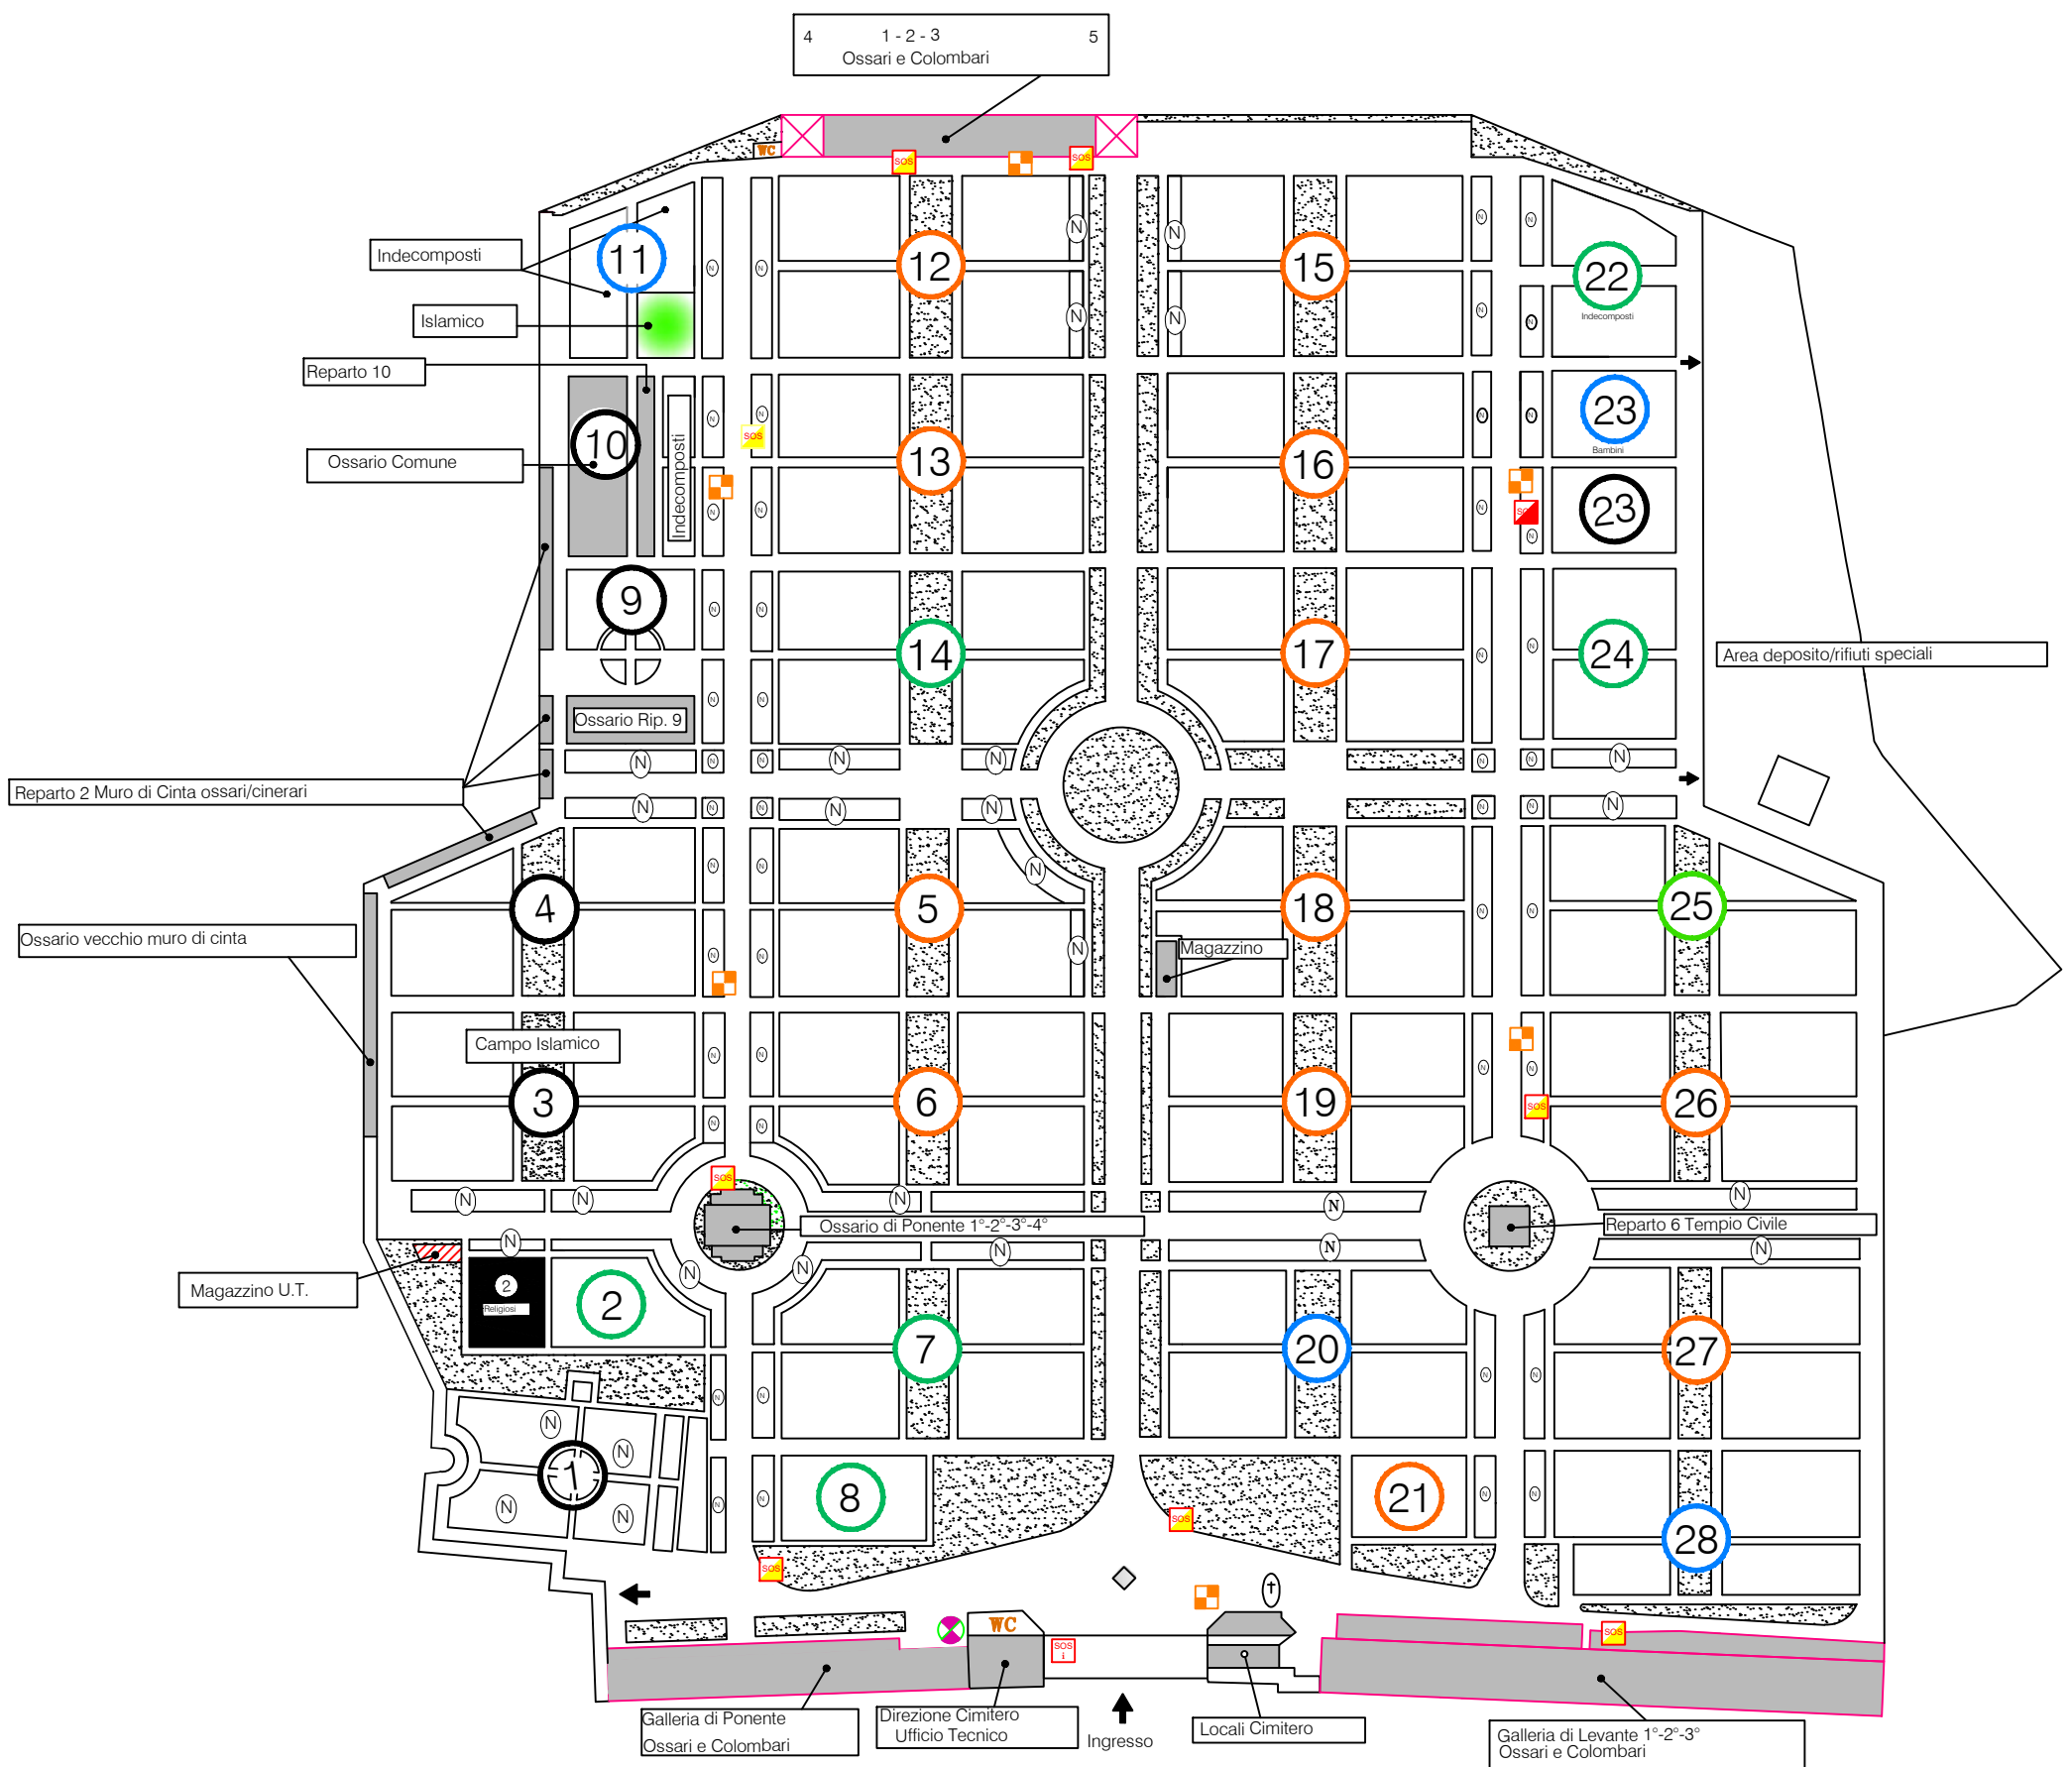

Situazione campi

- Libero
- In allestimento
- Allestito
- In smantellamento

LEGENDA SERVIZI

	UFFICIO ACCOGLIENZA PUBBLICO
	UFFICI TECNICI
	CHIESA
	CAMERA MORTUARIA
	COLONNINE SOS
	COLONNINE SOS INFORMATIVE
	FERMATA AUTOBUS
	BAGNI

Cimitero di Chiaravalle


Sepolture Decennali ed Indecomposti : dal Campo 11 al Campo 28

Sepolture Novantanovennali: Campo Z1 - Z2 - Z3 - Z4 - B - D - O - 1 - 3 - 4 - 5 - 6 - 7 - 7bis - 8 - 9 - 10 - 23

Reparti Ossari e Colombari: Q sopra - Q - Q1 sotto - Q2 sotto - Q3 sotto - Q4 sotto - C sotto - B sotto

P sopra - A sotto - T sotto - T sotto e sopra - L - I - D - A - H - C - B - F - G

E - O - N - R1 - C1 - R - V - D1 - S1 - S - U - M2 - M - M1

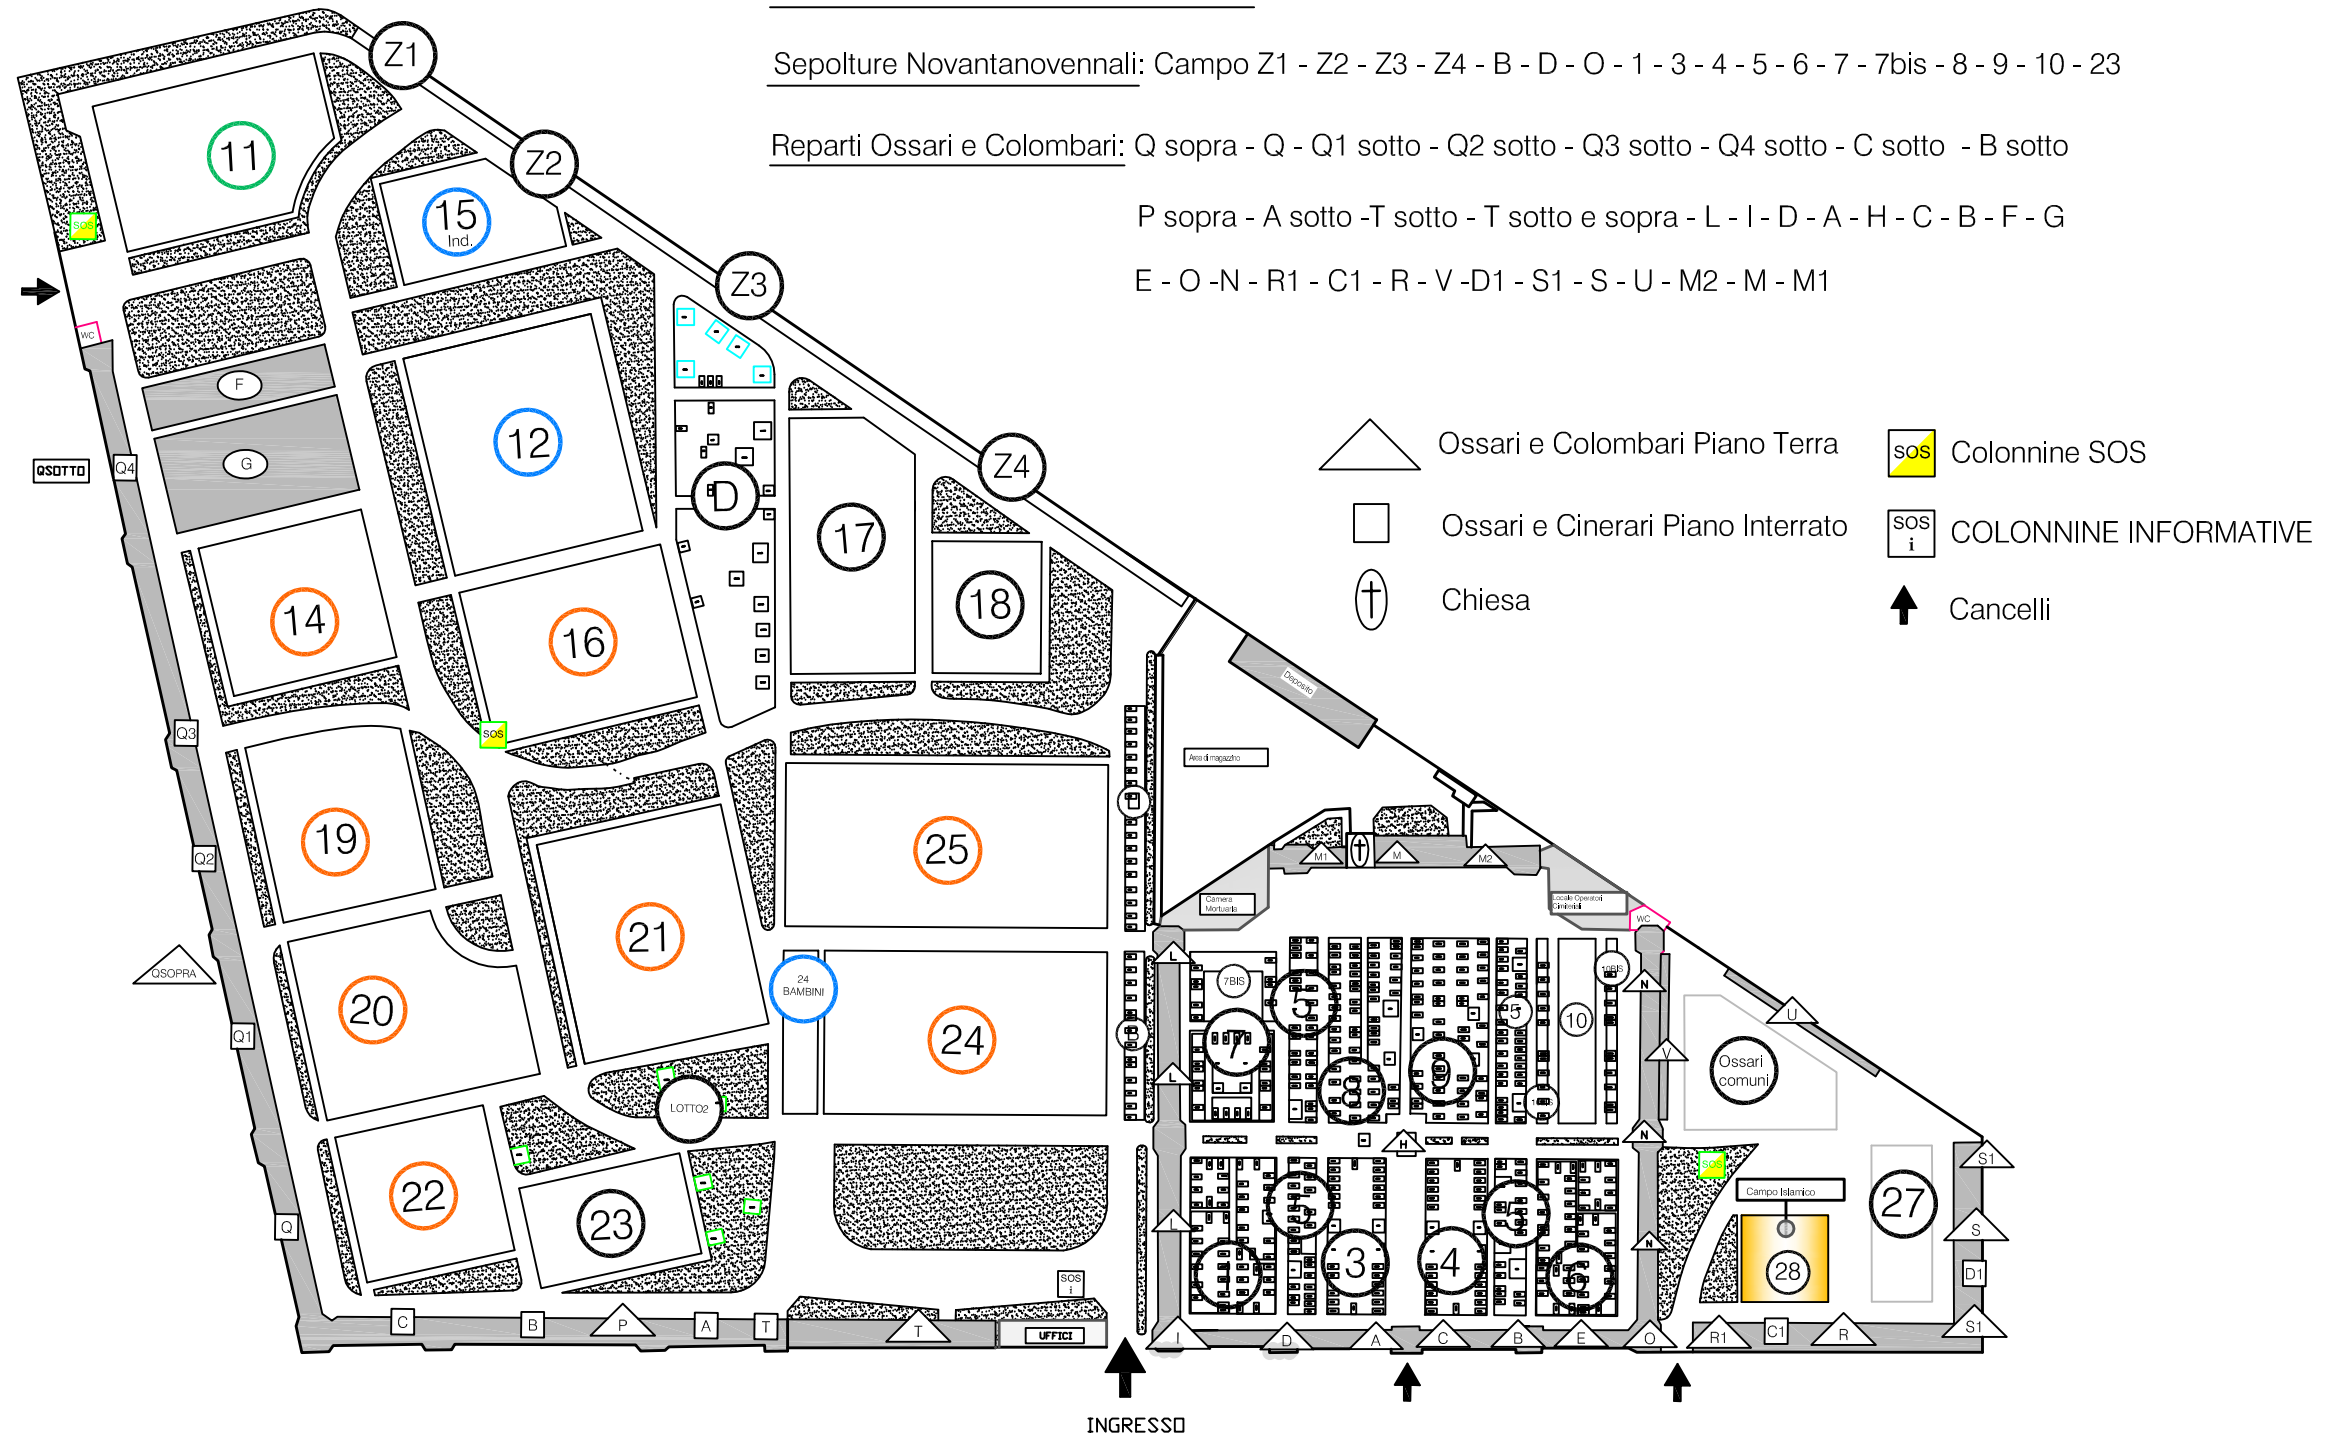

Situazione campi

- Libero
- In allestimento
- Allestito
- In smantellamento

Cimitero di Greco



Situazione campi

- Libero
- In allestimento
- Allestito
- In smantellamento


LEGENDA SERVIZI

- COLONNINE SOS
- COLONNINE SOS INFORMATIVE
- BAGNI
- Direzione e Uffici
- CHIESA
- ORTODOSSI
- WC
- Locali Operatori
- INGRESSO

LEGENDA REPARTI

Campi d'Inumazione dal n. 1 al n. 18
 Sepolture Novantanovennali: Campo 3-4 e Fasce

Colombari P.T.: Rep. 101-112
 Colombari 1°P.: Rep. 111
 Ossari/Cinerari P.I.: Rep. 113
 Ossari/Cinerari P.T.: Rep. dal 57 al 77/ 102-105
 106-107-A-B-1-2-3
 Ossari/Cinerari 1°P.: Rep. 103-104-109-110

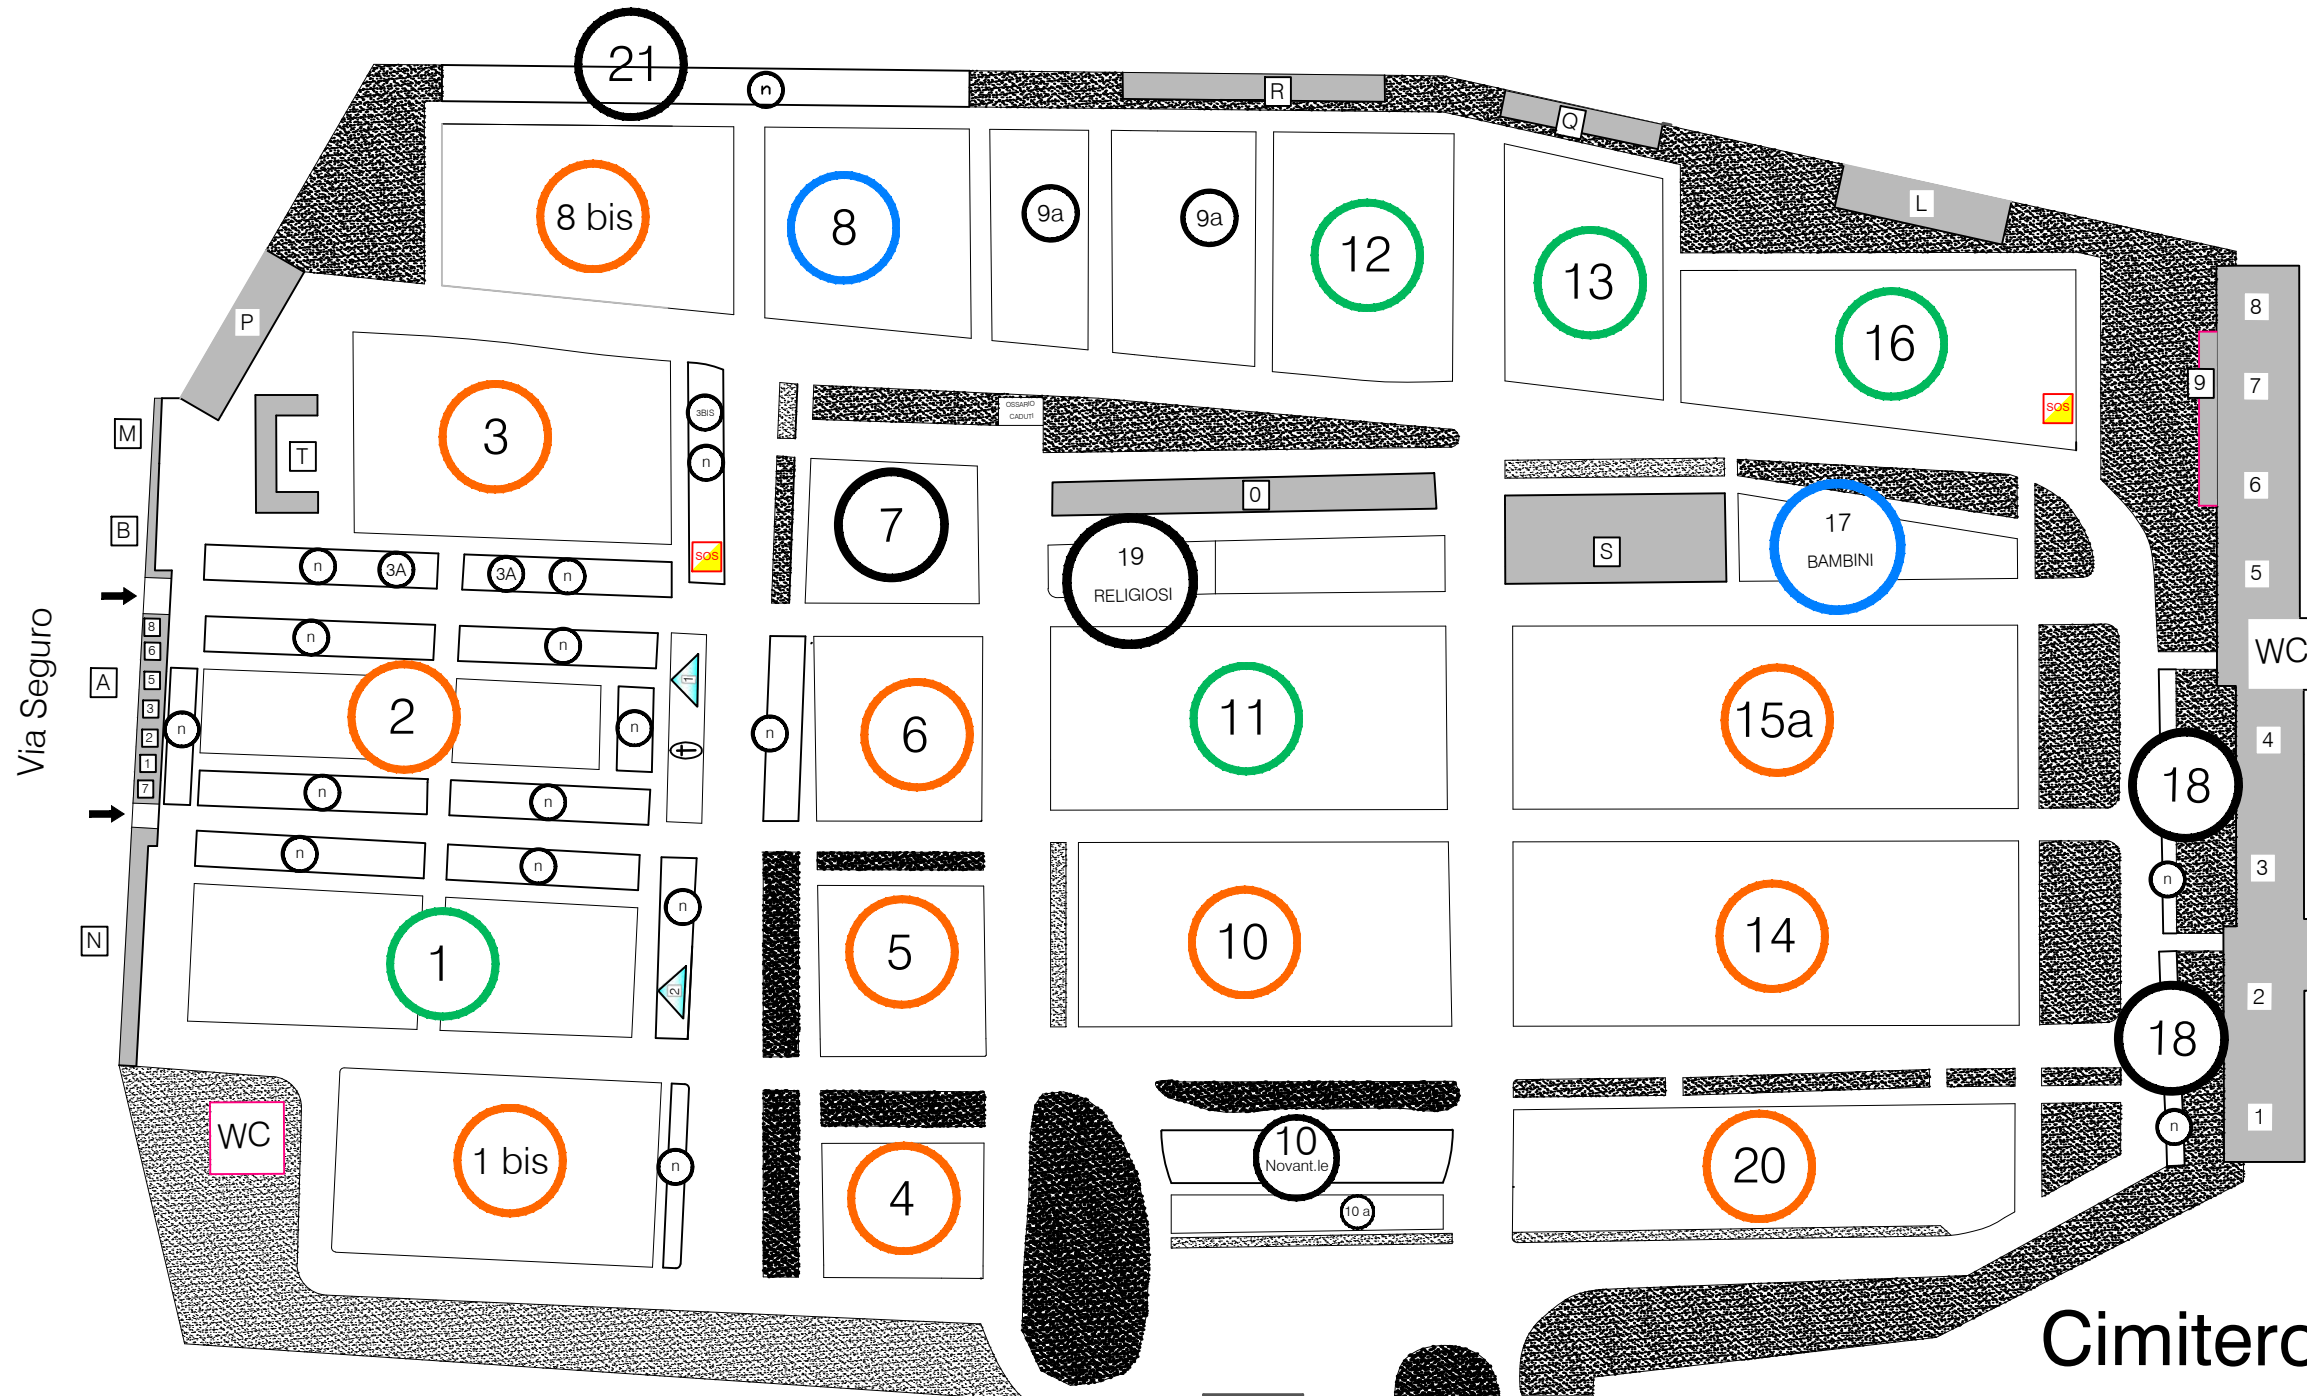

Cimitero di Baggio

Situazione campi

- Libero
- In allestimento
- Allestito
- In smantellamento





Sepulture Decennali ed Indecomposti : dal Campo 1al Campo 17

Sepulture Novantanovennali: fasce (n) Campo 18,10 e Campo 21

Colombari ed Ossari: Reparti 1 P.T. - 2 1°P - 3 P.T. - 4 1°P - 5 P.T. - 6 1°P
7 P.T. - 8 1°P - 9 P.I.


Ossari: Reparti Piano Terra: A - B - L - M - N - O - P - Q - R - S - T - O

↑
Ingresso
Via Mons. Romero

-  Edicola Mereghetti
-  COLONNINE SOS
-  Edicola Cardani
-  COLONNINE INFORMATIVE
-  Ossario Comune
-  EDIFICI


LEGENDA SERVIZI

Sepulture Novantanovennali : dal Rep. I al Rep. XX

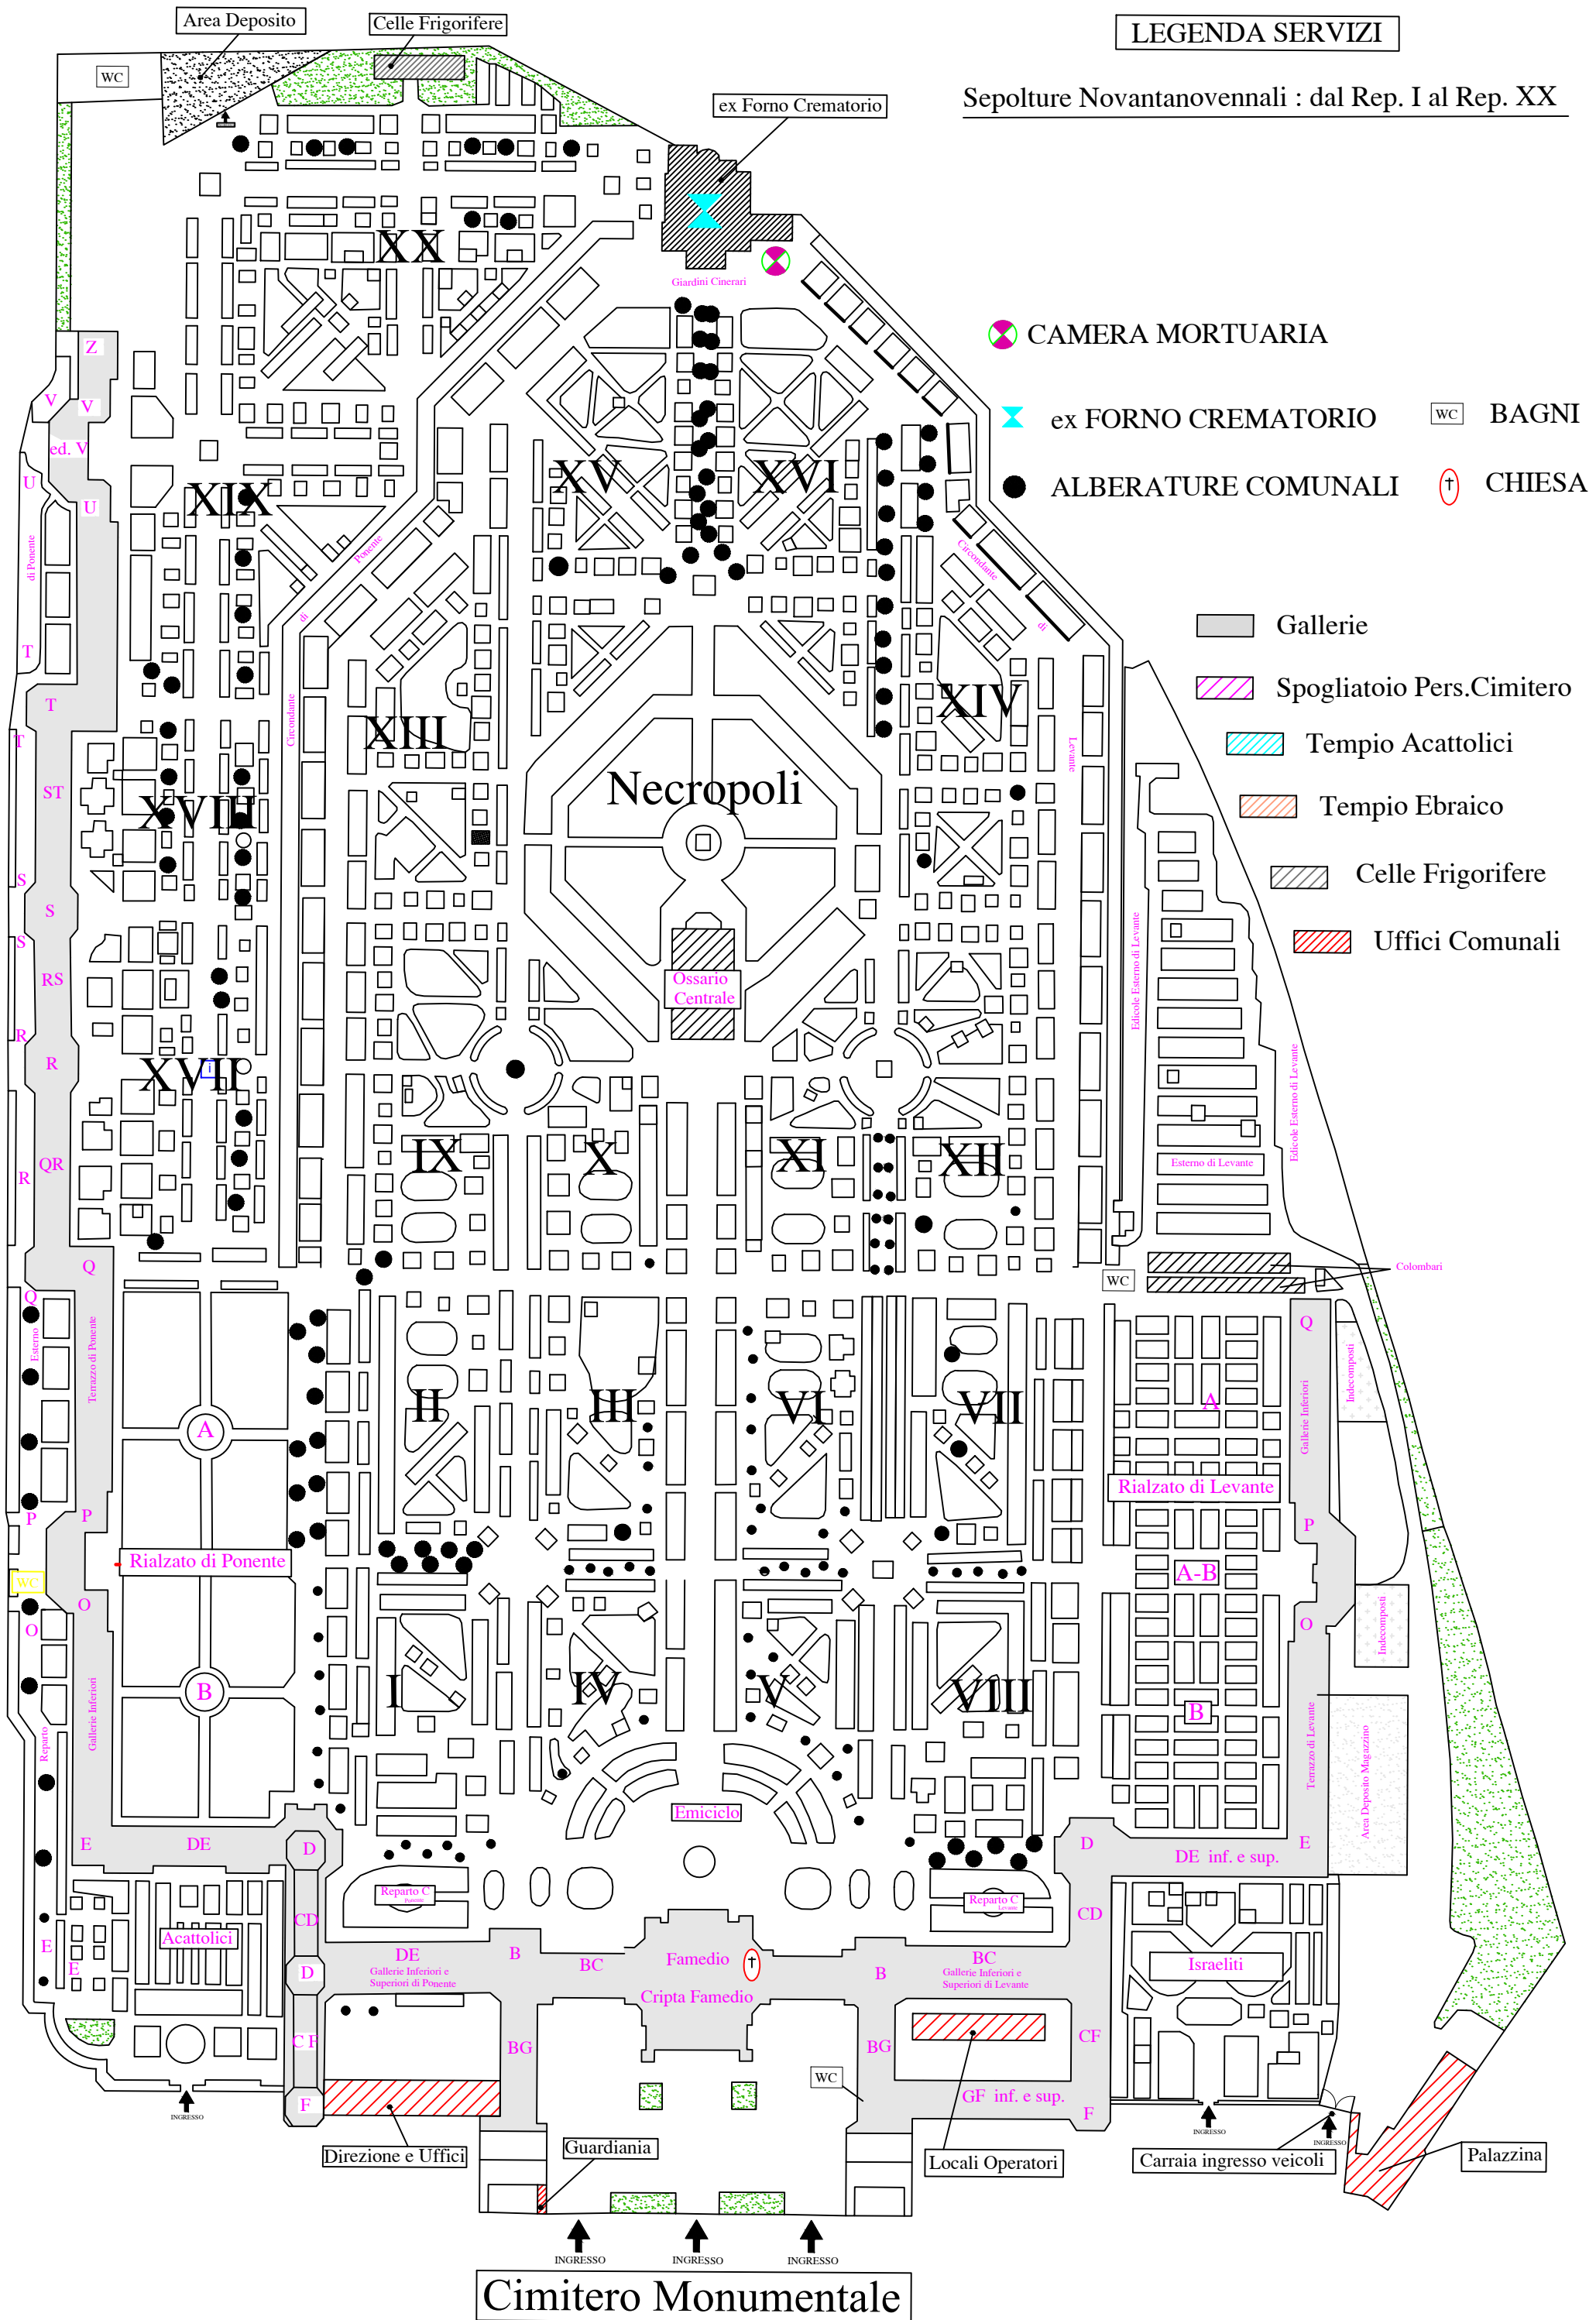

Cimitero Monumentale


Cimitero di Muggiano

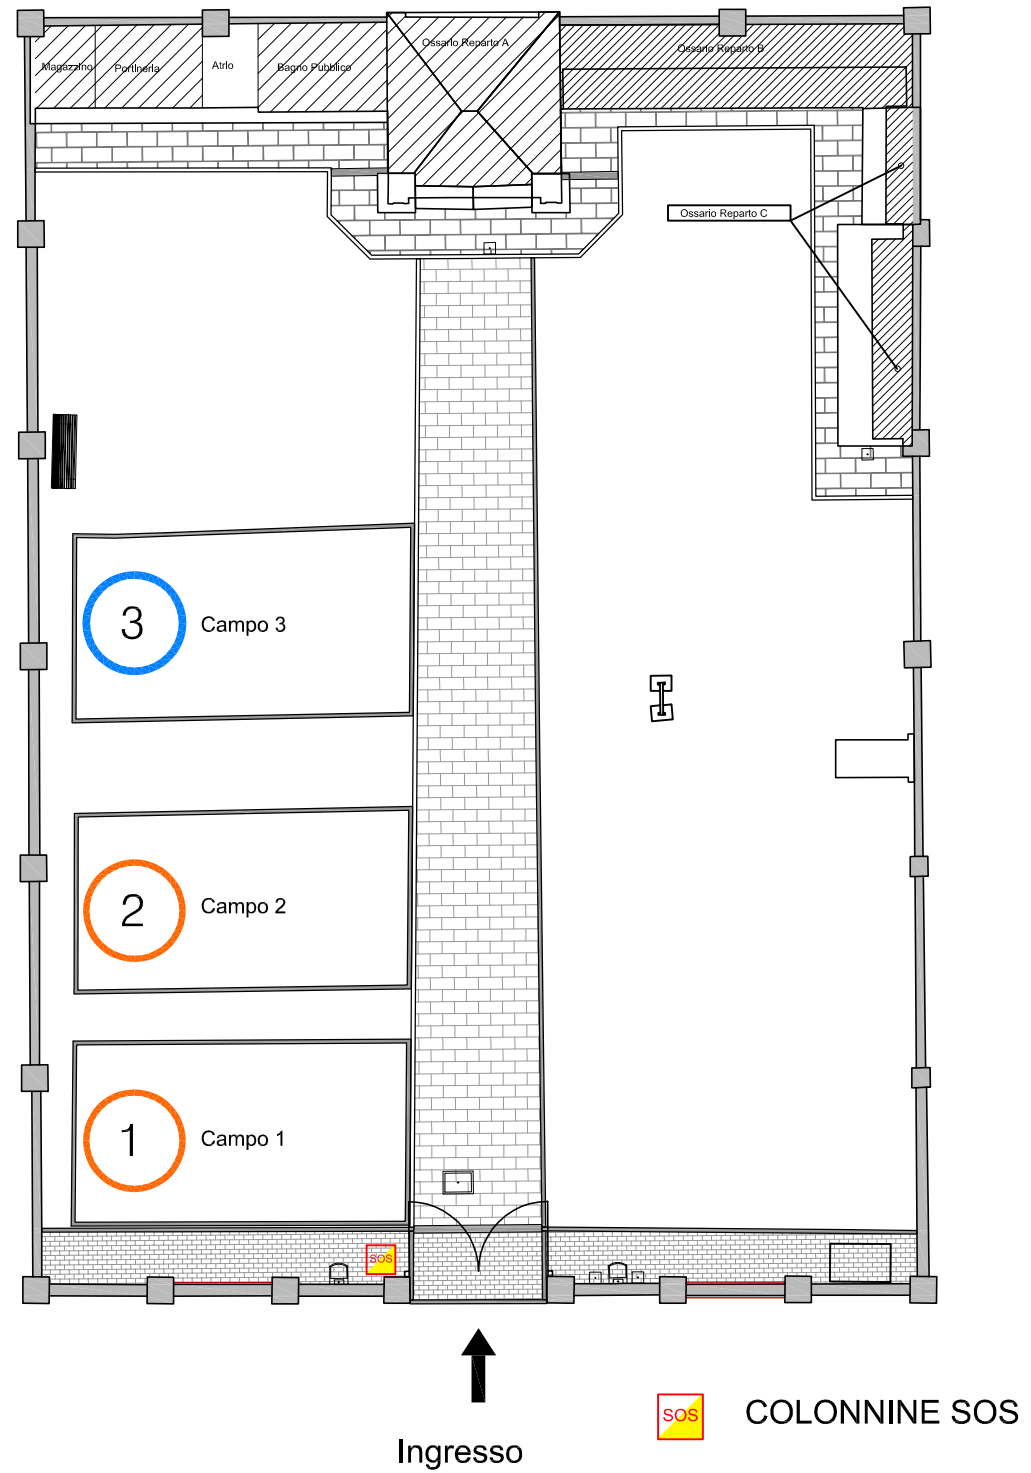

Situazione campi

- Libero
- In allestimento
- Allestito
- In smantellamento

**PLANIMETRIE GENERALI DEI CAVIDOTTI
(STATO 2005/2006)**

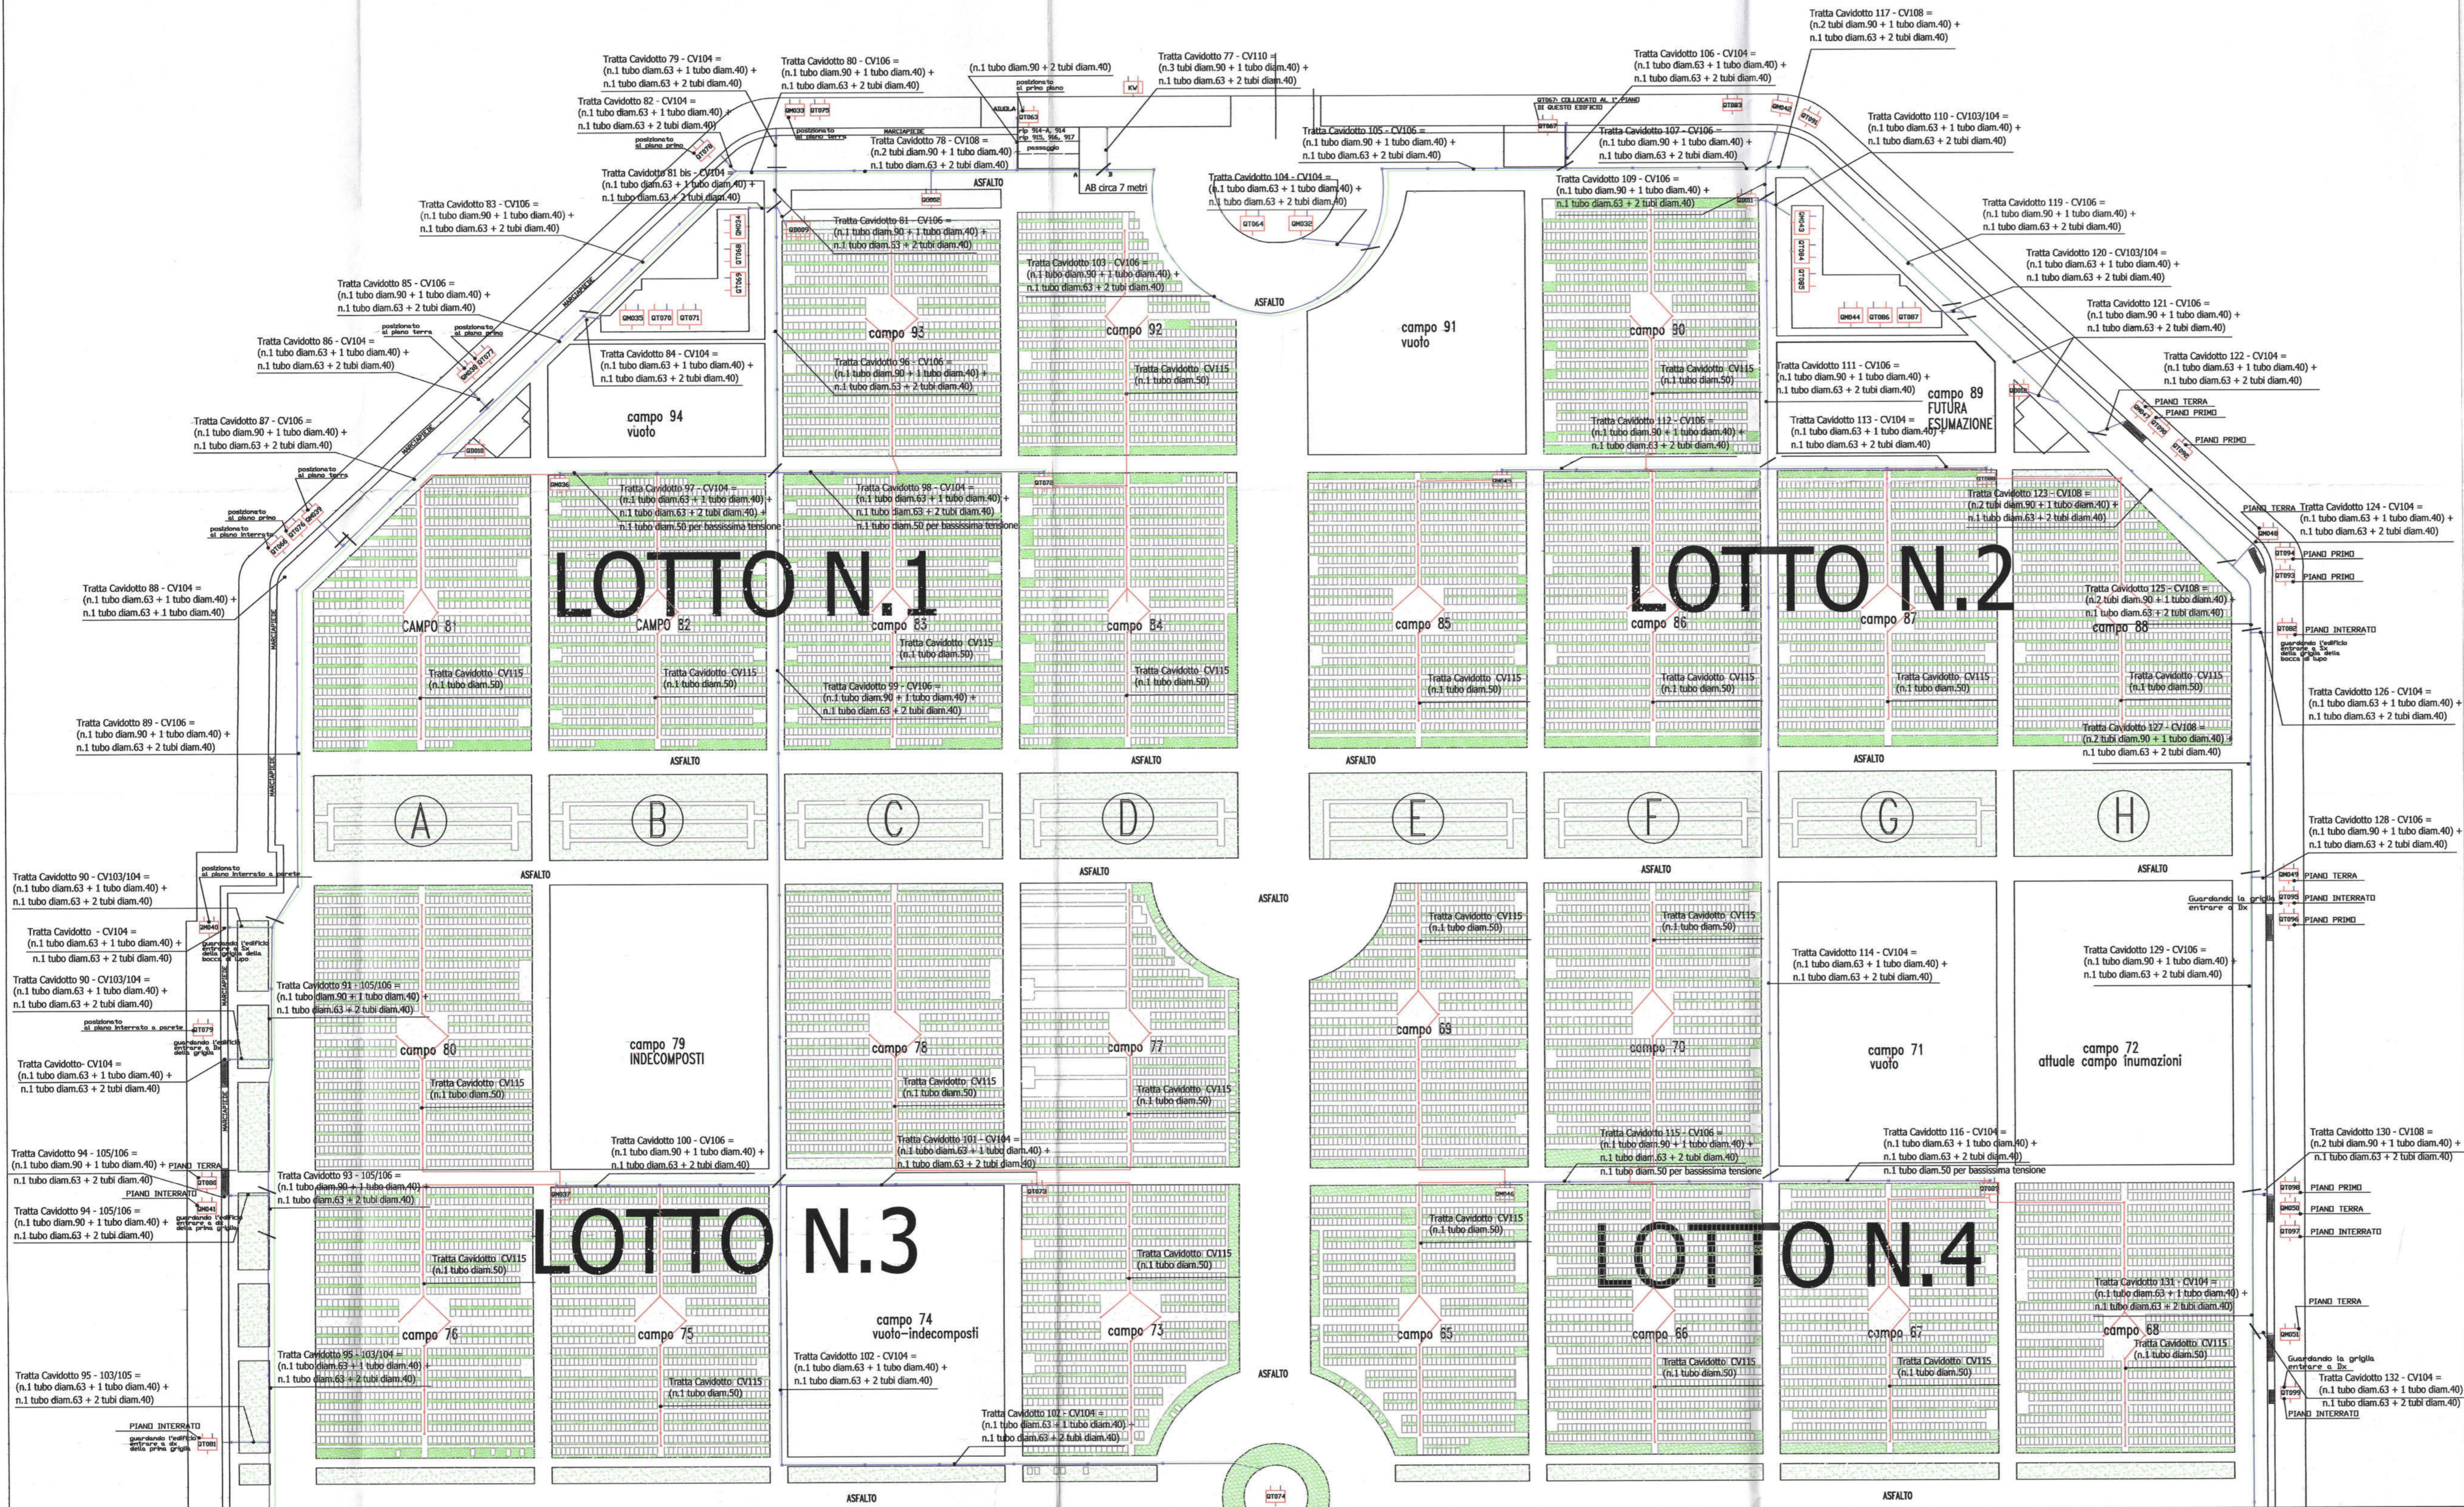

COMUNE DI MILANO - CIMITERO MAGGIORE

OGGETTO: LICITAZIONE PRIVATA PER L'AFFIDAMENTO IN CONCESSIONE DI:
 PROGETTAZIONE ESECUTIVA, COSTRUZIONE E GESTIONE
 DELL'IMPIANTO LAMPADE VOTIVE ELETTRICHE NEI CIMITERI CITTADINI
 APPALTO N.34/2001

PROGETTO: REALIZZAZIONE IMPIANTO ELETTRICO ILLUMINAZIONE VOTIVA		REVISIONE
		DATA
		GIUGNO 2006
SOTTOPROGETTO: COSTRUZIONE IMPIANTO		REVISIONE
		DATA
		GIUGNO 2006

SOTTOPROGETTO: CIMITERO MAGGIORE

TAVOLA: TV01	DESCRIZIONE ELABORATO: PLANIMETRIA GENERALE CAVIDOTTI DI BASSA e BASSISSIMA TENSIONE	DATA: GIUGNO 2006 SCALA: 1:1000 FASE PROGETTUALE: COME COSTRUITO
--------------	--	---


COMMITTENTE

AMEV S.r.l.,
Via Manzoni, 57
21020 Casciago (VA)

PROGETTISTI


REDATTORI


SAIE S.r.l.
Ufficio Tecnico
[Signature]

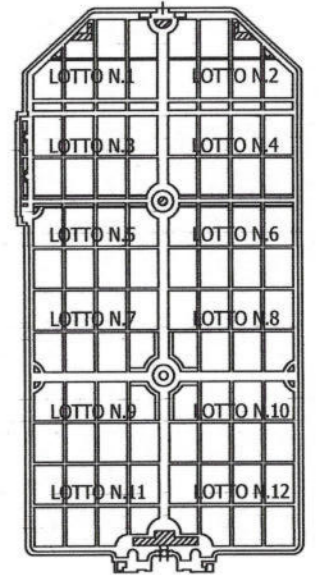



COMUNE DI MILANO - CIMITERO MAGGIORE	
OGGETTO: LICITAZIONE PRIVATA PER L'AFFIDAMENTO IN CONCESSIONE DI: PROGETTAZIONE ESECUTIVA, COSTRUZIONE E GESTIONE DELL'IMPIANTO LAMPADE VOTIVE ELETTRICHE NEI CIMITERI CITTADINI APPALTO N.34/2001	
PROGETTO: REALIZZAZIONE IMPIANTO ELETTRICO ILLUMINAZIONE VOTIVA	REVISIONE N.1 DATA AGOSTO 2006
SOTTOPROGETTO: COSTRUZIONE IMPIANTO	REVISIONE N.1 DATA AGOSTO 2006
SOTTOPROGETTO: CIMITERO MAGGIORE	
TAVOLA: TV01	DESCRIZIONE ELABORATO: PLANIMETRIA GENERALE CAVIDOTTI DI BASSA e BASSISSIMA TENSIONE AREA SUD - LOTTI DA 5 A 12
	DATA: AGOSTO 2006 SCALA: 1:1000 FASE PROGETTUALE: COME COSTRUITO
COMMITTENTE	
AMEV S.r.l., Via Manzoni, 57 21020 Casciago (VA)	
PROGETTISTI	
REDATTORI	
SAIE S.r.l. Ufficio Tecnico	

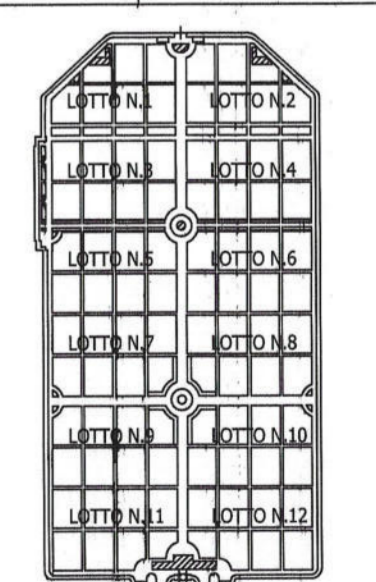

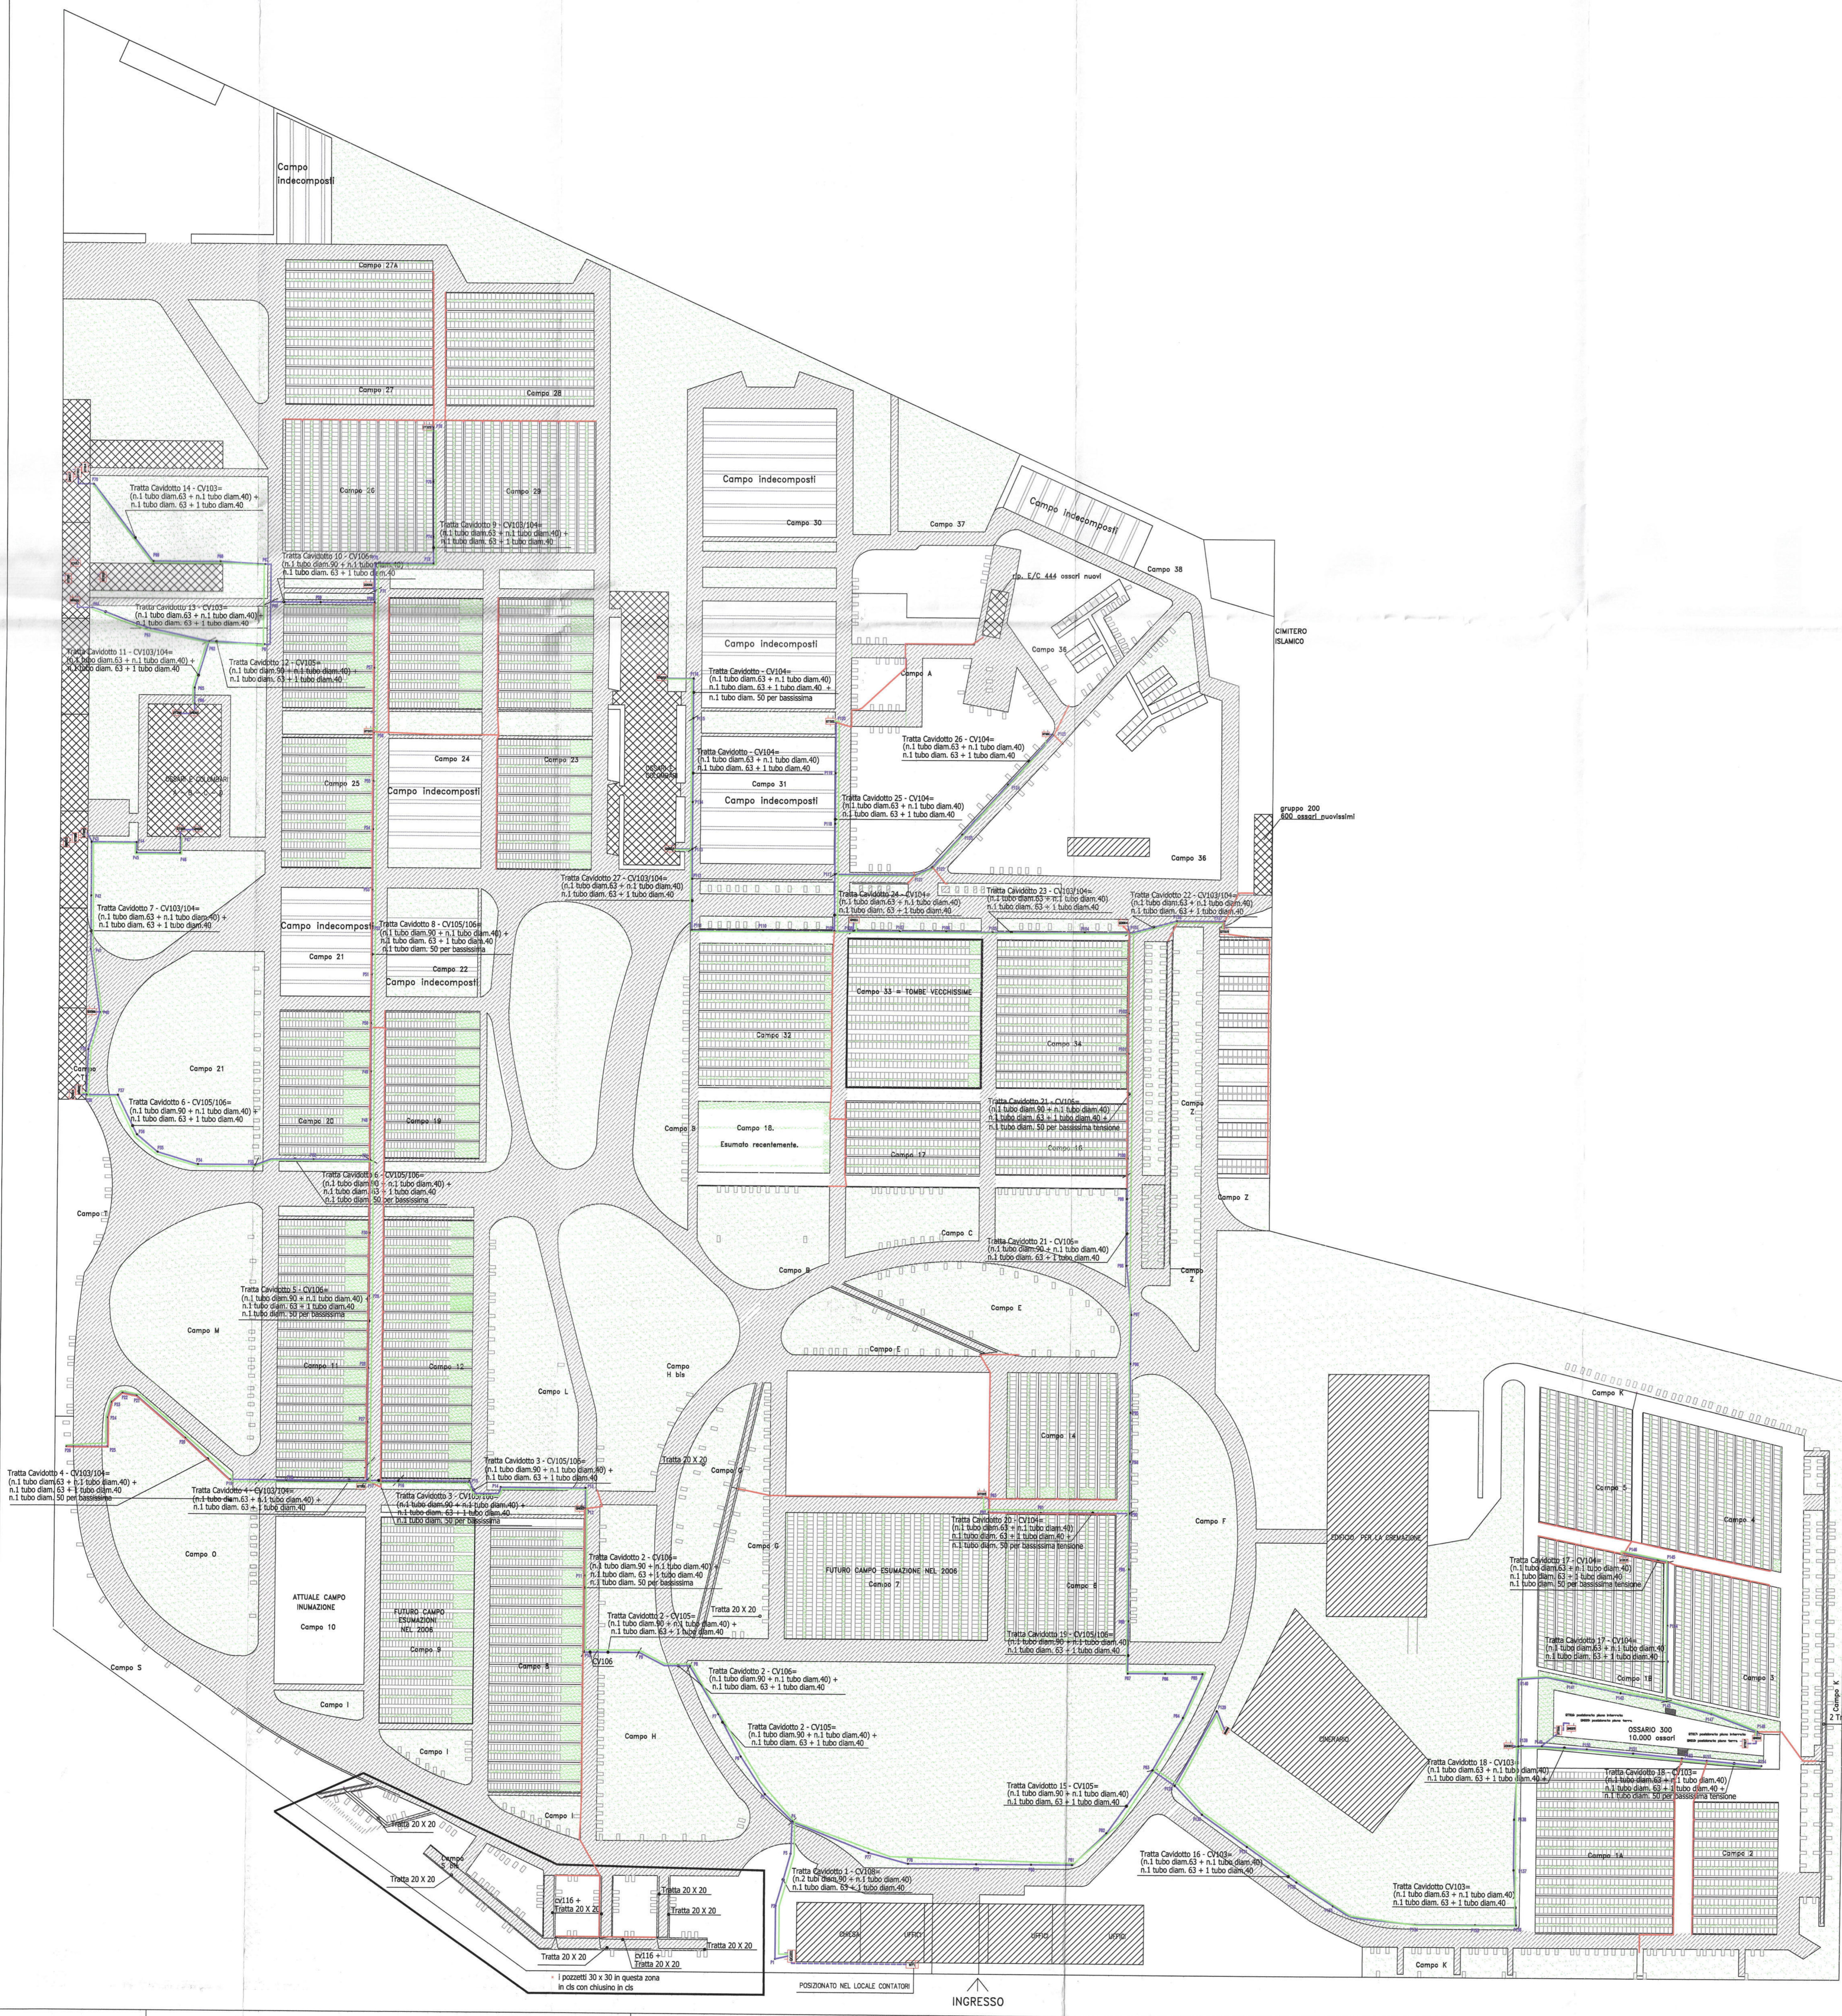

LEGENDA

- ASFALTO
- GHIAIA
- AIUOLE
- EDIFICI VARI
- OSSARI E COLOMBARI
- CONTATORE
- QUADRO GENERALE
- QUADRO DI DISTRIBUZIONE
- QUADRO MISTO
- QUADRO DI TRASFORMAZIONE
- LINEA DI BASSA TENSIONE
- LINEA DI BASSISSIMA TENSIONE
- CORDA RAME NUDA 35 mmq

IL TUBO diam. 50 PER BASSISSIMA TENSIONE DOVRA' ESSERE POSATO IN MODO TALE DA LASCIARE UNA "RICCHEZZA" IN CIASCUN VALLETTO ALL'INTERNO DEI CAMPI DI SEPOLTURA DI CIRCA 50 CM.
 IL TUBO diam. 50 PER BASSISSIMA TENSIONE DOVRA' ESSERE COLLOCATO A MENO 30 CM DAL PIANO DI CAMMINAMENTO

TUBO DIAM. 50

COMUNE DI MILANO - CIMITERO DI LAMBRATE
 OGGETTO: LICITAZIONE PRIVATA PER L'AFFIDAMENTO IN CONCESSIONE DI: PROGETTAZIONE ESECUTIVA, COSTRUZIONE E GESTIONE DELL'IMPIANTO LAMPADE VOTIVE ELETTRICHE NEI CIMITERI CITTADINI APPALTO N.34/2001

PROGETTO: REALIZZAZIONE IMPIANTO ELETTRICO ILLUMINAZIONE VOTIVA	REVISIONE
SOTTOPROGETTO: COSTRUZIONE IMPIANTO	DATA
	OTTOBRE 2005
	REVISIONE
	DATA
	OTTOBRE 2005

TAVOLA: DESCRIZIONE ELABORATO:	DATA:
TV01 PLANIMETRIA GENERALE CAVIDOTTI	OTTOBRE 2005
	SCALA:
	1:750
	FASE PROGETTUALE:
	COME COSTRUITO


COMMITTENTE

AMEV S.r.l.
 Via Manzoni, 57
 21020 Casciago (VA)

PROGETTISTI

REDATTORI

SAIE S.r.l.
 Via Manzoni, 57
 21020 Casciago (VA)

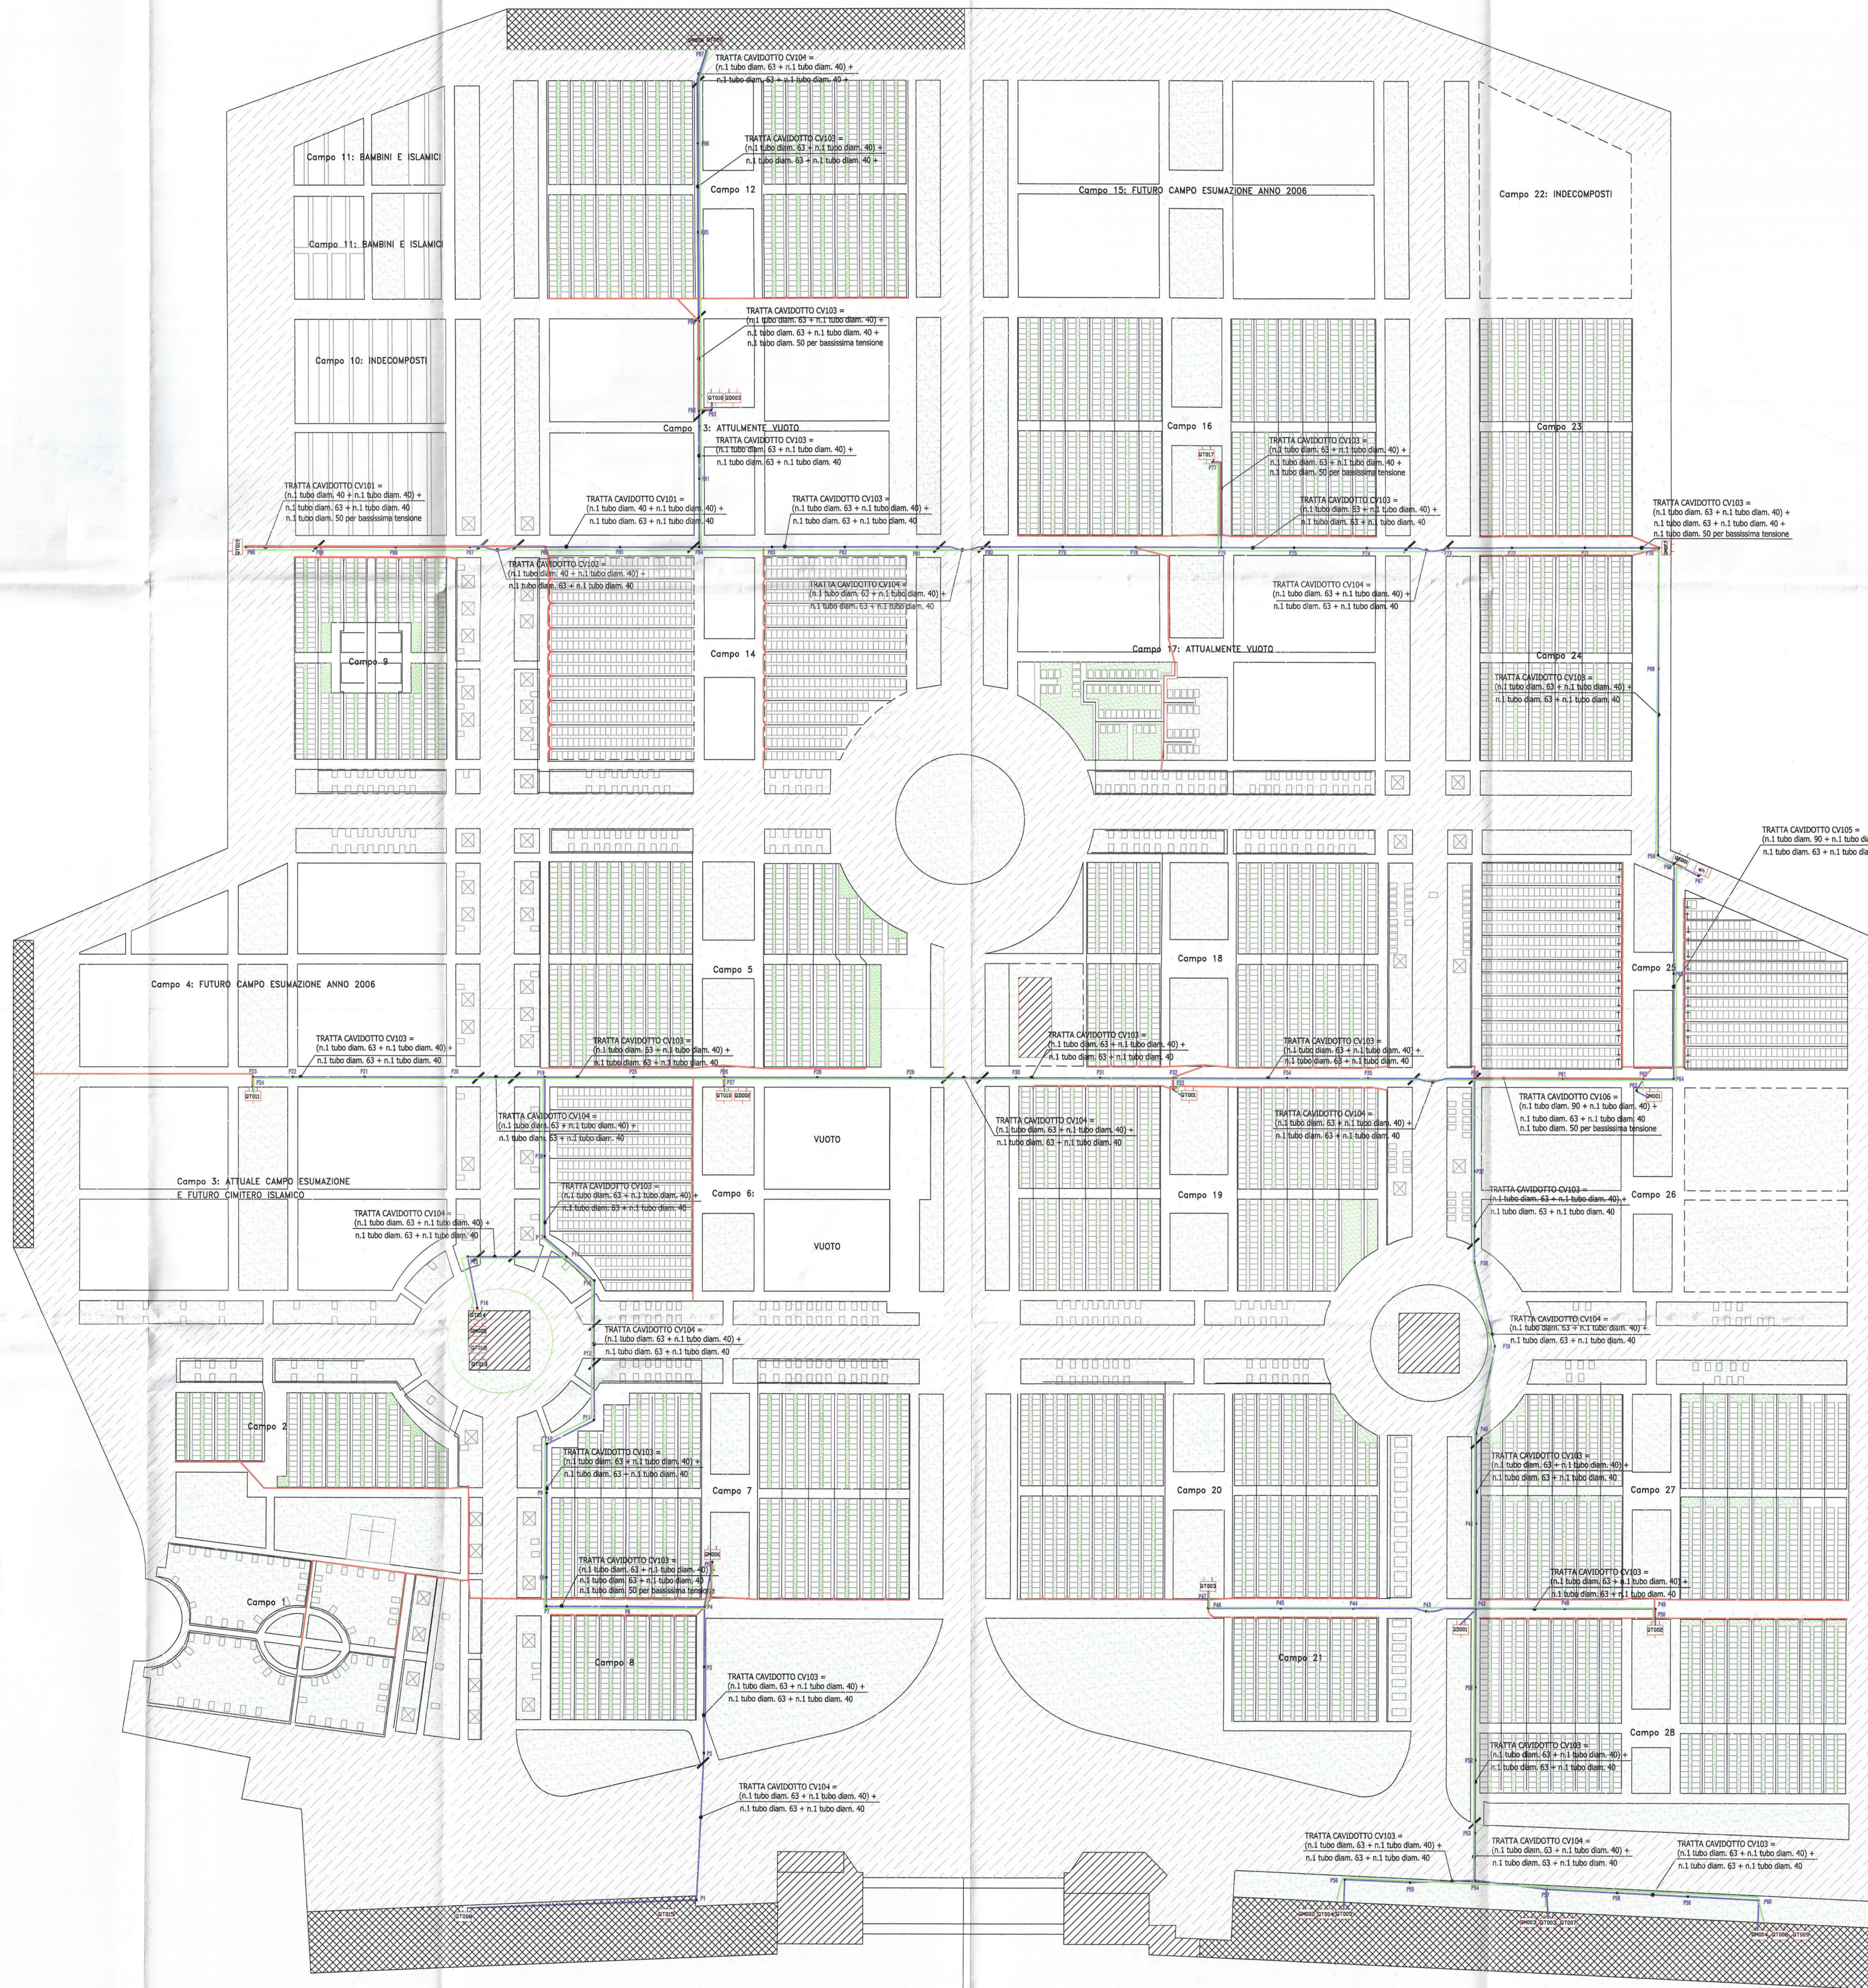

LEGENDA

- ASFALTO
- GHIAIA
- AIUOLE
- EDIFICI VARI
- OSSARI E COLOMBARI
- CONTATORE
- QUADRO GENERALE
- QUADRO DI DISTRIBUZIONE
- QUADRO MISTO
- QUADRO DI TRASFORMAZIONE
- LINEA DI BASSA TENSIONE
- CAVIDOTTI BASSISSIMA TENSIONE (I POZZETTI IN PVC DEVONO ESSERE POSTI ALL'INTERNO DEI CAMPI)
- CORDA RAME NUDA 35 mmq
- PALINA ZINCATA 1500 x 50 x 50 x 5 mm

COMUNE DI MILANO - CIMITERO DI BRUZZANO

OGGETTO: LICITAZIONE PRIVATA PER L'AFFIDAMENTO IN CONCESSIONE DI:
 PROGETTAZIONE ESECUTIVA, COSTRUZIONE E GESTIONE
 DELL'IMPIANTO LAMPADIE VOTIVE ELETTRICHE NEI CIMITERI CITTADINI
 APPALTO N.34/2001

PROGETTO: REALIZZAZIONE IMPIANTO ELETTRICO ILLUMINAZIONE VOTIVA	REVISIONE N. DATA - OTTOBRE 2005
SOTTOPROGETTO: COSTRUZIONE IMPIANTO	REVISIONE N. DATA - OTTOBRE 2005

SOTTOPROGETTO: CIMITERO DI BRUZZANO	DATA: OTTOBRE 2005
TAVOLA: DESCRIZIONE ELABORATO: TV01 PLANIMETRIA GENERALE CAVIDOTTI	SCALA: 1:600
	FASE PROGETTUALE: COME COSTRUITO

COMMITTENTE

AMEV S.r.l.,
via Manzoni, 57
21020 Casciago (Va)

PROGETTISTI	
REDATTORI	

SAIE S.r.l.,
via Manzoni, 57
21020 Casciago (Va)



LEGENDA

- ASFALTO
- GHIAIA
- AIUOLE
- EDIFICI VARI
- OSSARI E COLOMBARI
- CONTATORE
- QUADRO GENERALE
- QUADRO DI DISTRIBUZIONE
- QUADRO MISTO
- QUADRO DI TRASFORMAZIONE
- CAVIDOTTI DI BASSA TENSIONE
- CORDA RAME NUDA 35 mmq
- PALINA ZINCATO 1300 x 50 x 50 x 5 mm


COMUNE DI MILANO - CIMITERO DI CHIARAVALLE

OGGETTO: LICITAZIONE PRIVATA PER L'AFFIDAMENTO IN CONCESSIONE DI:
 PROGETTAZIONE ESECUTIVA, COSTRUZIONE E GESTIONE
 DELL'IMPIANTO LAMPADE VOTIVE ELETTRICHE NEI CIMITERI CITTADINI
 APPALTO N.34/2001


PROGETTO: REALIZZAZIONE IMPIANTO ELETTRICO ILLUMINAZIONE VOTIVA	REVISIONE DATA OCTOBRE 2005
SOTTOPROGETTO: COSTRUZIONE IMPIANTO	REVISIONE DATA OCTOBRE 2005

SOTTOPROGETTO: CIMITERO DI CHIARAVALLE	DATA: OCTOBRE 2005
TAVOLA: TV01	DESCRIZIONE ELABORATO: PLANIMETRIA GENERALE CAVIDOTTI BASSA TENSIONE
	SCALA: 1:500
	FASE PROGETTUALE: COME COSTRUITO

MANDATARIA:
A MEV S.r.l.
 via Manzoni, 57
 21020 Casciago (VA)

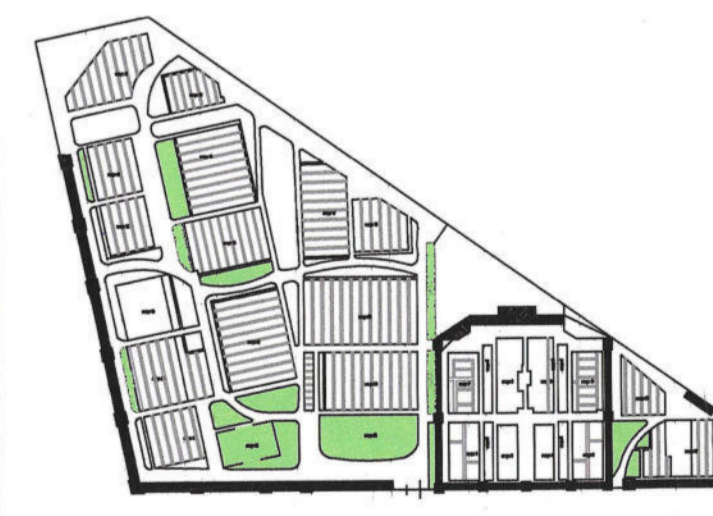

PROGETTISTI	
REDATTORI	

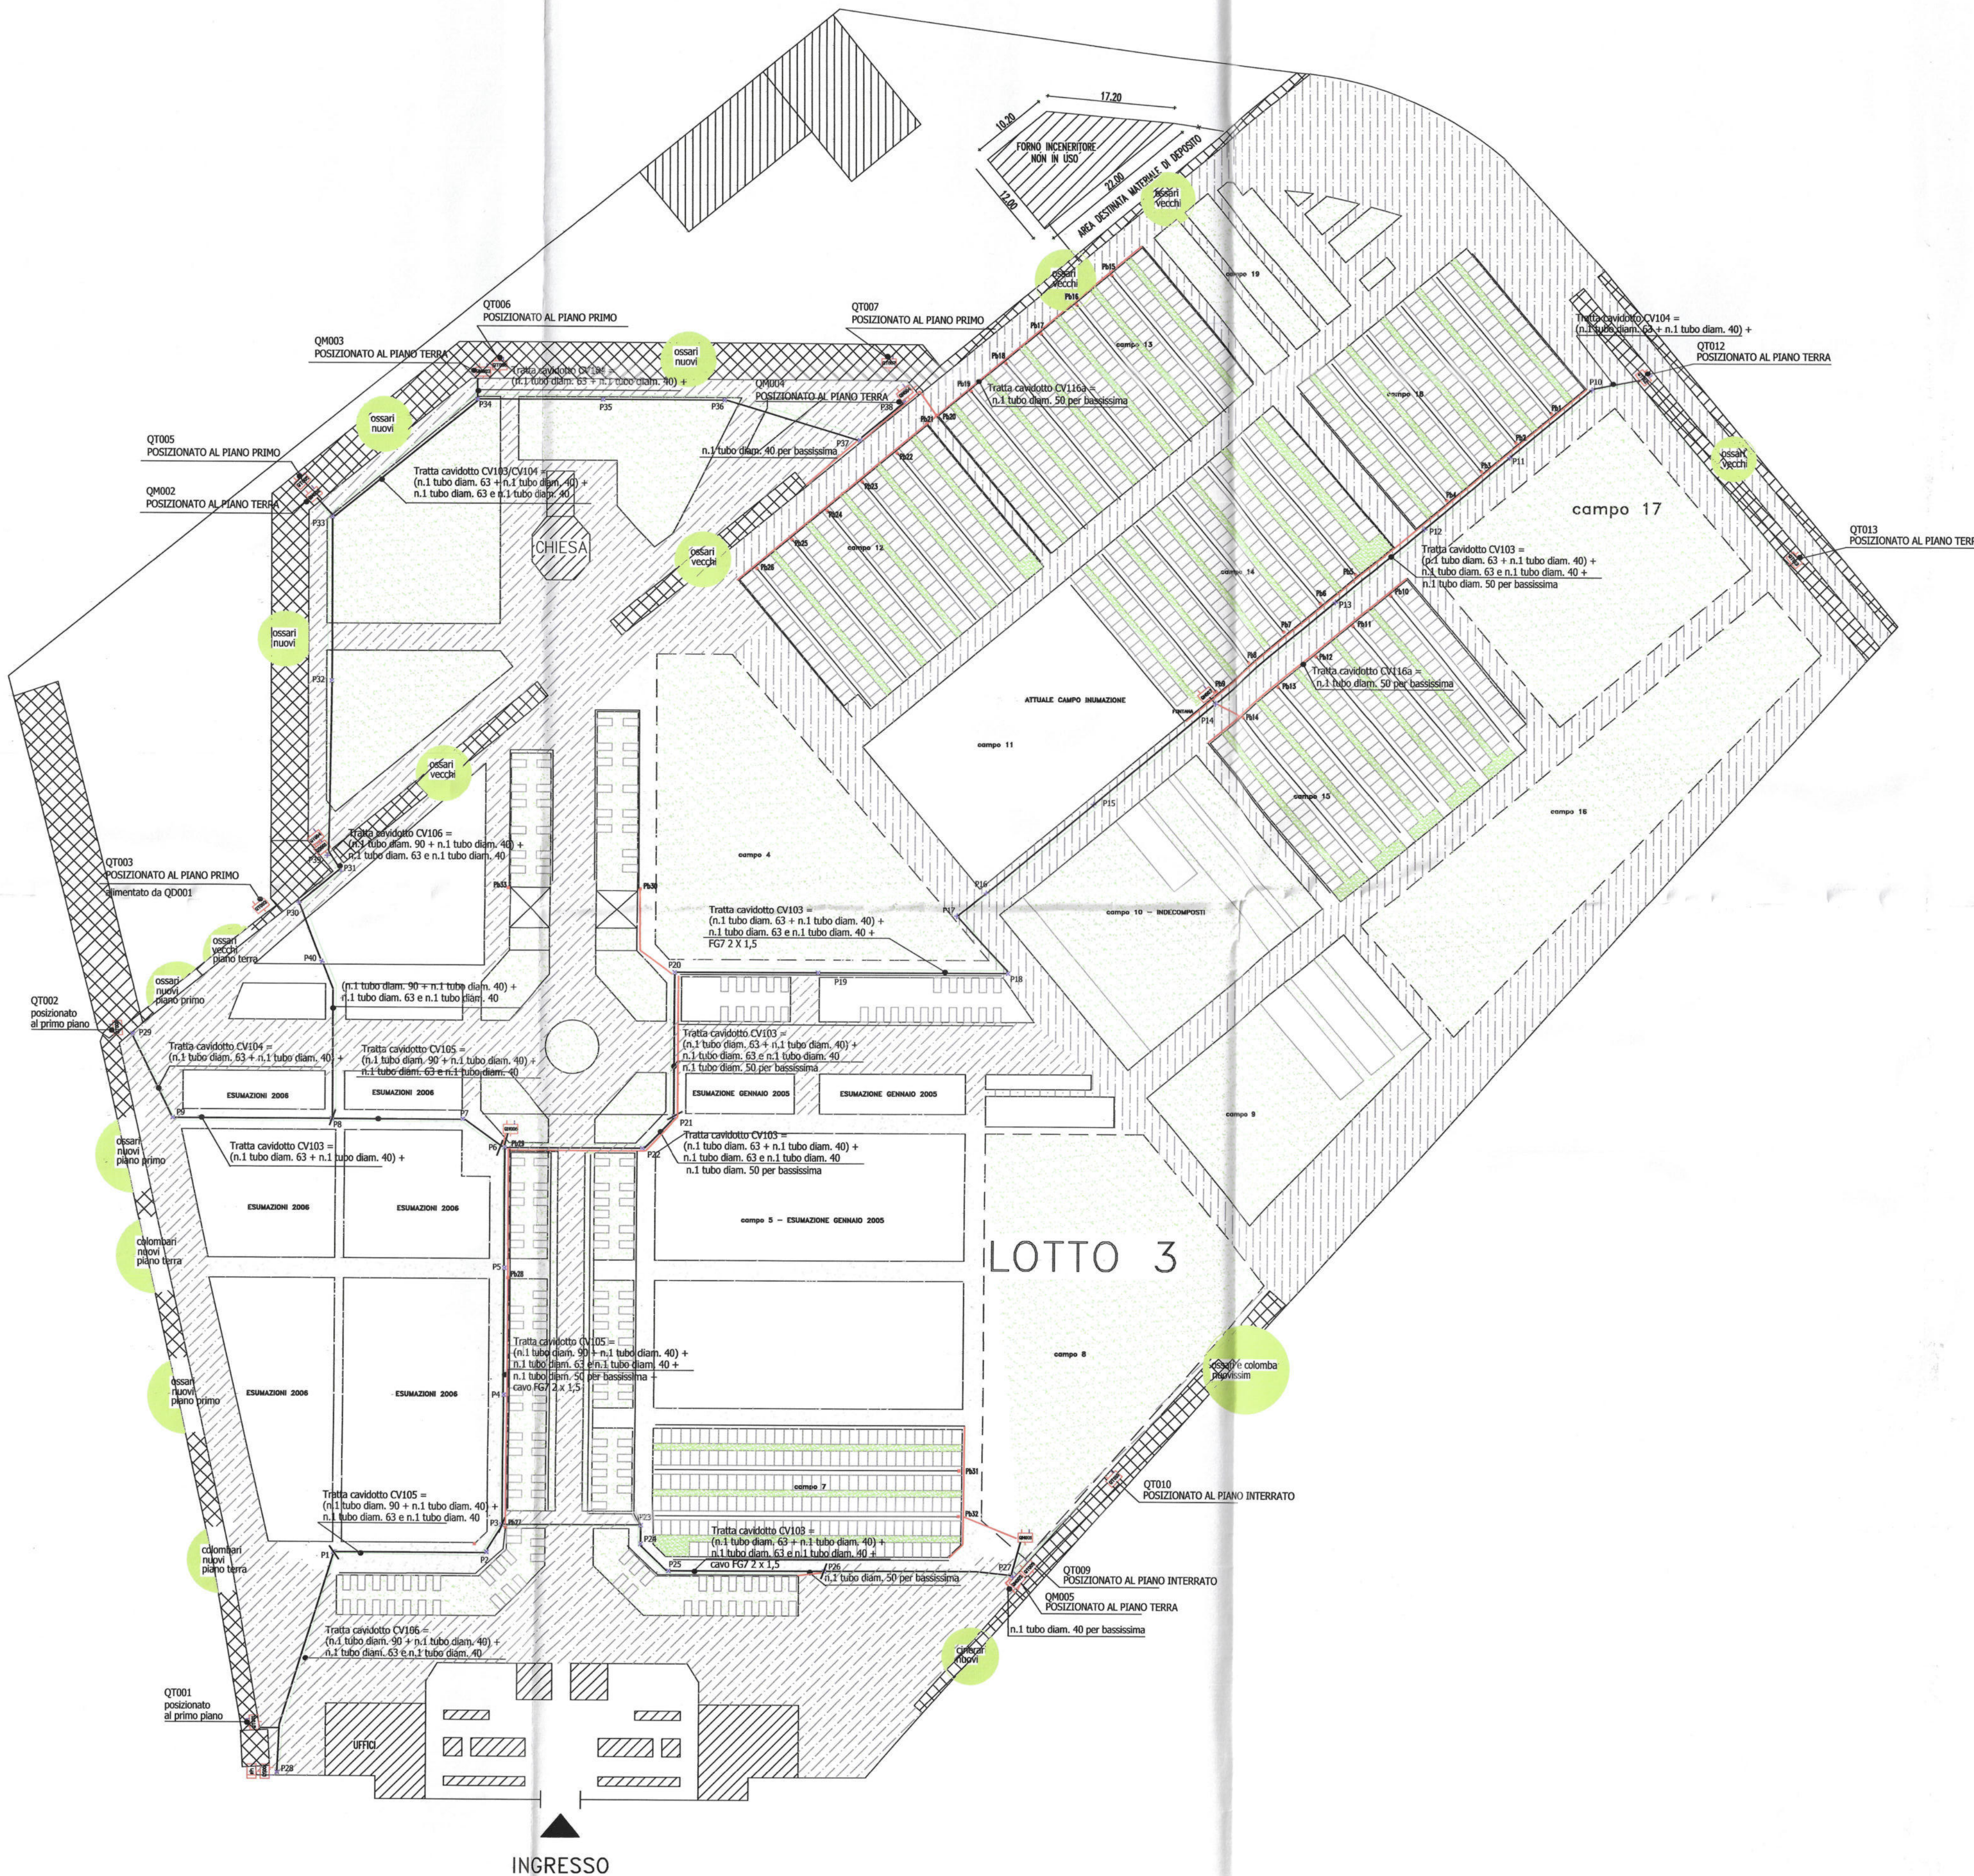

LEGENDA

- ASFALTO
- GHIAIA
- AIUOLE
- EDIFICI VARI
- OSSARI E COLOMBARI
- LINEA DI BASSA TENSIONE - PROFONDITA' SCAVO 60 CM
- LINEA DI BASSISSIMA TENSIONE - PROFONDITA' CIRCA 30 CM
- CORDA RAME NUDA 35 mmq

COMUNE DI MILANO - CIMITERO DI GRECO

OGGETTO: LICITAZIONE PRIVATA PER L'AFFIDAMENTO IN CONCESSIONE DI:
 PROGETTAZIONE ESECUTIVA, COSTRUZIONE E GESTIONE
 DELL'IMPIANTO LAMPADE VOTIVE ELETTRICHE NEI CIMITERI CITTADINI
 APPALTO N.34/2001

PROGETTO: REALIZZAZIONE IMPIANTO ELETTRICO ILLUMINAZIONE VOTIVA

SOTTOPROGETTO: COSTRUZIONE IMPIANTO

SOTTOPROGETTO: CIMITERO DI GRECO

TAVOLA:
TV01

DESCRIZIONE ELABORATO:
PLANIMETRIA GENERALE CAVIDOTTI


REVISIONE	
N.	DATA
-	SETTEMBRE 2005

REVISIONE	
N.	DATA
-	SETTEMBRE 2005

FASE PROGETTUALE:
 COME COSTRUITO

COMMITTENTE

AMEV S.r.l.,
 Via Manzoni, 57
 21020 Casciago (VA)

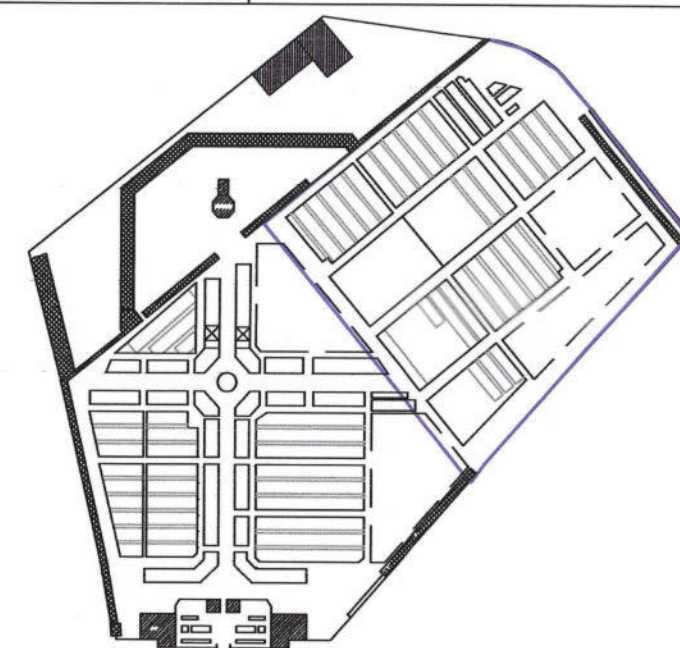

PROGETTISTI

REDATTORI

SAIE S.r.l.
 Via Manzoni, 57
 21020 Casciago (VA)

INGRESSO



LEGENDA

- GHIAIA
- AIUOLE
- EDIFICI VARI
- OSSARI E COLOMBARI
- CONTATORE
- QUADRO GENERALE
- QUADRO DI DISTRIBUZIONE
- QUADRO MISTO
- QUADRO DI TRASFORMAZIONE
- TRACCIATO DI BASSA TENSIONE
- TRACCIATO DI BASSISSIMA TENSIONE
POZZETTI IN PVC DIMENSIONI 30 X 30
- CORDA RAME NUDA 35 mmq


COMUNE DI MILANO - CIMITERO DI BAGGIO

OGGETTO: LICITAZIONE PRIVATA PER L'AFFIDAMENTO IN CONCESSIONE DI:
 PROGETTAZIONE ESECUTIVA, COSTRUZIONE E GESTIONE
 DELL'IMPIANTO LAMPADE VOTIVE ELETTRICHE NEI CIMITERI CITTADINI
 APPALTO N.34/2001


PROGETTO: REALIZZAZIONE IMPIANTO ELETTRICO ILLUMINAZIONE VOTIVA	REVISIONE N. DATA - SETTEMBRE 2005
SOTTOPROGETTO: COSTRUZIONE IMPIANTO	REVISIONE N. DATA - SETTEMBRE 2005

SOTTOPROGETTO: CIMITERO DI BAGGIO	DATA: SETTEMBRE 2005
TAVOLA: DESCRIZIONE ELABORATO:	SCALA: 1:400
TV01	FASE PROGETTUALE: COME COSTRUITO

COMMITTENTE
 AMEV S.r.l.,
 Via Manzoni, 57
 21020 Casciago (Va)

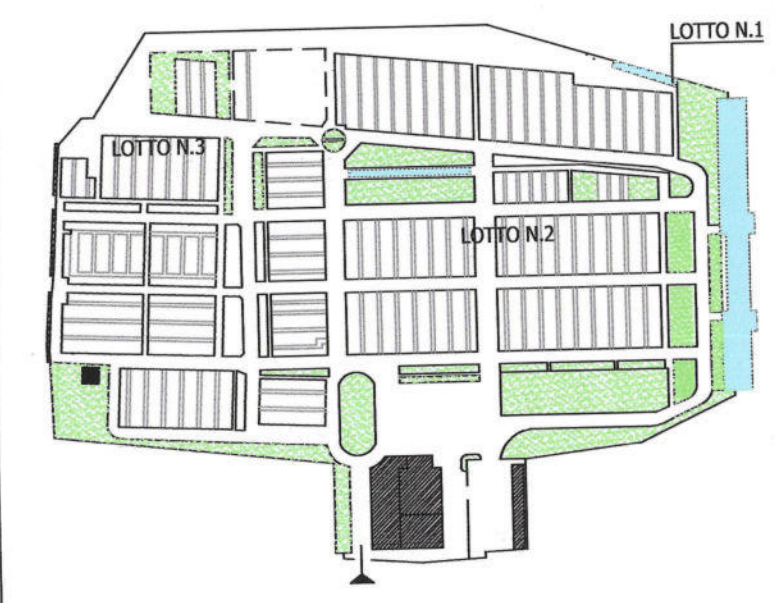

PROGETTISTI	
REDATTORI	
SAIE S.r.l. Via Manzoni, 57 21020 Casciago (Va)	

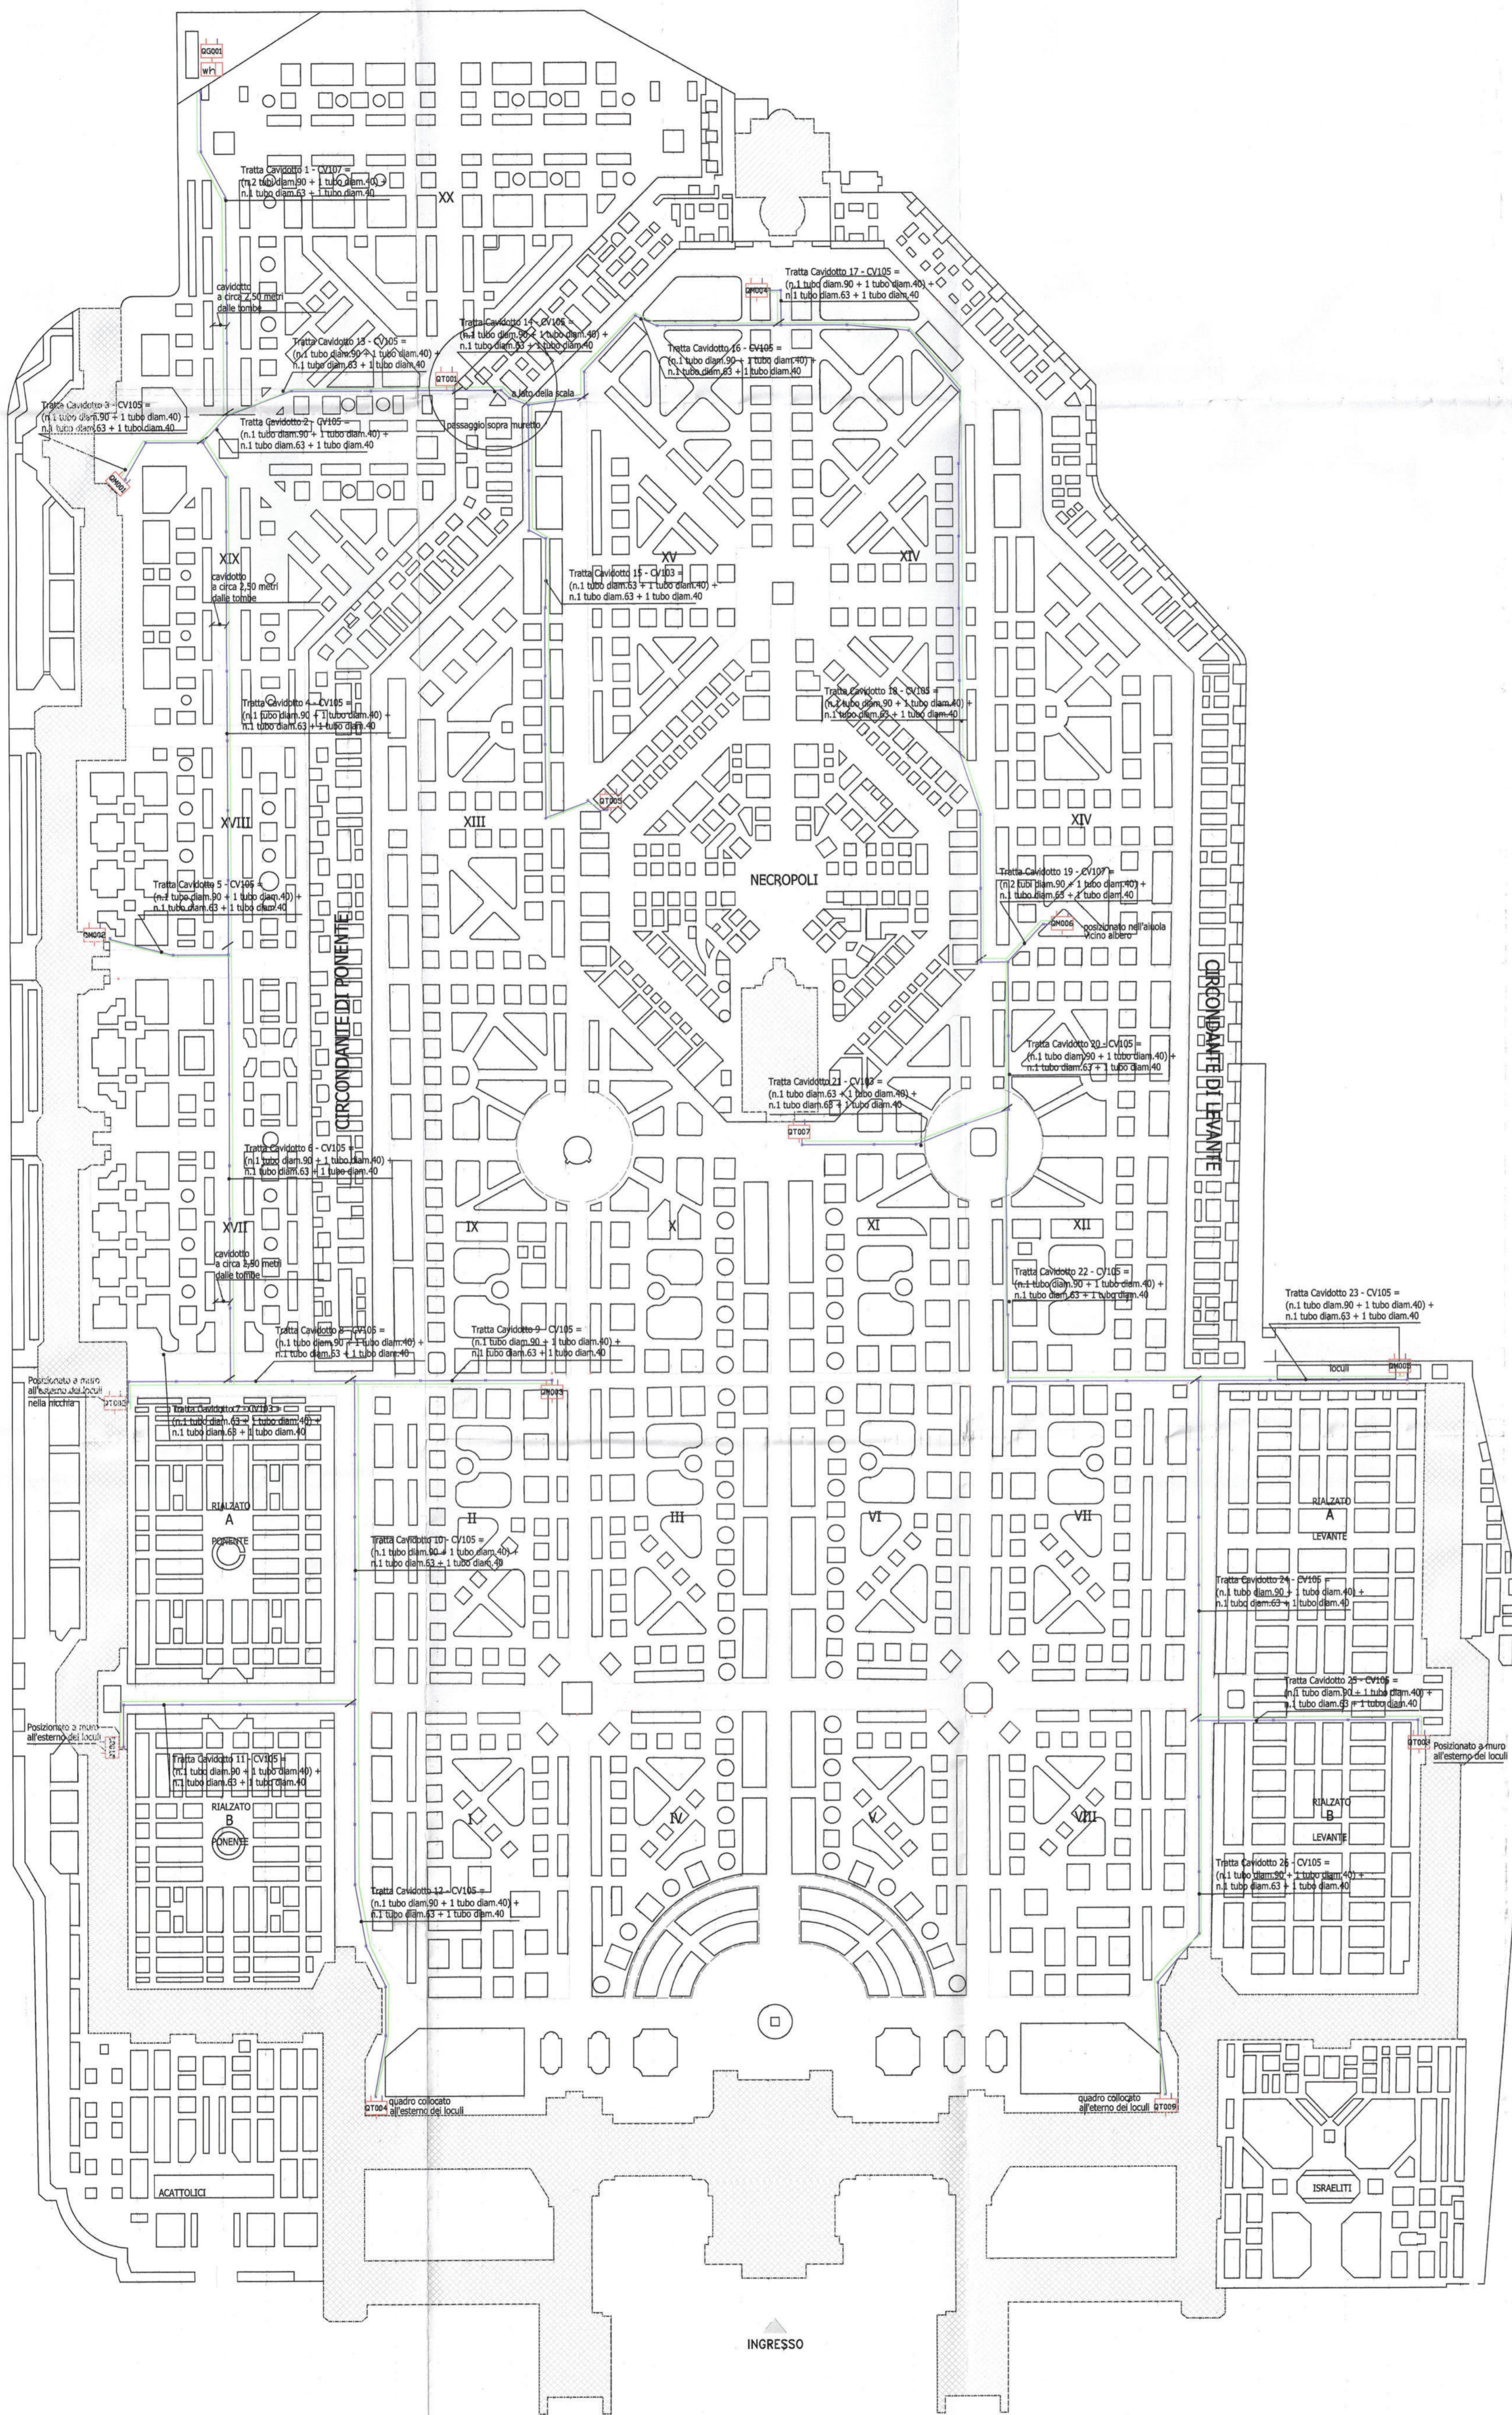

- EDIFICI VARI
- OSSARI E COLOMBARI
- CONTATORE
- QUADRO GENERALE
- QUADRO MISTO
- QUADRO DI TRASFORMAZIONE
- LINEA DI BASSA TENSIONE
- LINEA DI BASSISSIMA TENSIONE
- CORDA RAME NUDA 35 mmq

COMUNE DI MILANO - CIMITERO MONUMENTALE


OGGETTO: LICITAZIONE PRIVATA PER L'AFFIDAMENTO IN CONCESSIONE DI:
 PROGETTAZIONE ESECUTIVA, COSTRUZIONE E GESTIONE
 DELL'IMPIANTO LAMPADE VOTIVE ELETTRICHE NEI CIMITERI CITTADINI
 APPALTO N.34/2001

PROGETTO: REALIZZAZIONE IMPIANTO ELETTRICO ILLUMINAZIONE VOTIVA	REVISIONE
	N. DATA
	- Agosto 2006
SOTTOPROGETTO: COSTRUZIONE IMPIANTO	REVISIONE
	N. DATA
	- AGOSTO 2006

SOTTOPROGETTO: CIMITERO MONUMENTALE	
TAVOLA: TV1	DESCRIZIONE ELABORATO: PLANIMETRIA GENERALE CAVIDOTTI DI BASSA TENSIONE
	DATA: AGOSTO 2006
	SCALA: 1:1000
	FASE PROGETTUALE: COME COSTRUITO


COMMITTENTE

AMEV S.r.l.
 Via Manzoni, 57
 21020 Casaligo (VA)

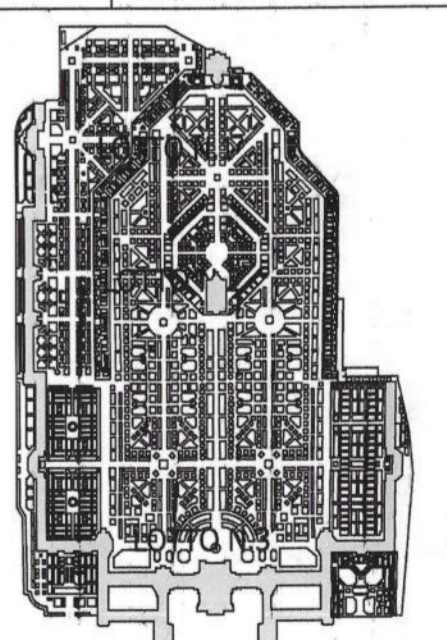

PROGETTISTI	
REDATTORI	

SAIE S.r.l.
 Ufficio Tecnico

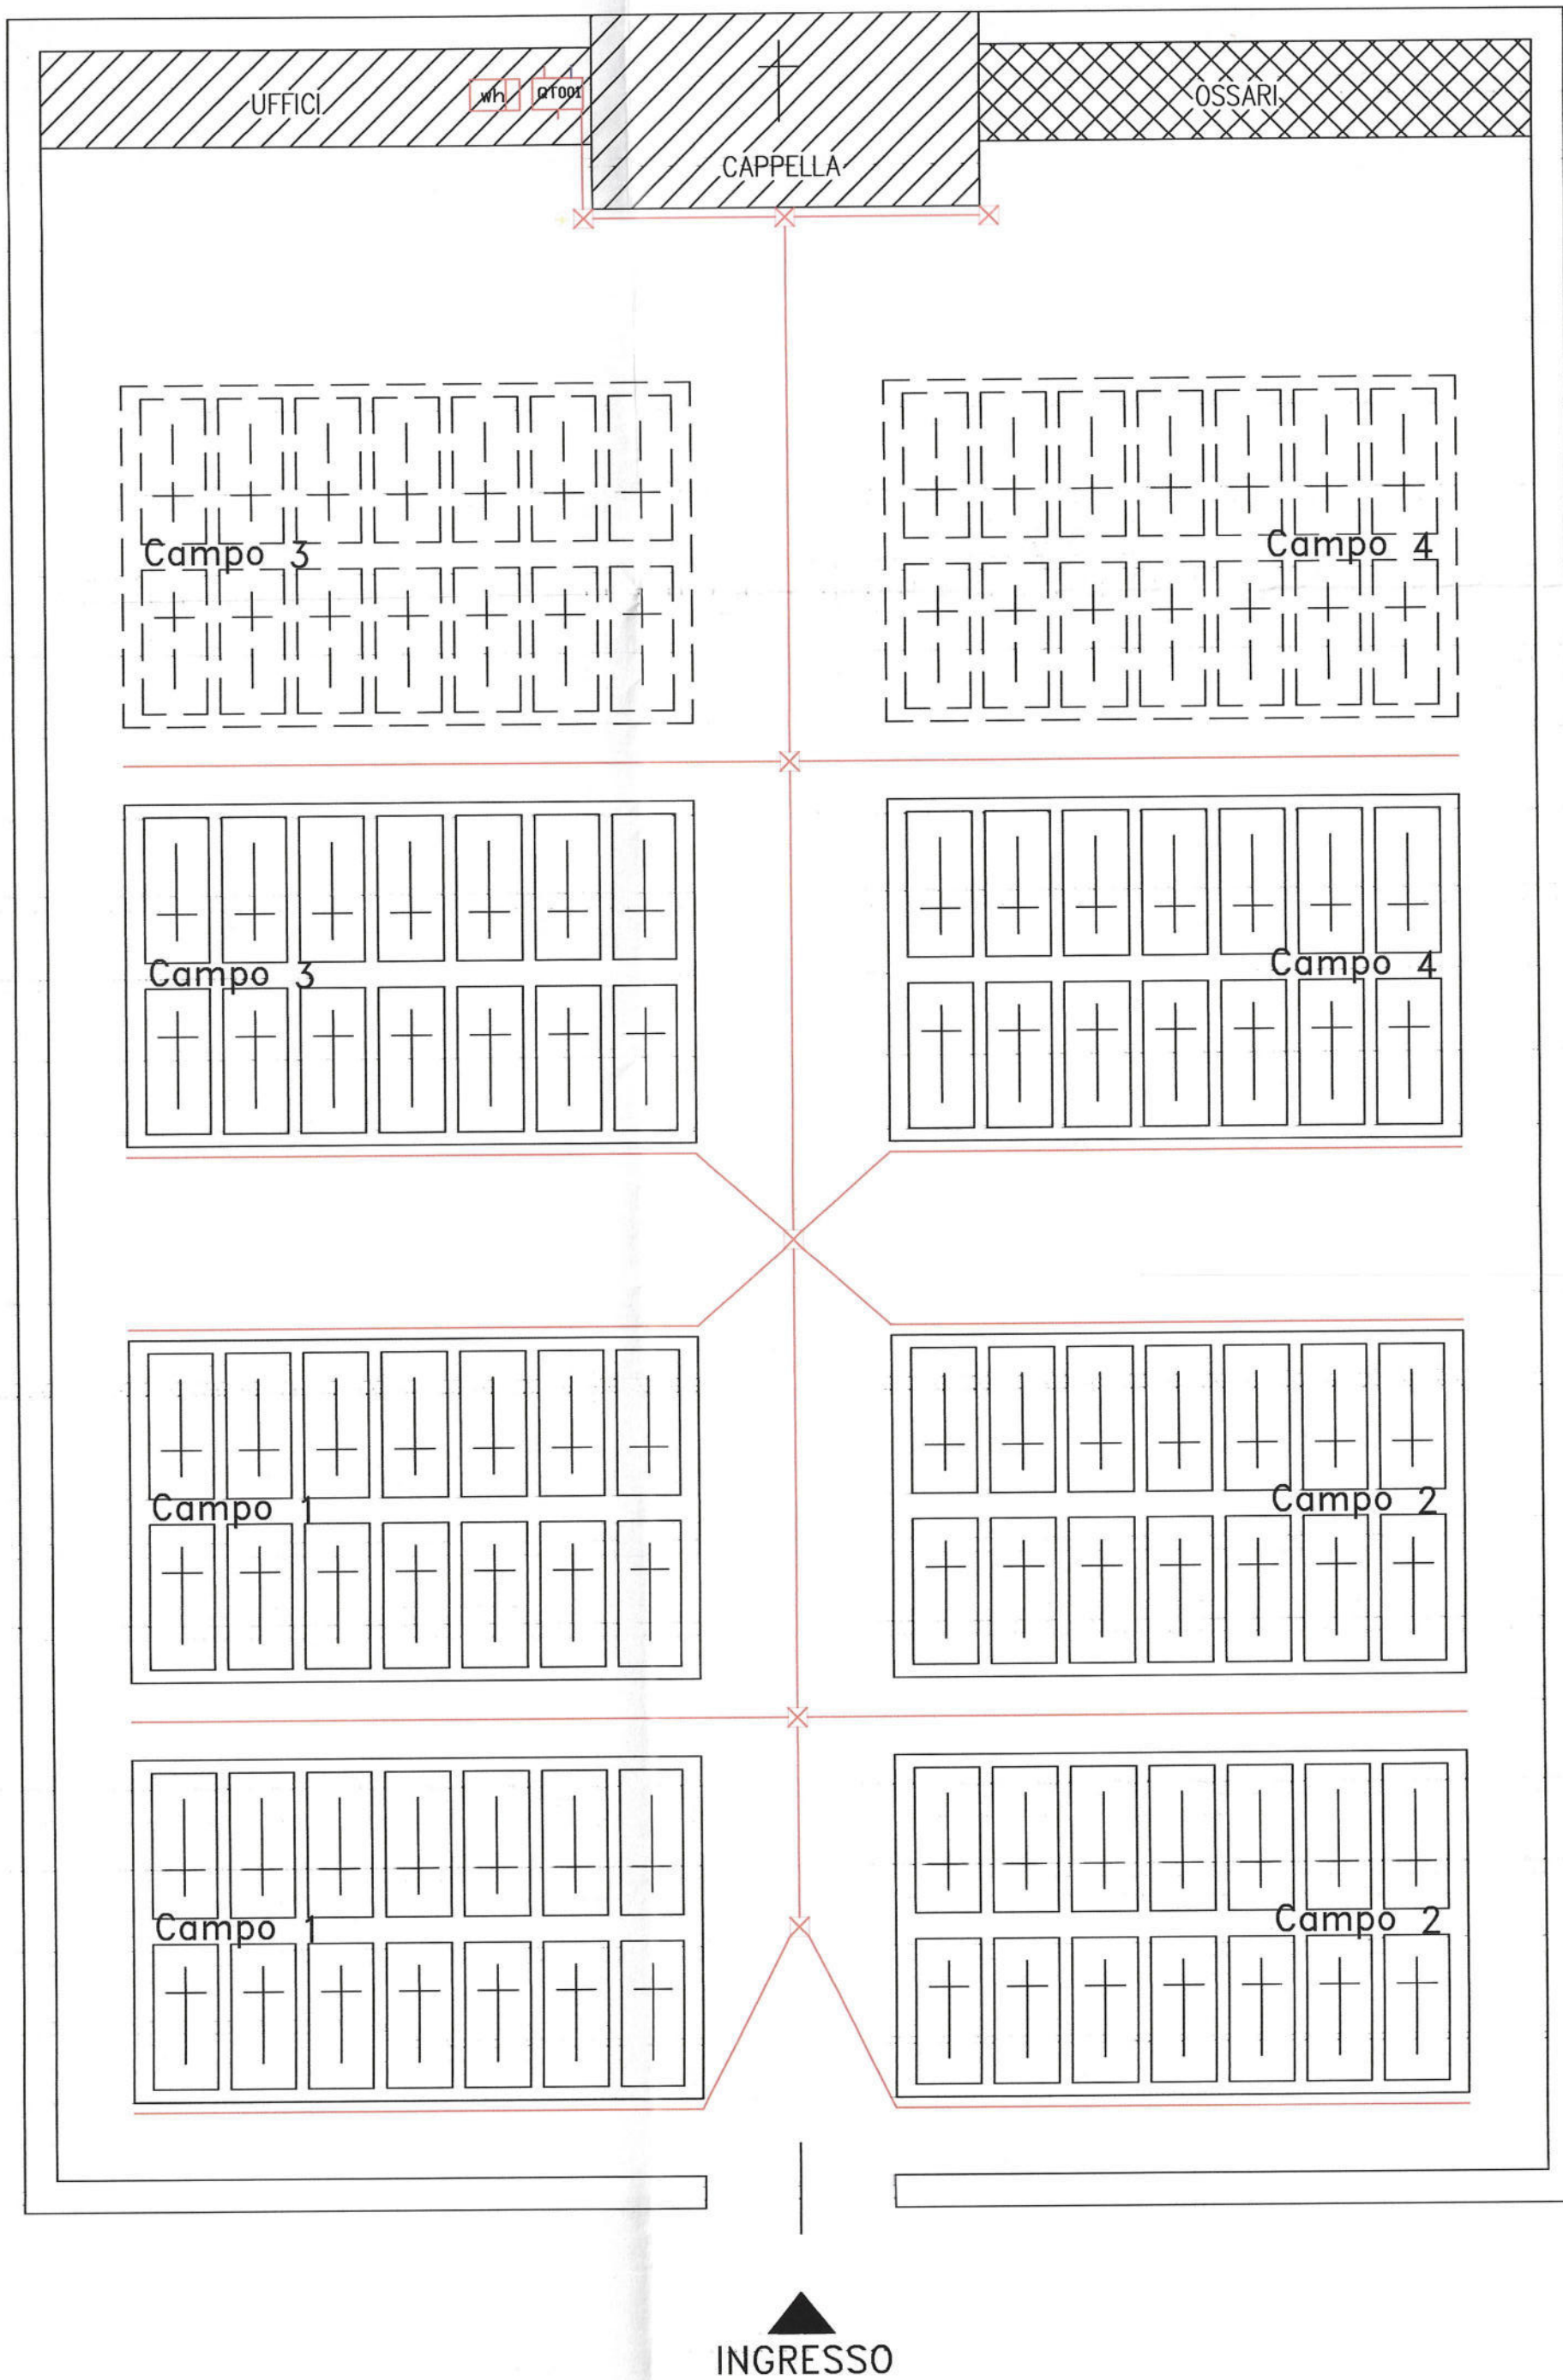

LEGENDA

- GHIAIA
- EDIFICI VARI
- OSSARI
- CONTATORE
- QUADRO DI TRASFORMAZIONE
- LINEA DI BASSISSIMA TENSIONE
- PALINA ZINCATA 1500 x 50 x 50 x 5 mm

COMUNE DI MILANO - CIMITERO DI MUGGIANO

OGGETTO: LICITAZIONE PRIVATA PER L'AFFIDAMENTO IN CONCESSIONE DI:
 PROGETTAZIONE ESECUTIVA, COSTRUZIONE E GESTIONE
 DELL'IMPIANTO LAMPADE VOTIVE ELETTRICHE NEI CIMITERI CITTADINI
 APPALTO N.34/2001

PROGETTO: REALIZZAZIONE IMPIANTO ELETTRICO ILLUMINAZIONE VOTIVA

REVISIONE	
N.	DATA
-	OTTOBRE 2005

SOTTOPROGETTO: COSTRUZIONE IMPIANTO

REVISIONE	
N.	DATA
-	OTTOBRE 2005

SOTTOPROGETTO: CIMITERO DI MUGGIANO

TAVOLA:

DESCRIZIONE ELABORATO:

DATA:
OTTOBRE 2005

TV01


PLANIMETRIA GENERALE CAVIDOTTI

SCALA:
1:100

FASE PROGETTUALE:
PROGETTO ESECUTIVO

COMMITTENTE

AMEV S.r.l.
via Manzoni, 57
21020 Casciago (Va)

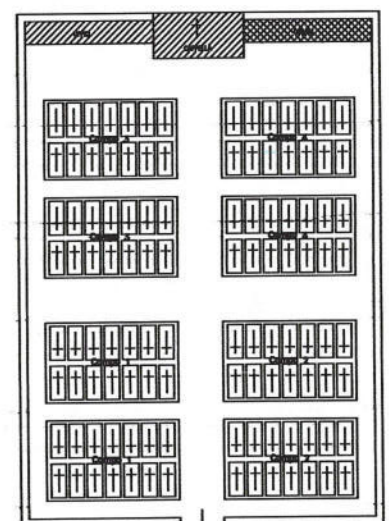


PROGETTISTI

REDATTORI


SAIE S.r.l.
Ufficio Tecnico

**ELABORATI GRAFICI DEI LAVORI ESEGUITI
NEL 2007**


LAVORI ESEGUITI ANNO 2007 - CAMPO 1 - COMMESSA AL63

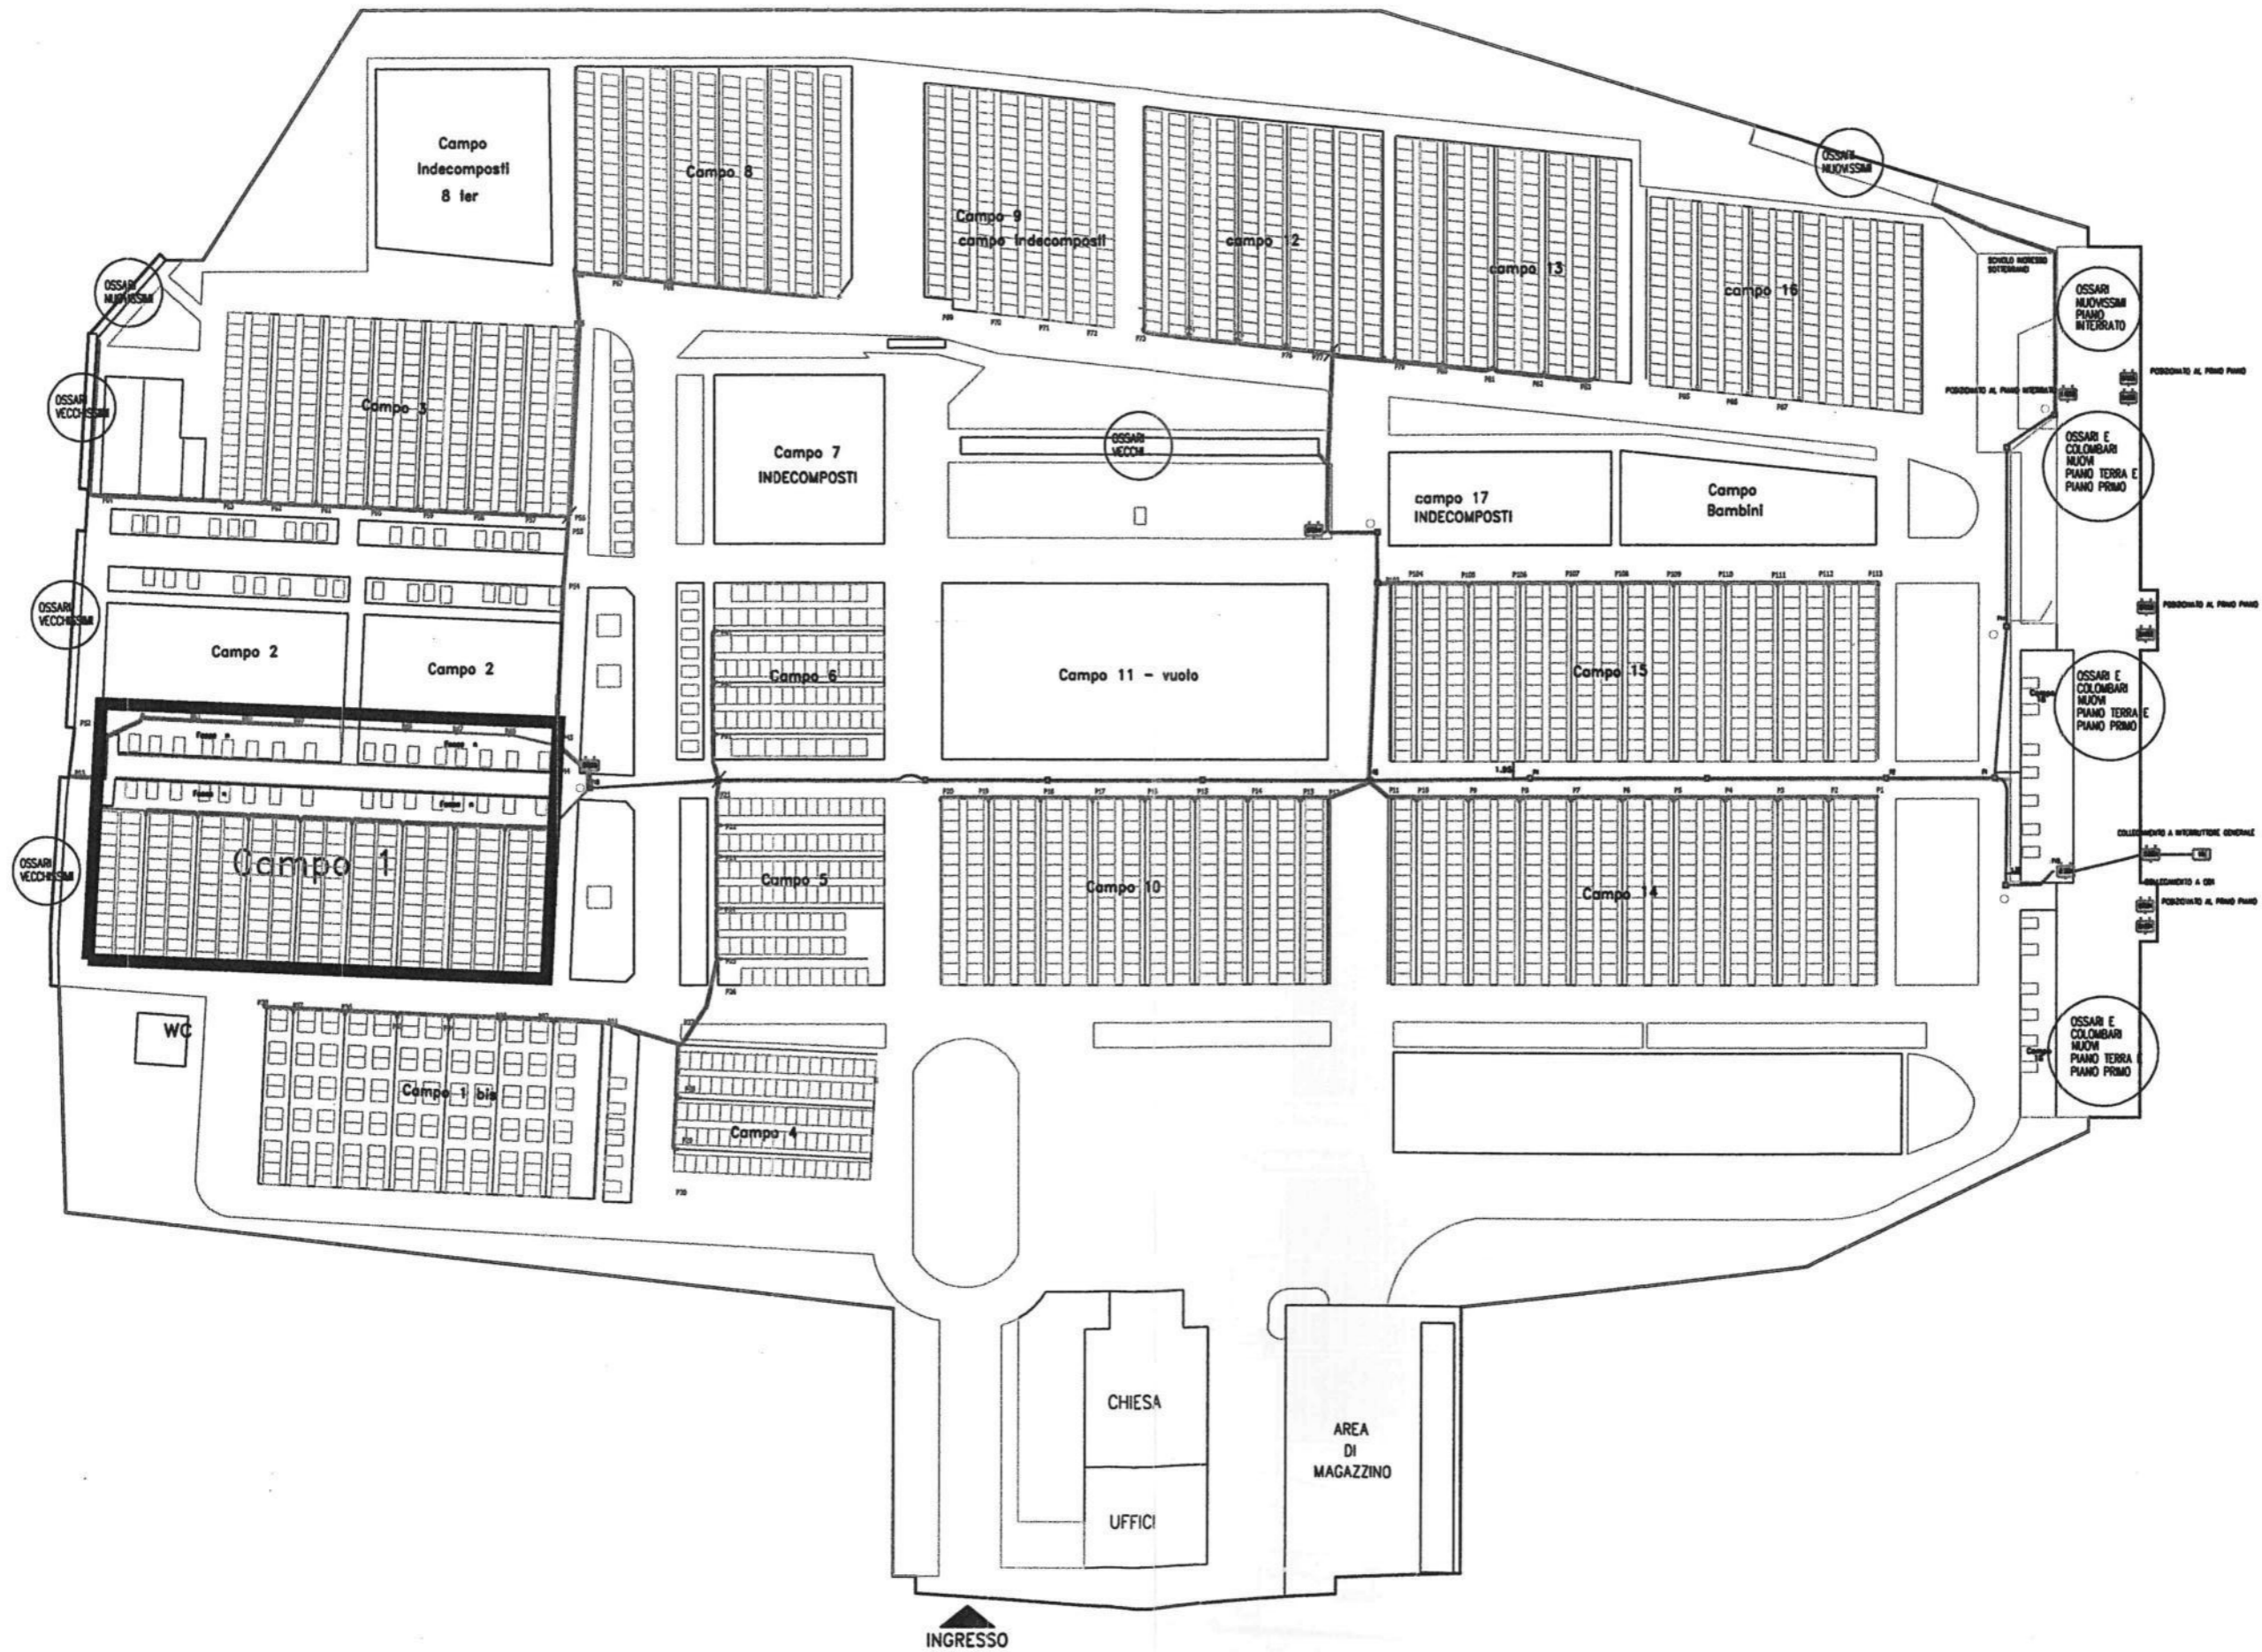


BRUZZANO - CAMPO 13 - AL62

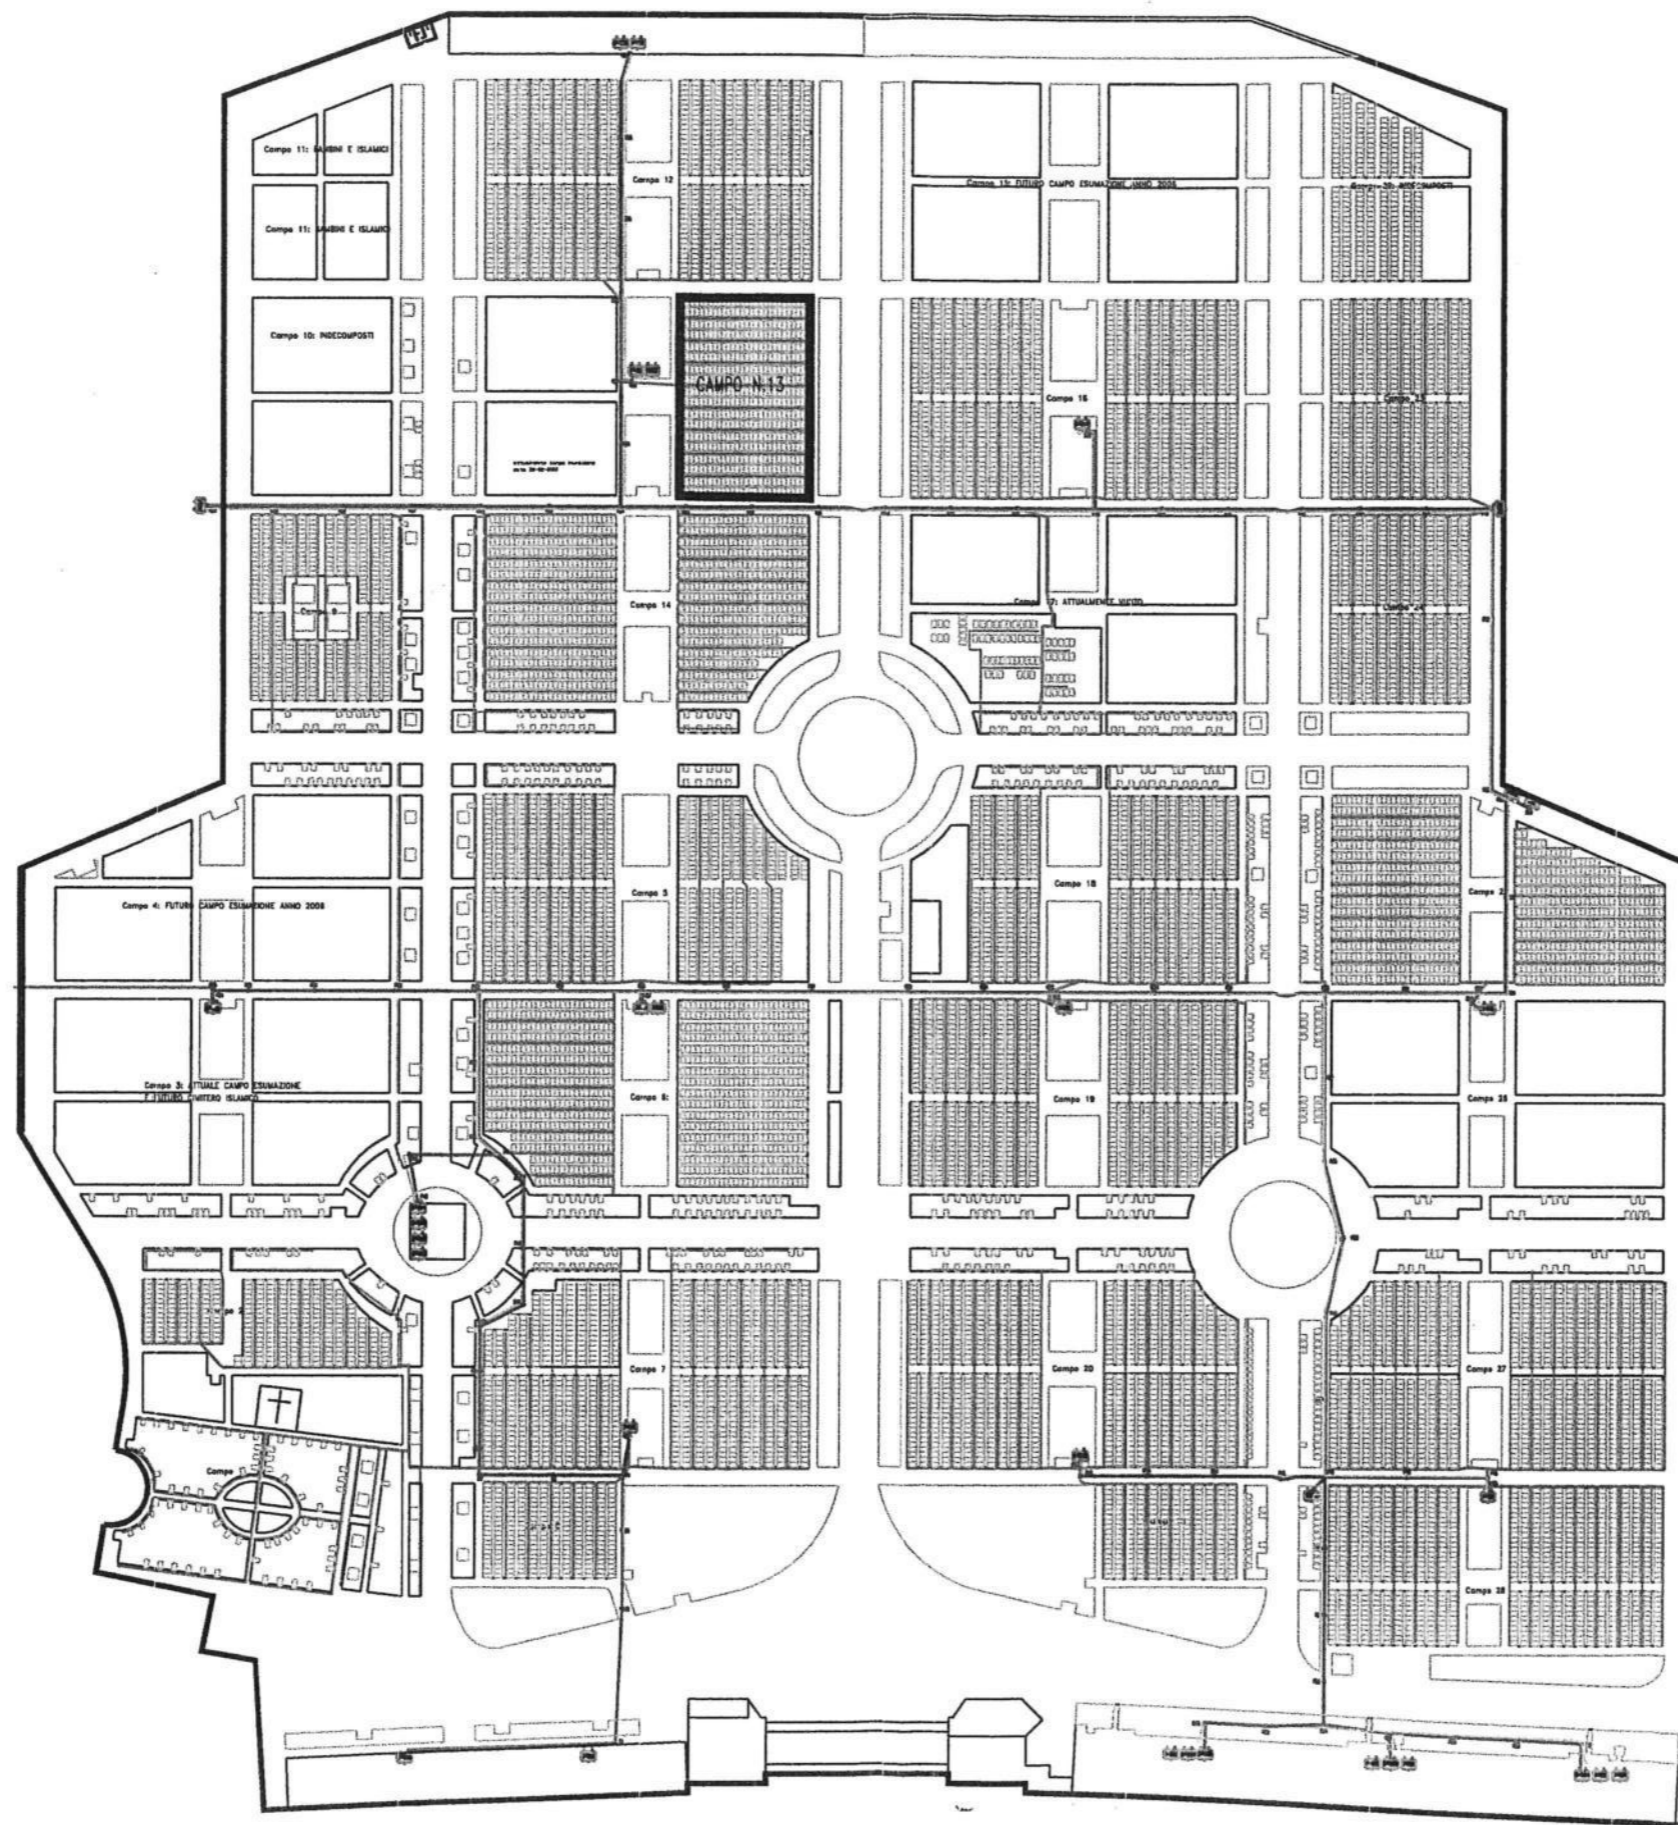


CHIARAVALLE - CAMPO 12 - AL75
CHIARAVALLE - REPARTO V - AL84

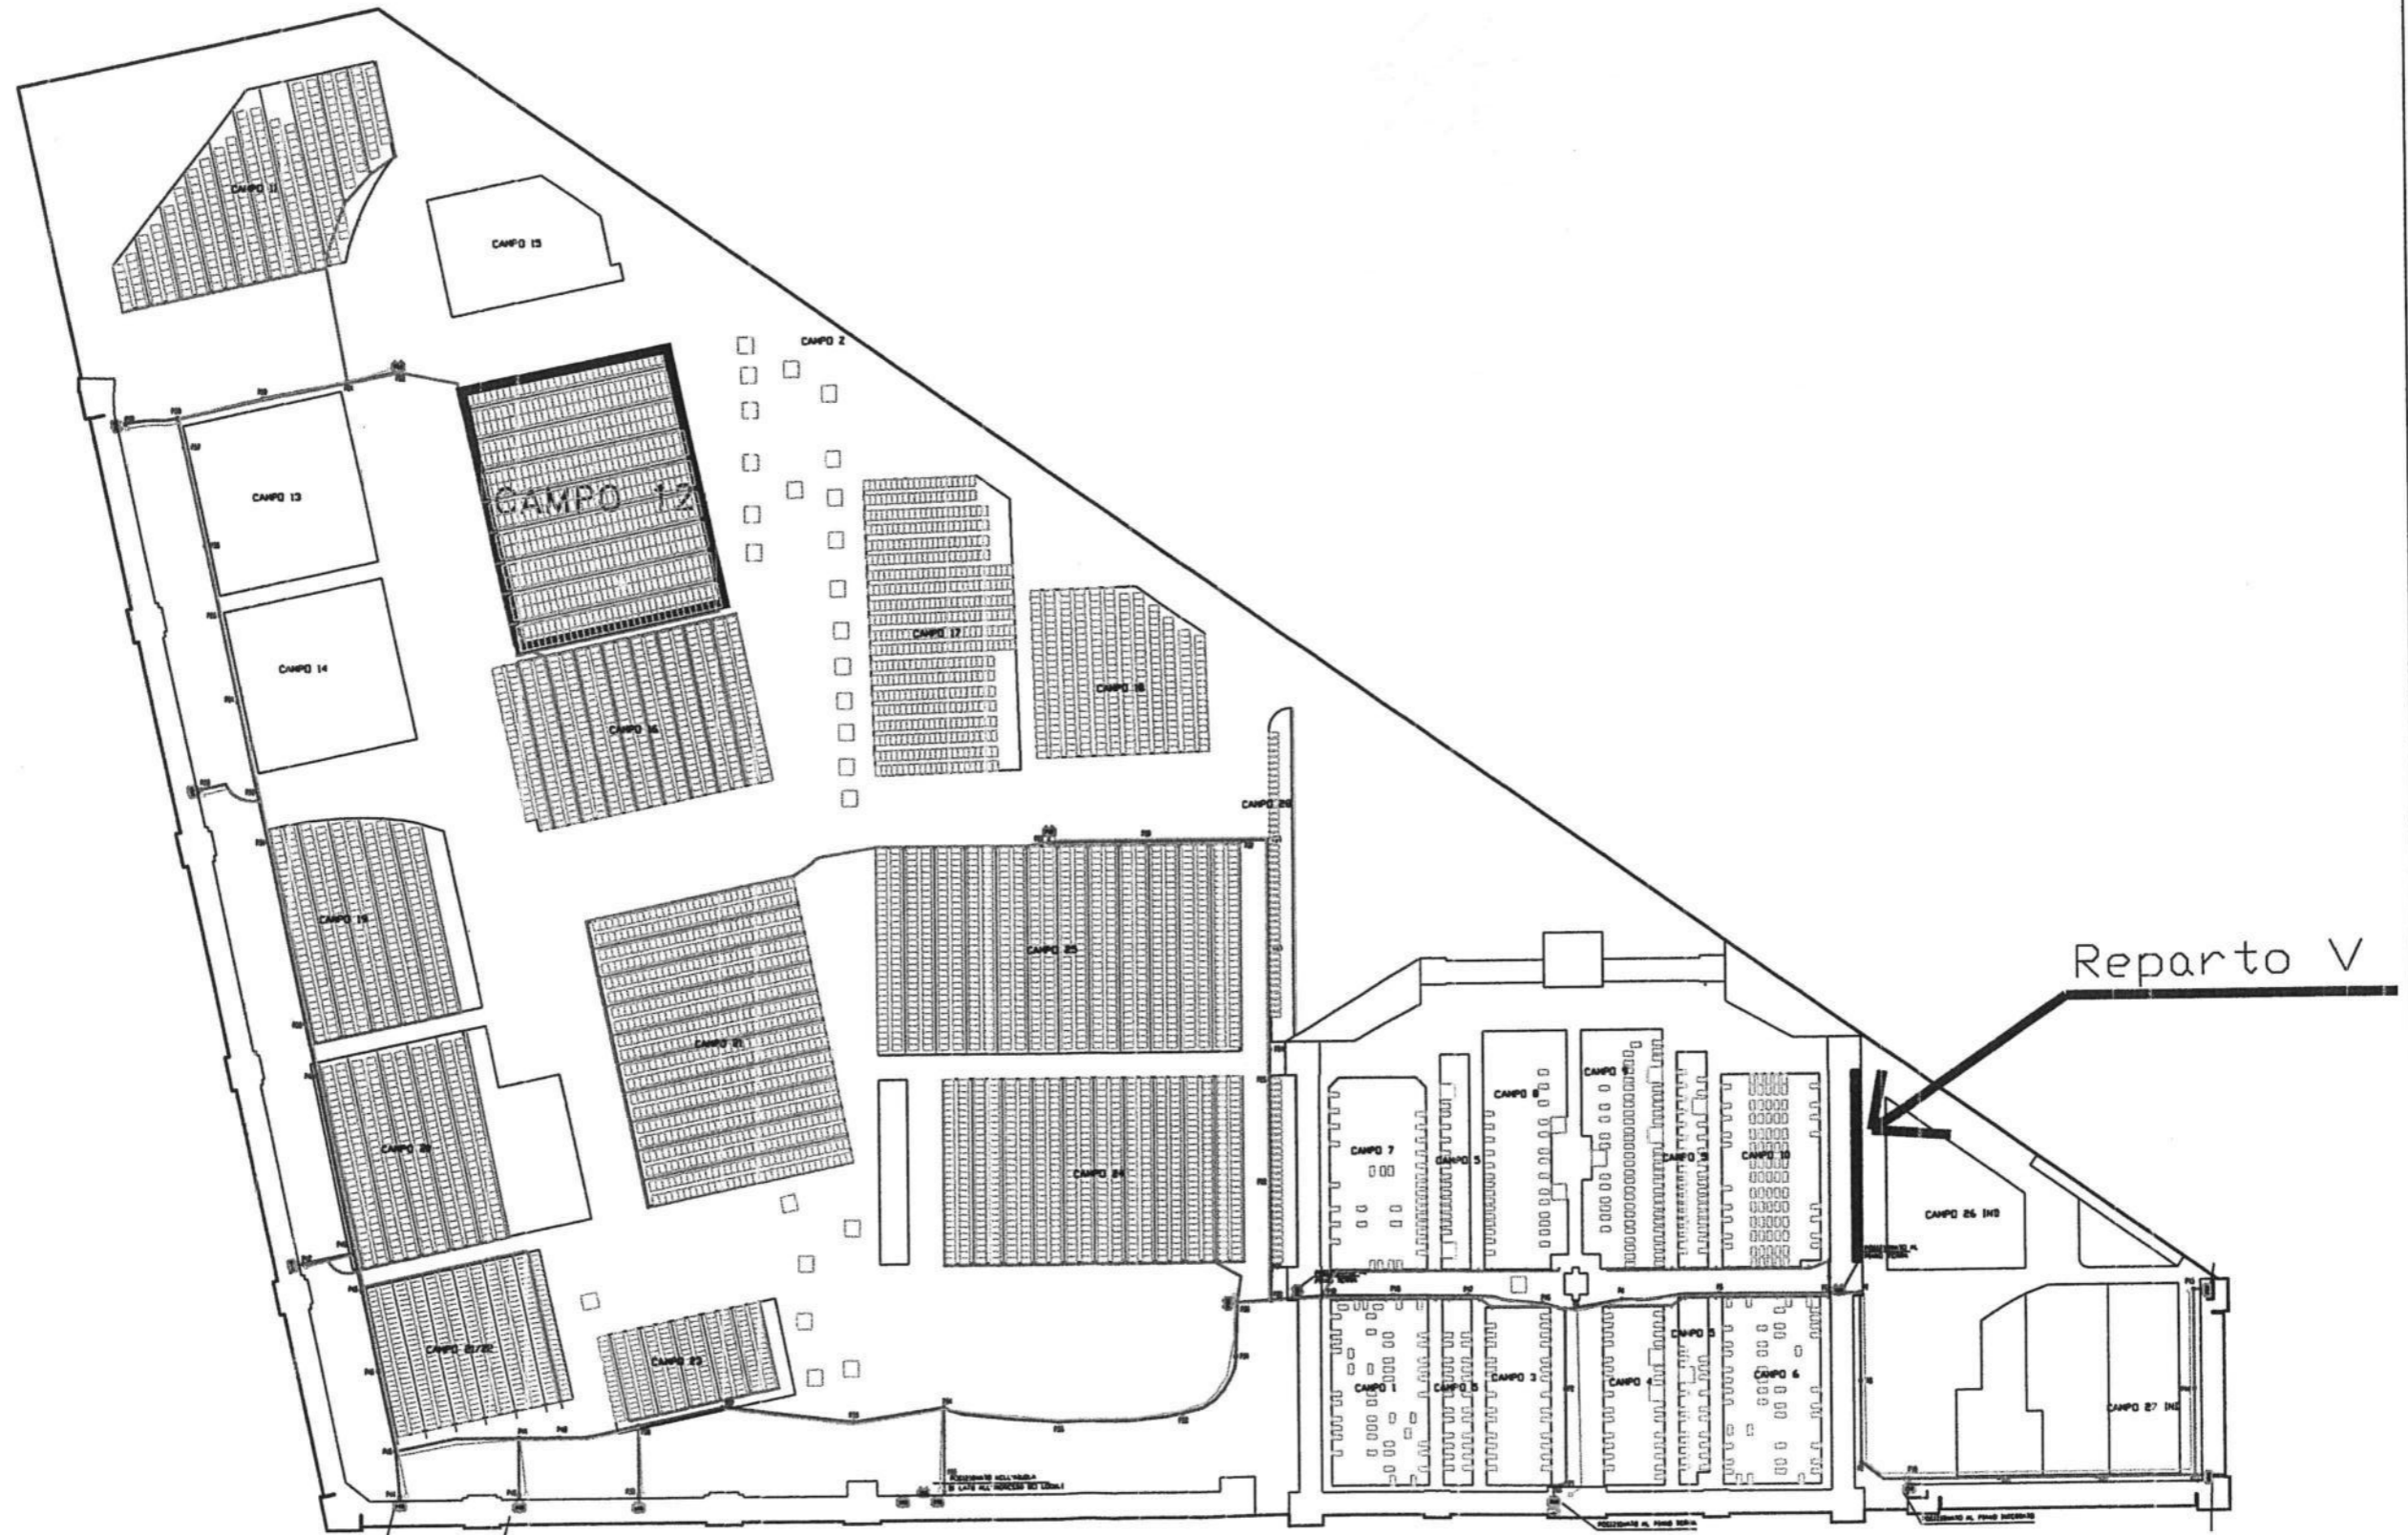


GRECO - CAMPO 6 - AL76

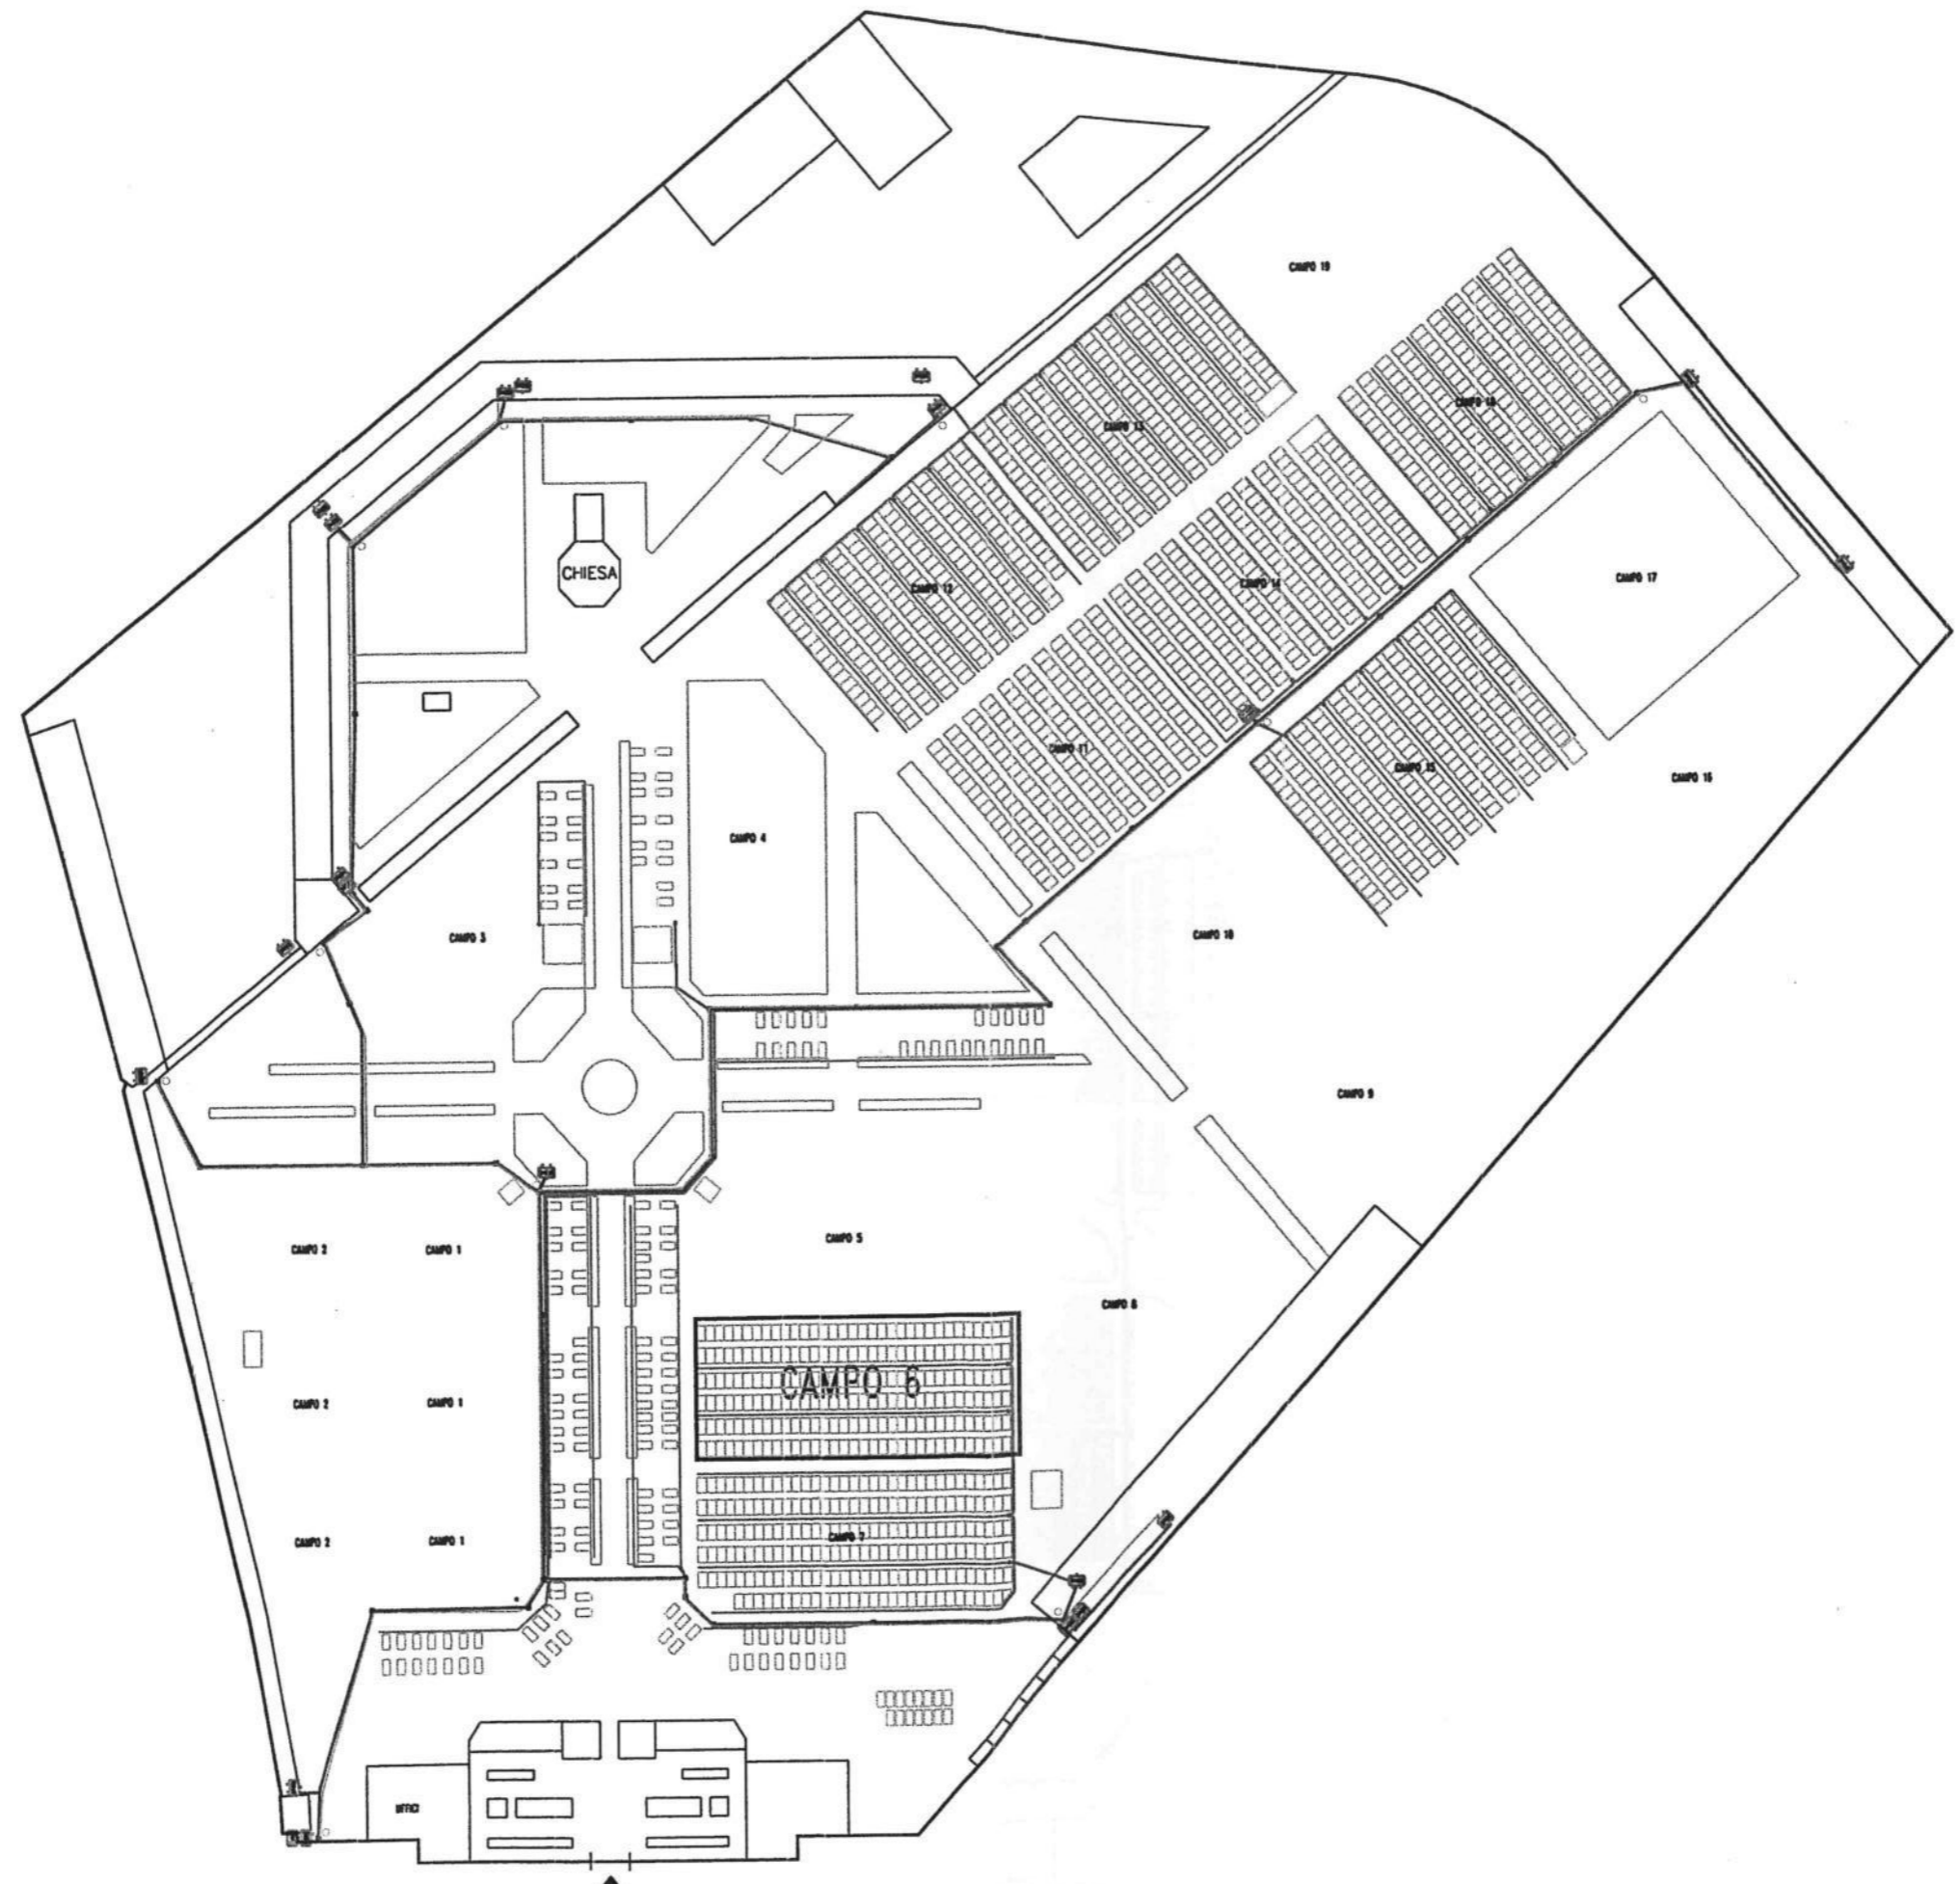

LAMBRATE - CAMPO 21 - AL60
LAMBRATE - CAMPO 13 - AL74

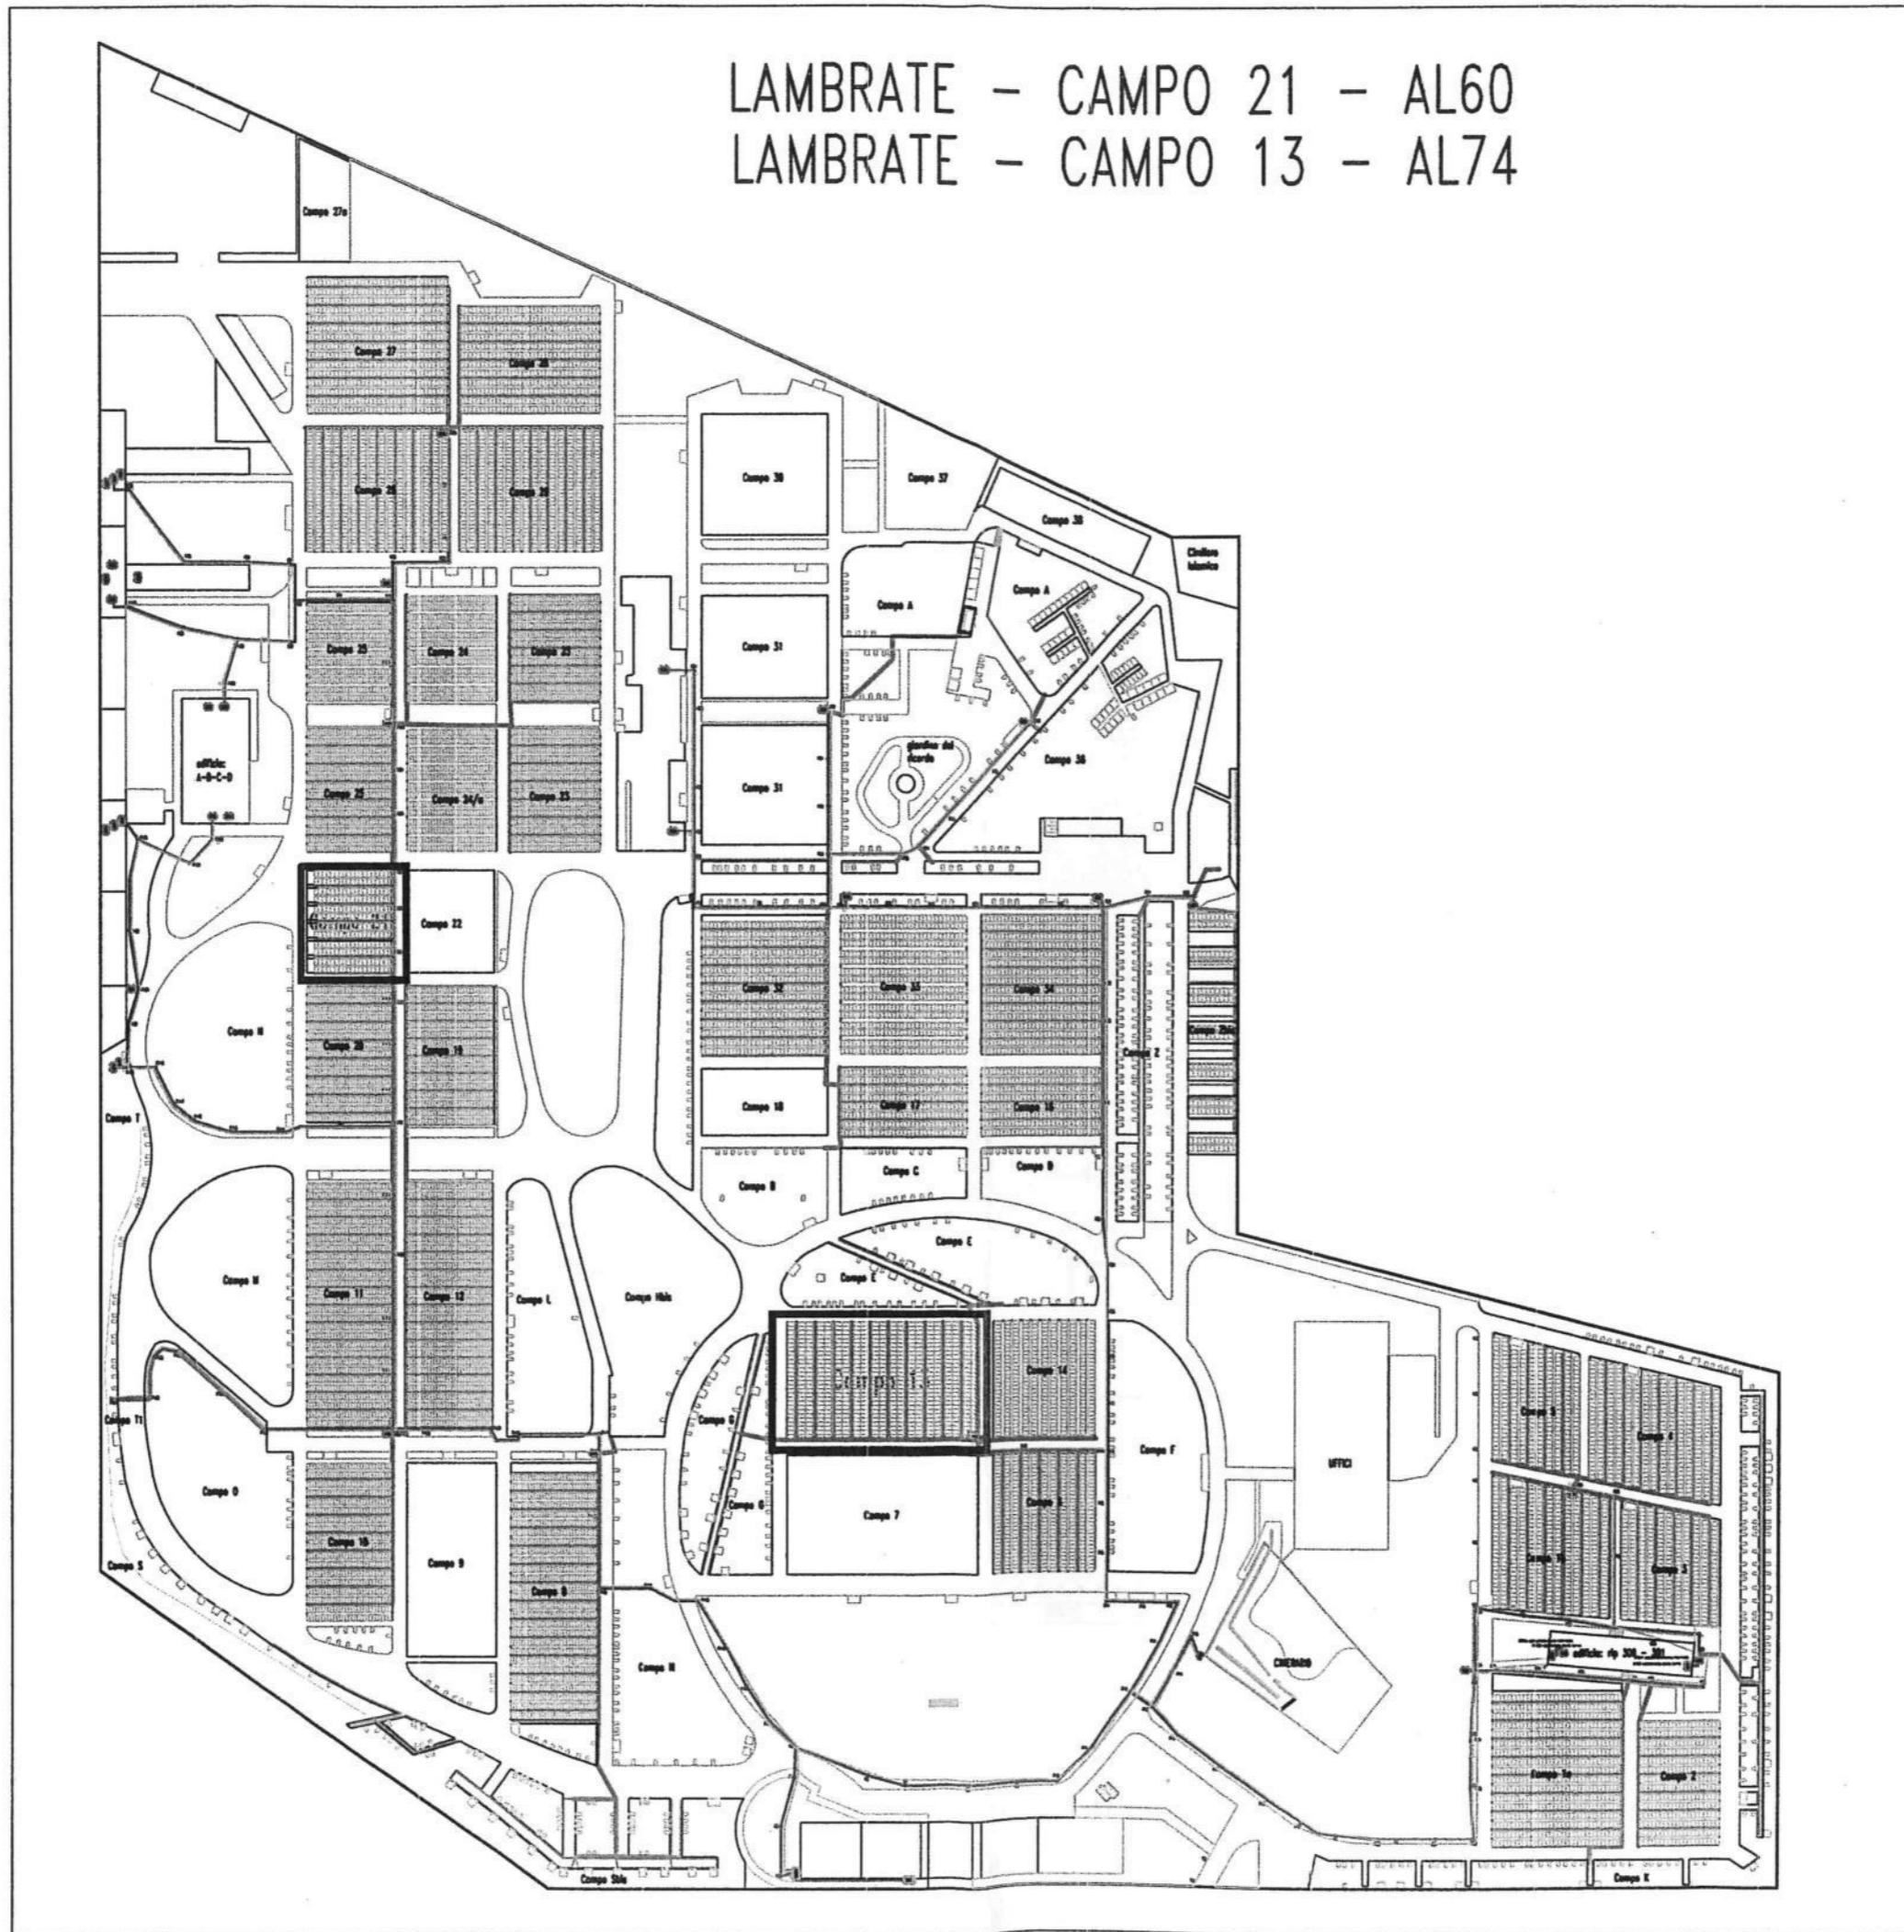


Lavori anno 2006 - 2007 - Cimitero Maggiore - Edificio Piramide

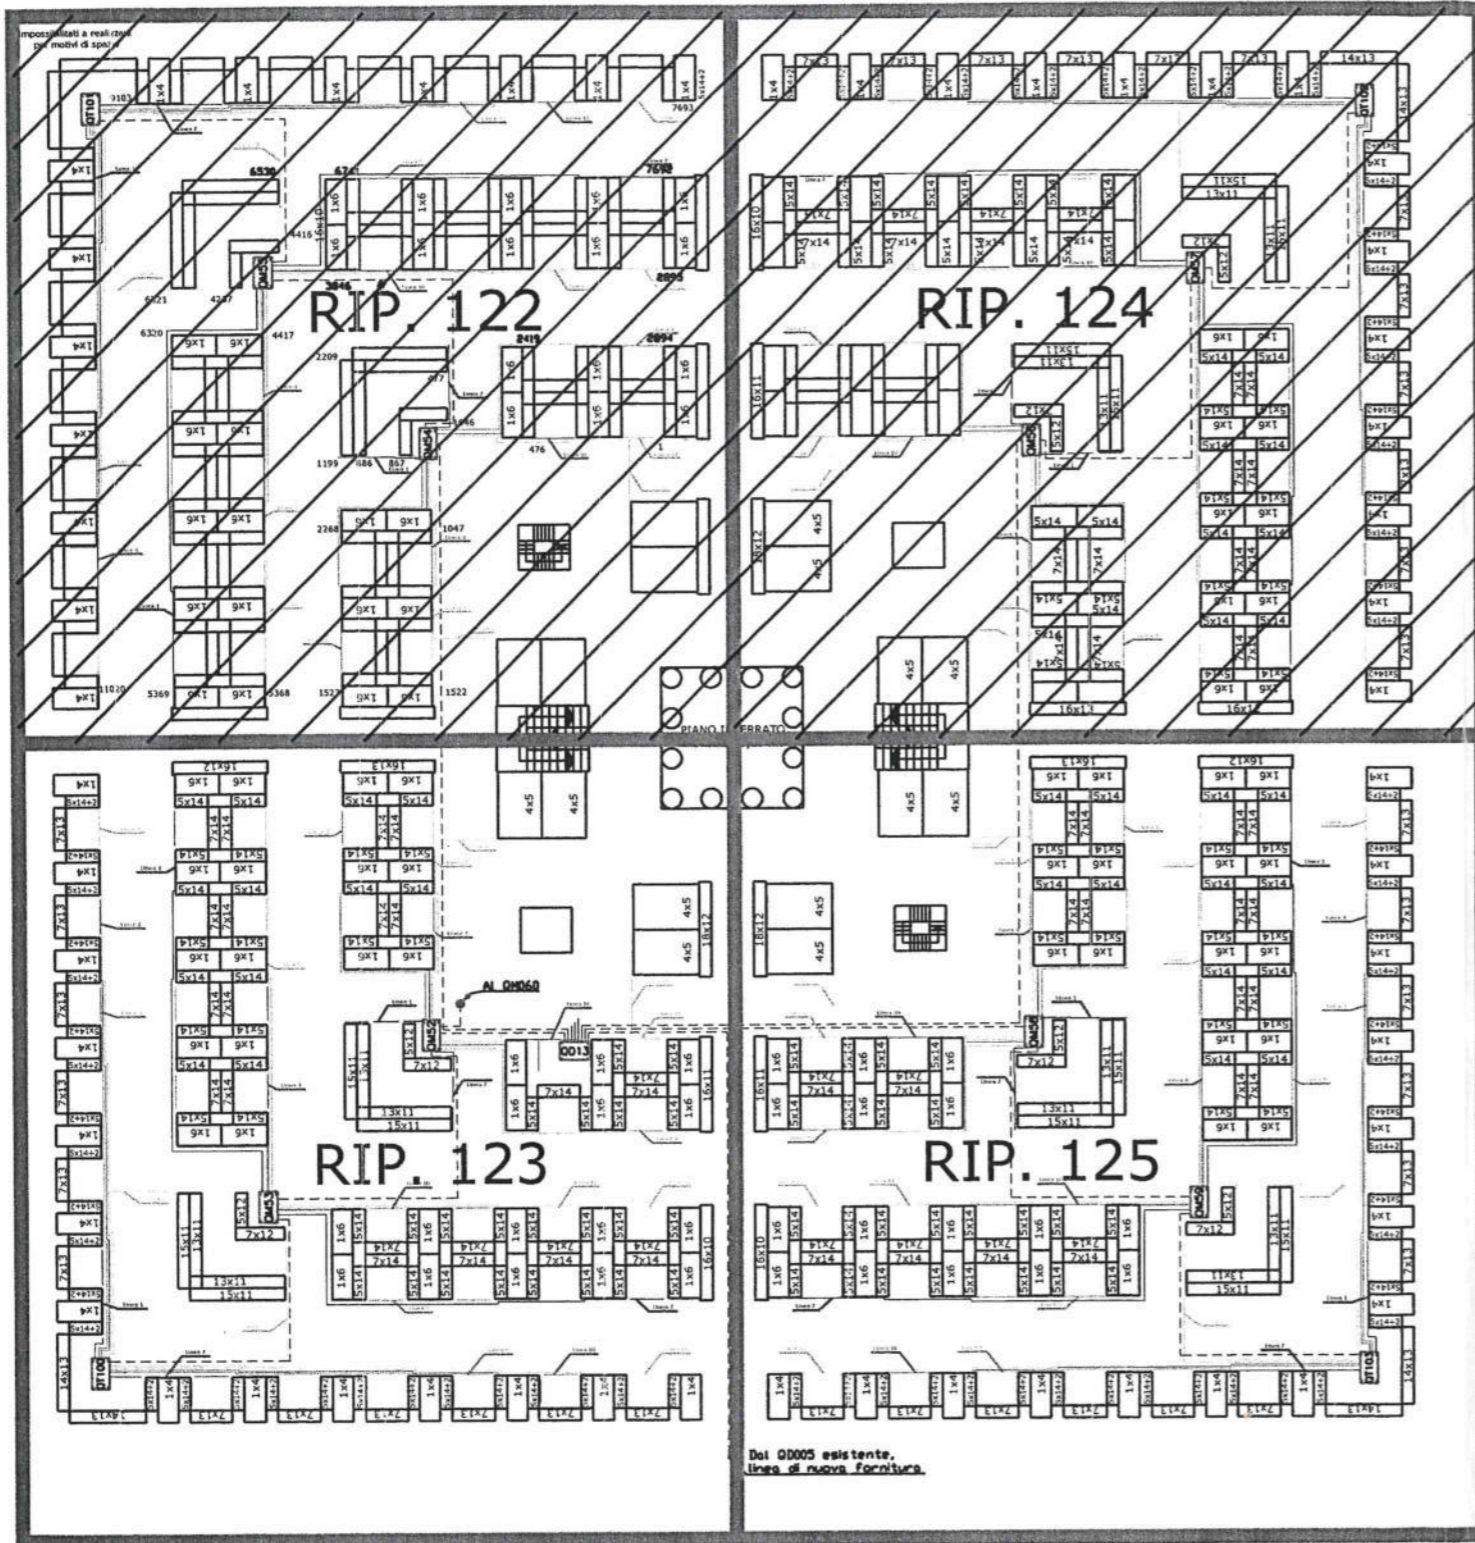

Piano interrato

Cimitero Maggiore
edificio PIRAMIDE - PIANO INTERRATO


impianto realizzato al
31/12/2007 PIRAMIDE

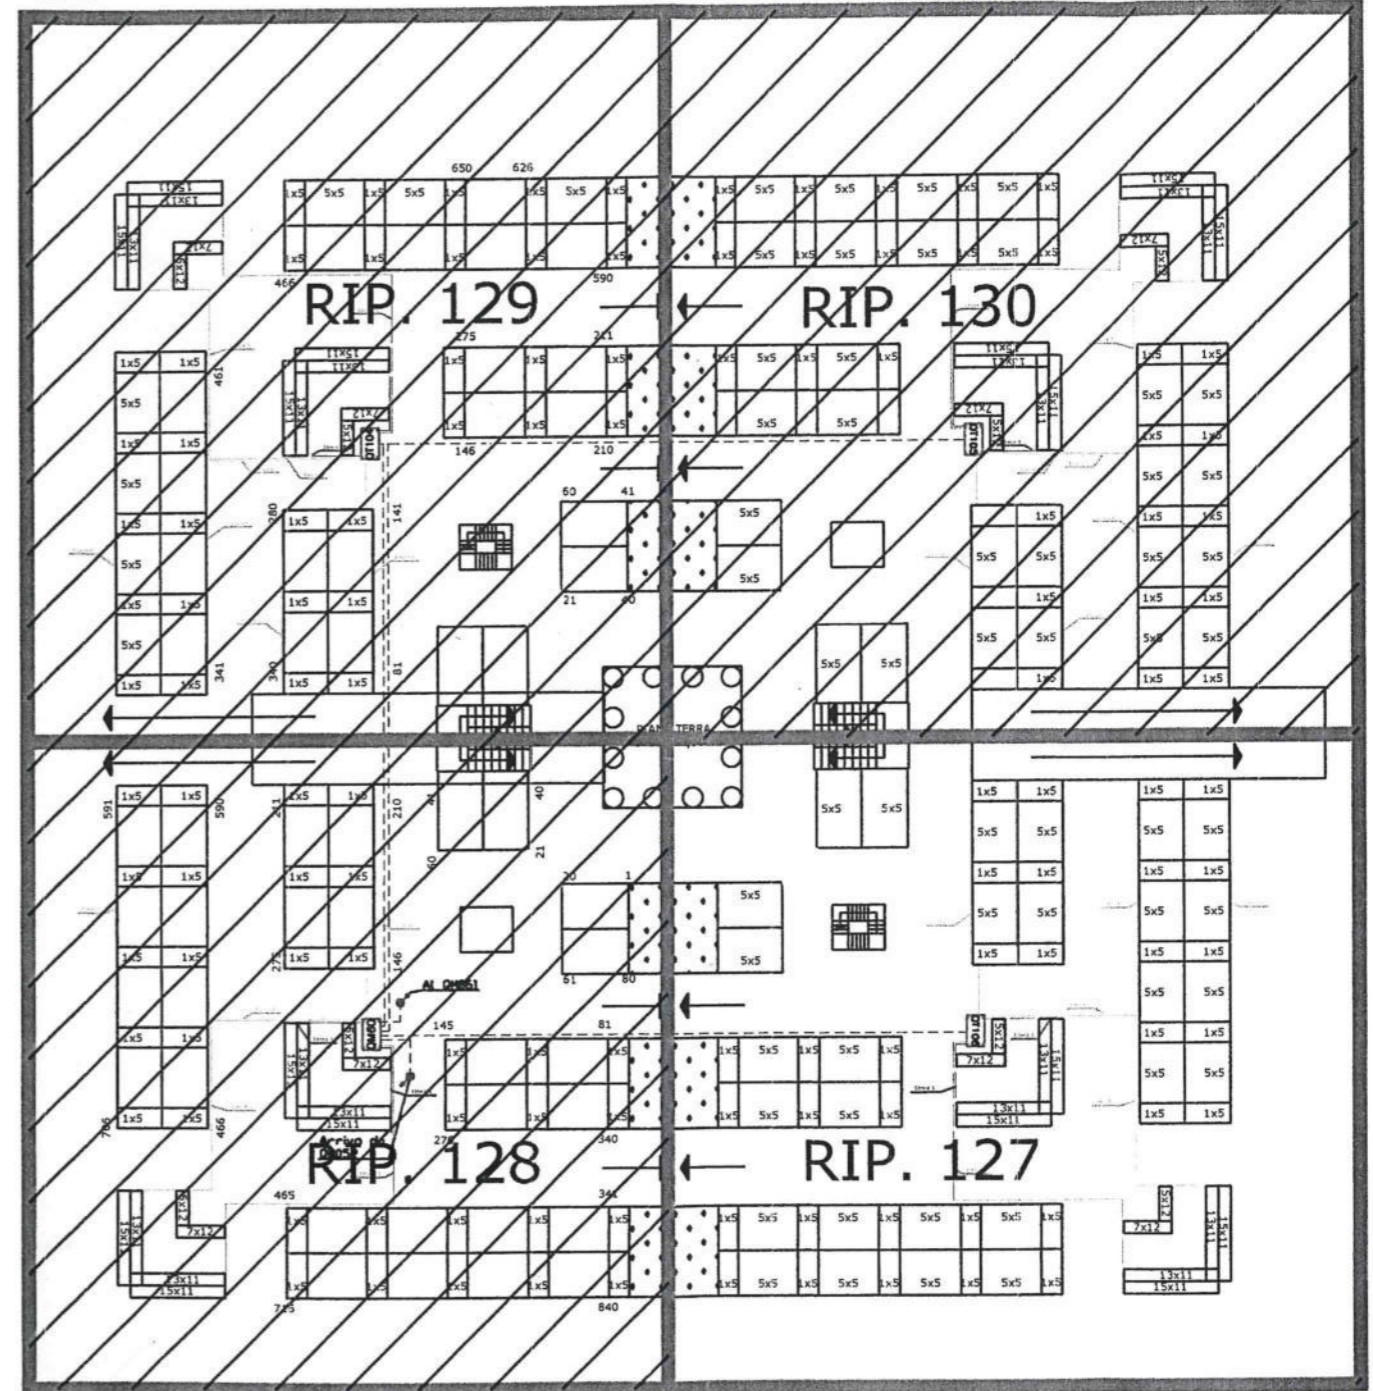


Piano terra

Cimitero Maggiore
edificio PIRAMIDE - PIANO INTERRATO

impianto realizzato al
31/12/2007 PIRAMIDE

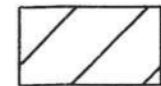

CIMITERO MAGGIORE - CAMPO 72 - COMMESSA AL77
CIMITERO MAGGIORE - CAMPO 60 - COMMESSA AL85

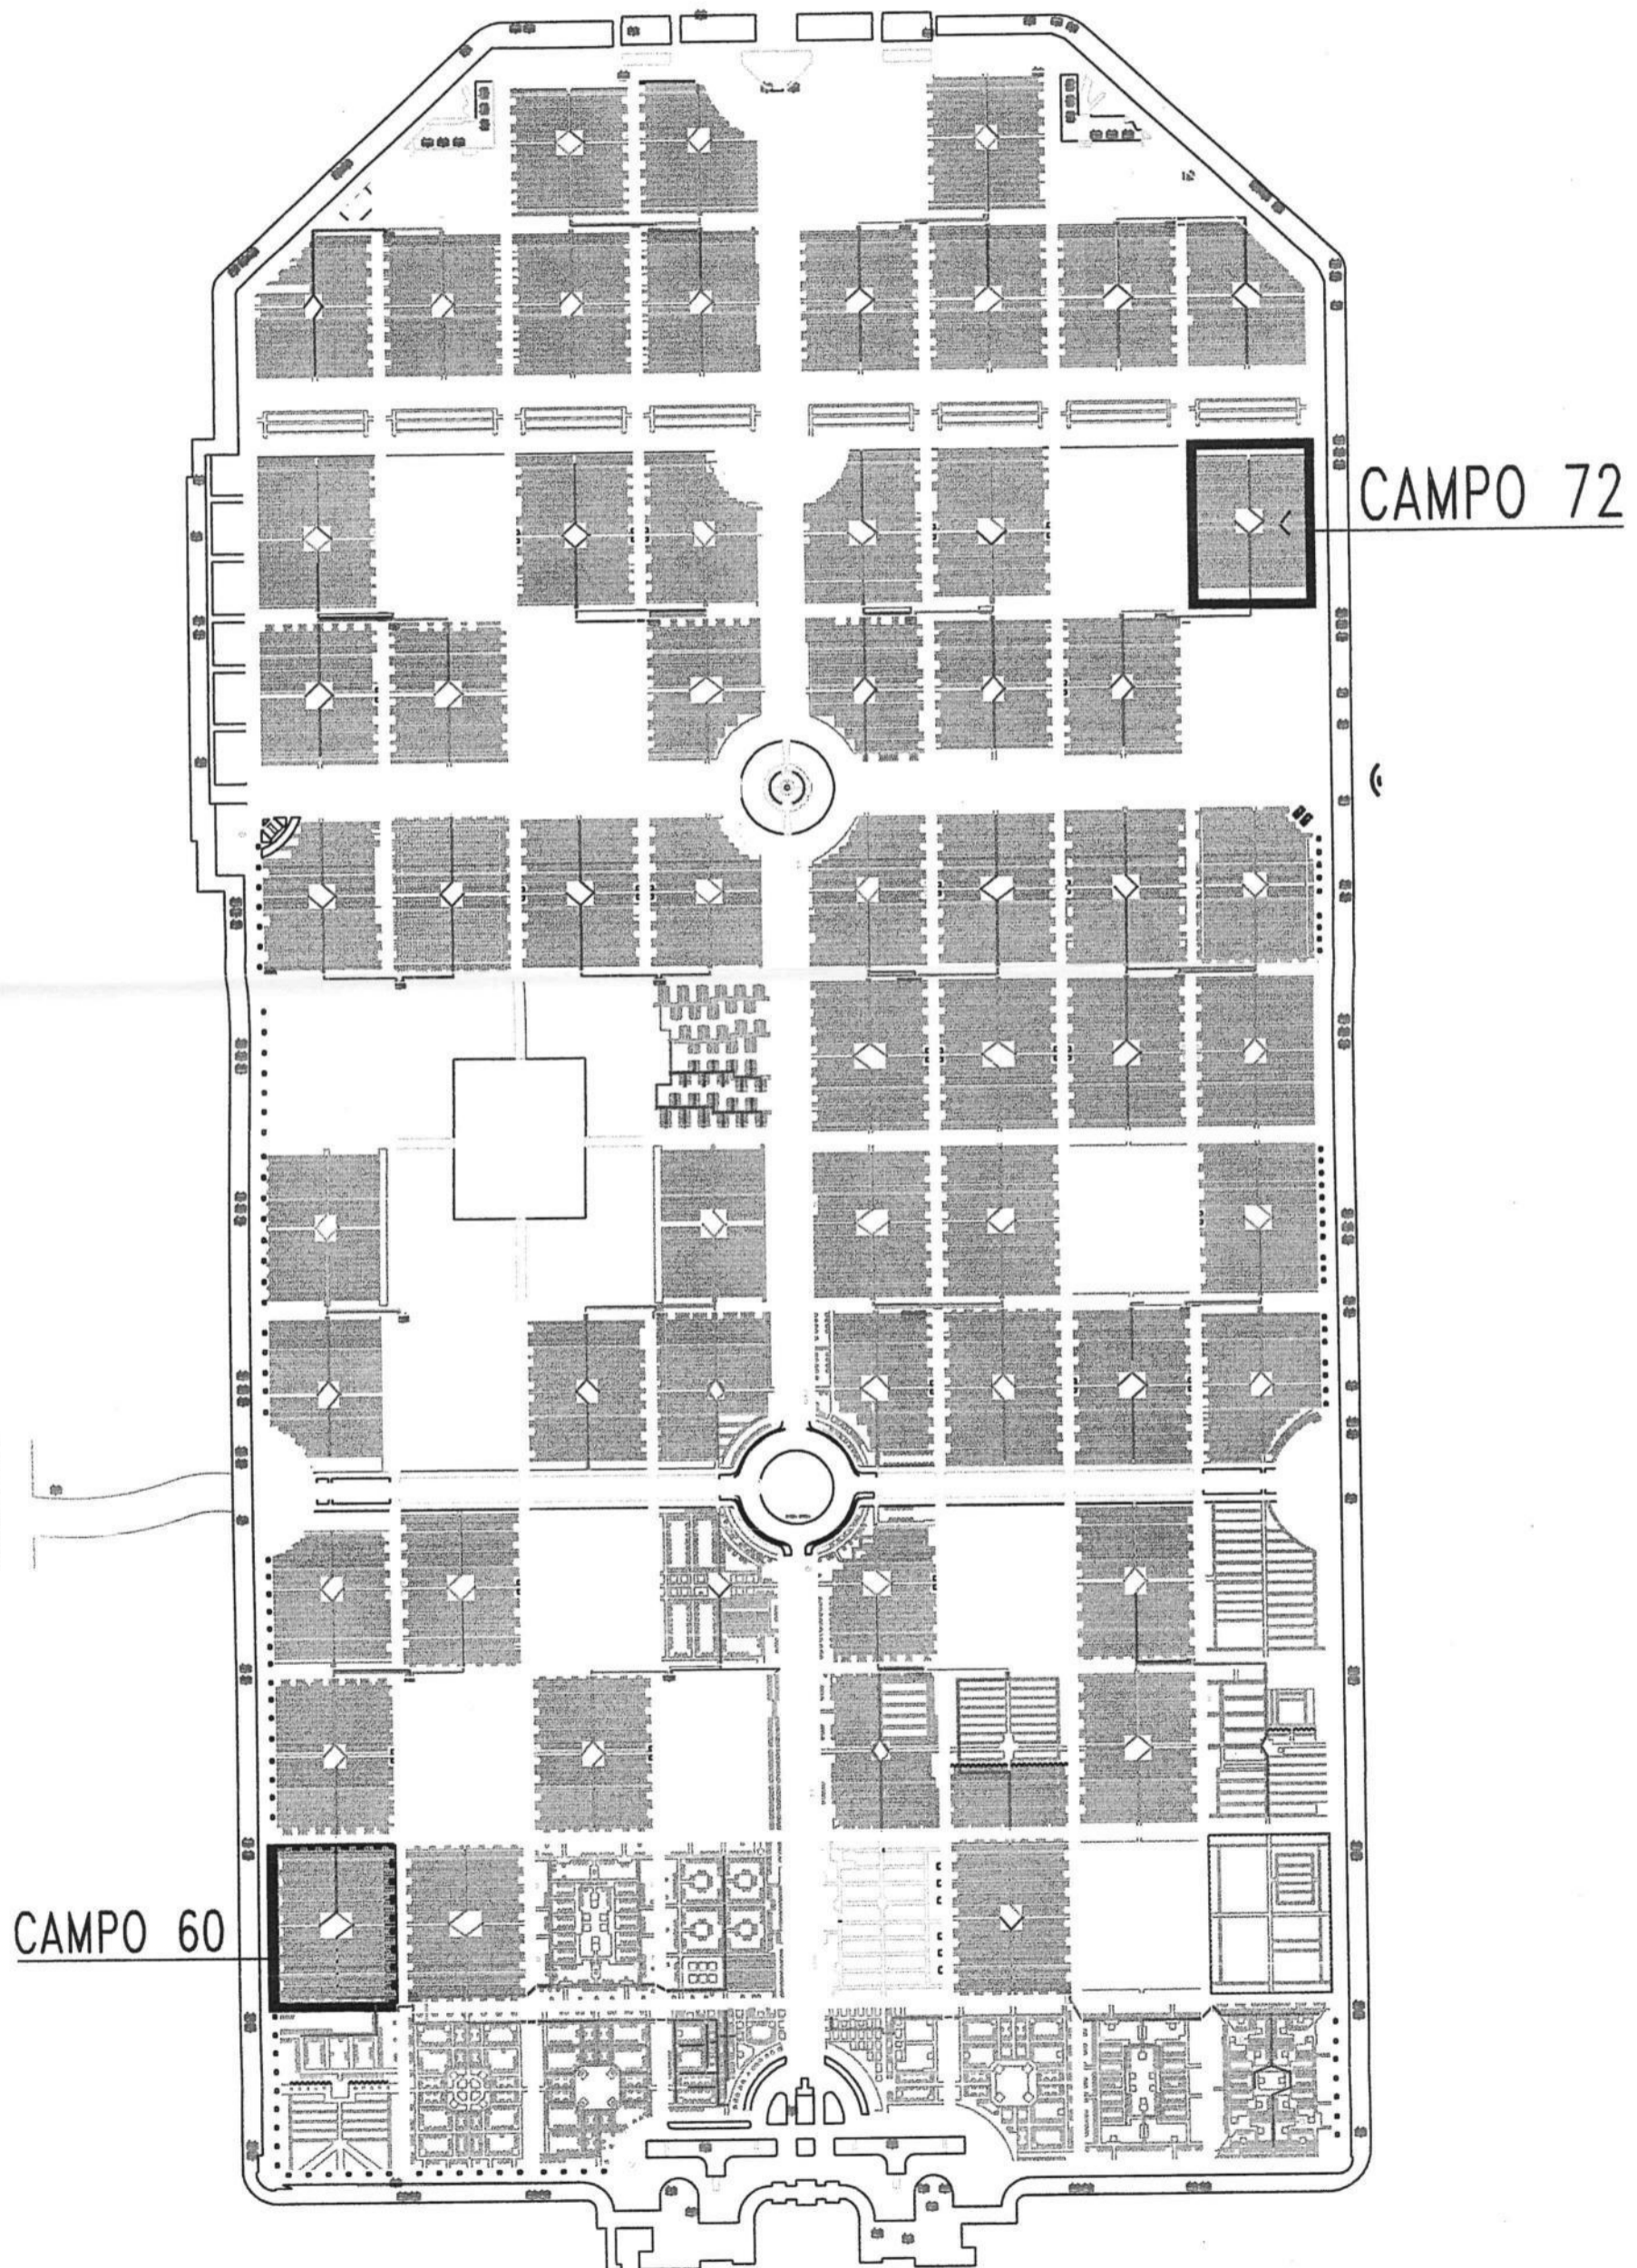

**ELABORATI GRAFICI DEI LAVORI ESEGUITI
NEL 2008**

CIMITERO DI BAGGIO – LAVORI ESEGUITI ANNO 2008

CAMPO 11 – COMMESSA AL92


REPARTO Q – COMMESSA AL82



CIMITERO DI BRUZZANO - LAVORI ESEGUITI ANNO 2008
CAMPO 26 SX - COMMESSA AL101




CIMITERO GRECO – LAVORI ESEGUITI ANNO 2008
CAMPO 1 – COMMESSA AL104

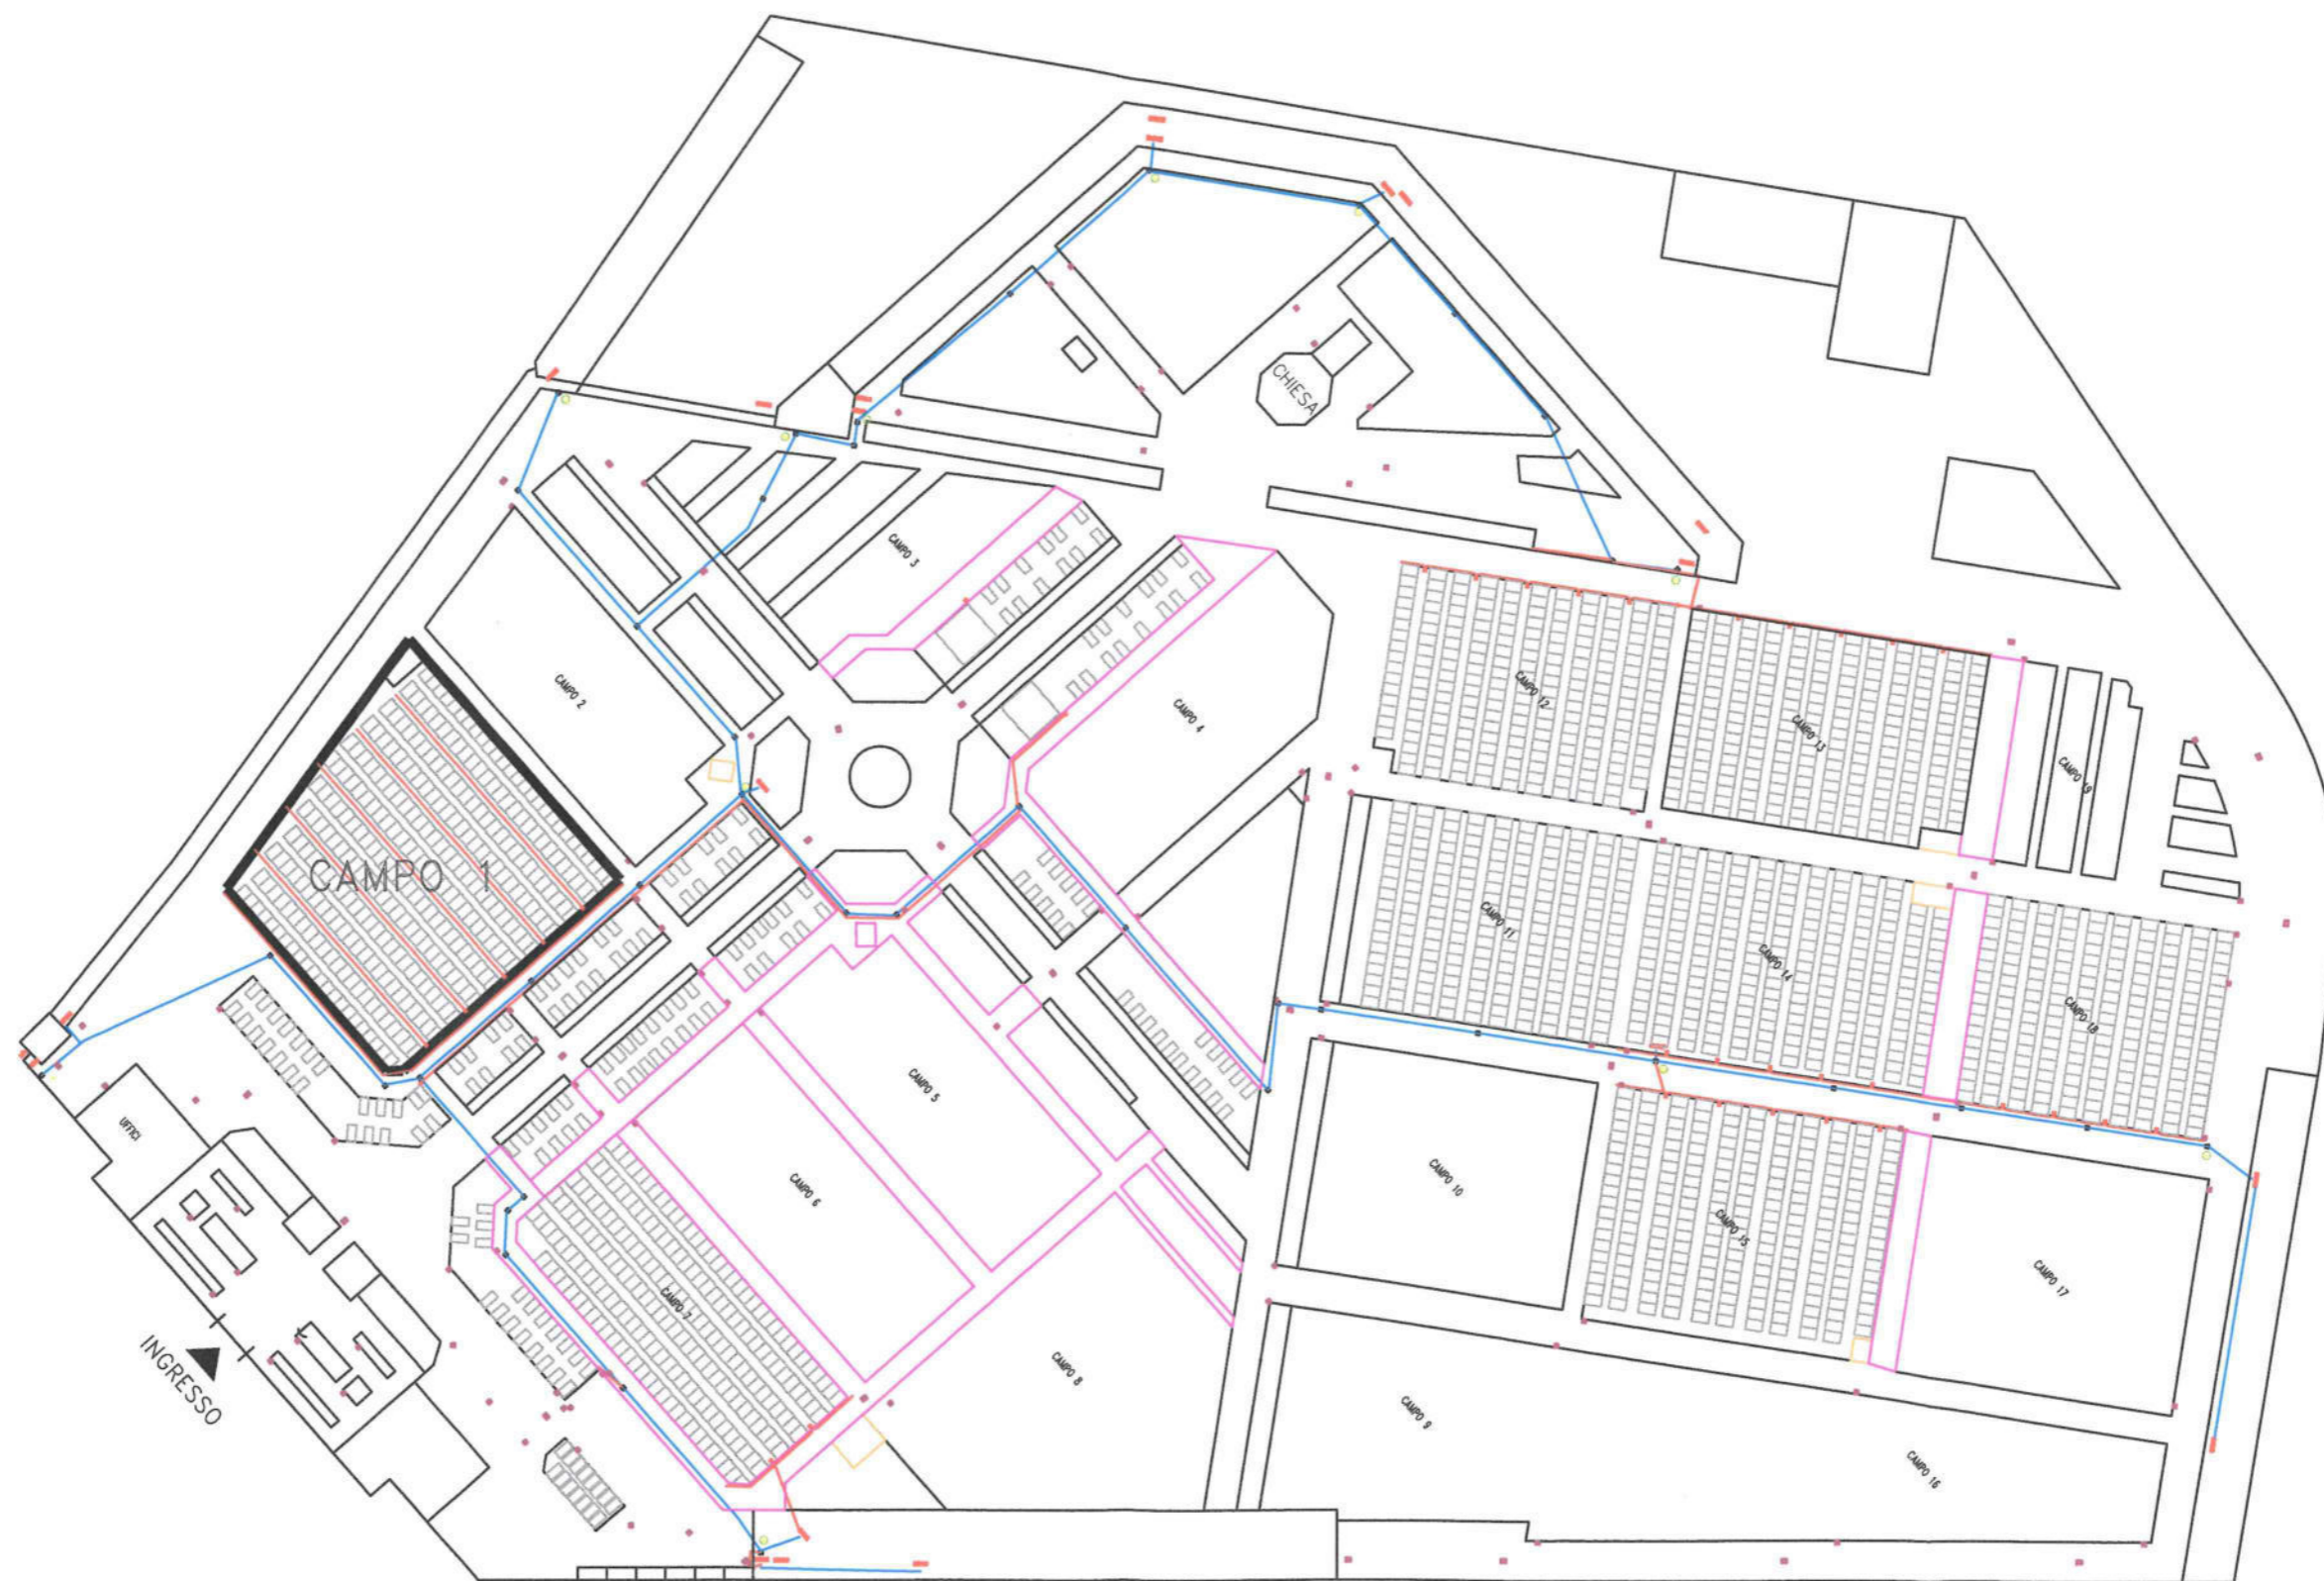

CIMITERO DI LAMBRATE – LAVORI ESEGUITI ANNO 2008


CAMPO 7 – COMMESSA AL96

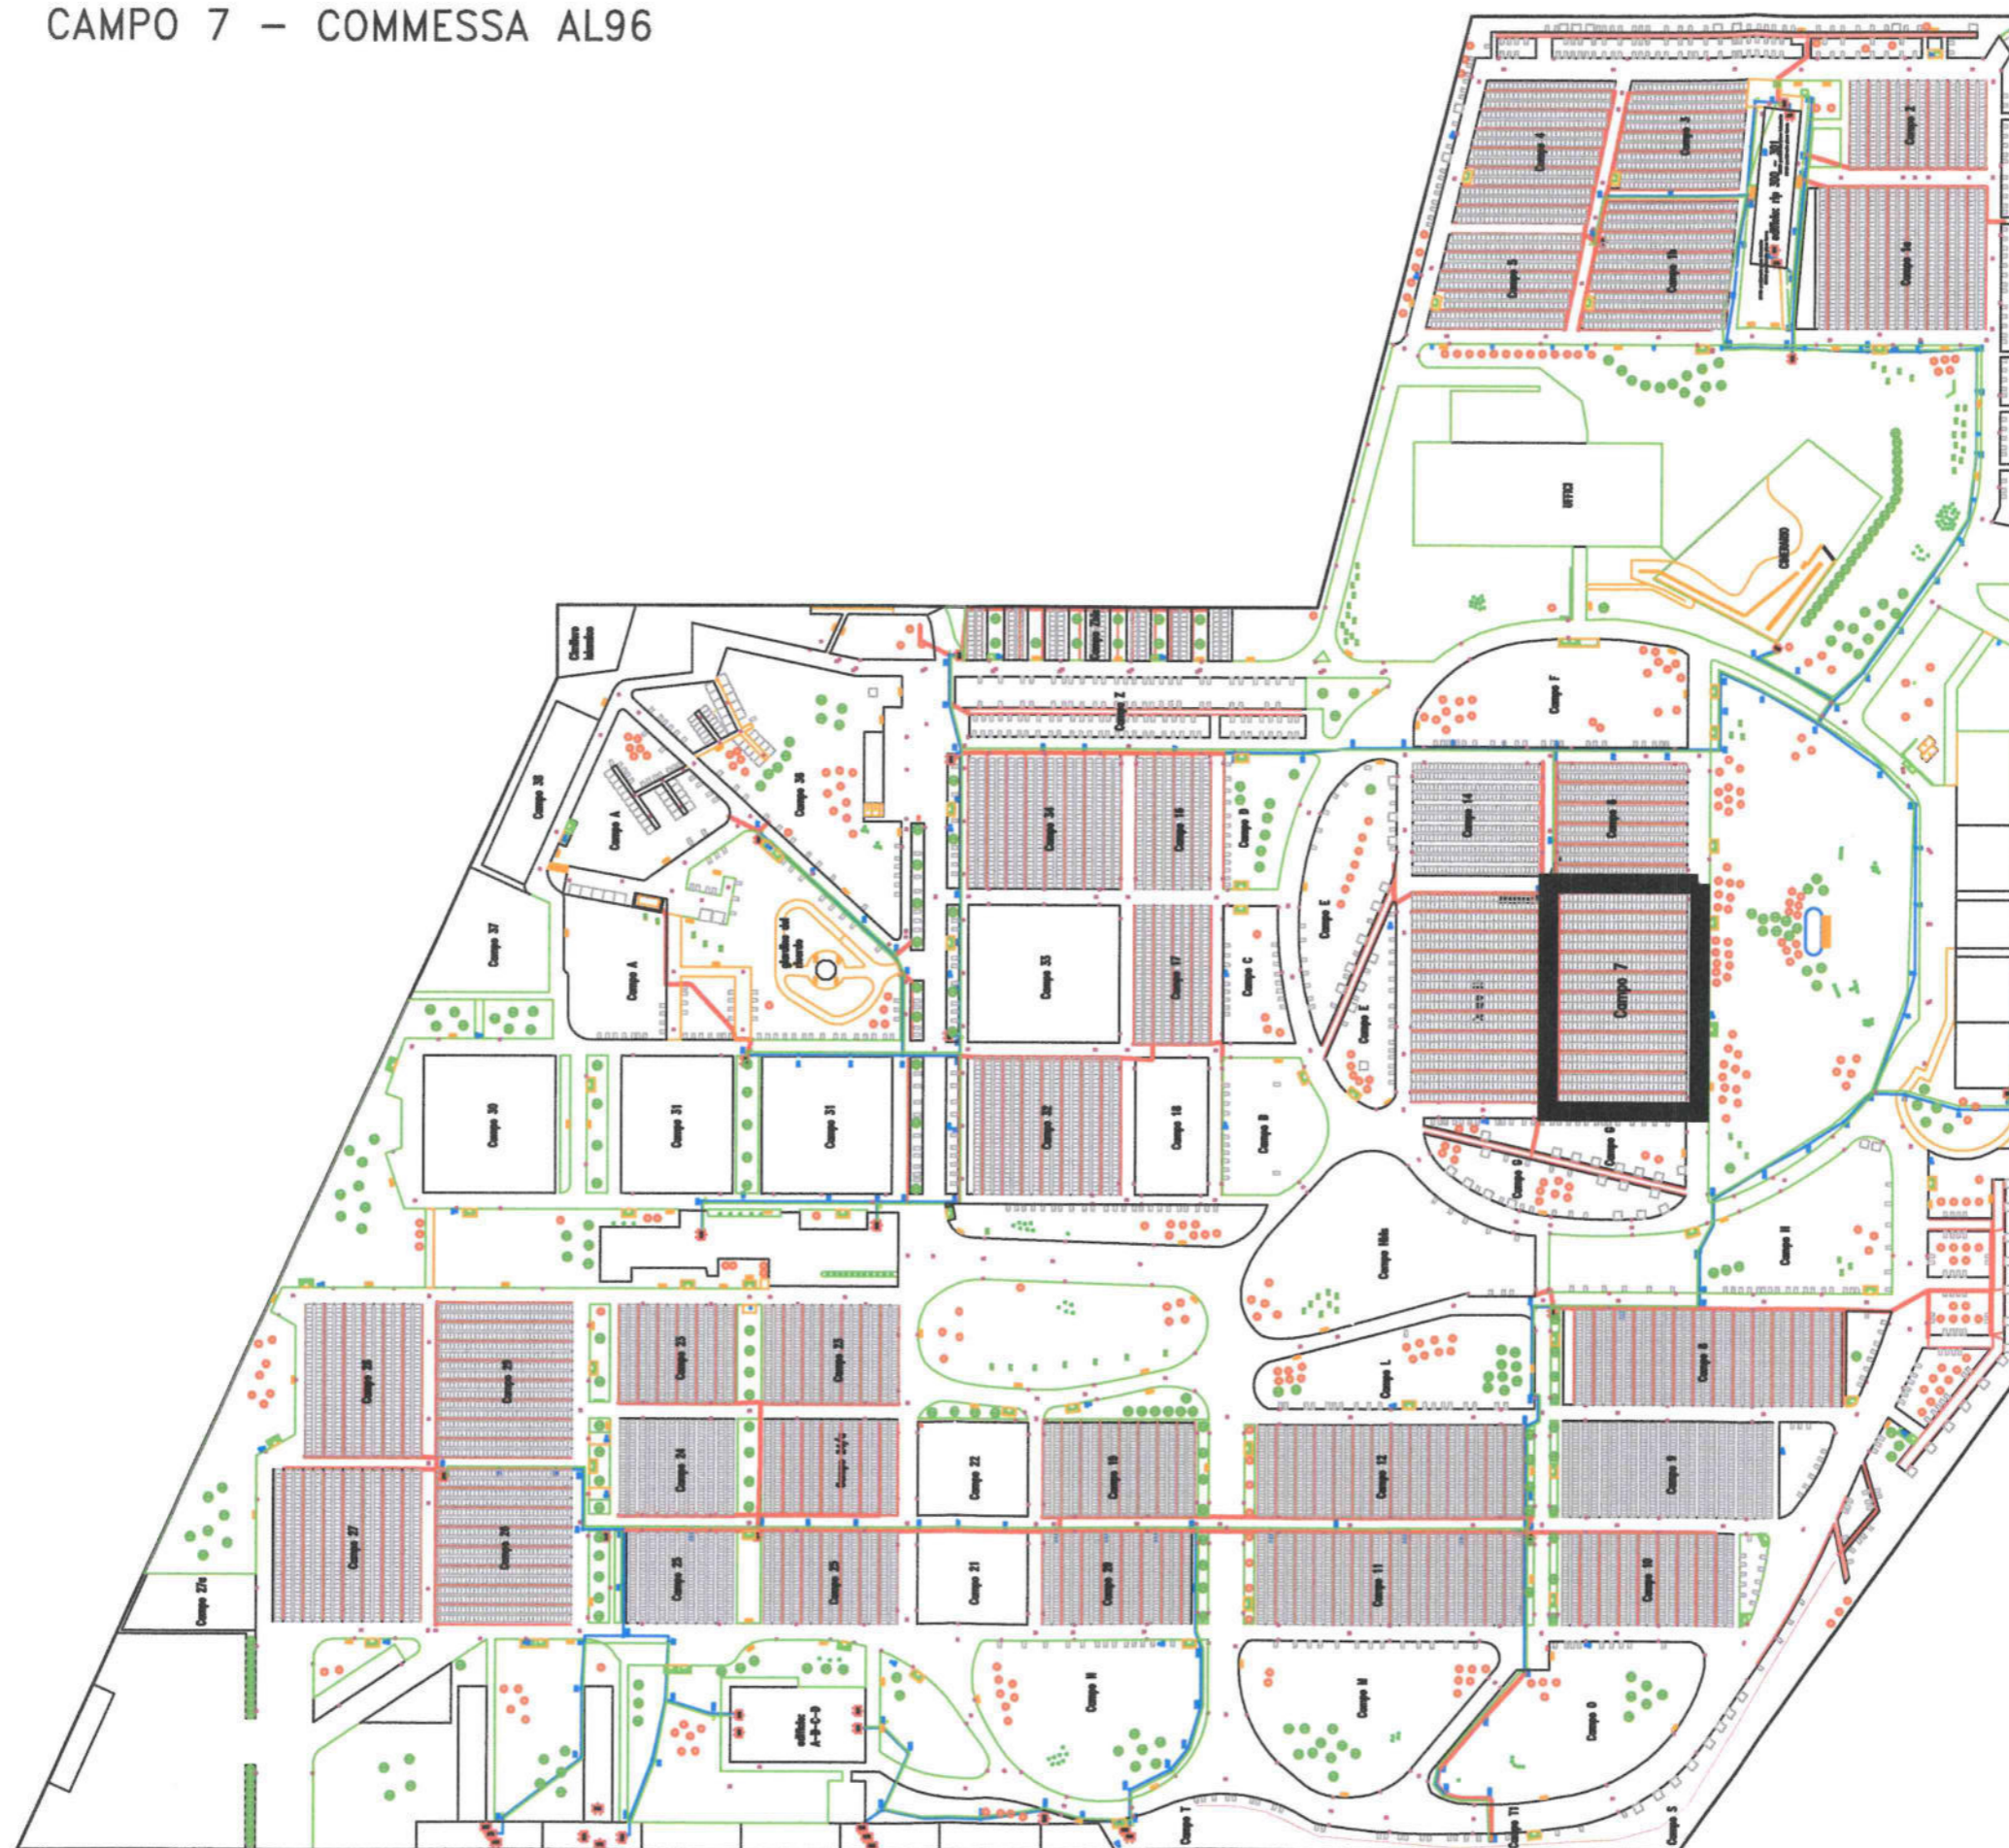

CIMITERO DI MAGGIORE - LAVORI ESEGUITI ANNO 2008

PIRAMIDE RIP. 124


 impianto realizzato nell'anno 2008

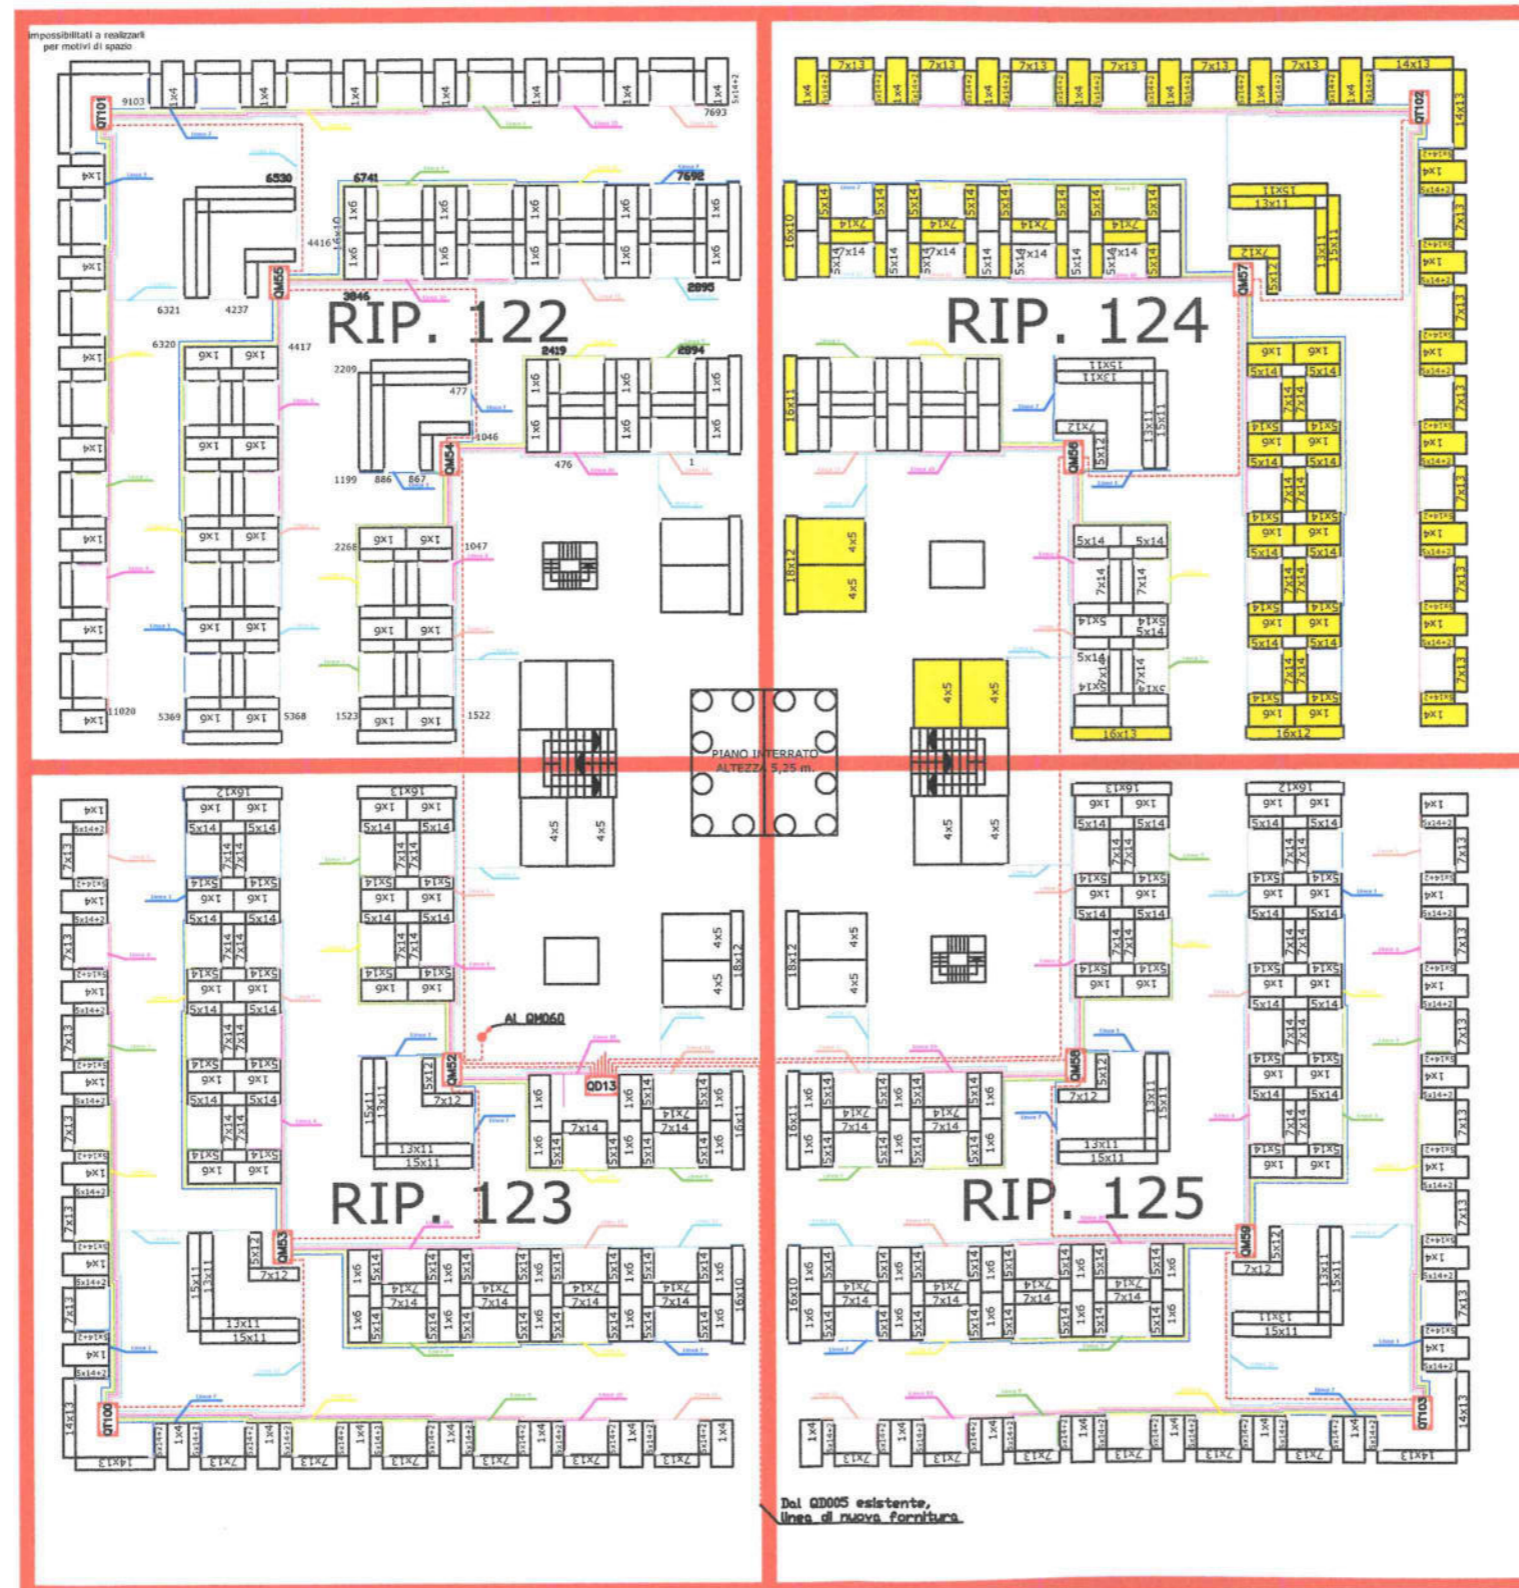


Piano interrato

CIMITERO DI MAGGIORE – LAVORI ESEGUITI ANNO 2008


PIRAMIDE RIP. 130

 impianto realizzato nell'anno 2008

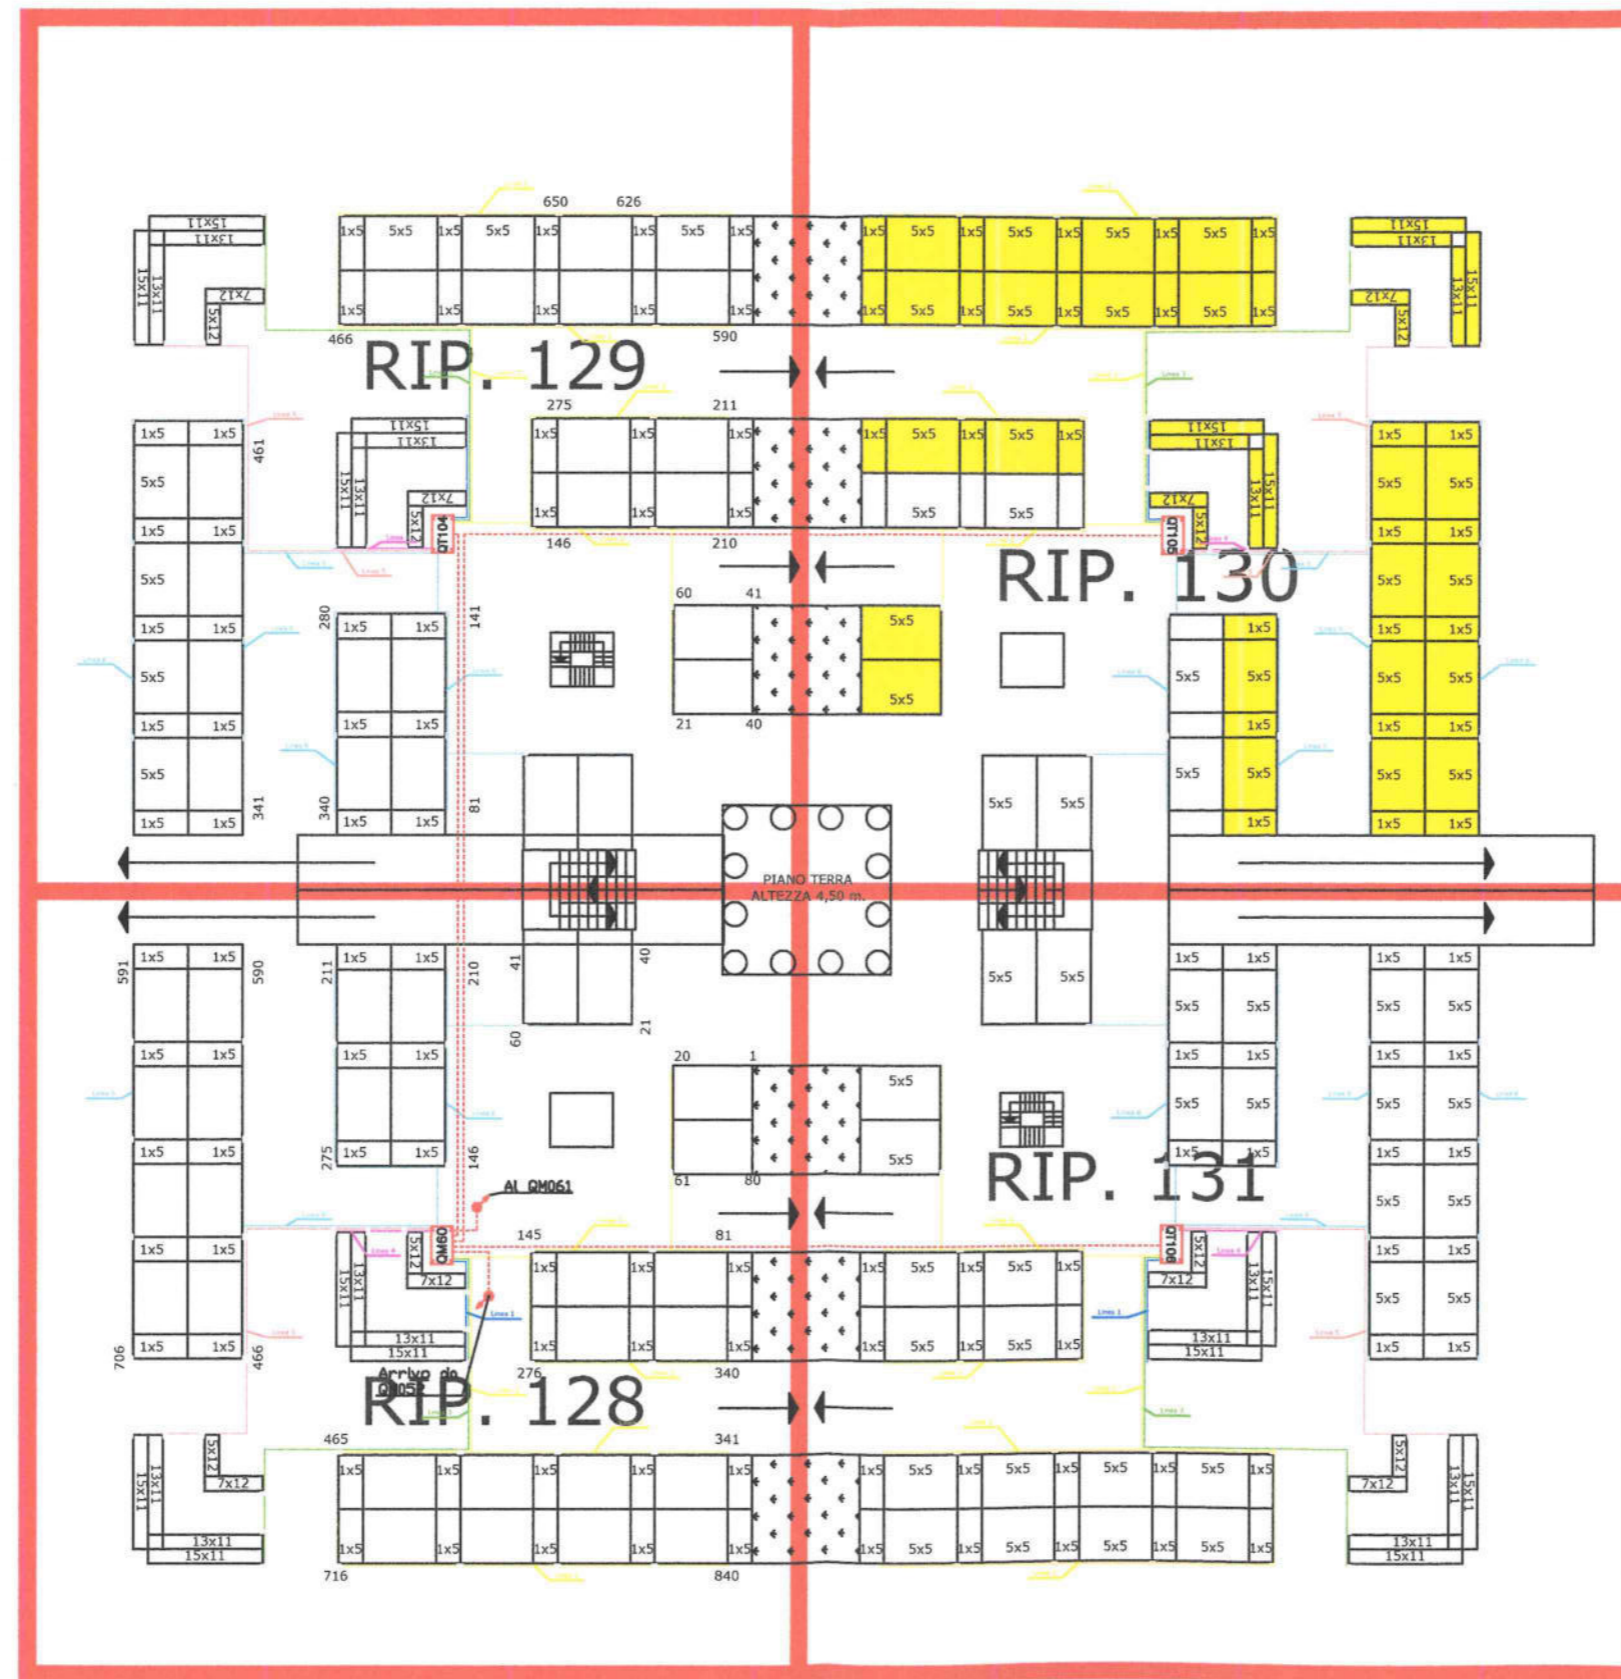


Piano terra

CIMITERO MAGGIORE - LAVORI ESEGUITI ANNO 2008
CAMPO 7 - COMMESSA AL100
CAMPO 50 - COMMESSA AL91

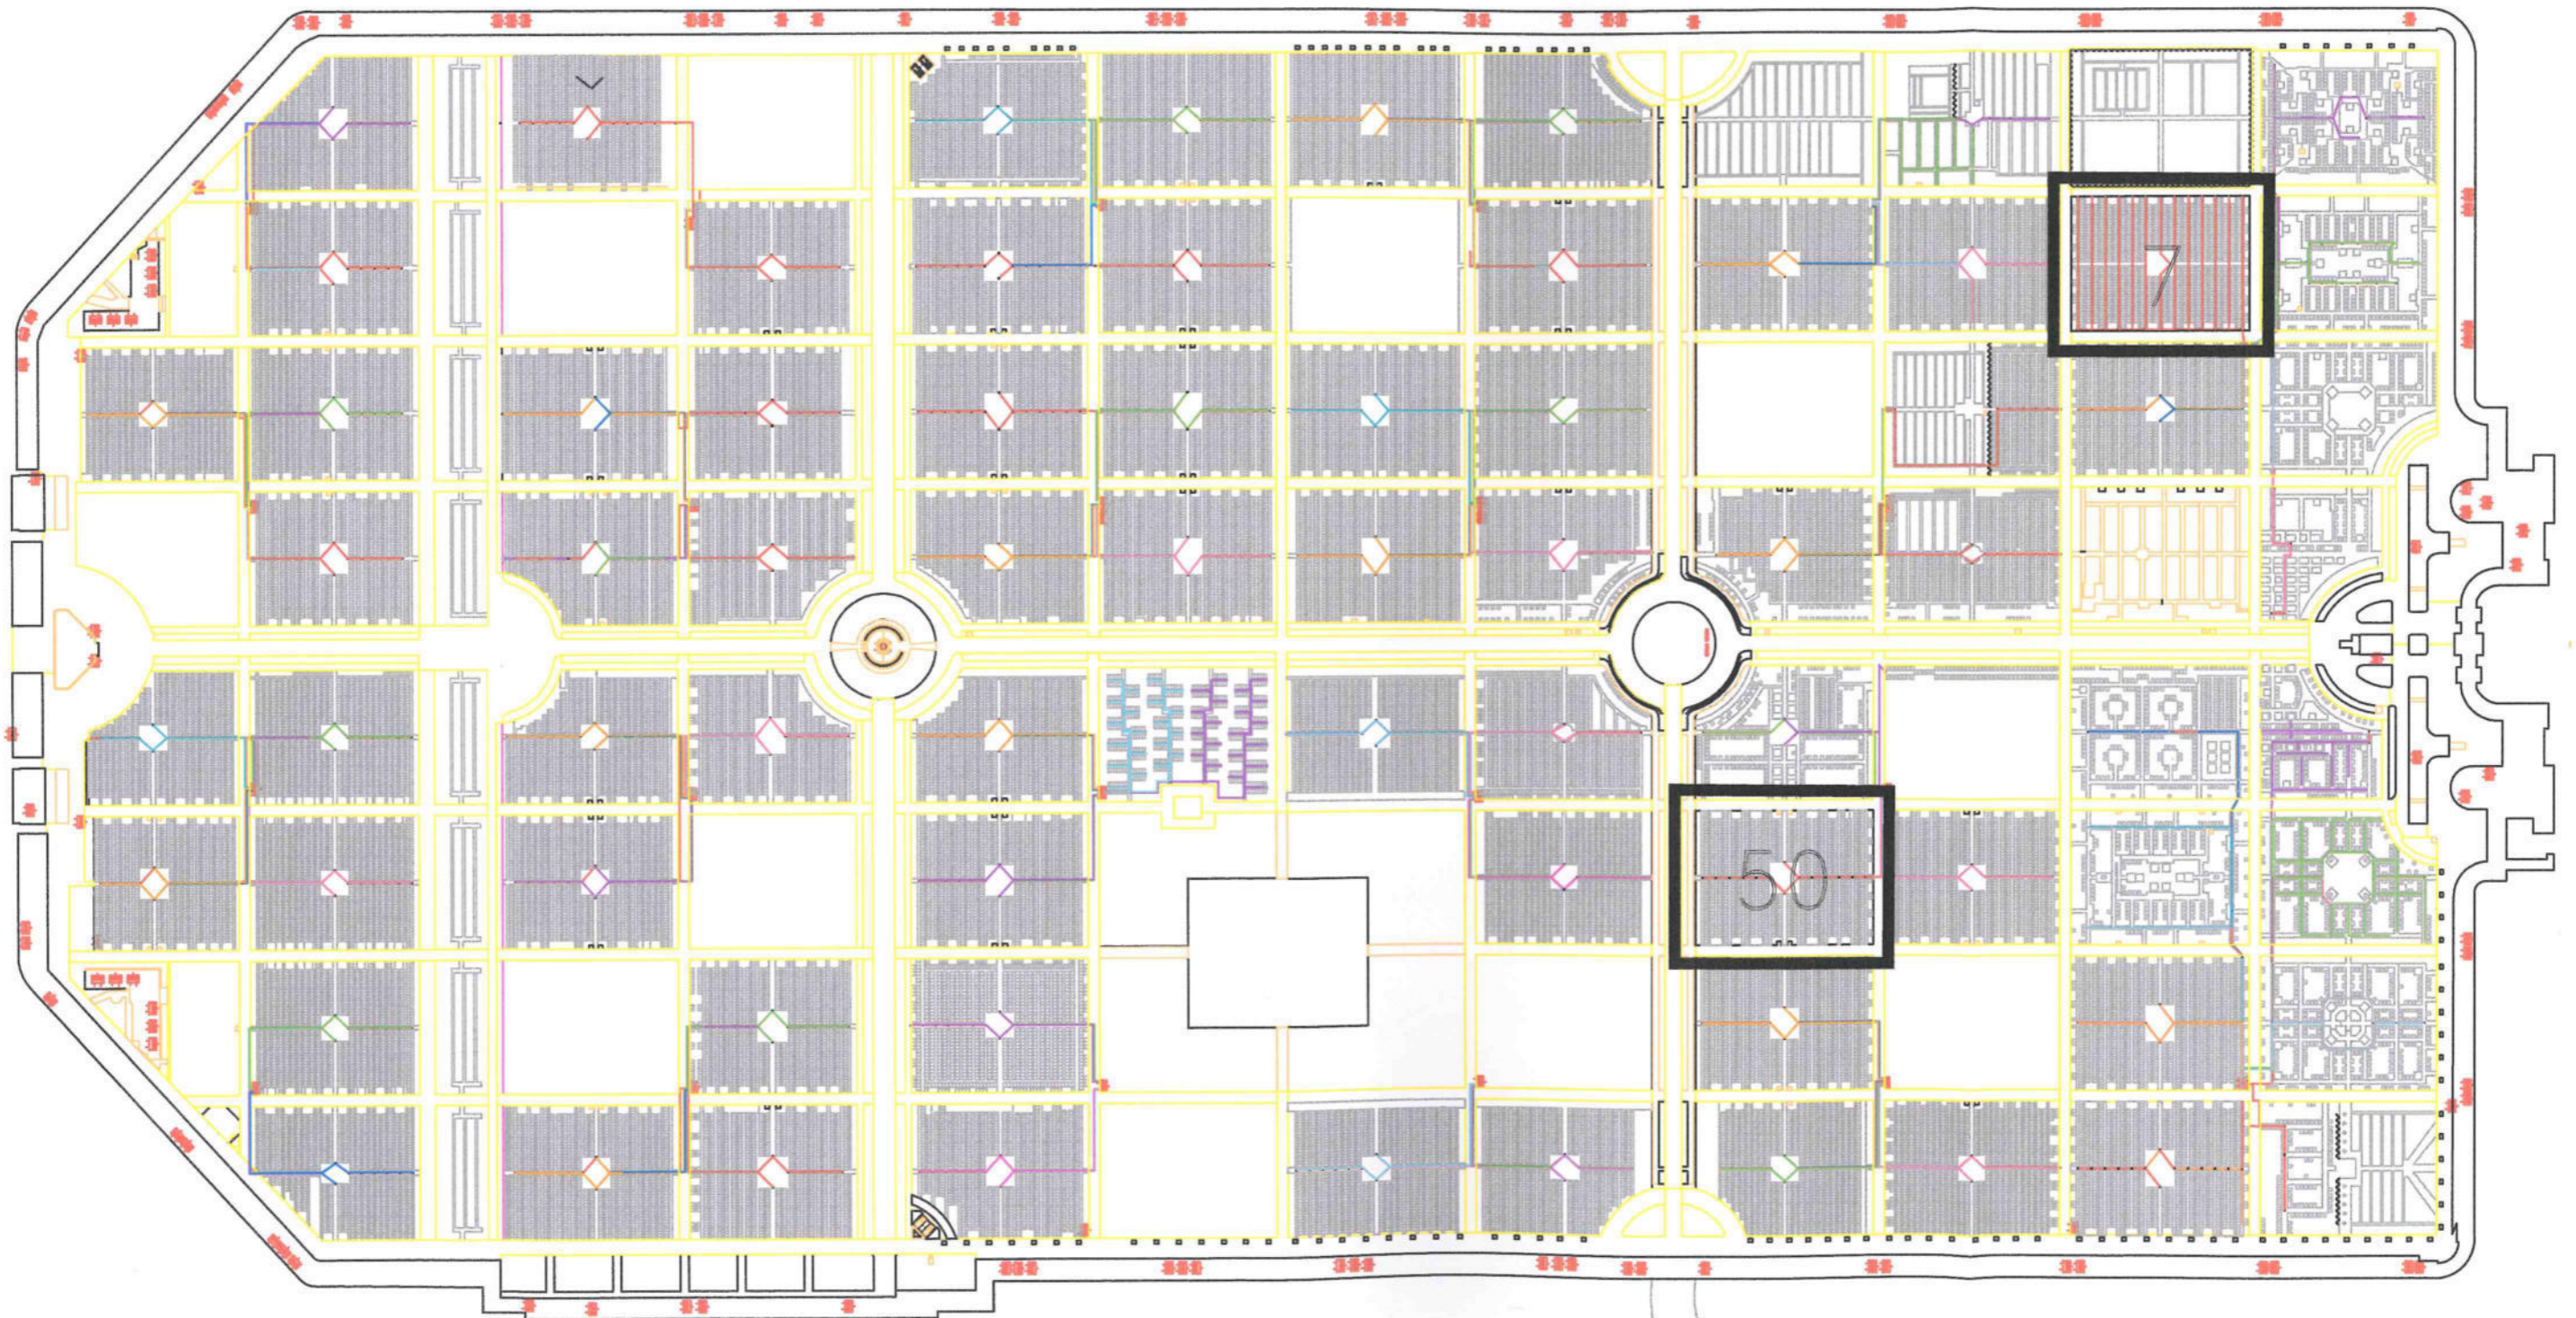


**ELABORATI GRAFICI DEI LAVORI ESEGUITI
NEL 2009**

ALLEGATO 1 - LAY-OUT DI CANTIERE
COMMESSA AL110 - CAMPO 26 - CIMITERO DI BRUZZANO
lato destro

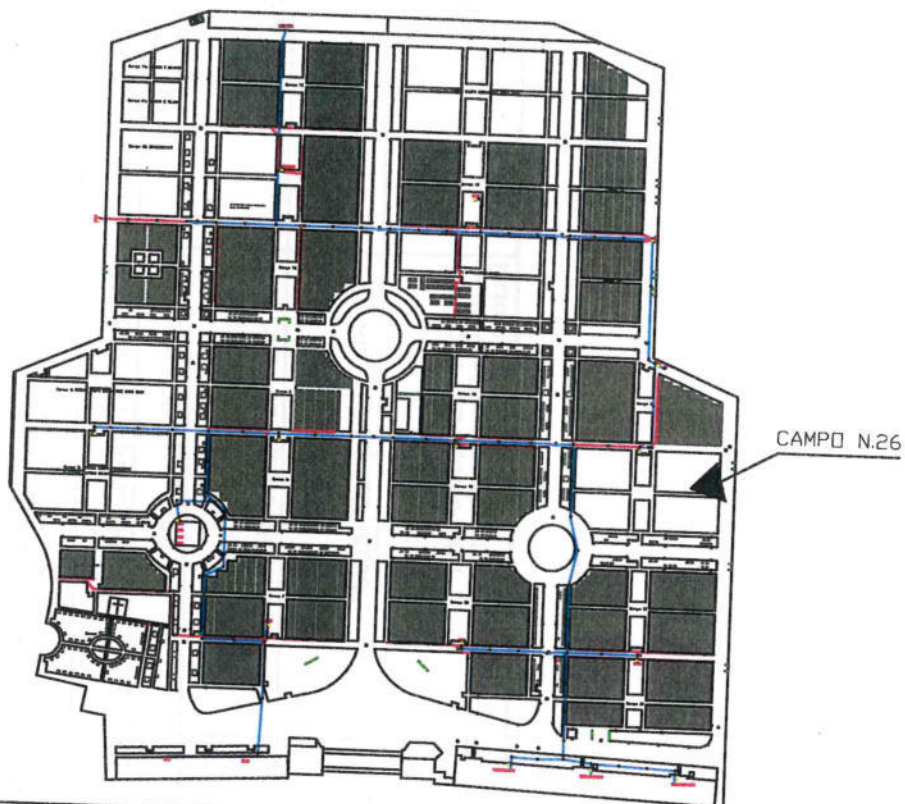


PARTICOLARE
CAMPO 26

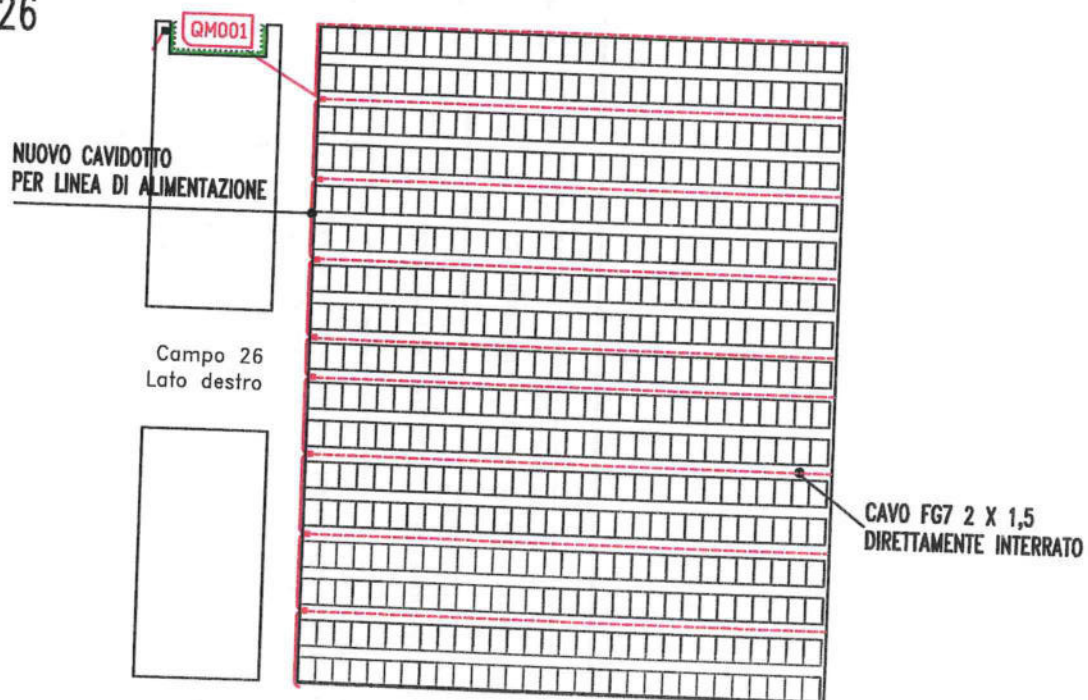


ALLEGATO 1 - LAY-OUT DI CANTIERE

COMMESSA AL117 - CAMPO 18 - CIMITERO CHIARAVALLE

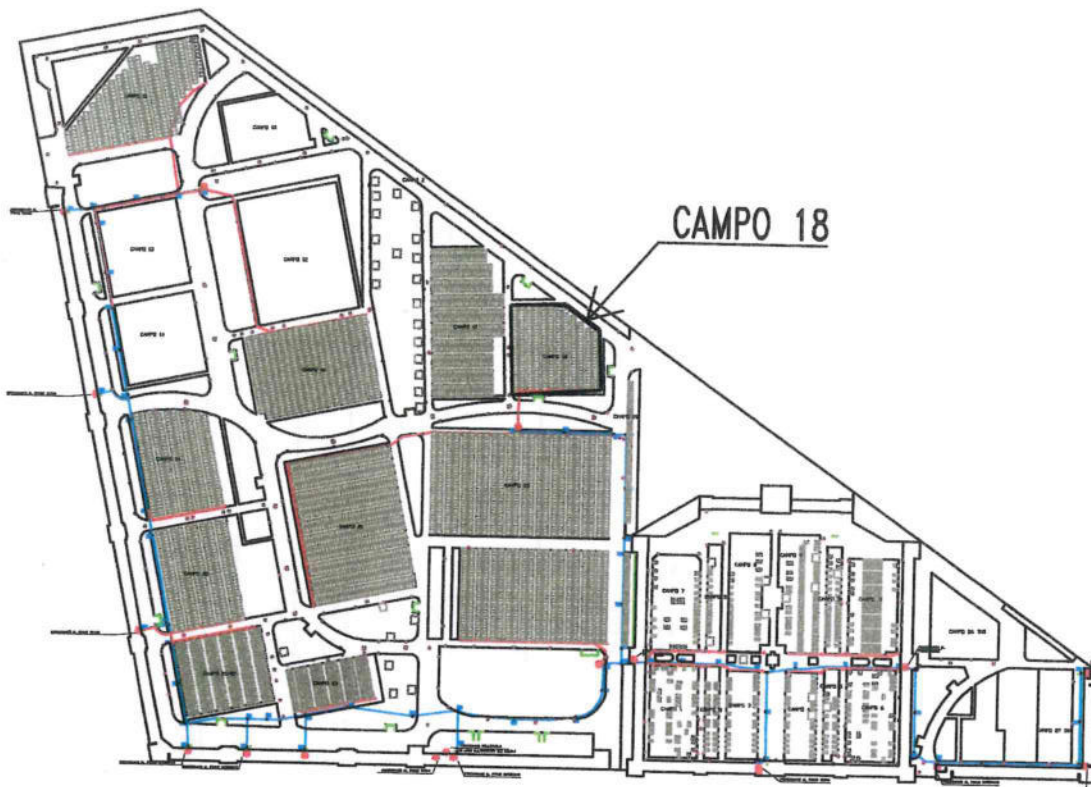


PARTICOLARE CAMPO 18


SAIE S.r.l.
Via Manzoni, 57 - 21020 CASCIAGO (VA)

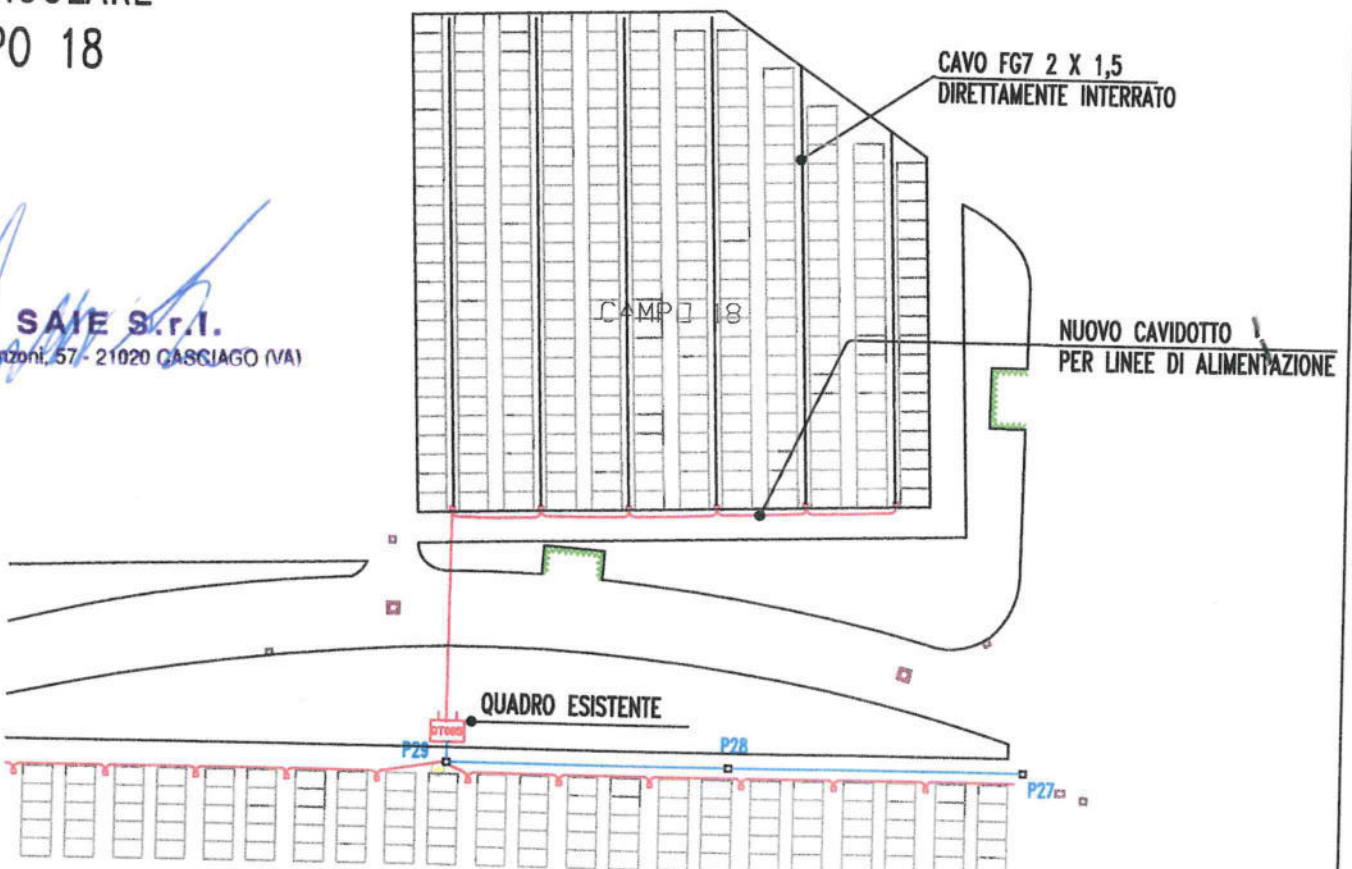


ALLEGATO 1 - LAY-OUT DI CANTIERE
COMMESSA AL120 - REPARTO F - CIMITERO CHIARAVALLE

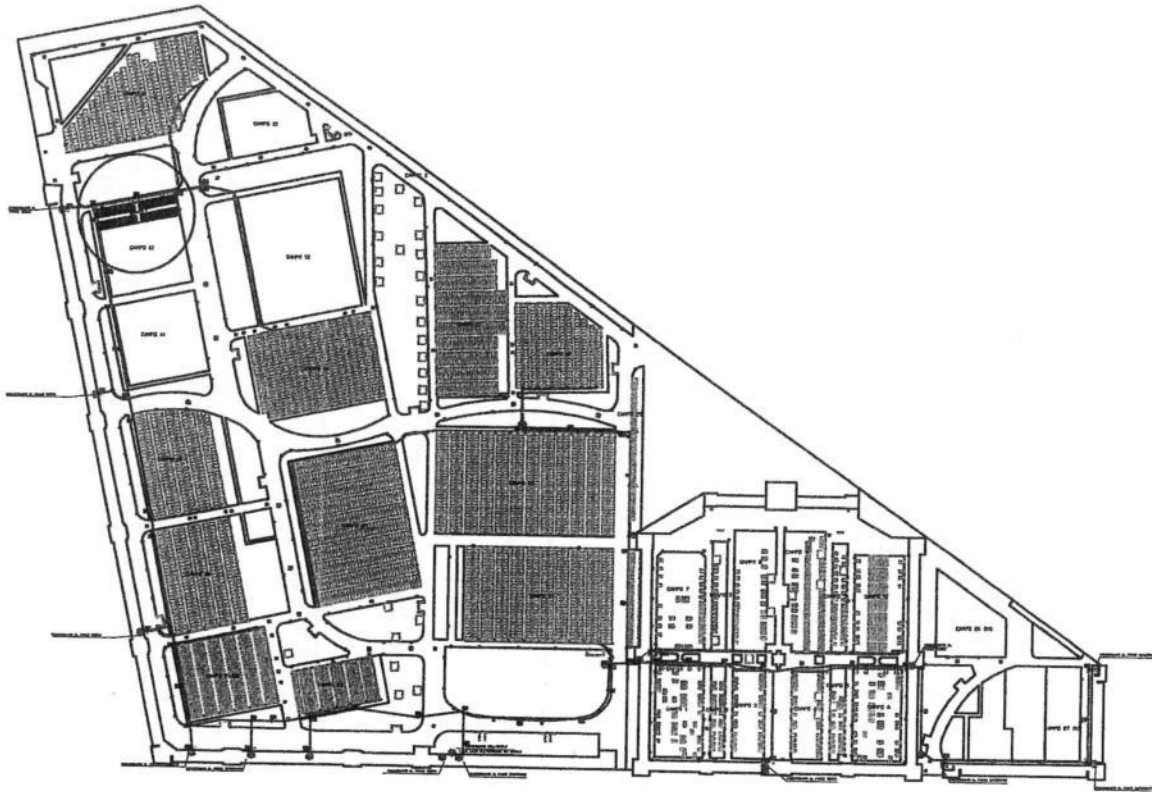

PARTICOLARE
REPARTO F

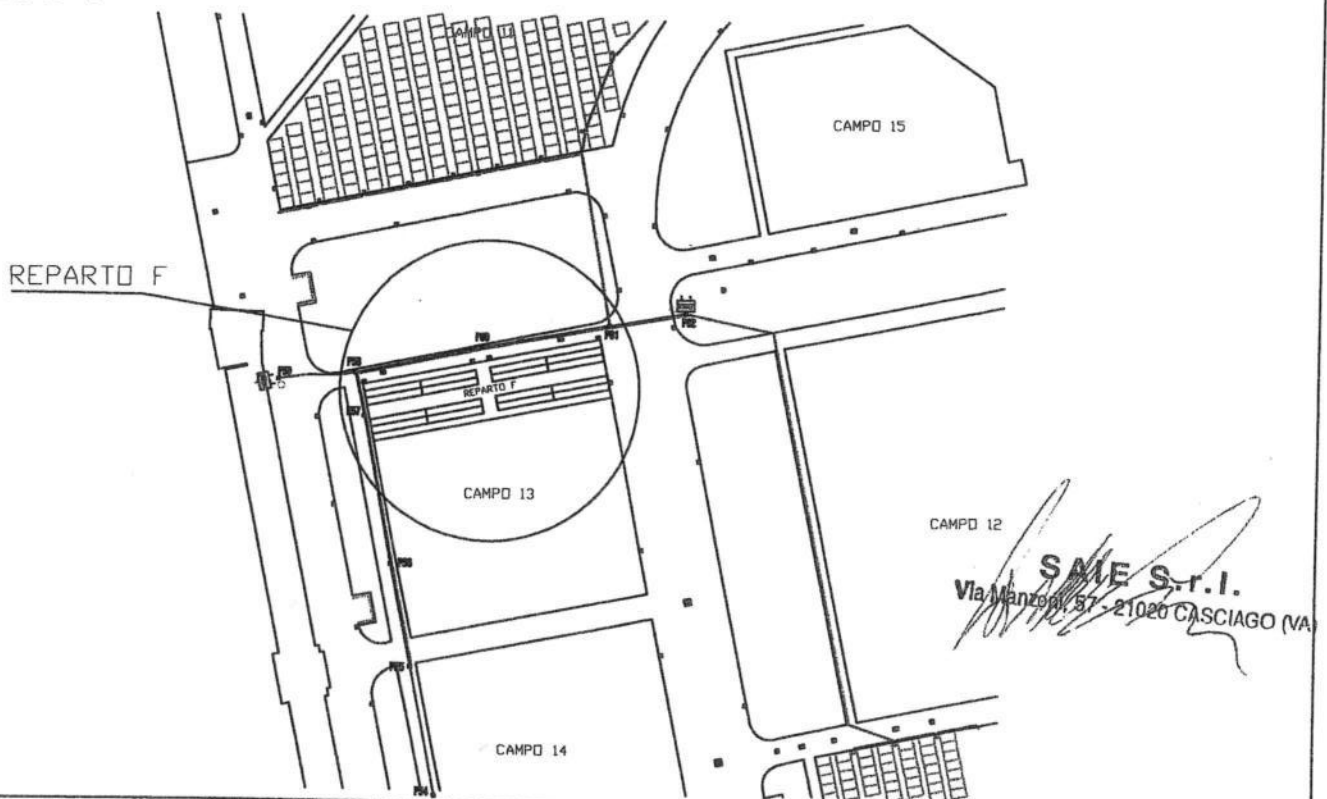


ALLEGATO N.1 - LAY OUT DI CANTIERE - COMMESSA AL111

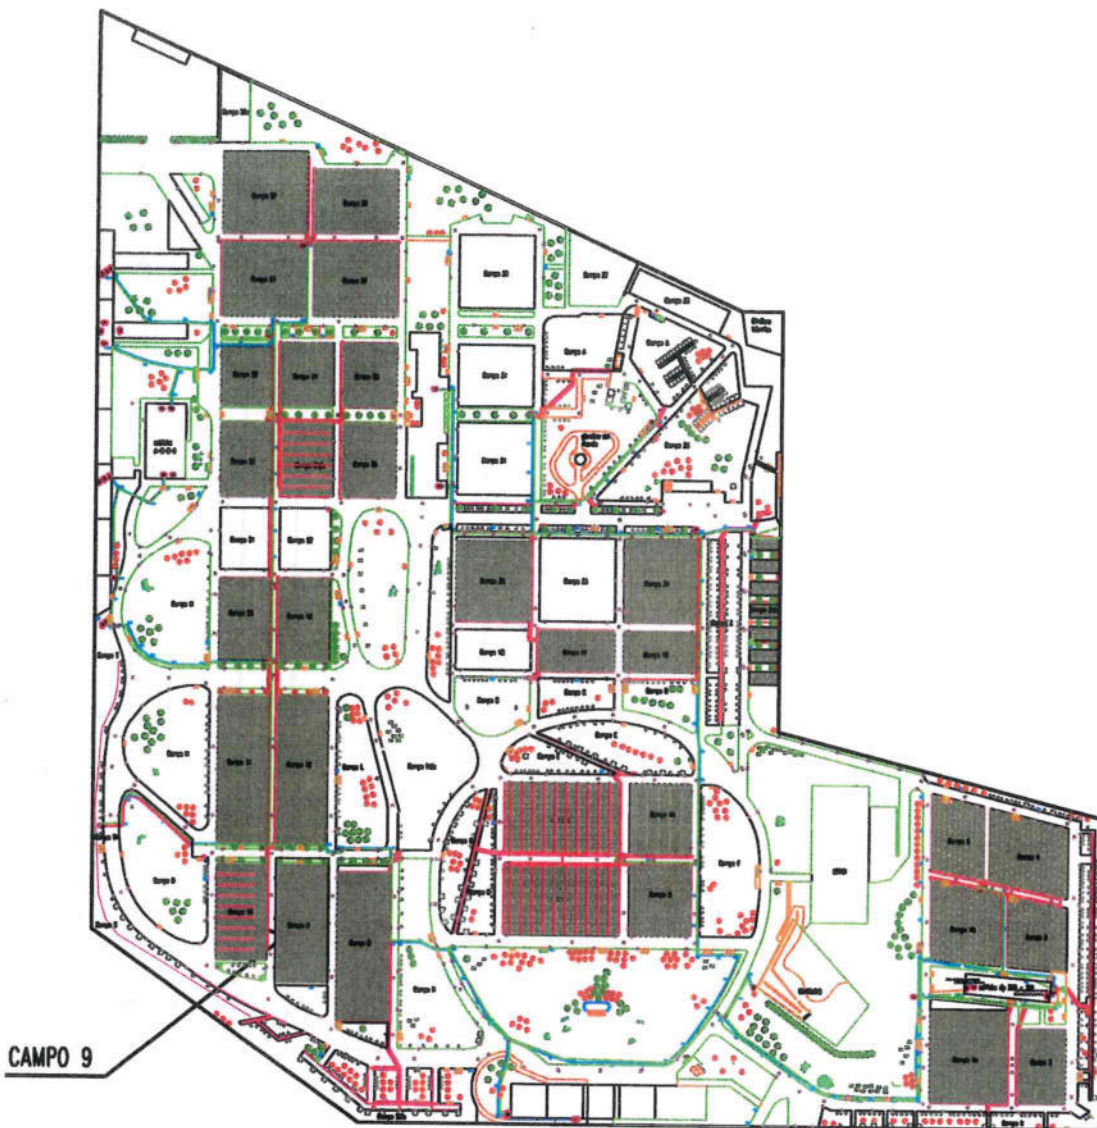


PARTICOLARE CAMPO 9

nuovo cavidotto
per linea alimen.
campo 9

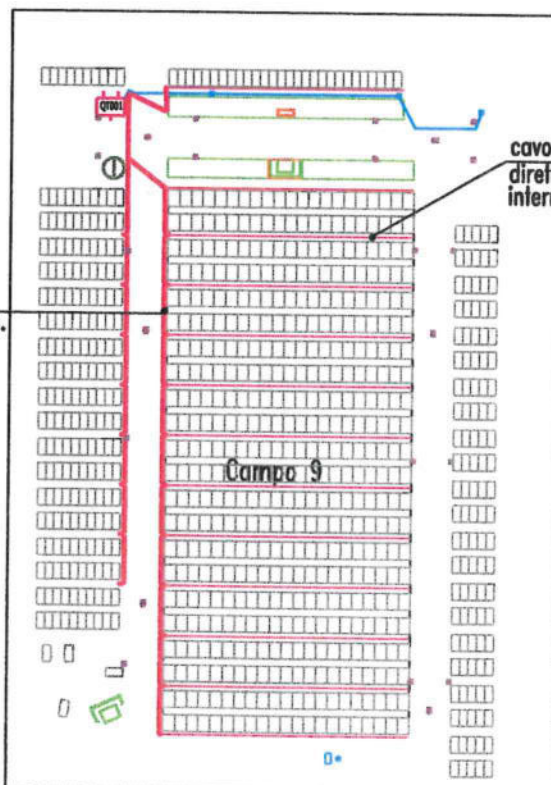


SAIE S.r.l.
Via Manzoni, 57 - 21020 CASCIAGO (VA)


ALLEGATO 1 - LAY-OUT DI CANTIERE
COMMESSA AL112 - CAMPO 40 - CIMITERO MAGGIORE

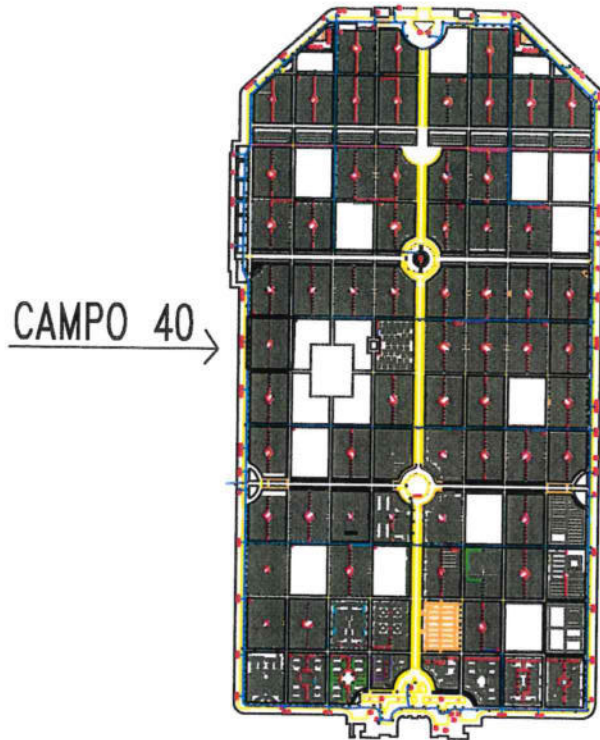


PARTICOLARE
CAMPO 40

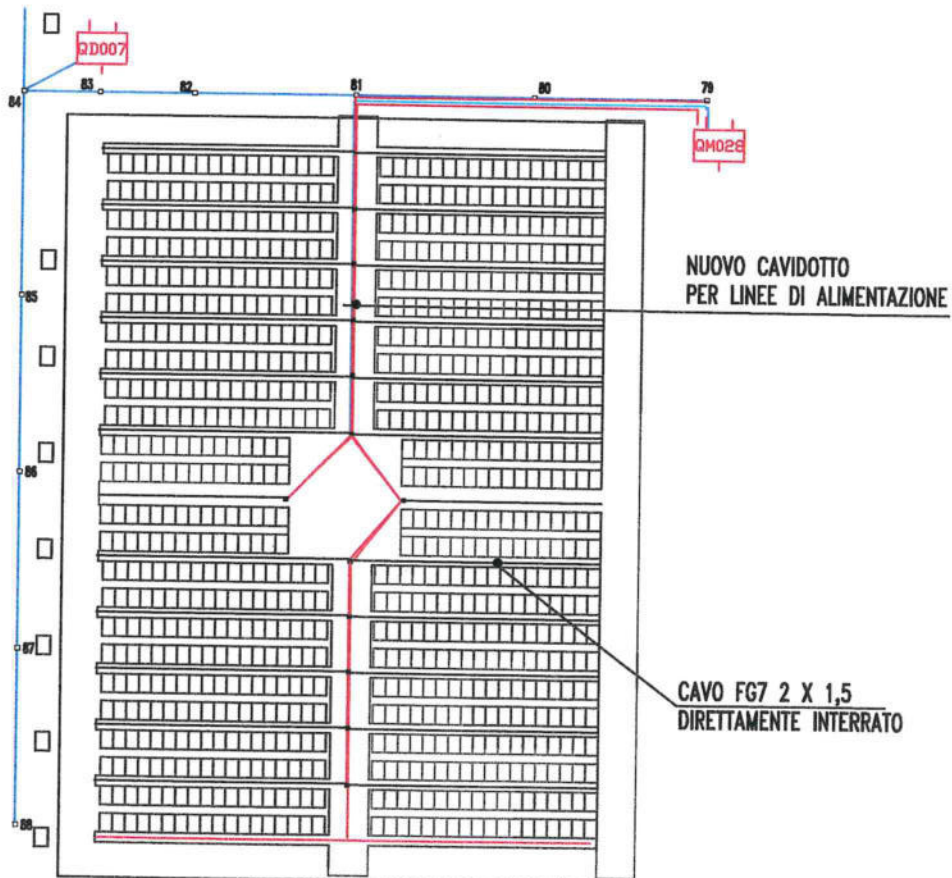

ALLEGATO 1 - LAY-OUT DI CANTIERE
COMMESSA AL116 - CAMPO 91 - CIMITERO MAGGIORE

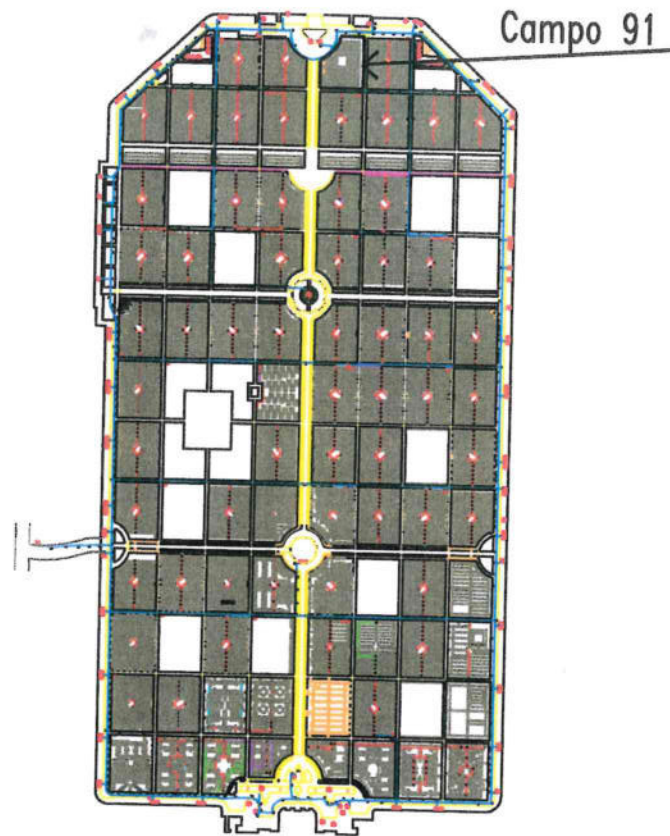


PARTICOLARE
CAMPO 91

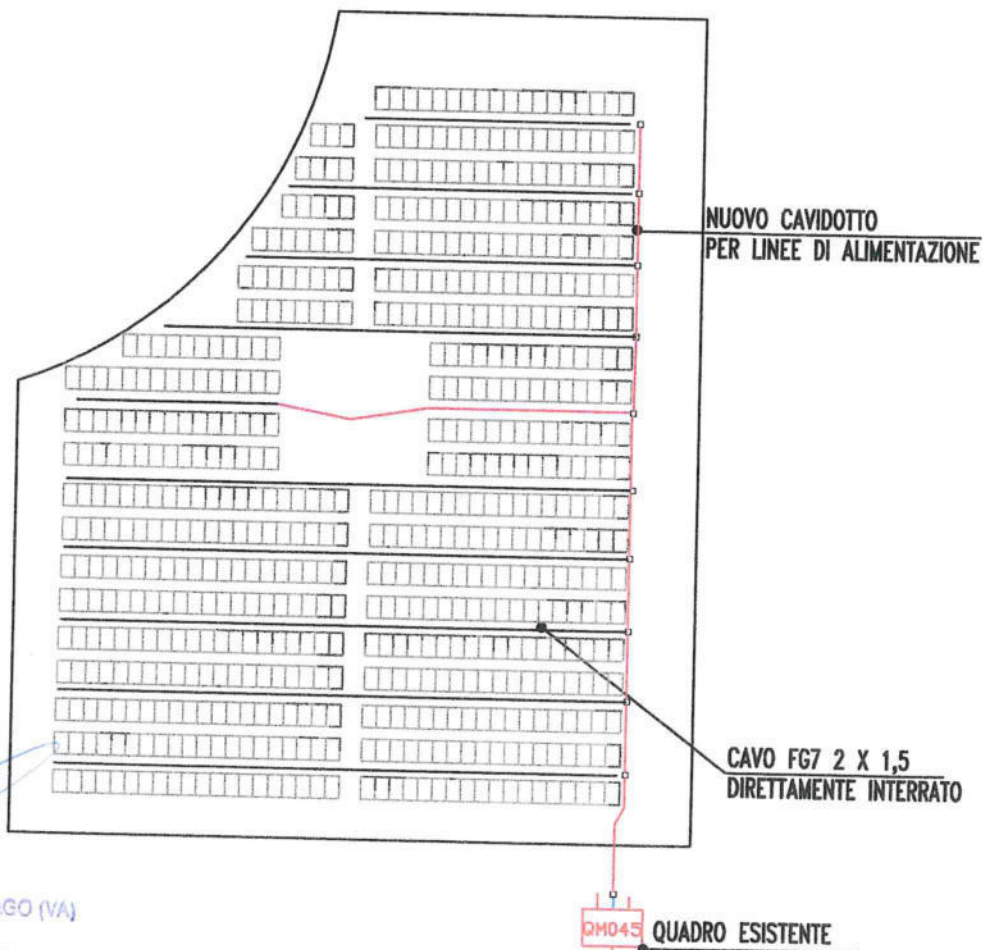

PAIE S.r.l.
Via Mazzoni, 57 - 21020 CASCIAGO (VA)

**ELABORATI GRAFICI DEI LAVORI ESEGUITI
NEL 2010**

CIMITERO DI CHIARAVALLE
EDIFICIO OSSARI REPARTO "F"
Impianto realizzato al 31-12-2010

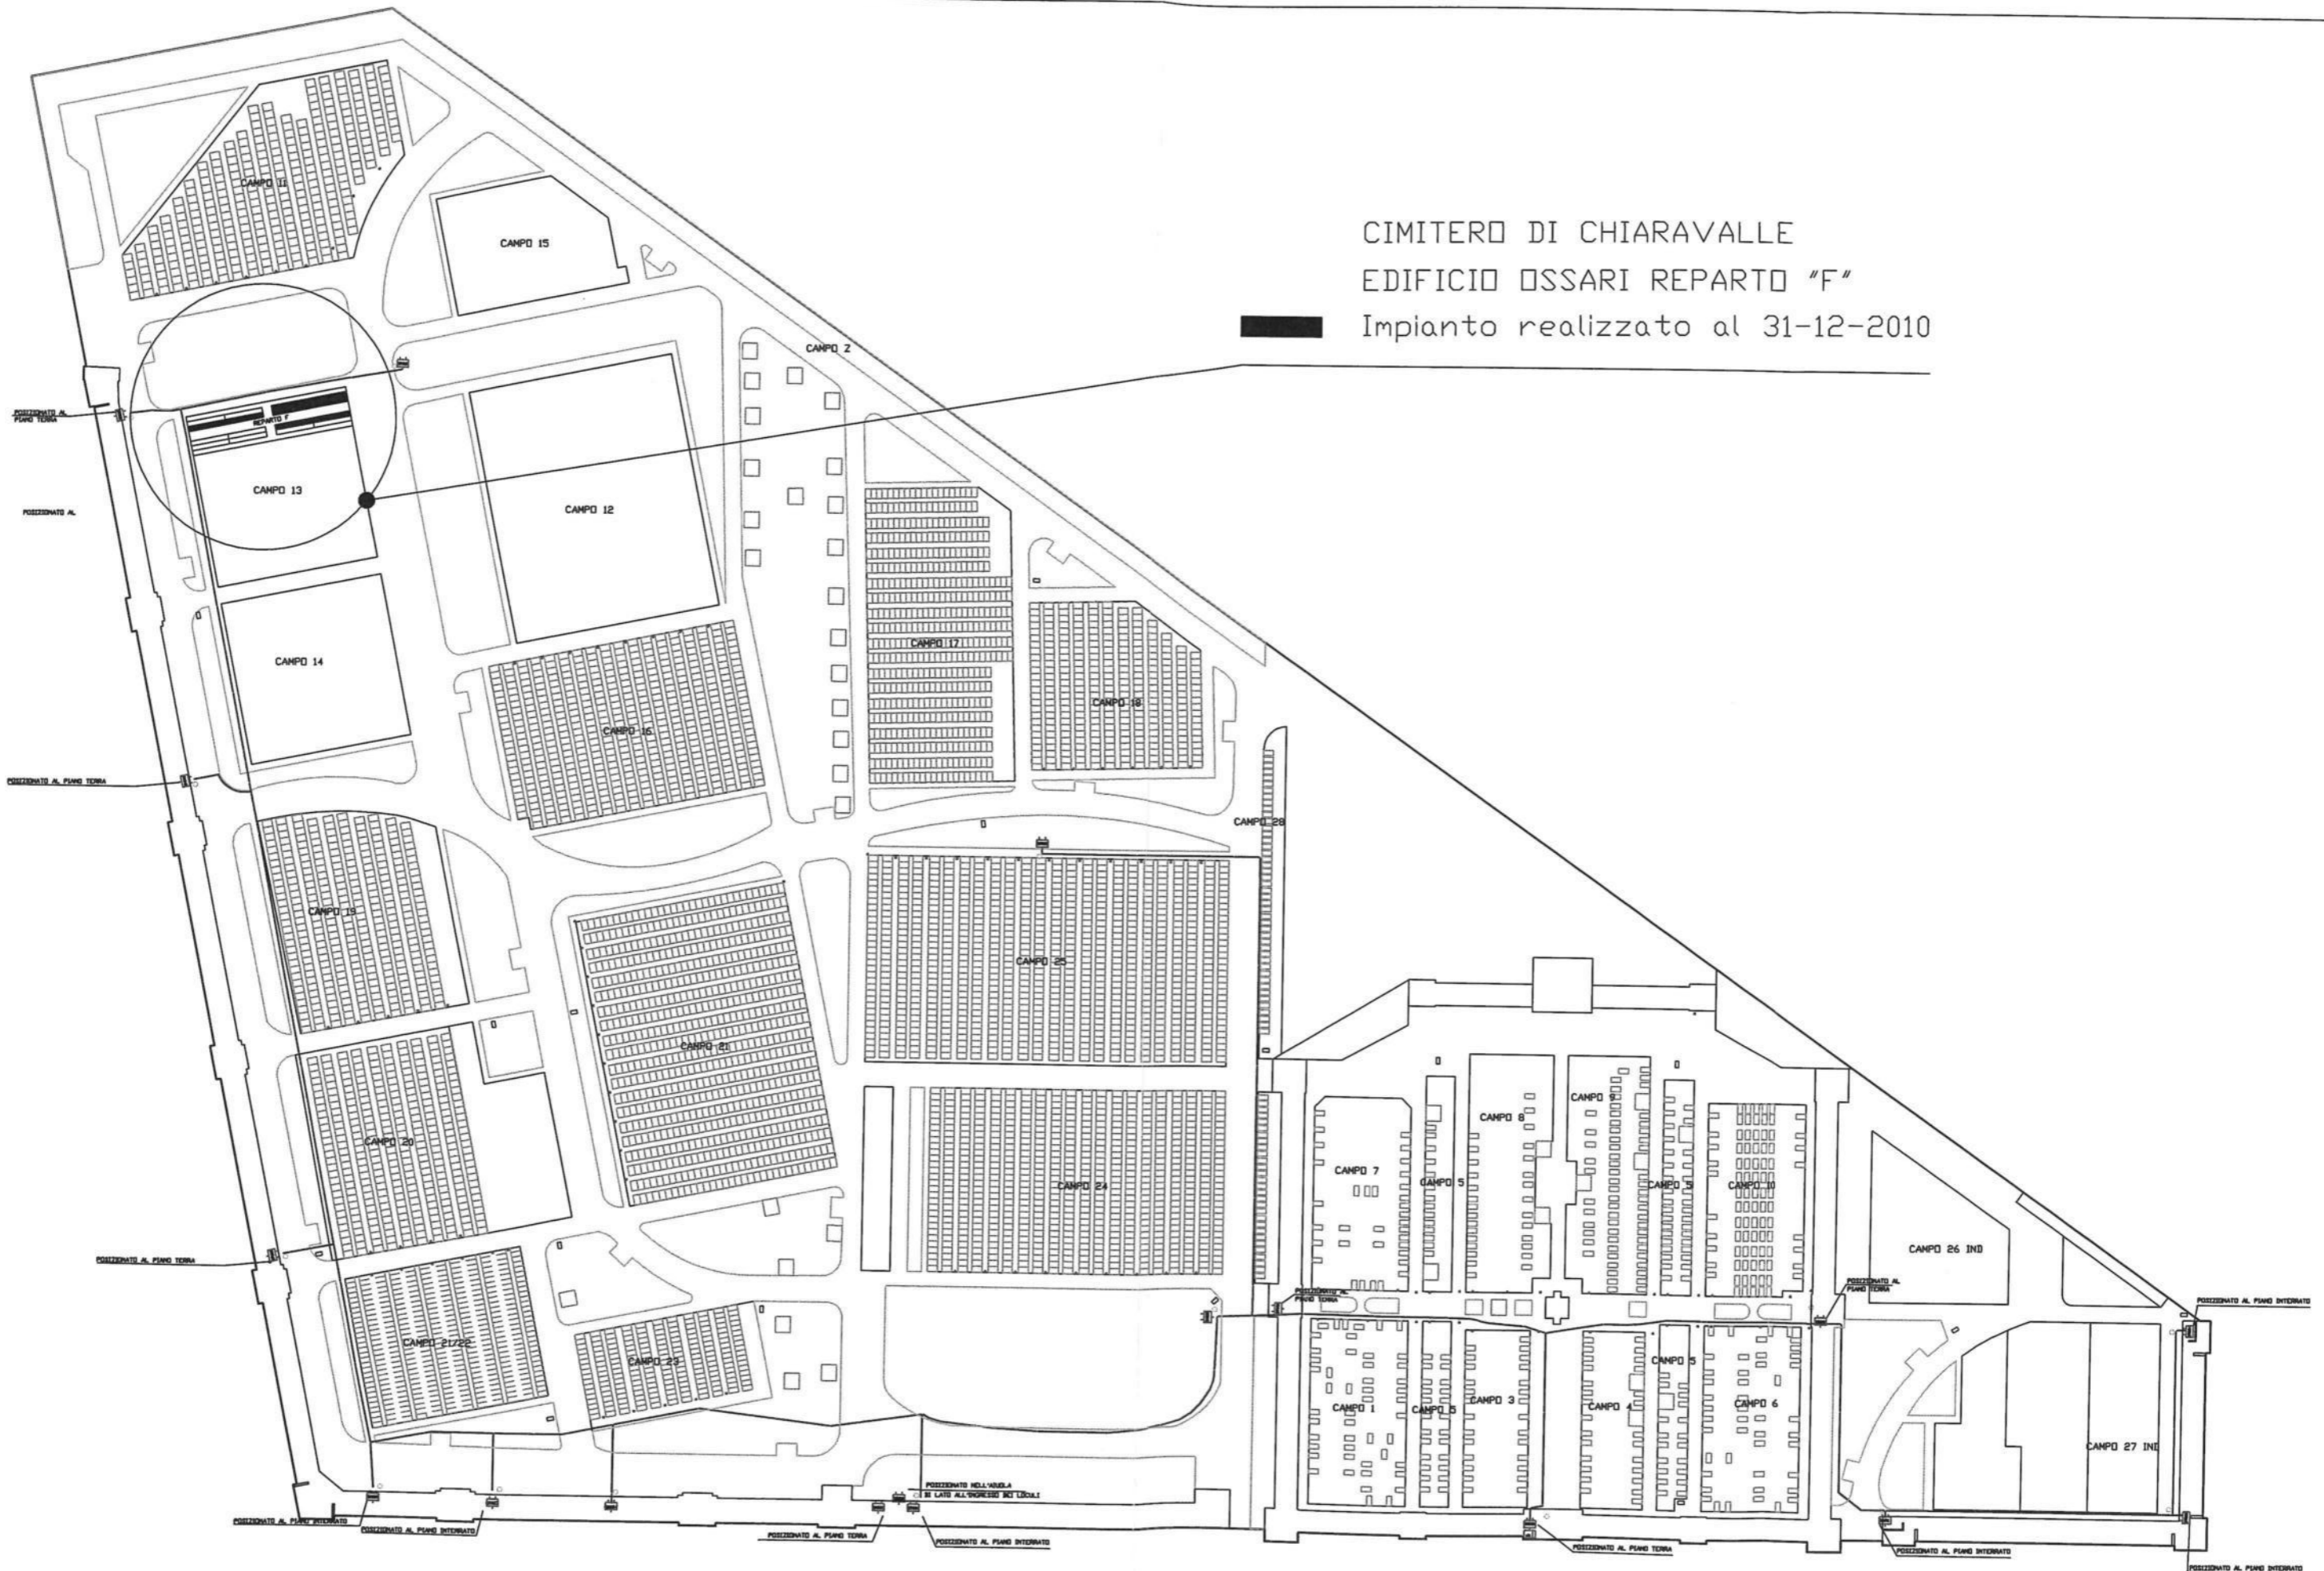

Primo piano




Allegato 3
Cimitero Maggiore
edificio PIRAMIDE - PIANO PRIMO

impianto realizzato al rip 131 al
31 Dicembre 2010

SAIE S.r.l.
Ufficio Tecnico

SAIE S.r.l.
Via Manzoni, 57 - 21030 CASCIAGO (VA)

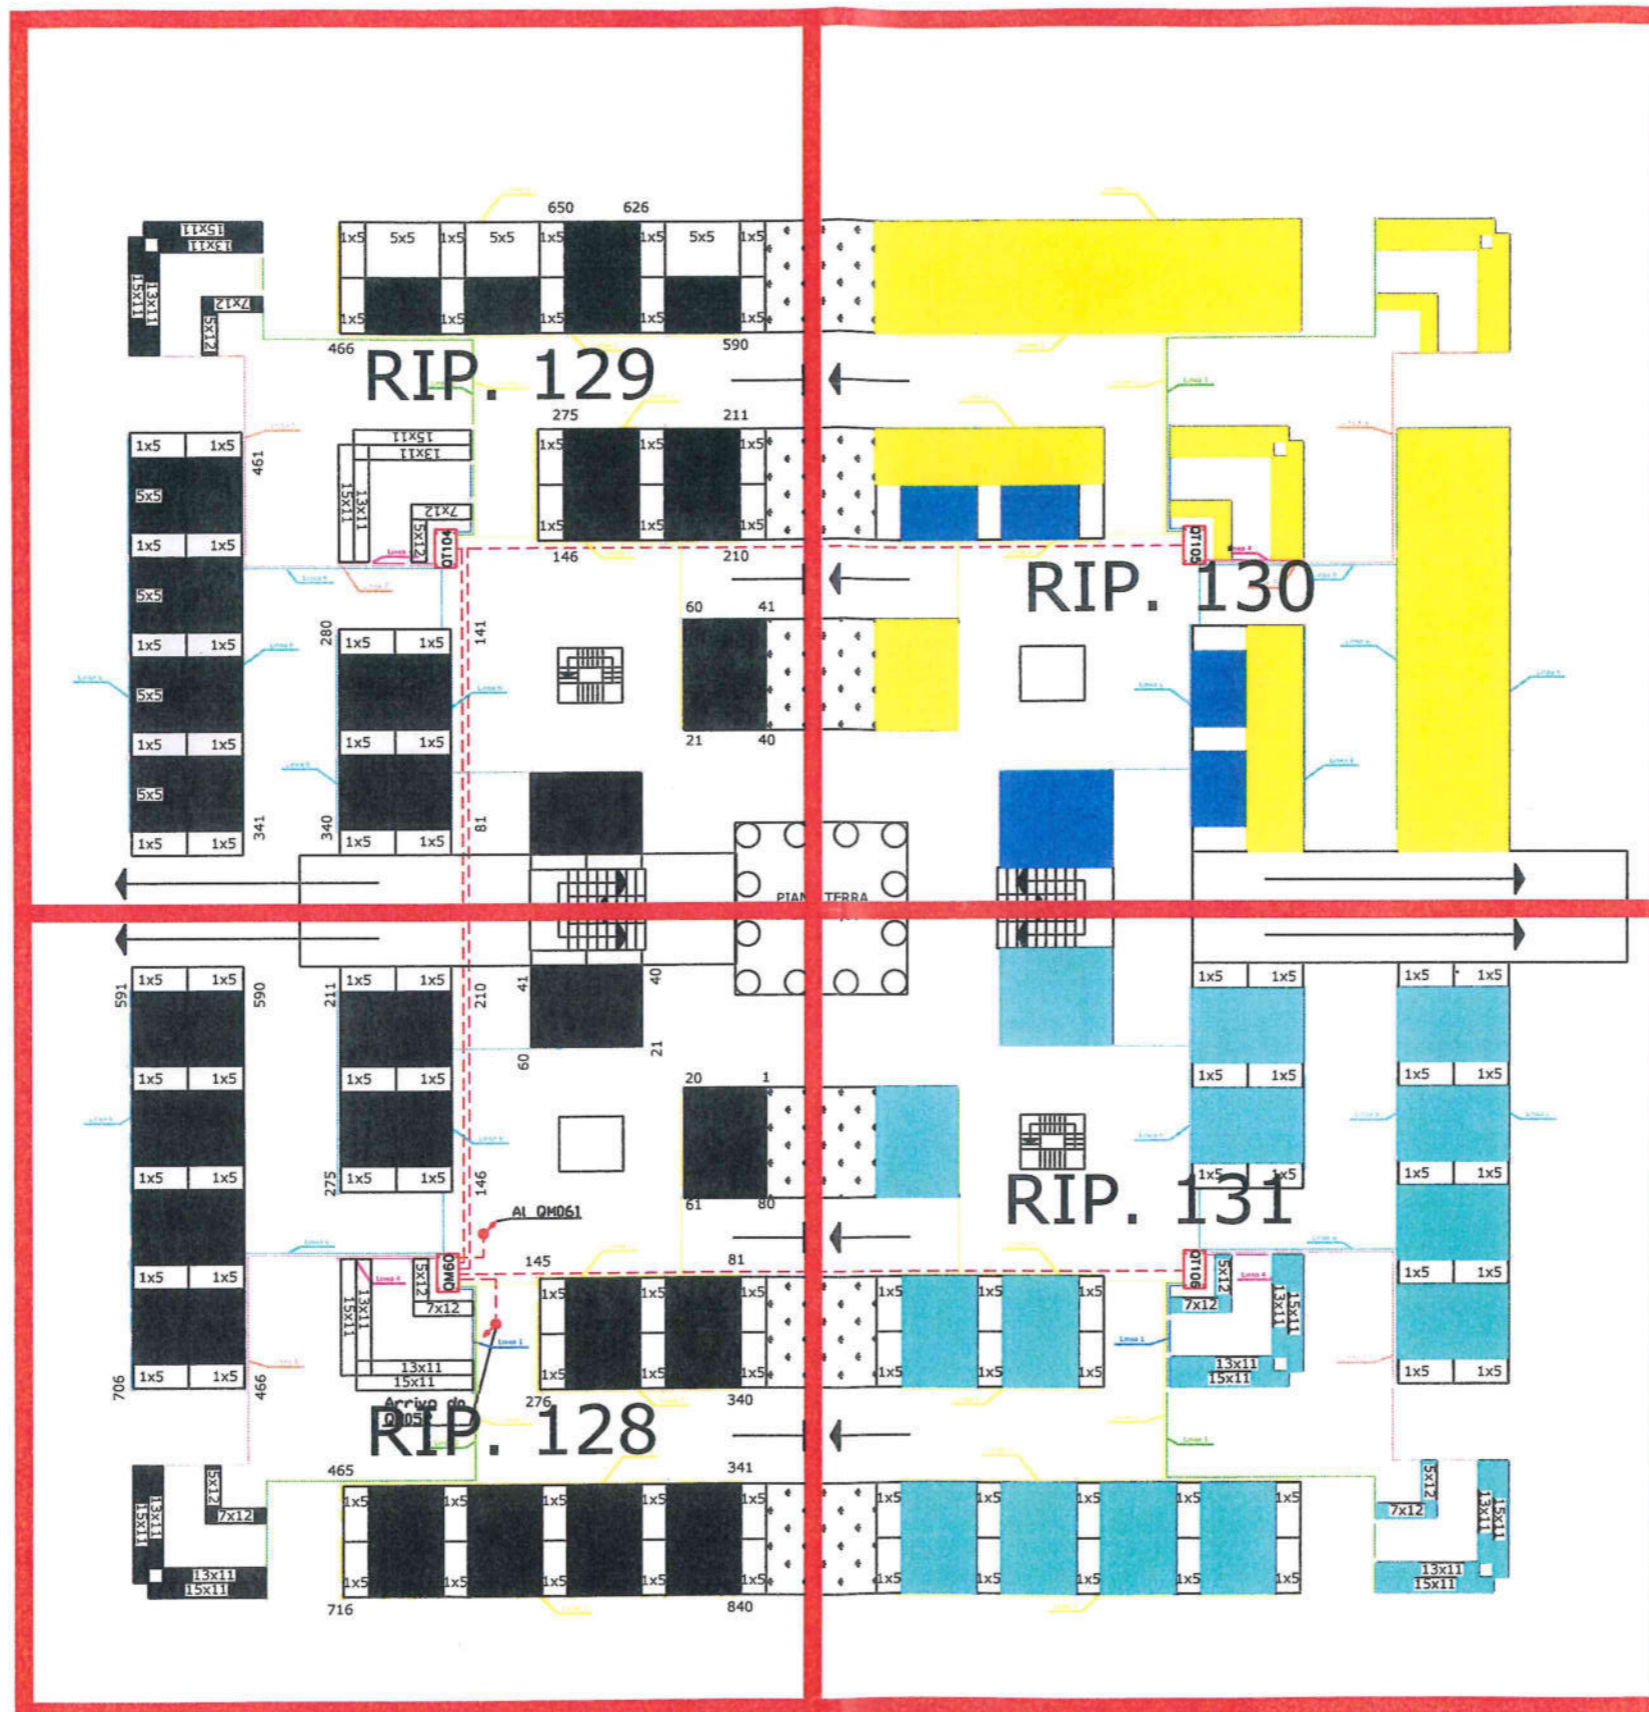

Piano terra

Allegato 2
 Cimitero Maggiore
 edificio PIRAMIDE - PIANO TERRA

— impianto realizzato al rip 131 al
 31 Dicembre 2010

Nota: tutti i poligoni retinati
 sono fatti


SAIE S.r.l.
 Ufficio Tecnico

SAIE S.r.l.
 Via Manzoni, 57 - 21020 CASCIAGO (VA)


**ELABORATI GRAFICI DEI LAVORI ESEGUITI
NEL 2011**

ALLEGATO 1 - LAY-OUT DI CANTIERE
COMMESSA AL144 - CAMPO 14 - CIMITERO DI BAGGIO

C.T. Def

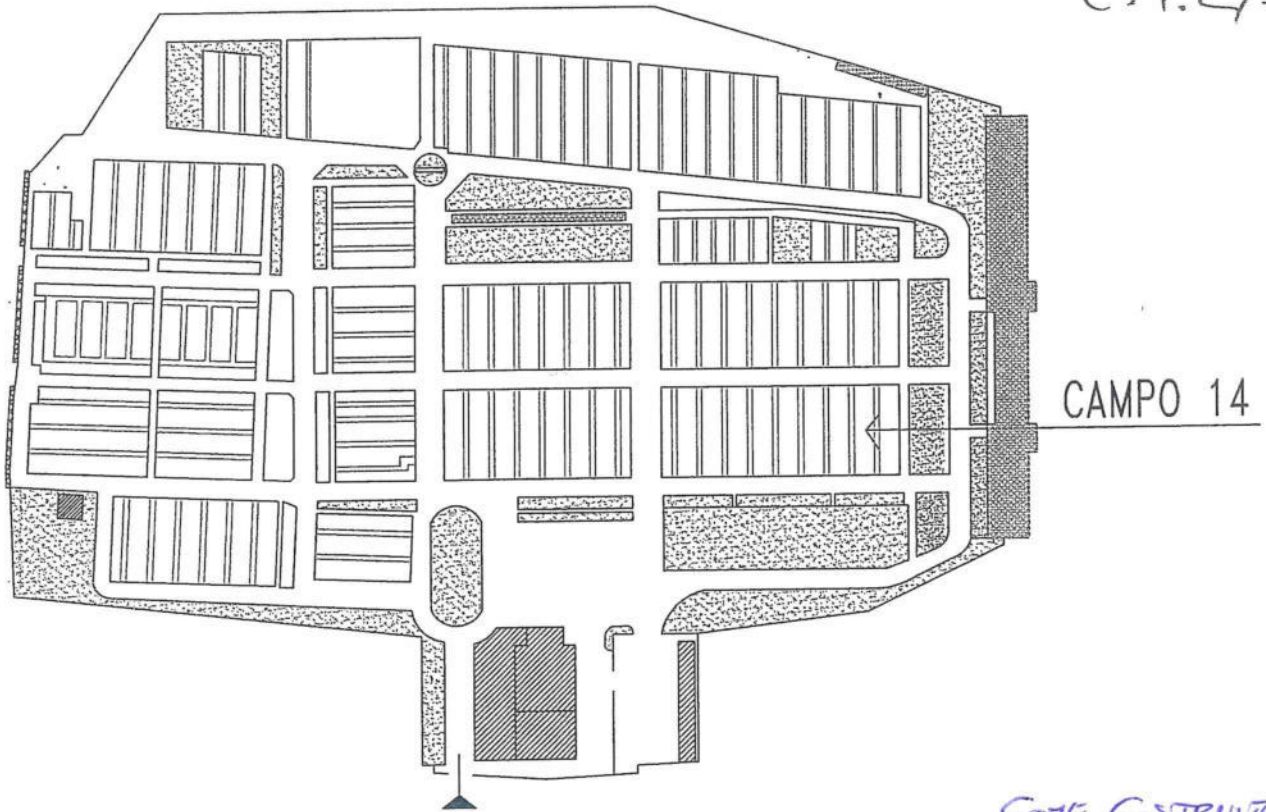

NUOVO CAVIDOTTO
PER LINEE DI ALIMENTAZIONE

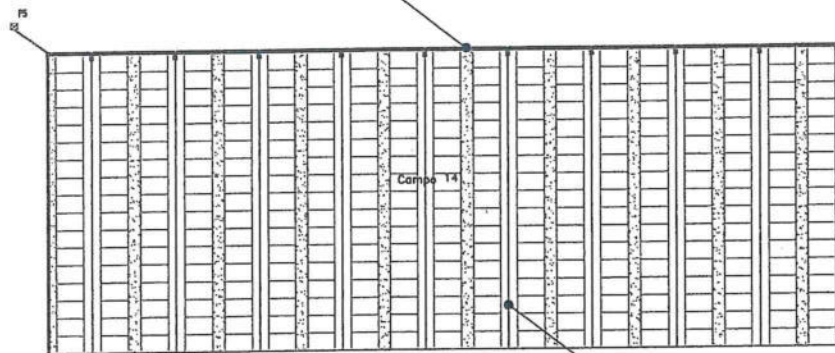


CAVO FG7 2 X 1,5
DIRETTAMENTE INTERRATO

PARTICOLARE
CAMPO 14

CAIE S.r.l.
Via Manzoni, 57 - Tel. (0332) 826000
21020 CASCIAGO (Varese)
Part. IVA 00511040123

ALLEGATO 1 - LAY-OUT DI CANTIERE
 COMMESSA AL139 - CAMPO 4 - CIMITERO DI BRUZZANO

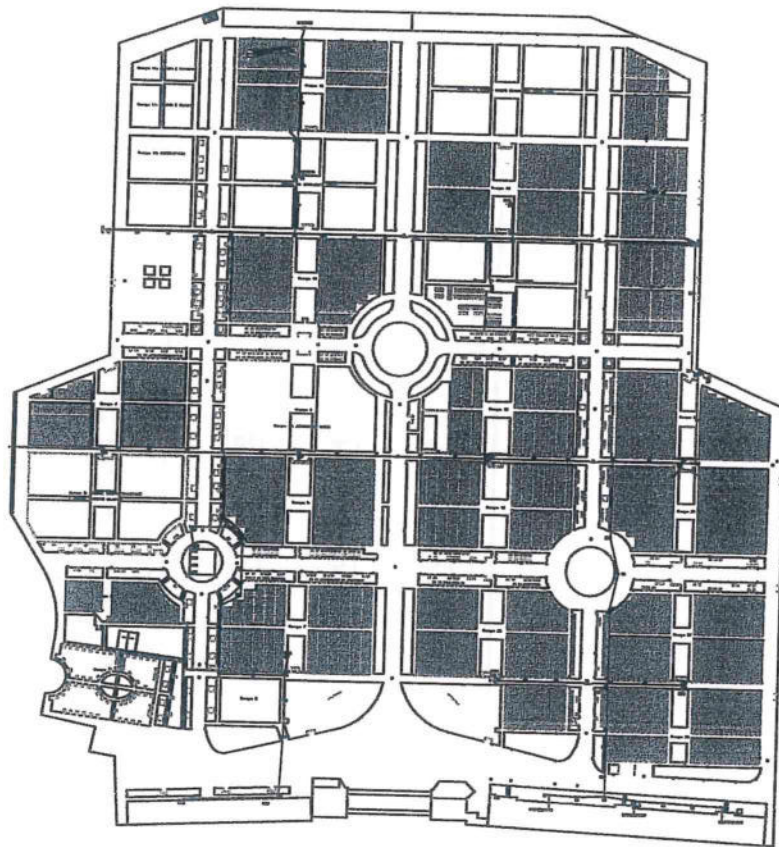

COTE COSTRUITO

PARTICOLARE
 CAMPO 4


SAIE S.r.l.
 Via Manzen 57 - 21028 CASCIAGO (VA)

NUOVO CAVIDOTTO
 PER LINEA DI ALIMENTAZIONE

CAVO FG7 2 X 1,5
 DIRETTAMENTE INTERRATO

CAVO FG7 2 X 1,5
 DIRETTAMENTE INTERRATO


NUOVO CAVIDOTTO
 PER LINEA DI ALIMENTAZIONE

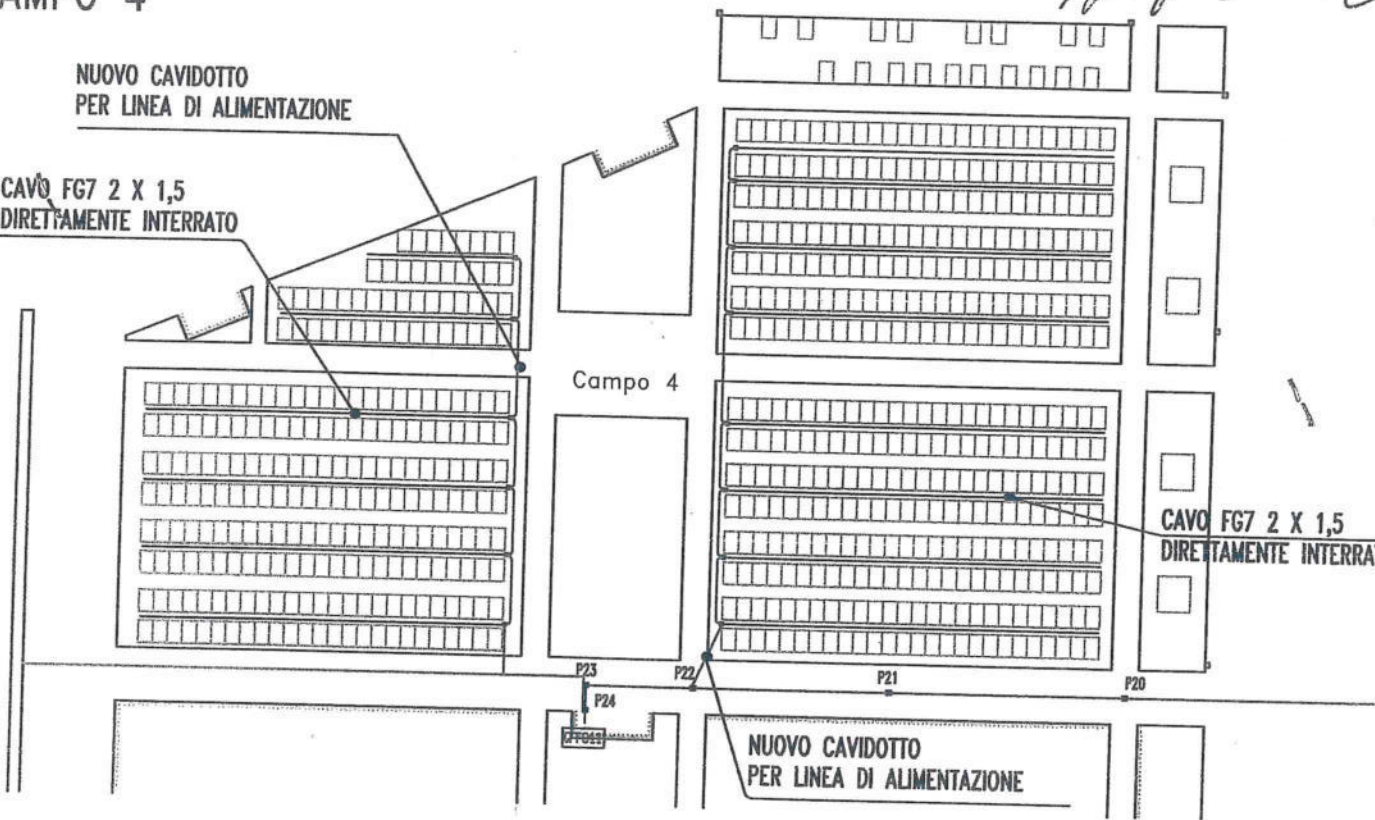

ALLEGATO 1 - LAY-OUT DI CANTIERE

COMMESSA AL153 - CAMPO 5 - CIMITERO DI BRUZZANO

CAMPO 5

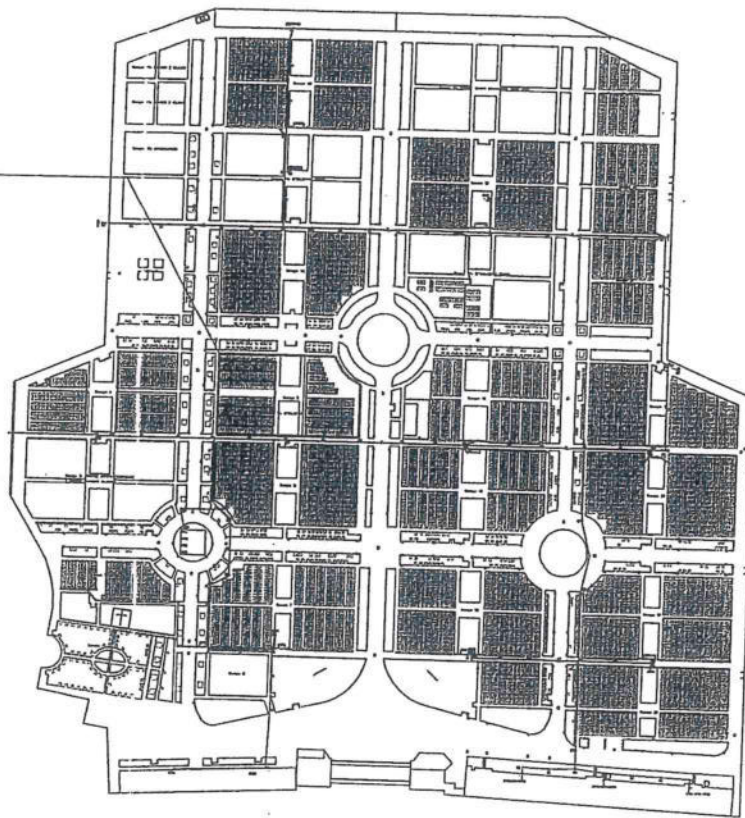


COTE COSTRUTTO

PARTICOLARE

CAMPO 5

NUOVO CAVIDOTTO
PER LINEA DI ALIMENTAZIONE

CAVO FG7 2 X 1,5
DIRETTAMENTE INTERRATO

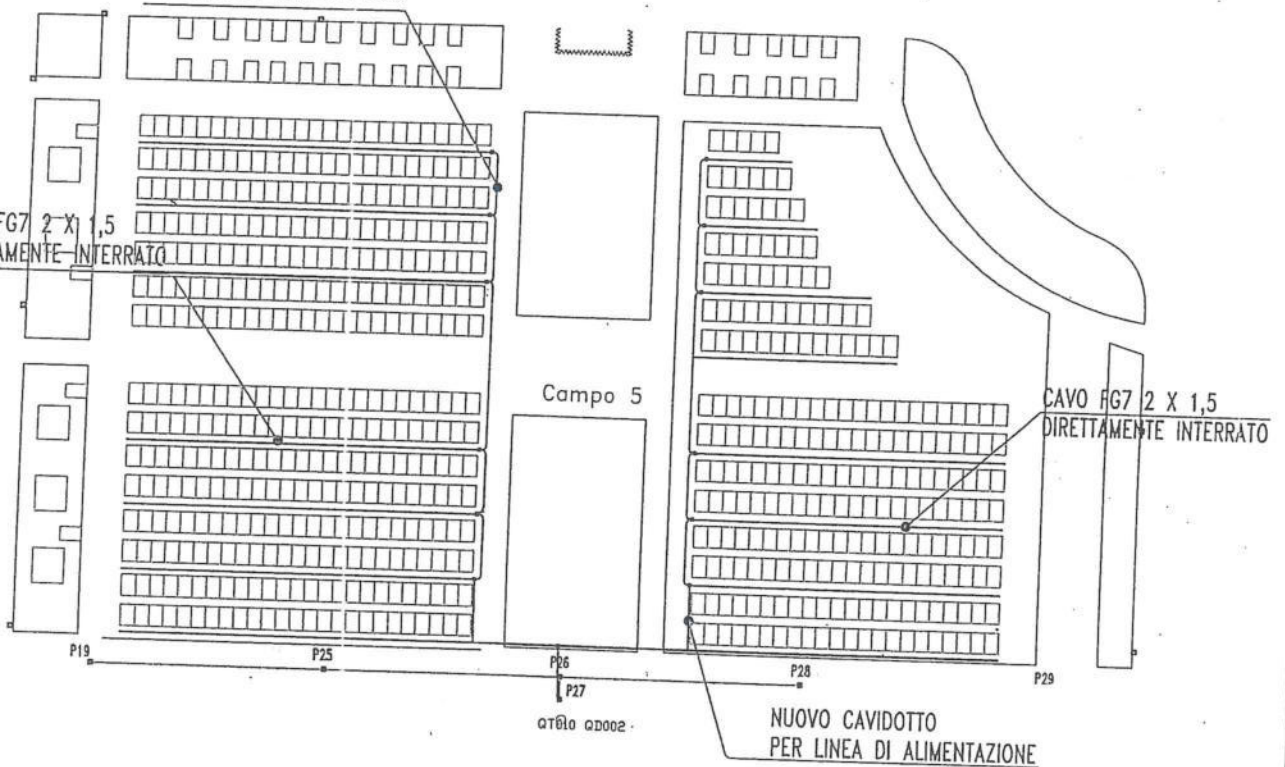

P19

P25

P26

P27

P28


P29

0.0002

NUOVO CAVIDOTTO
PER LINEA DI ALIMENTAZIONE

CAVO FG7 2 X 1,5
DIRETTAMENTE INTERRATO

ALLEGATO N.1 - LAY OUT DI CANTIERE - COMMESSA AL138

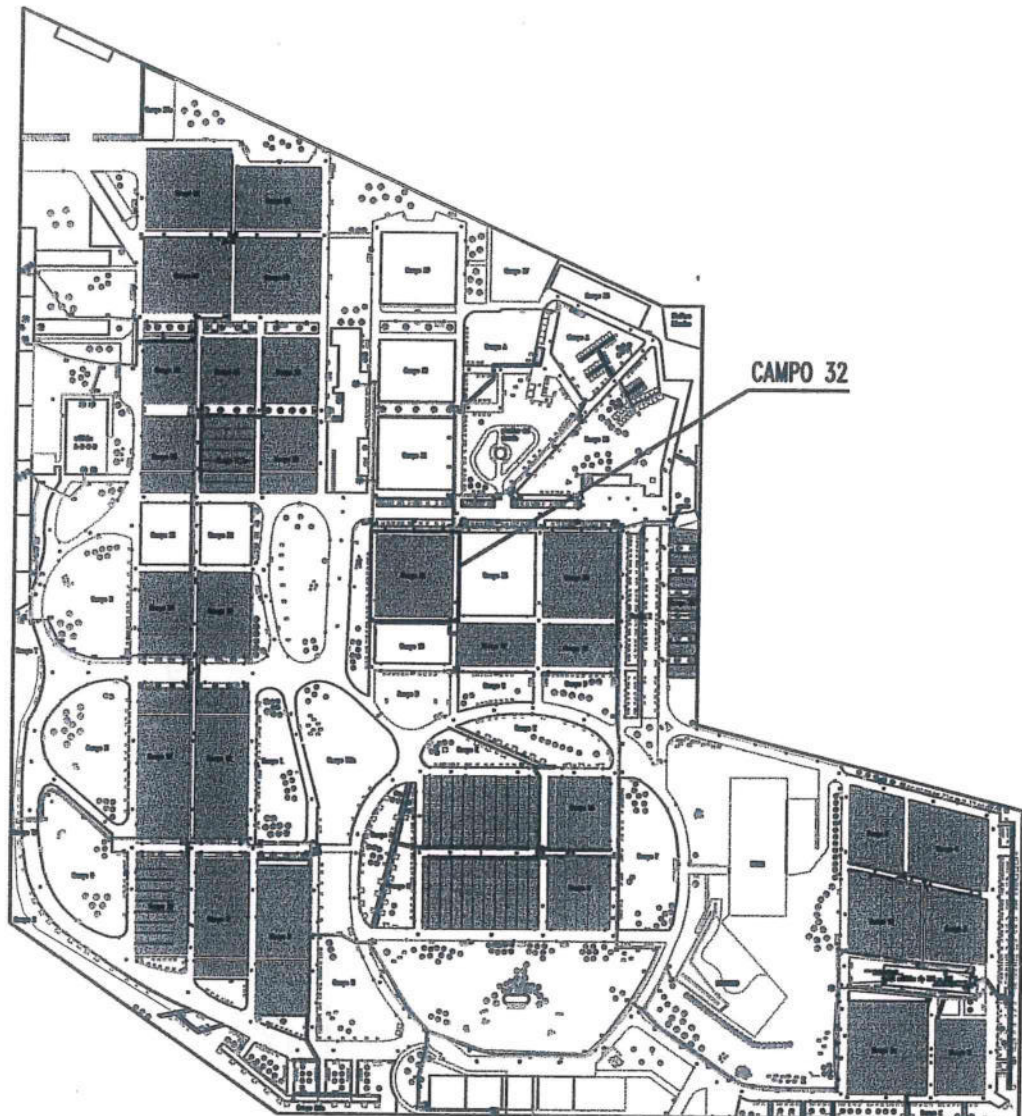


CAMPO 32

COTIG COSTRUITO

PARTICOLARE
CAMPO 32


cavo FG7 2x1,5 mmq
direttamente interrato

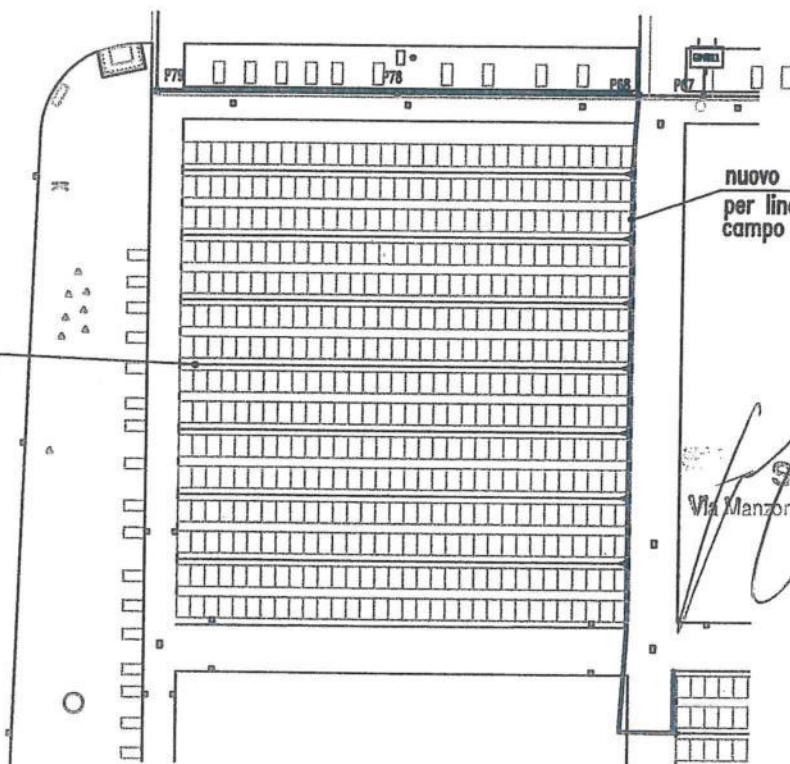

nuovo cavidotto
per linea alimentazione
campo 32

SAIE S.r.l.
Via Manzoni, 57 - 21020 CASCIAGO (VA)


ALLEGATO N.1 - LAY OUT DI CANTIERE - COMMESSA AL137

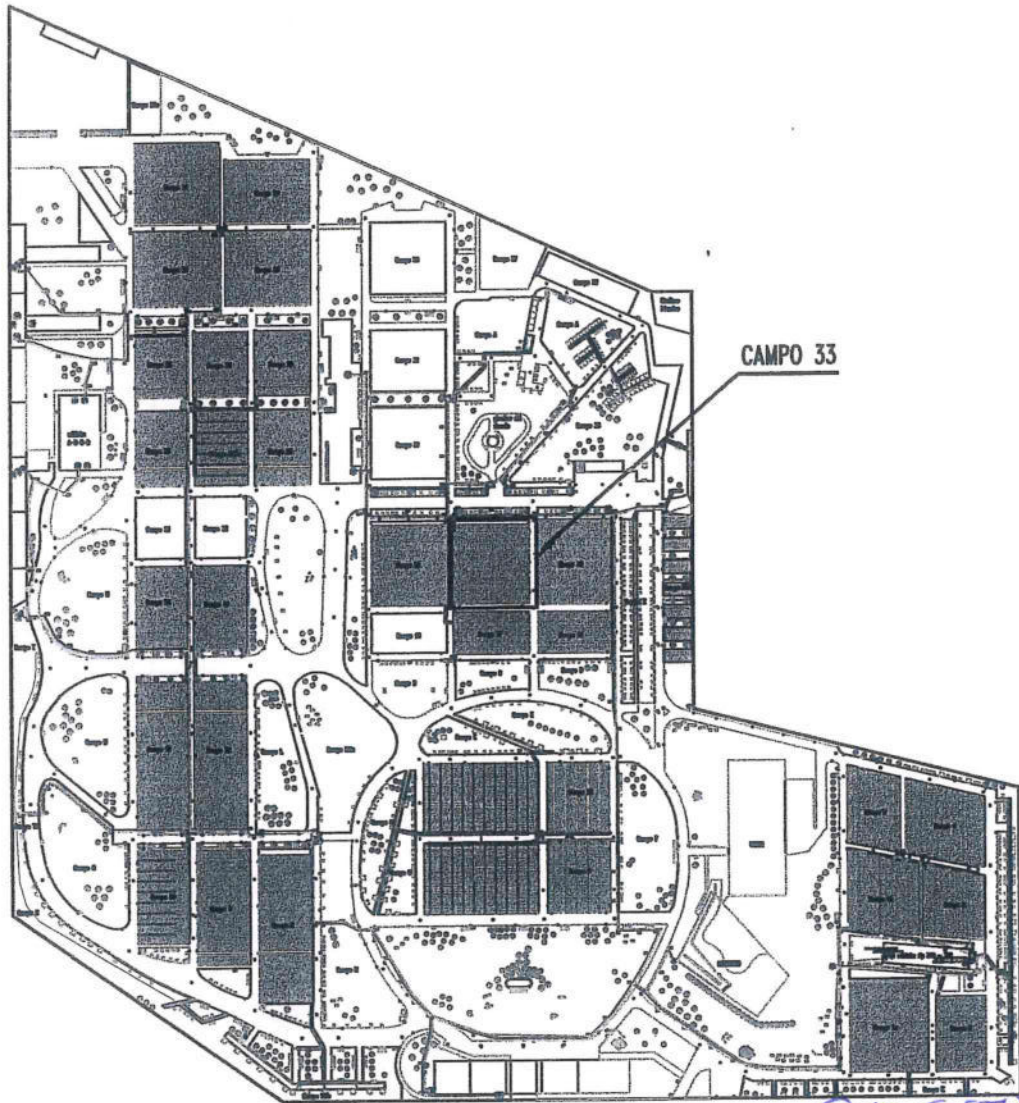

COTE COSTRUITO

PARTICOLARE CAMPO 33


nuovo cavidotto
per linea alimentazione
campo 33

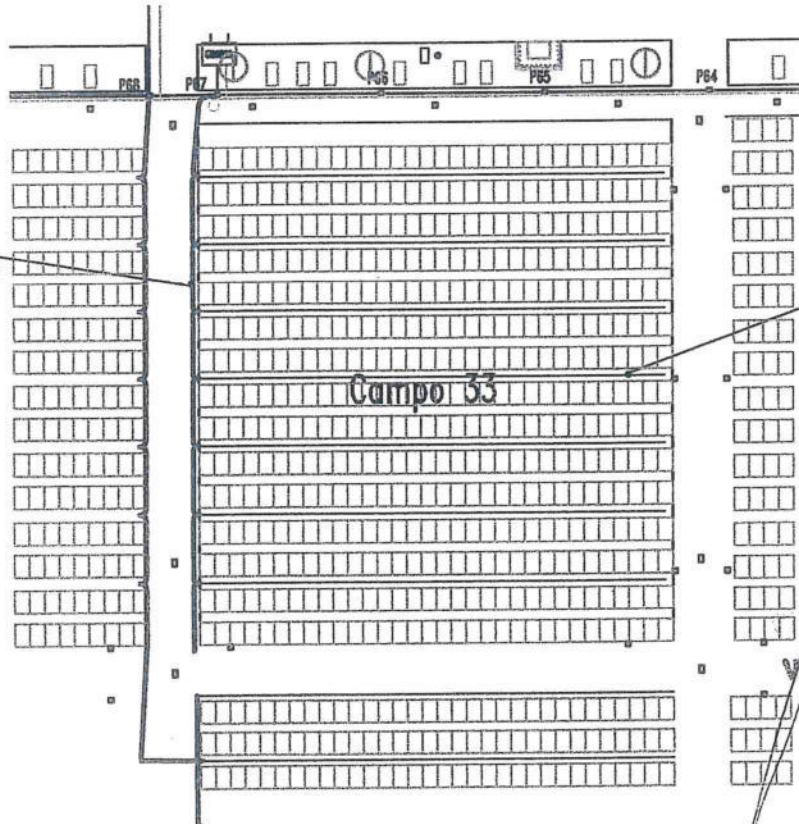

cavo FG7 2x1,5 mmq
direttamente interrato


SAIE S.r.l.
Via Manzoni, 57 - 21020 CASCIANO (VA)

ALLEGATO N.1 - LAY OUT DI CANTIERE - COMMESSA AL147

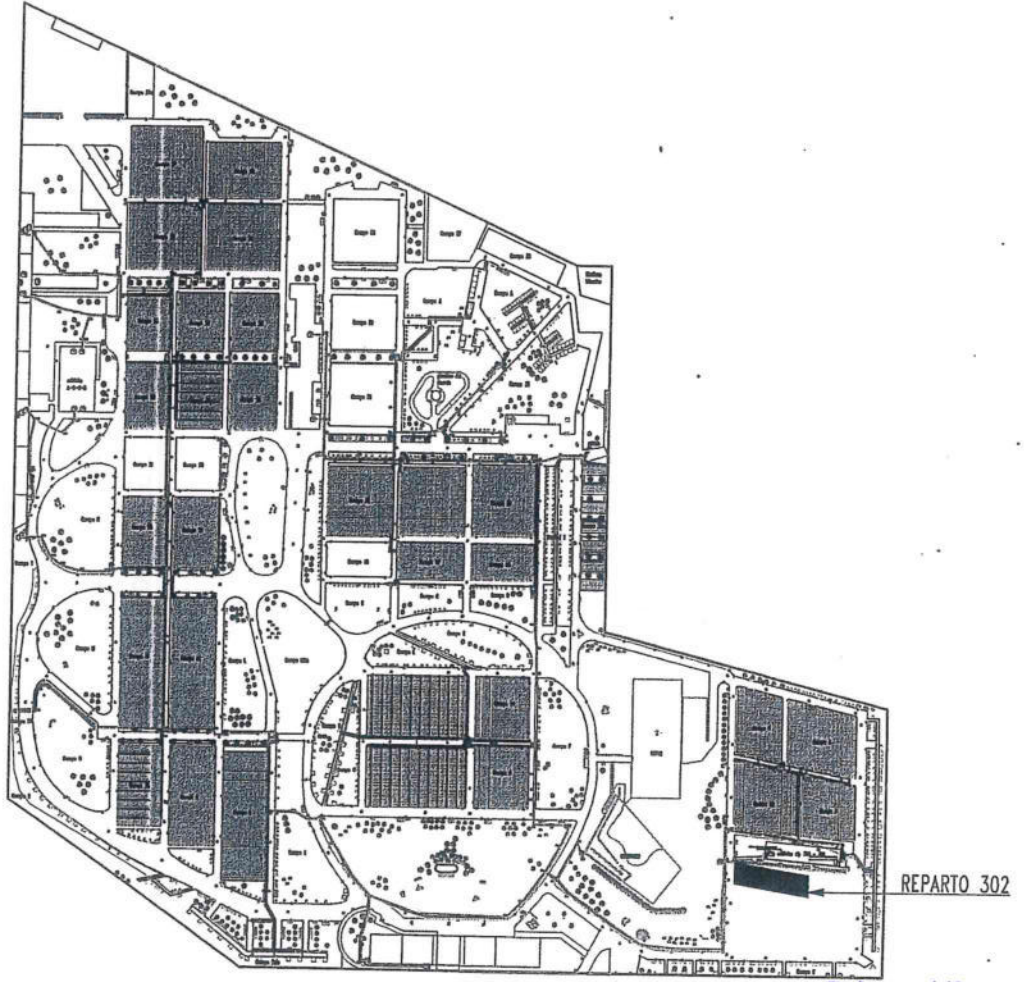


PARTICOLARE
REPARTO 302


DAIE S.P.A.
Via Manzoni, 57 - 21020 CASCIAGO (VA)

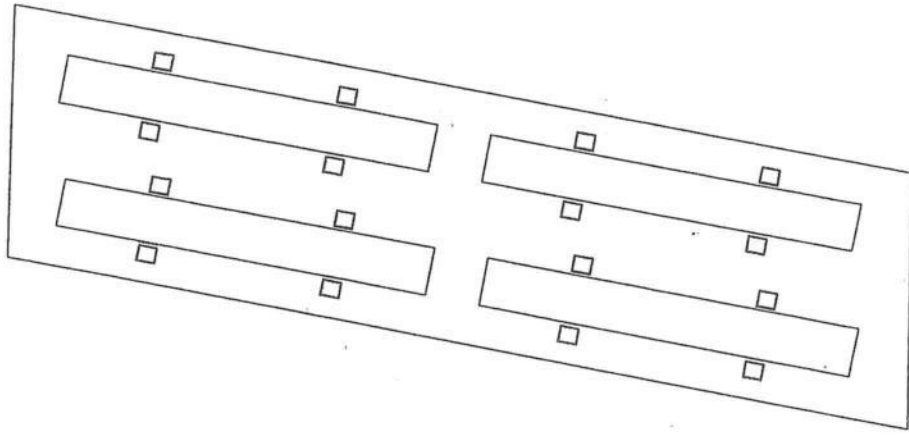

ALLEGATO 1 - LAY-OUT DI CANTIERE
 COMMESSA AL145 - CAMPO 15 - CIMITERO MAGGIORE

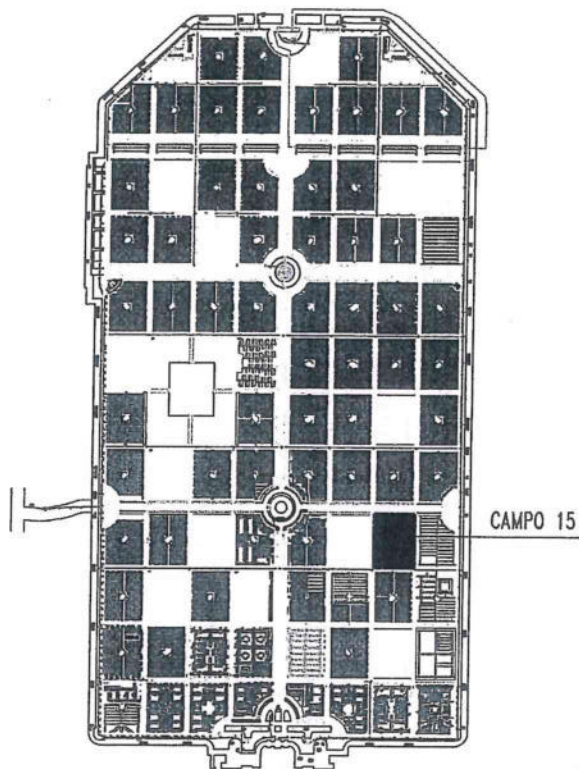

NOTE COSTRUTTO

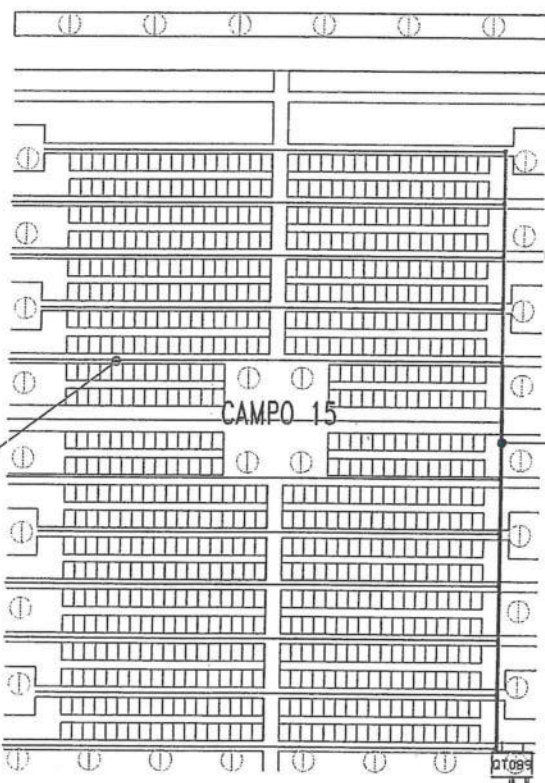

CAVO FG7 2 X 1,5
 DIRETTAMENTE INTERRATO


NUOVO CAVIDOTTO
 PER LINEE DI ALIMENTAZIONE

PARTICOLARE
 CAMPO 15



SAIE S.r.l.
 Via Manzoni, 57 - Tel. (0332) 828000
 21020 CASCIAGO (Varese)
 Part. IVA 00511040123


ALLEGATO 1 - LAY-OUT DI CANTIERE
COMMESSA AL136 - CAMPO 68 - CIMITERO MAGGIORE

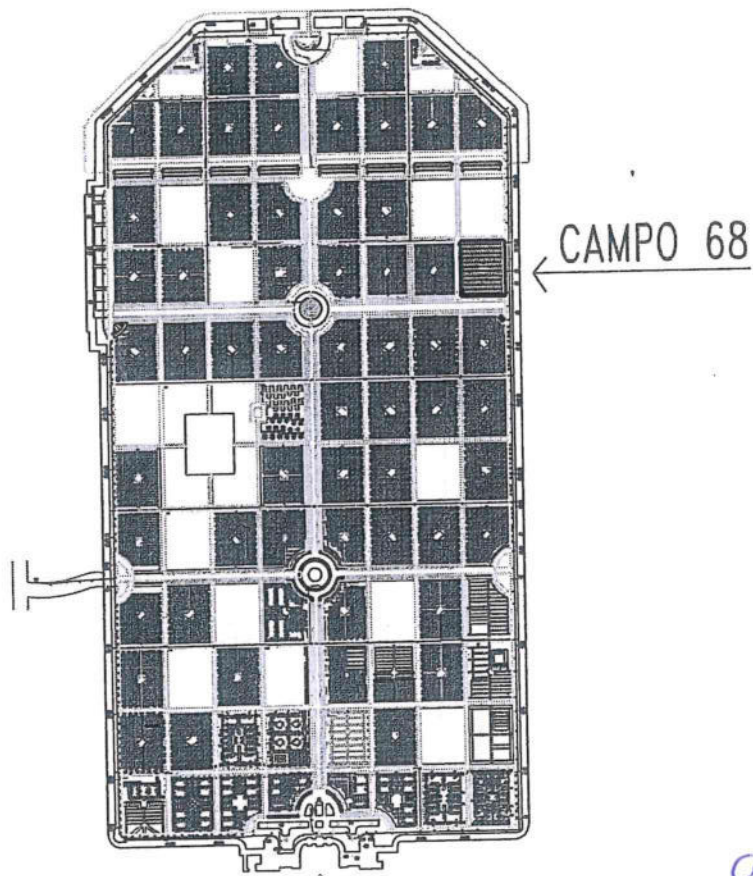

Corte COSTRUITO



NUOVO CAVIDOTTO
PER LINEE DI ALIMENTAZIONE

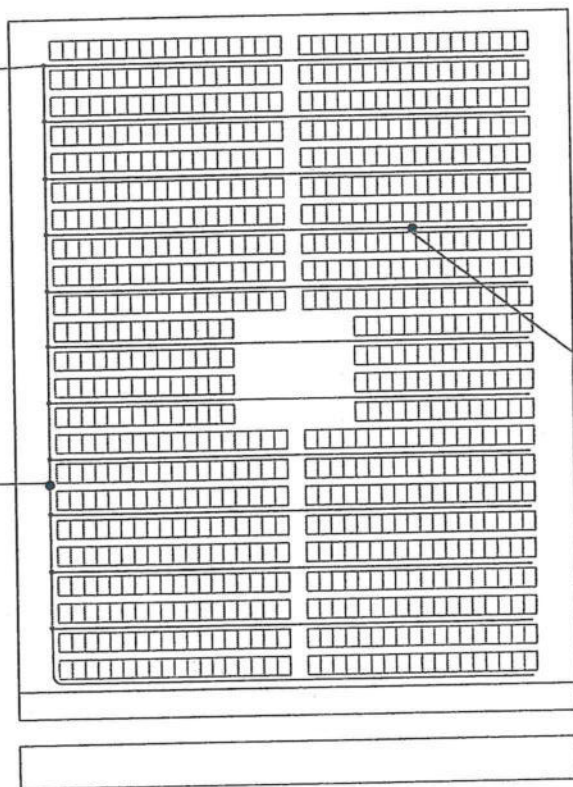


CAVO FG7 2 X 1,5
DIRETTAMENTE INTERRATO

PARTICOLARE
CAMPO 68


SAIE S.r.l.
Via Manzoni, 57 - 21020 CASCIAGO (VA)

ALLEGATO 1 - LAY-OUT DI CANTIERE
COMMESSA AL151 - CAMPO 92 - CIMITERO MAGGIORE

CAMPO 92

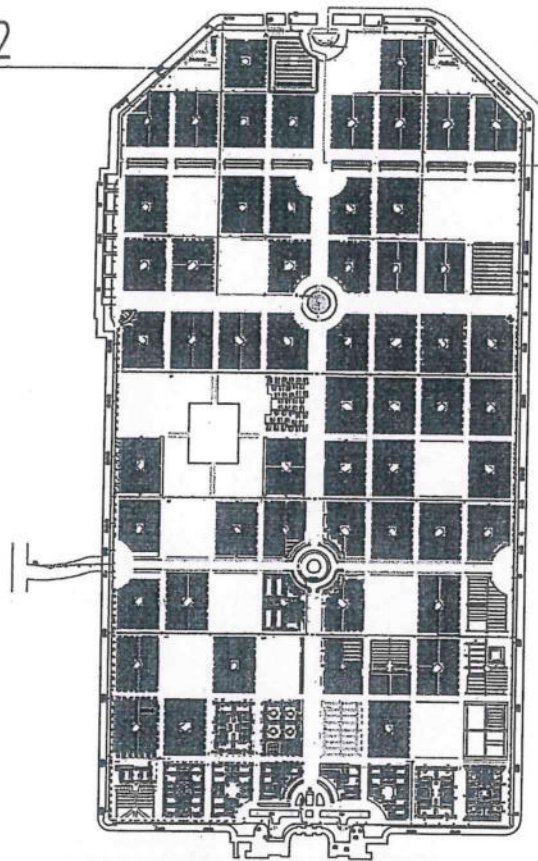


COME COSTRUITO

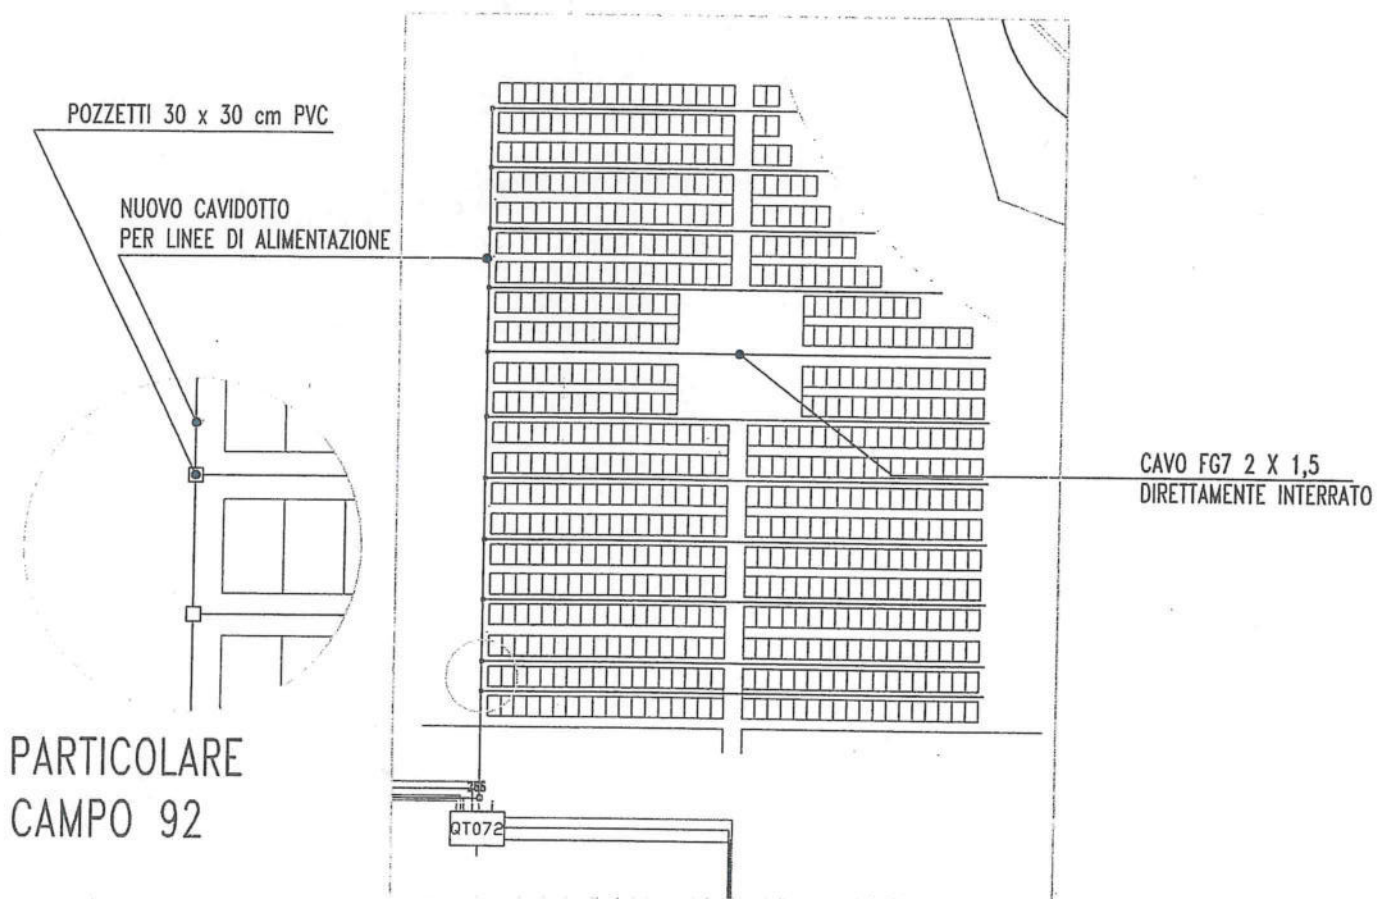

**ELABORATI GRAFICI DEI LAVORI ESEGUITI
NEL 2012**

ALLEGATO 1 - LAY-OUT DI CANTIERE
 COMMESSA AL166 - CAMPO 1 bis - CIMITERO BAGGIO

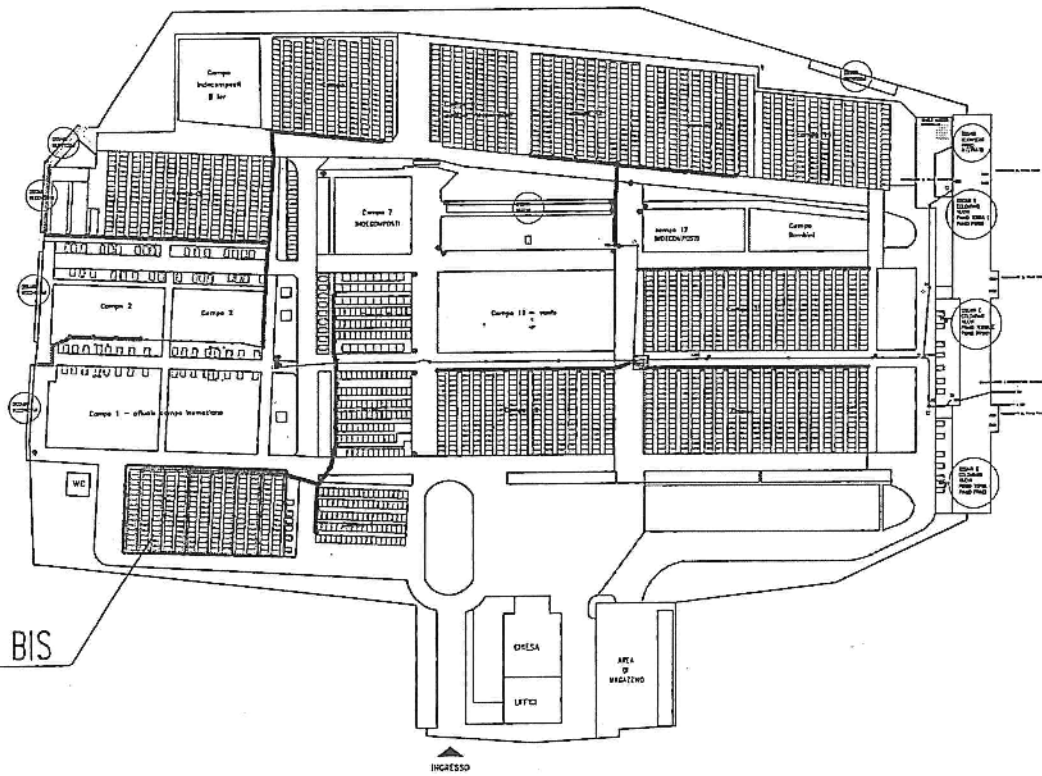


CAMPO 1 BIS

COME COSTRUITO

NUOVO CAVIDOTTO
 PER LINEE DI ALIMENTAZIONE

ALIMENTAZIONE
 DA QT005


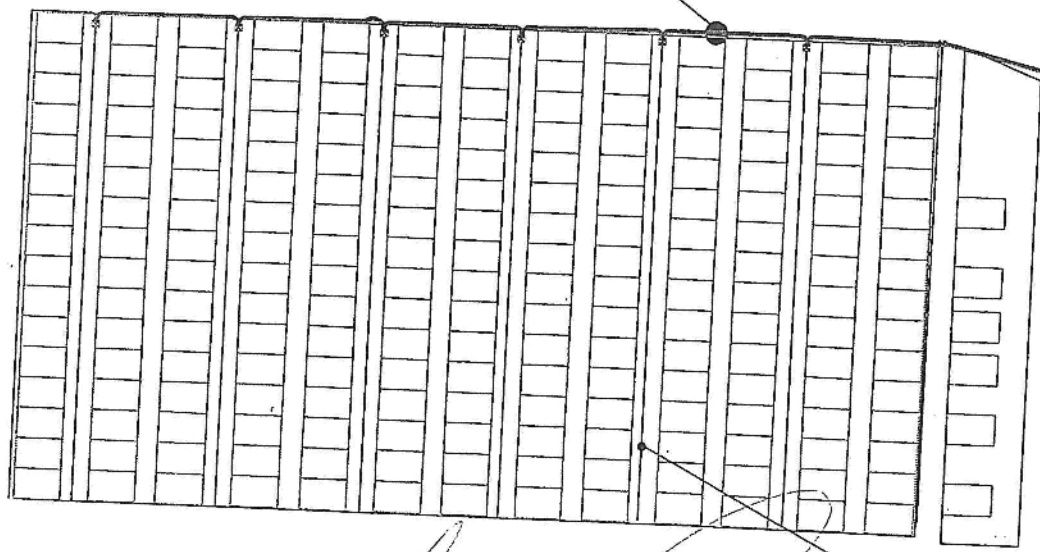


PARTICOLARE
 CAMPO 1 BIS


CAVO FG7 2 X 1,5
 DIRETTAMENTE INTERRATO

[Handwritten signature]


ALLEGATO 1 - LAY-OUT DI CANTIERE
 COMMESSA AL146 - REPARTO S. - CIMITERO DI BAGGIO

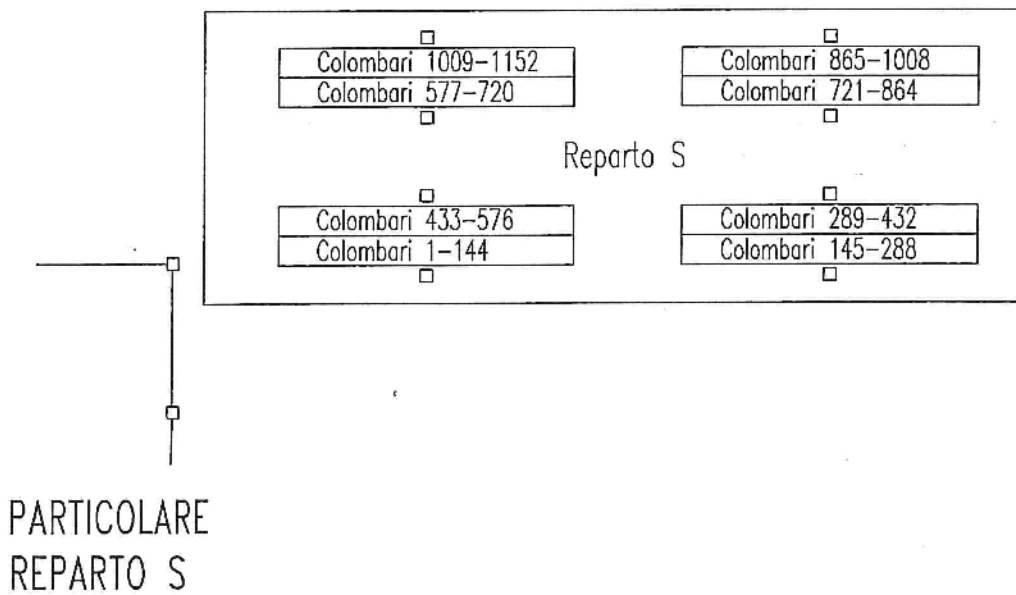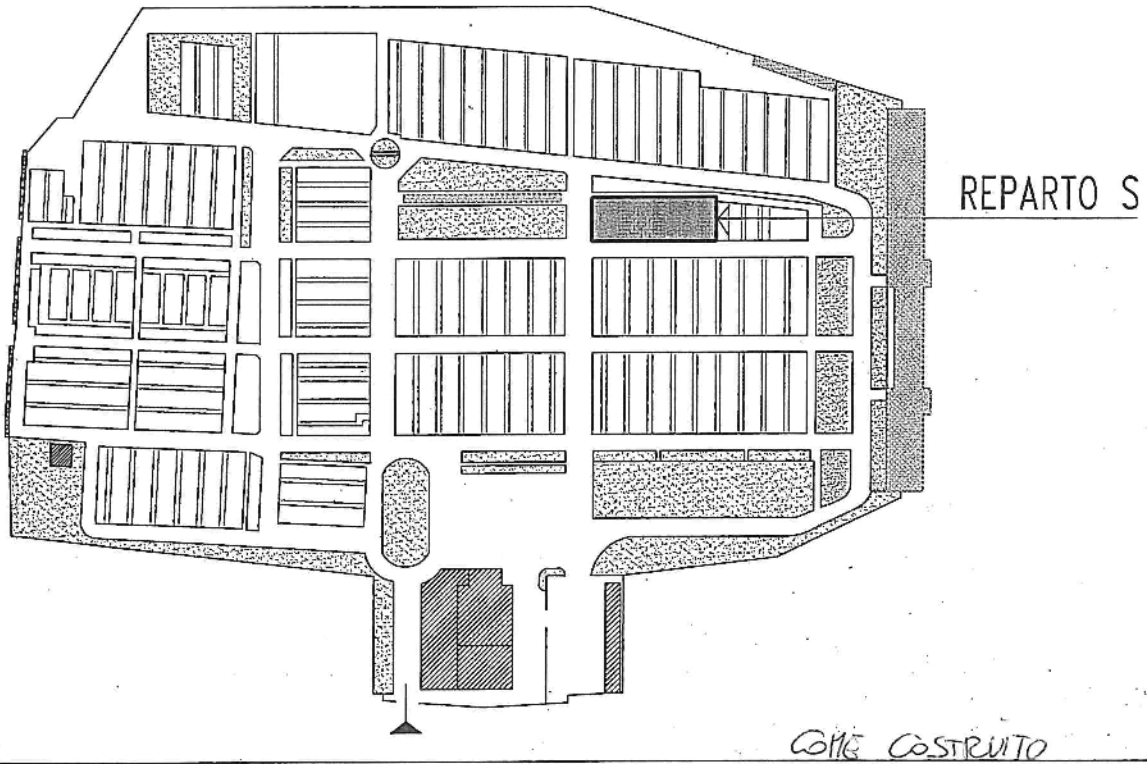

ALLEGATO 1 - LAY-OUT DI CANTIERE
COMMESSA AL167 - CAMPO 15 - CIMITERO DI BRUZZANO
lato destro

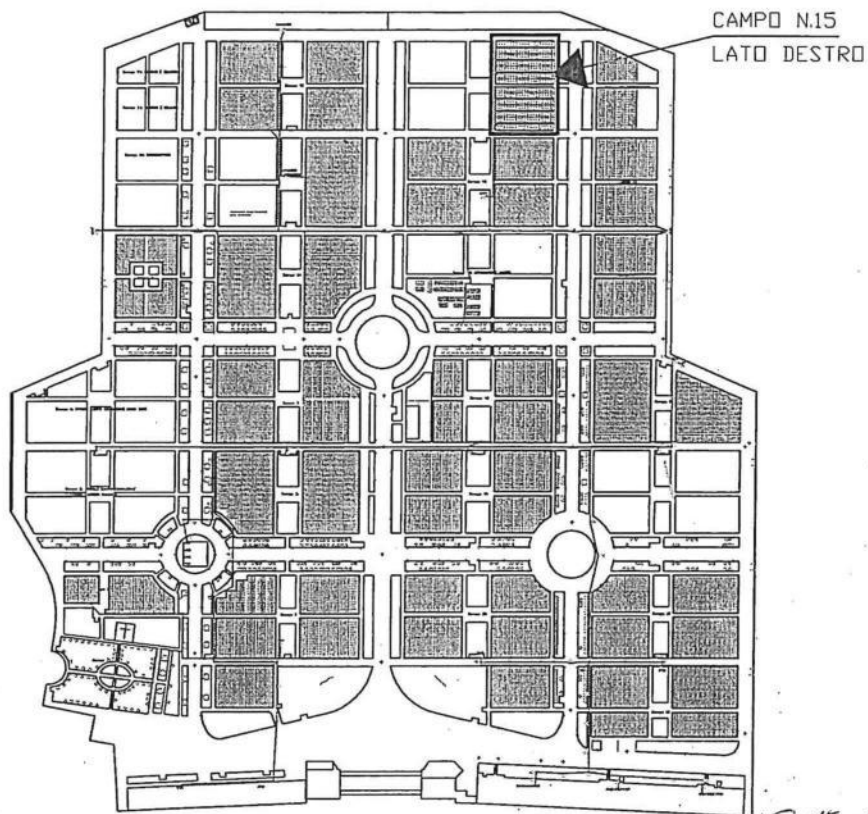


PARTICOLARE
CAMPO 15
LATO DX

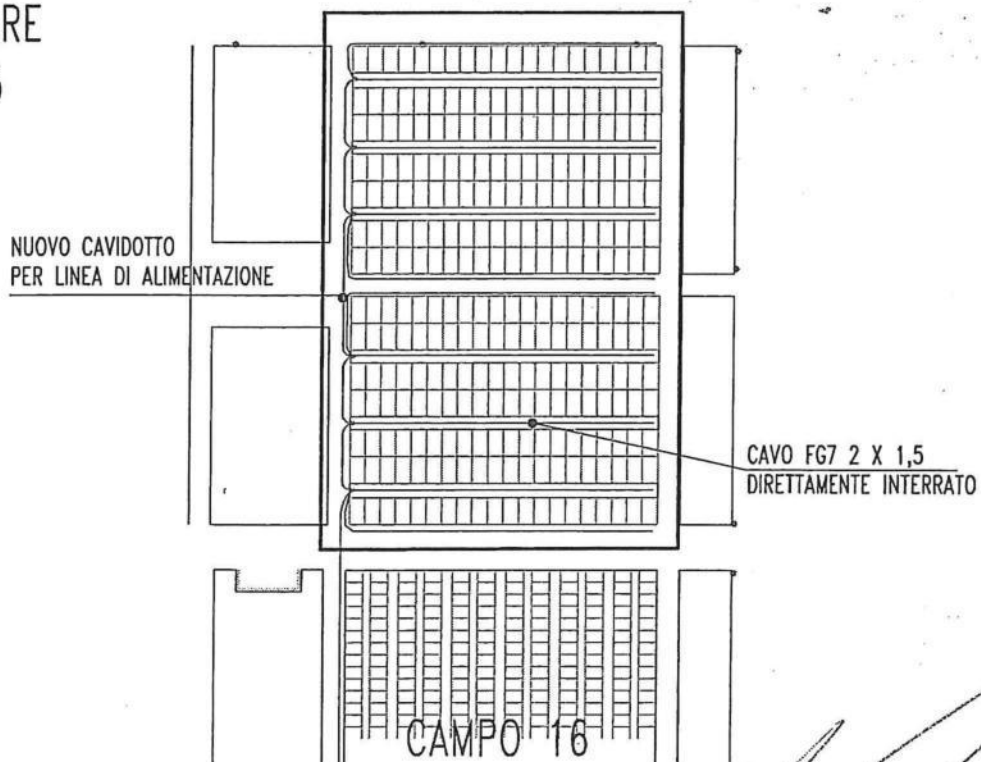

QT017

SAIZ S.r.l.
Via Manzoni, 87 - 21020 CASCIANA (VA)


ALLEGATO 1 - LAY-OUT DI CANTIERE
COMMESSA AL161 - Campo 24 - CIMITERO CHIARAVALLE

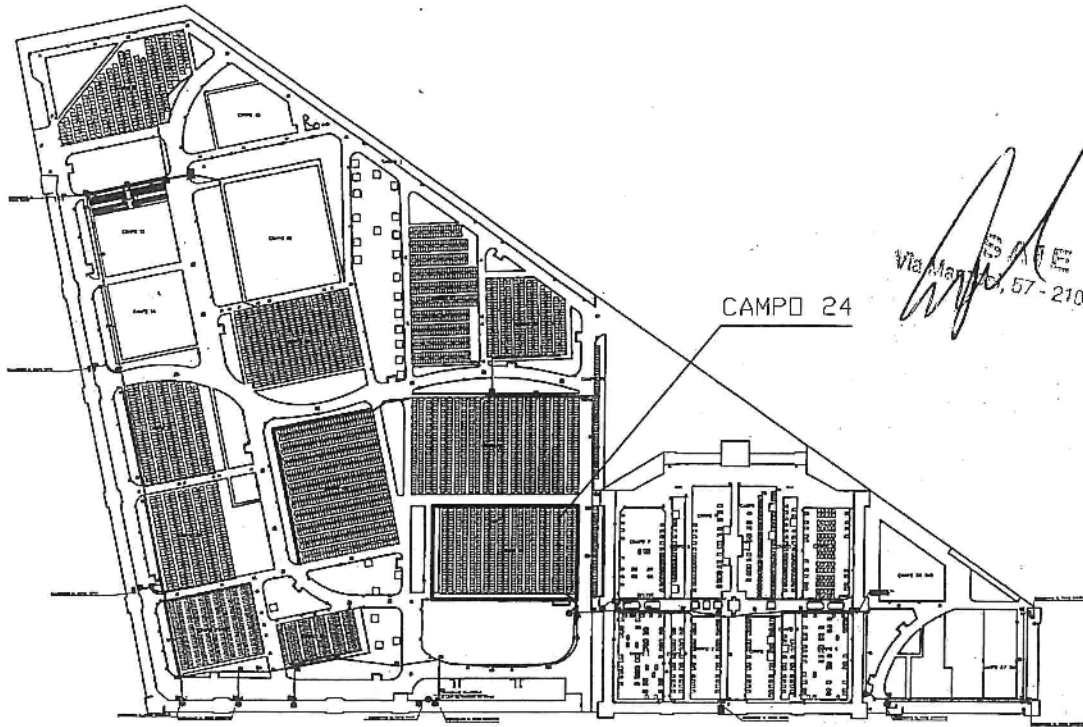


[Signature]
S.A.F.E S.r.l.
Via Mantova, 57 - 21029 CASCIAGO (VA)

COME COSTRUITO

PARTICOLARE
Campo 24

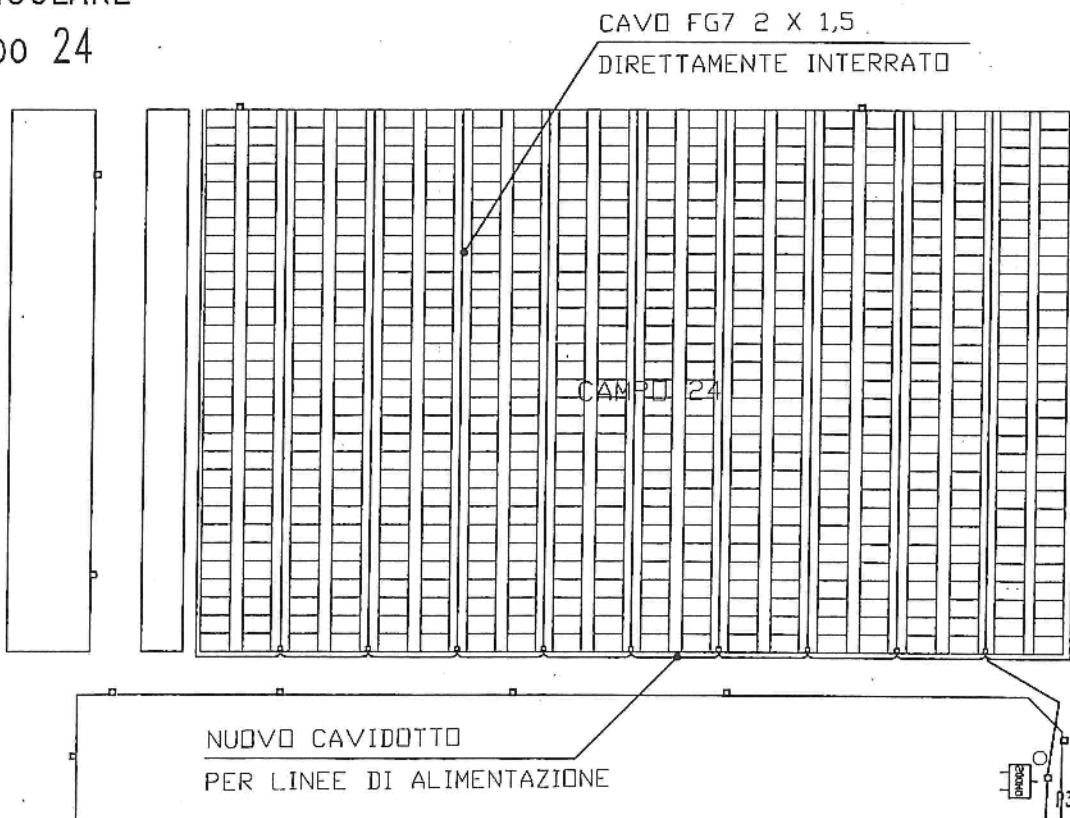


ALLEGATO 1 - LAY-OUT DI CANTIERE
COMMESSA AL157 - REPARTO Q sotto - CIMITERO CHIARAVALLE

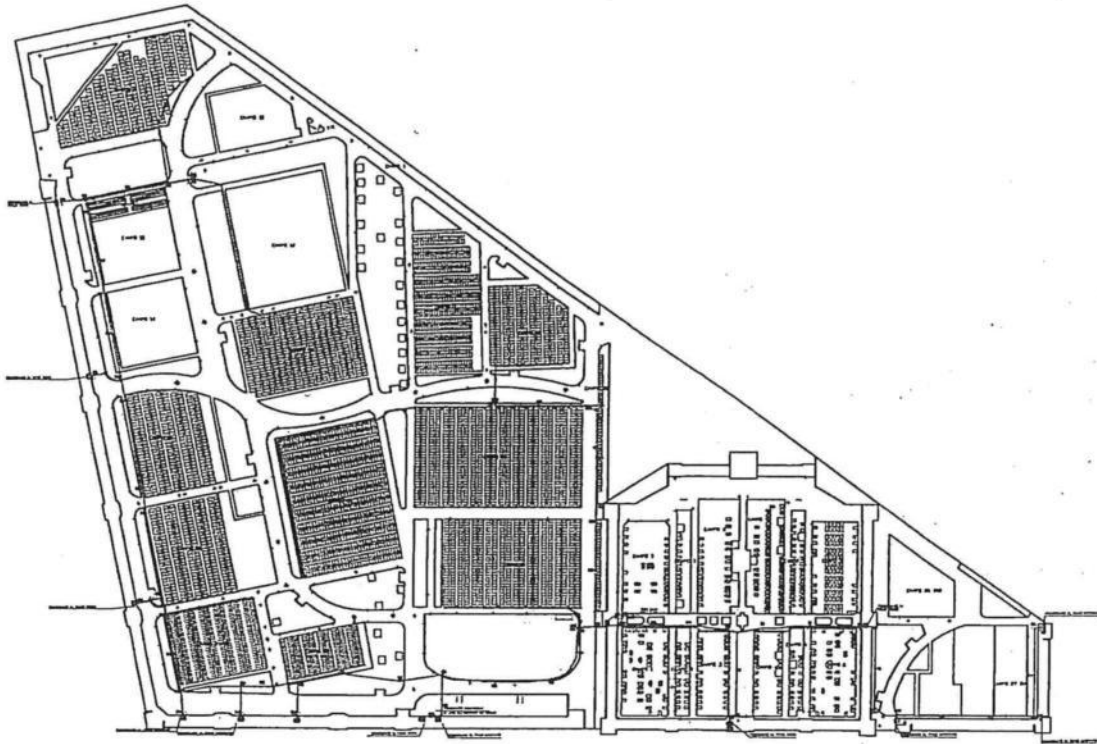

COME COSTRUITO


PARTICOLARE
REPARTO Q sotto

REPARTO Q-sotto

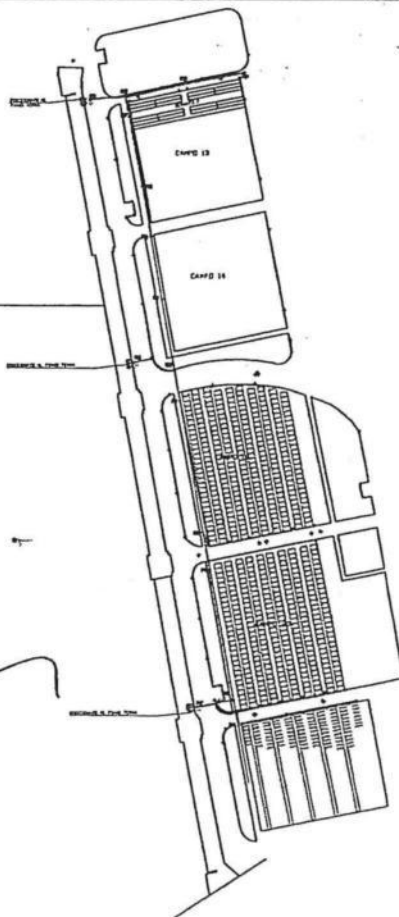


SAVE S.r.l.
Via Manzoni, 67 - 21020 CASCIAGO (VA)

ALLEGATO N.1 - LAY OUT DI CANTIERE - COMMESSA AL170

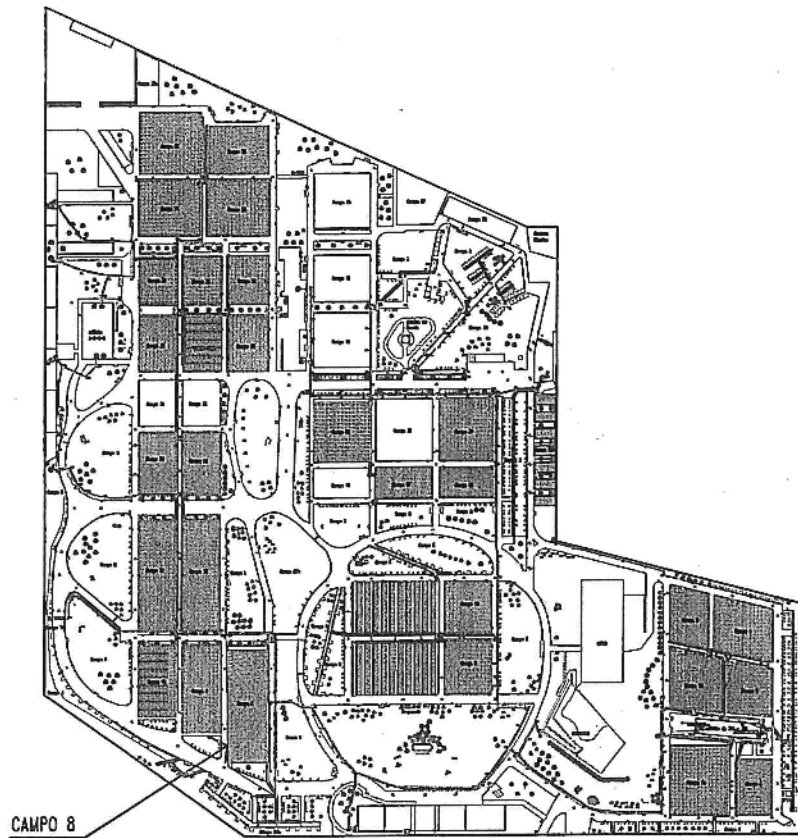


COME COSTRUITO

PARTICOLARE CAMPO 8

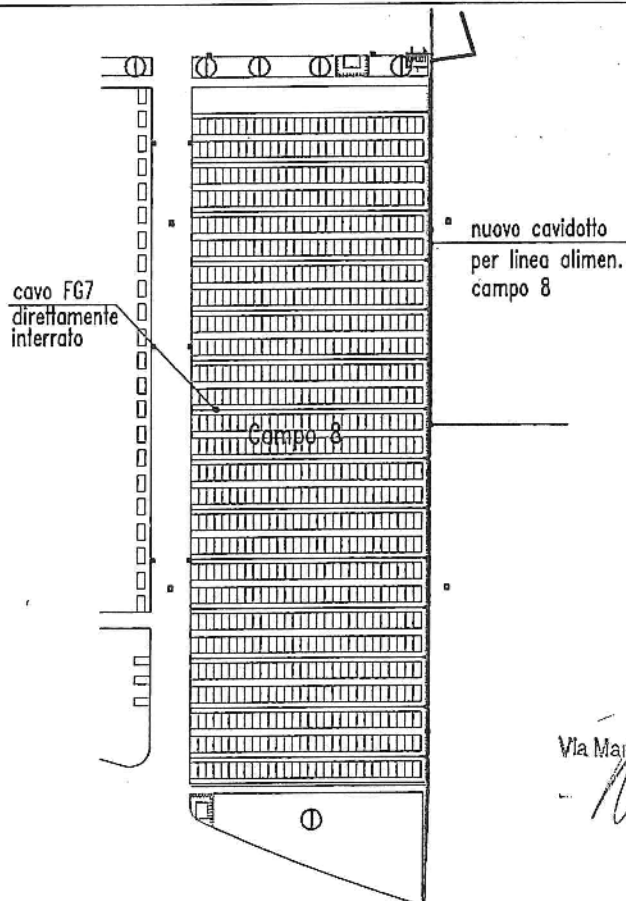


SAVE S.r.l.
Via Manzoni 57 - 21020 CASCIAGO (VA)

ALLEGATO N.1 - LAY OUT DI CANTIERE - COMMESSA AL168

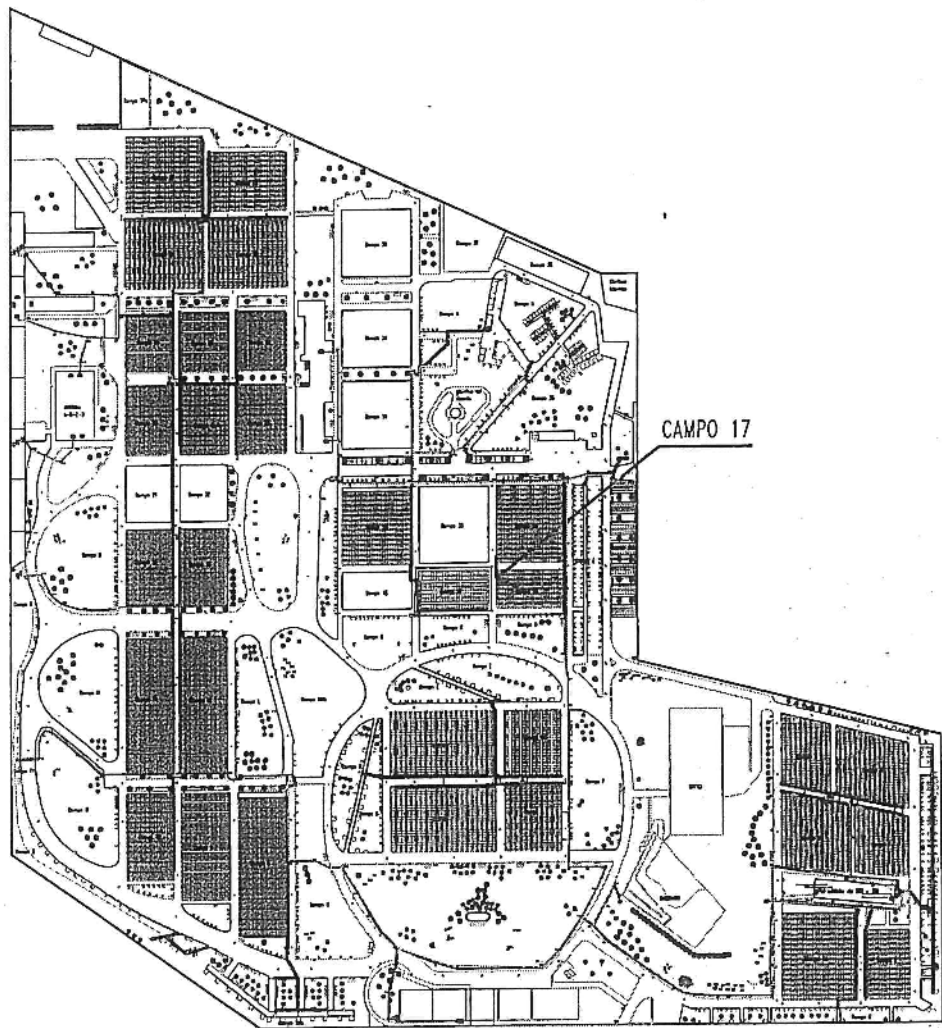


COME COSTRUITO

PARTICOLARE CAMPO 17

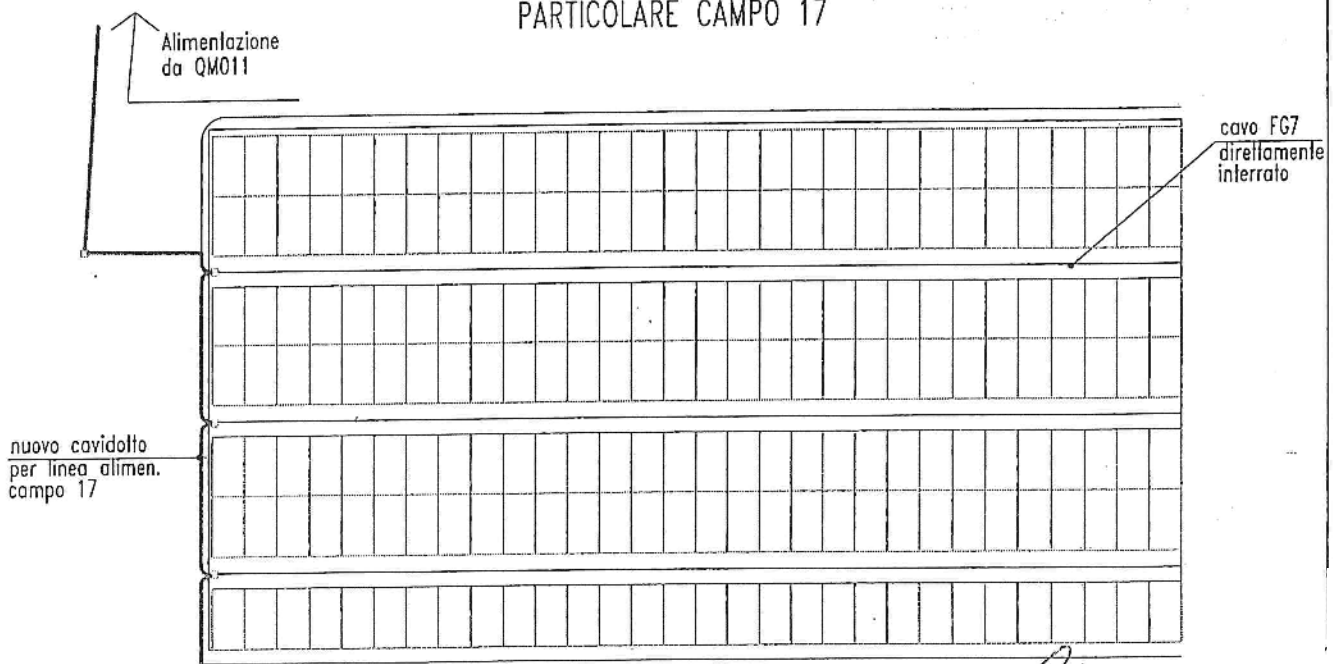


ALLEGATO N.1 - LAY OUT DI CANTIERE - COMMESSA AL159

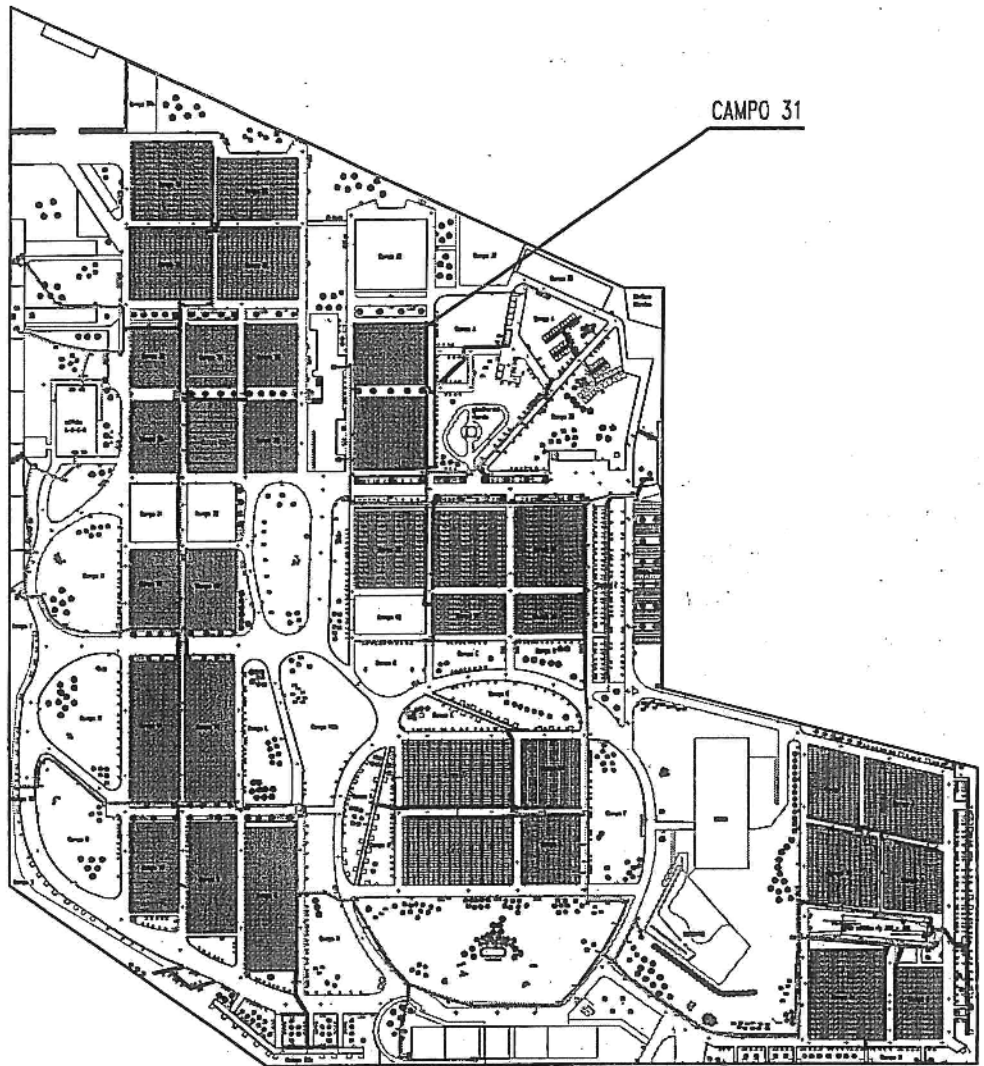

COME COSTRUITO

PARTICOLARE
CAMPO 31

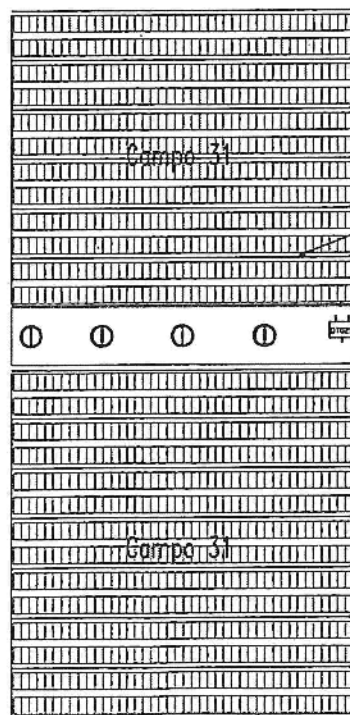


cavo FG7 2x1,5 mmq
direttamente interrato

nuovo cavidotto
per linea alimentazione
campo 31

SAIE S.r.l.
Via Mantoni, 57 - 21020 CASCIAGO (VA)

ALLEGATO 1 - LAY-OUT DI CANTIERE
COMMESSA AL165 - CAMPO 18 - CIMITERO MAGGIORE

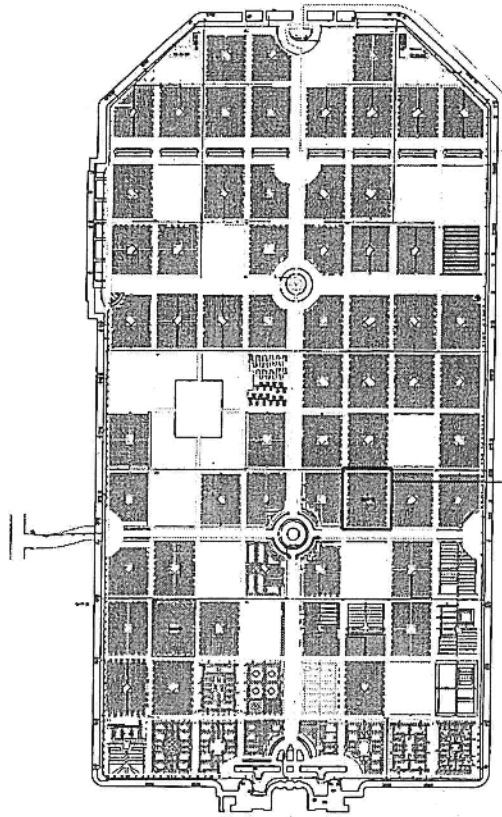

CAMPO 18

COME COSTRUITO

01039

NUOVO CAVIDOTTO
PER LINEE DI ALIMENTAZIONE


CAMPO 18

CAVO FG7 2 X 1,5
DIRETTAMENTE INTERRATO


PARTICOLARE
CAMPO 18

SAIE S.r.l.
Via Manzoni, 57 - 21020 CASCIAGO (VA)

ALLEGATO 1 - LAY-OUT DI CANTIERE
COMMESSA AL160 - CAMPO 55 - CIMITERO MAGGIORE

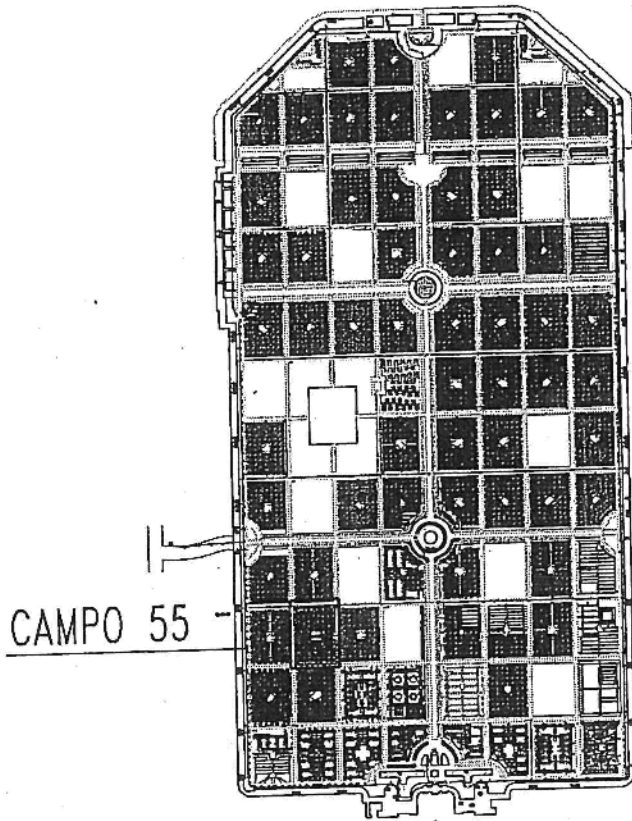

COME COSTRUITO

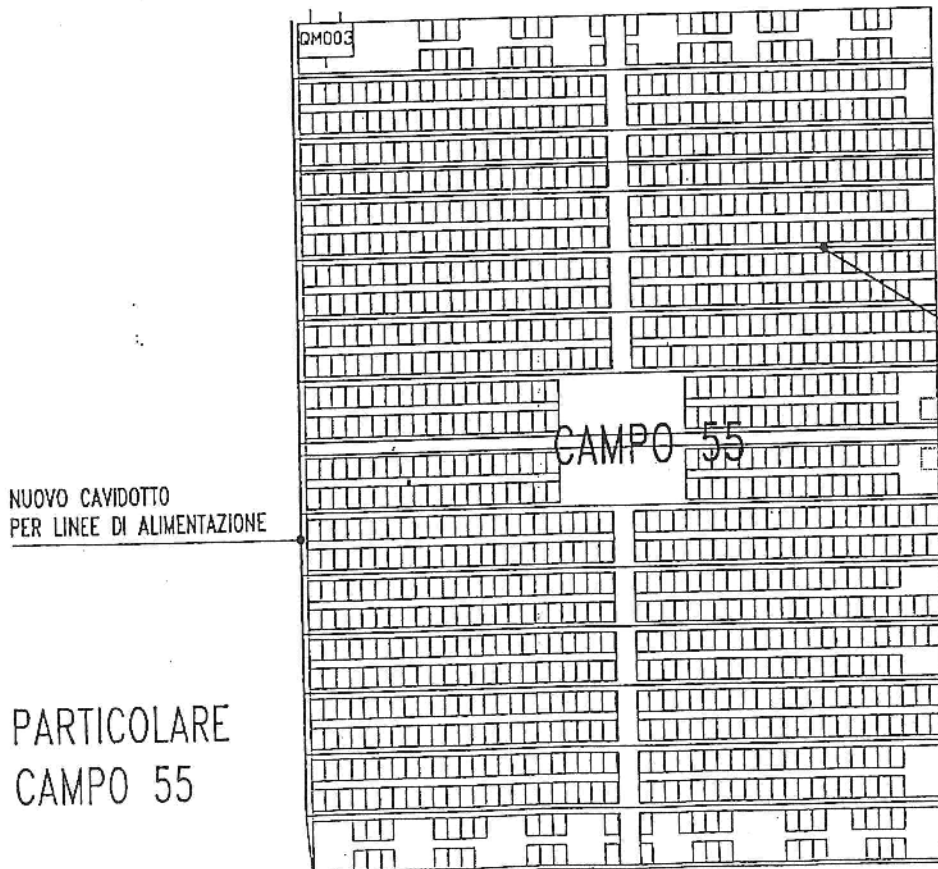


NUOVO CAVIDOTTO
PER LINEE DI ALIMENTAZIONE

PARTICOLARE
CAMPO 55

CAVO FG7 2 X 1,5
DIRETTAMENTE INTERRATO

**ELABORATI GRAFICI DEI LAVORI ESEGUITI
NEL 2013**


ALLEGATO 1 - LAY-OUT DI CANTIERE
COMMESSA AL157 - REPARTO Q sotto - CIMITERO CHIARAVALLE

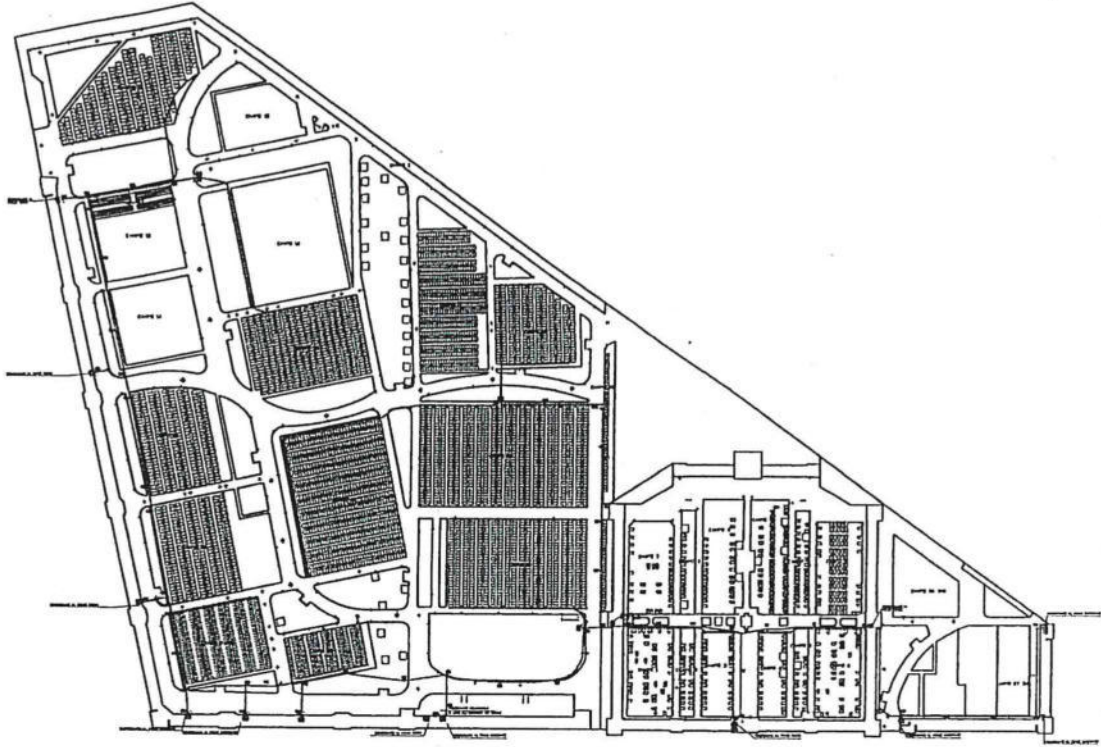

COME COSTRUITO


PARTICOLARE
REPARTO Q sotto

REPARTO Q-sotto

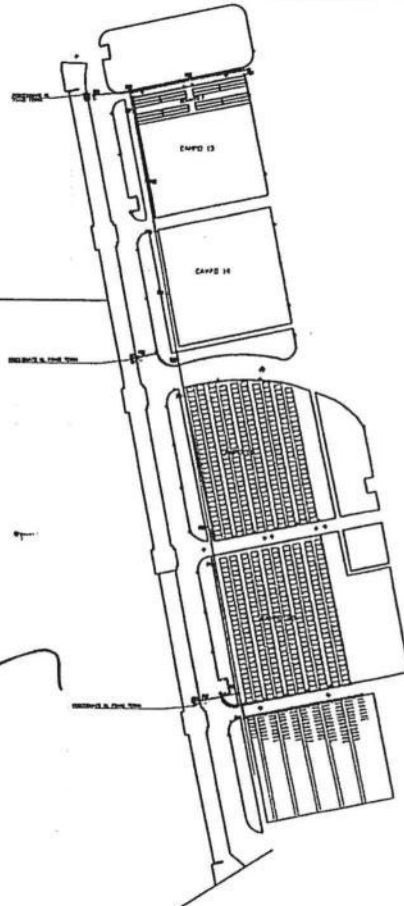


[Signature]
SAIE S.r.l.
Via Manzoni, 57 - 21020 CASCIAGO (VA)

ALLEGATO N.1 - LAY OUT DI CANTIERE - COMMESSA AL170

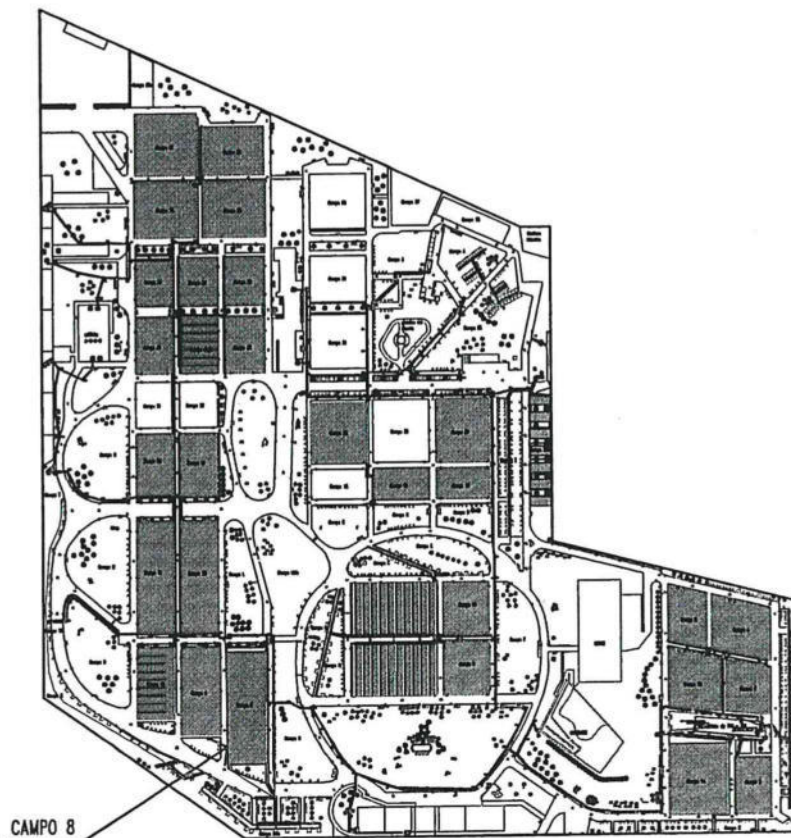


COME COSTRUITO

PARTICOLARE CAMPO 8

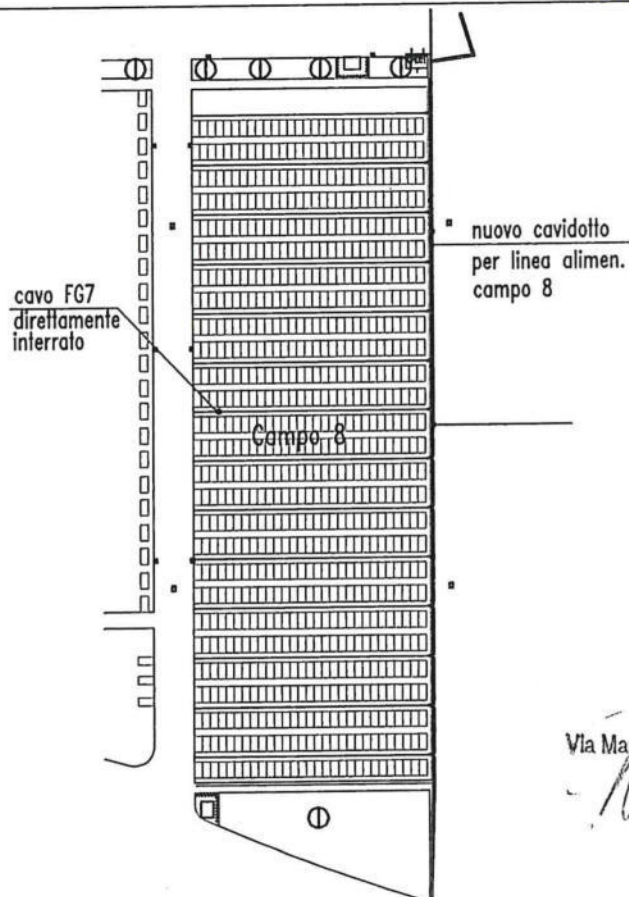


SAVE S.r.l.
Via Manzoni 57 - 21020 CASCIAGO (VA)

ALLEGATO 1 - LAY-OUT DI CANTIERE
COMMESSA AL179 - CAMPO 90 - CIMITERO MAGGIORE

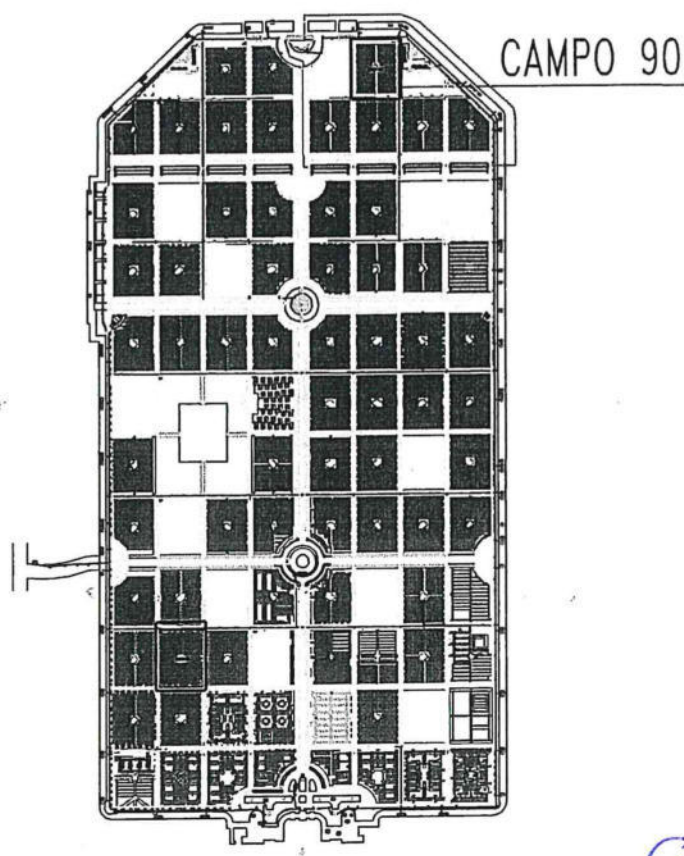


COME COSTRUITO

PARTICOLARE
CAMPO 90

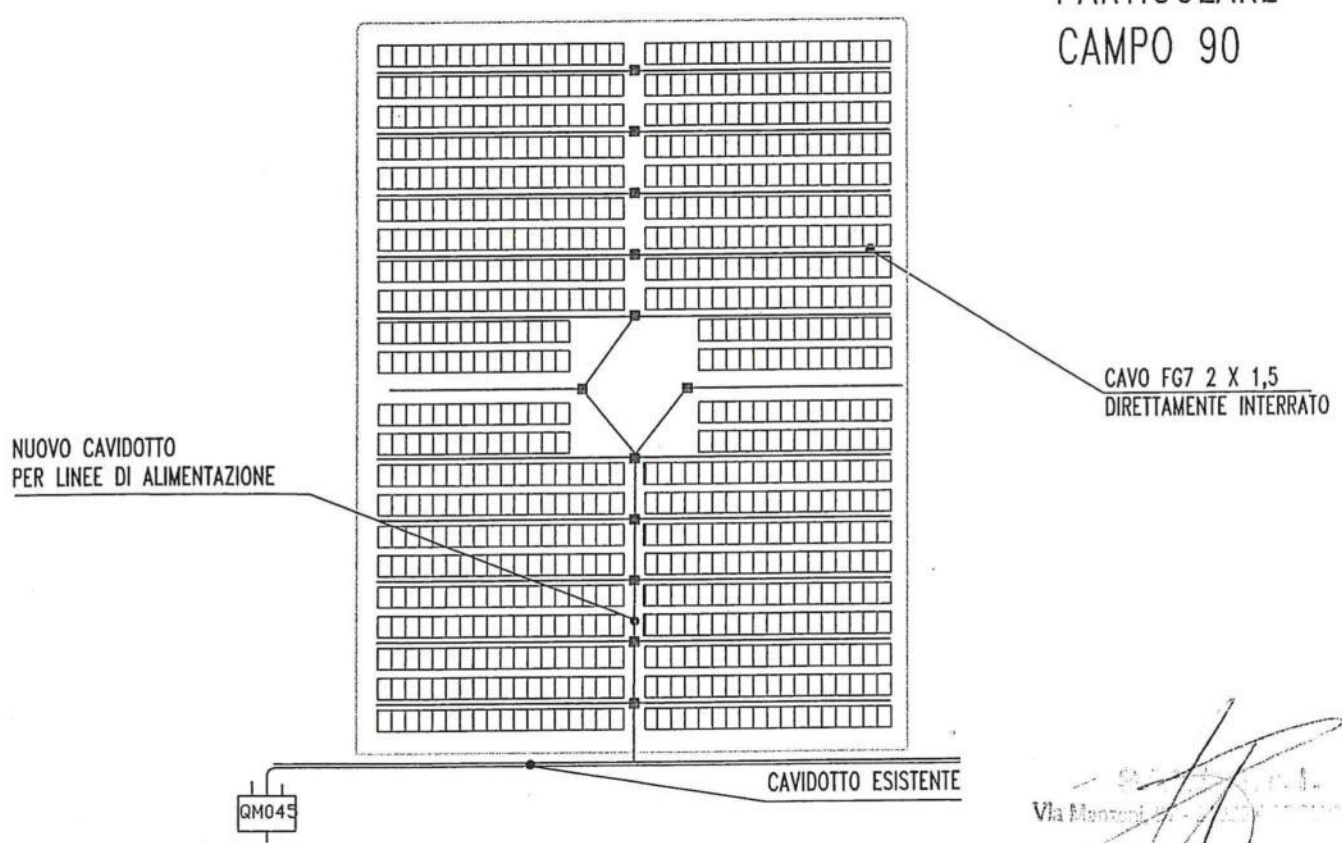


Via Mantovani
[Signature]

ALLEGATO 1 - LAY-OUT DI CANTIERE
COMMESSA AL146 - REPARTO S - CIMITERO DI BAGGIO

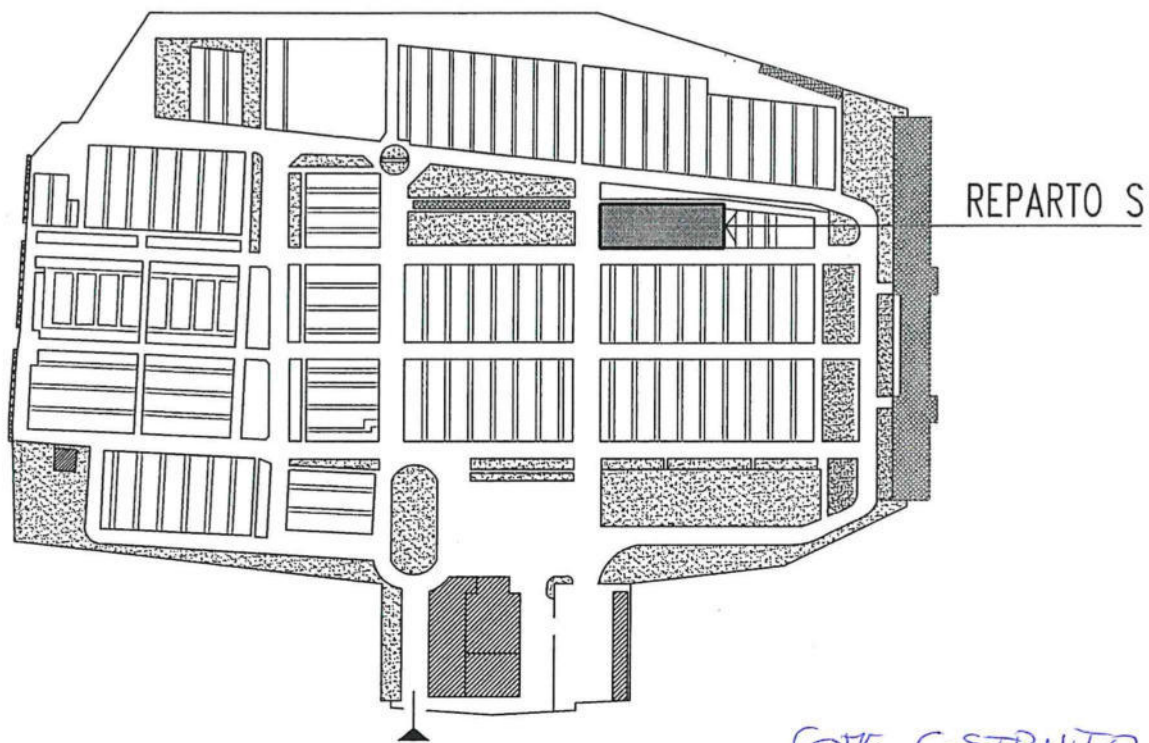


COME COSTRUITO

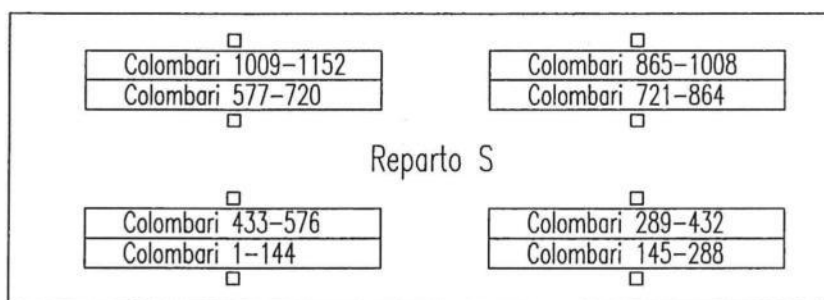

PARTICOLARE
REPARTO S

**ELABORATI GRAFICI DEI LAVORI ESEGUITI
NEL 2014**

ALLEGATO 1 - LAY-OUT DI CANTIERE
 COMMESSA AL187 - CAMPO 3 - CIMITERO DI BAGGIO

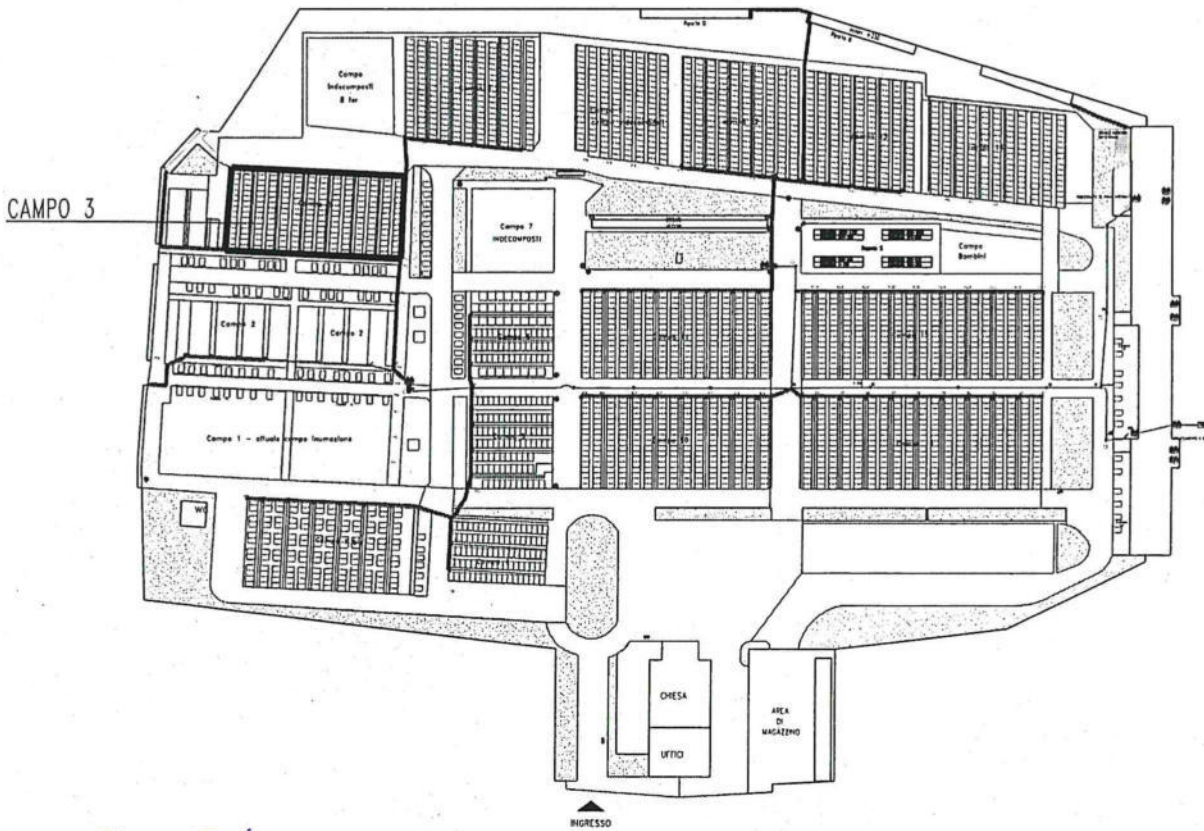


COME COSTRUITO

PARTICOLARE
 CAMPO 3

CAVO FG7 2x1,5
 Direttamente interrato


Cavidotto
 per linea
 alimentazione
 Campo

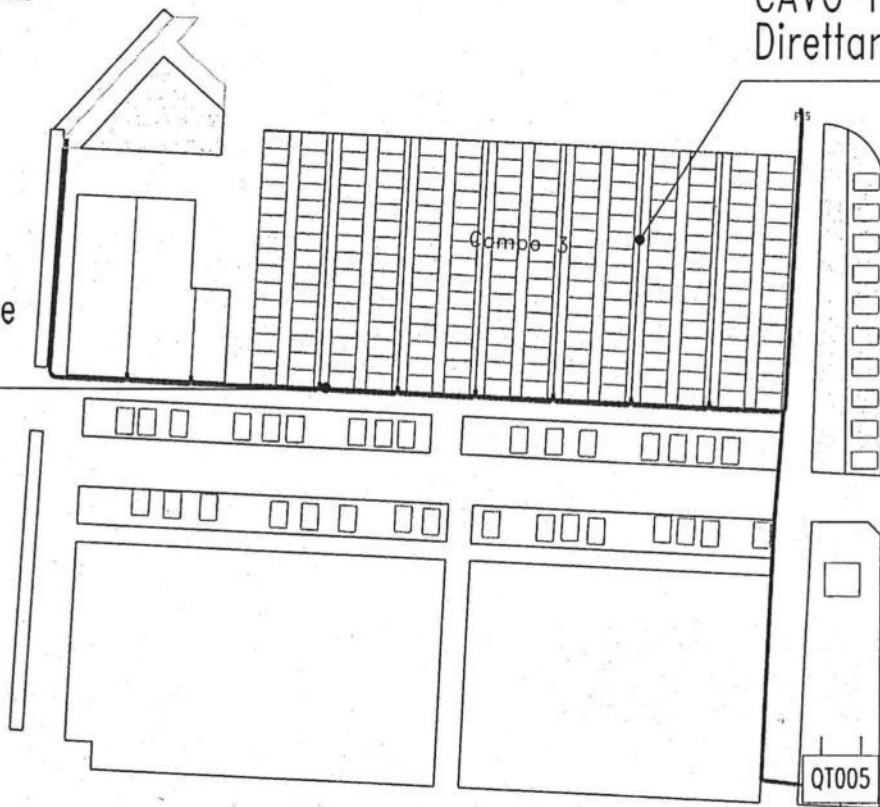

[Handwritten signature and circular stamp]


ALLEGATO 1 - LAY-OUT DI CANTIERE
 COMMESSA AL182 - CAMPO 12 - CIMITERO DI BRUZZANO

CAMPO N.12

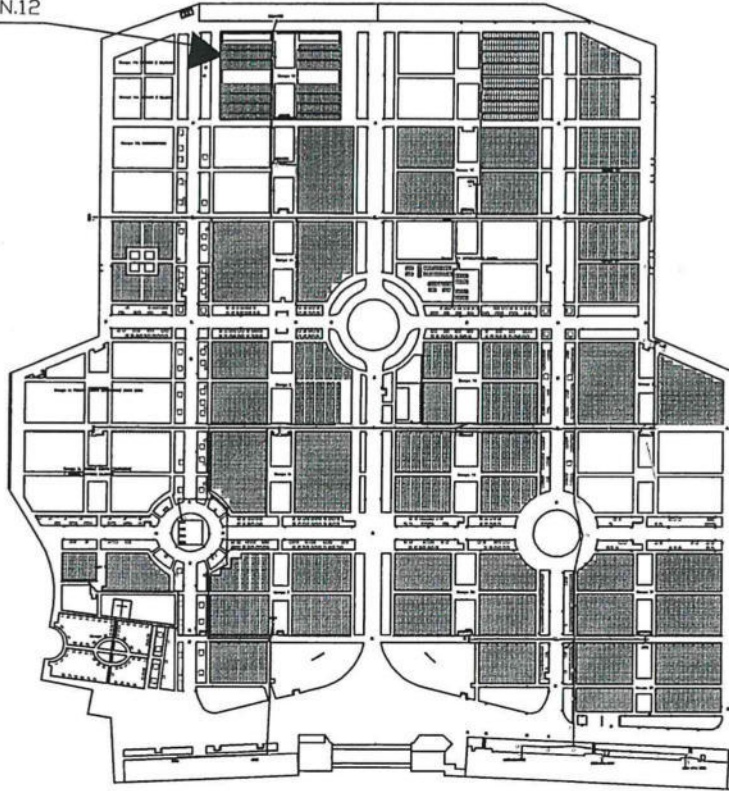

COME COSTRUITO

PARTICOLARE CAMPO 12

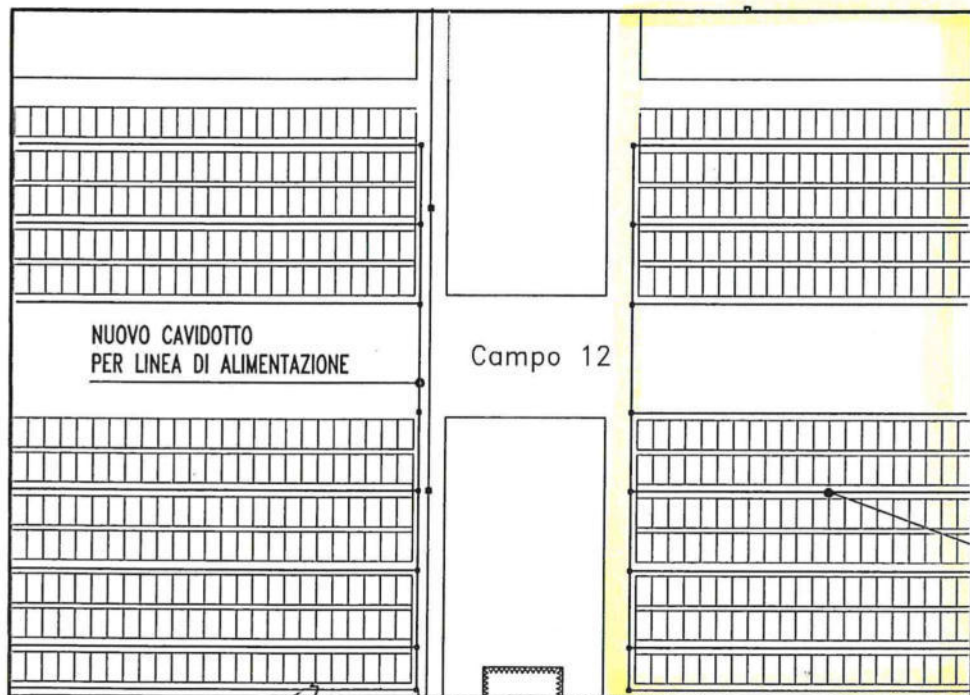


CAVO FG7 2 X 1,5
 DIRETTAMENTE INTERRATO

Alimentazione da QT018

SAIES S.p.A.


Via Manzoni, 57 Tel. (0332) 826000
 Part. IVA 00911040123

ALLEGATO 1 - LAY-OUT DI CANTIERE
COMMESSA AL182 - CAMPO 12 - CIMITERO DI BRUZZANO

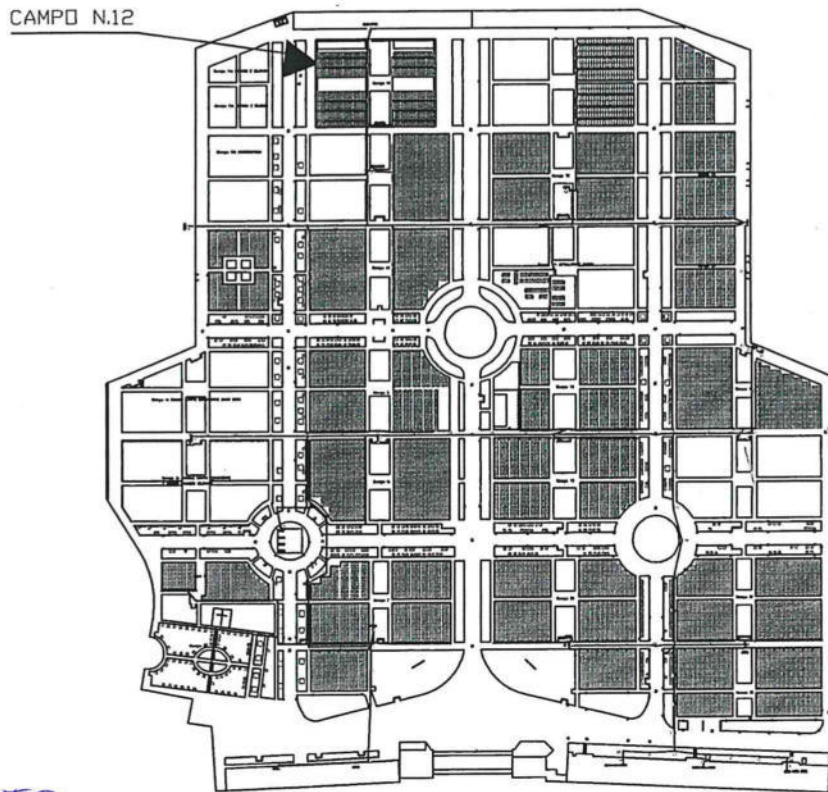

COTE
COSTRUITO

PARTICOLARE CAMPO 12

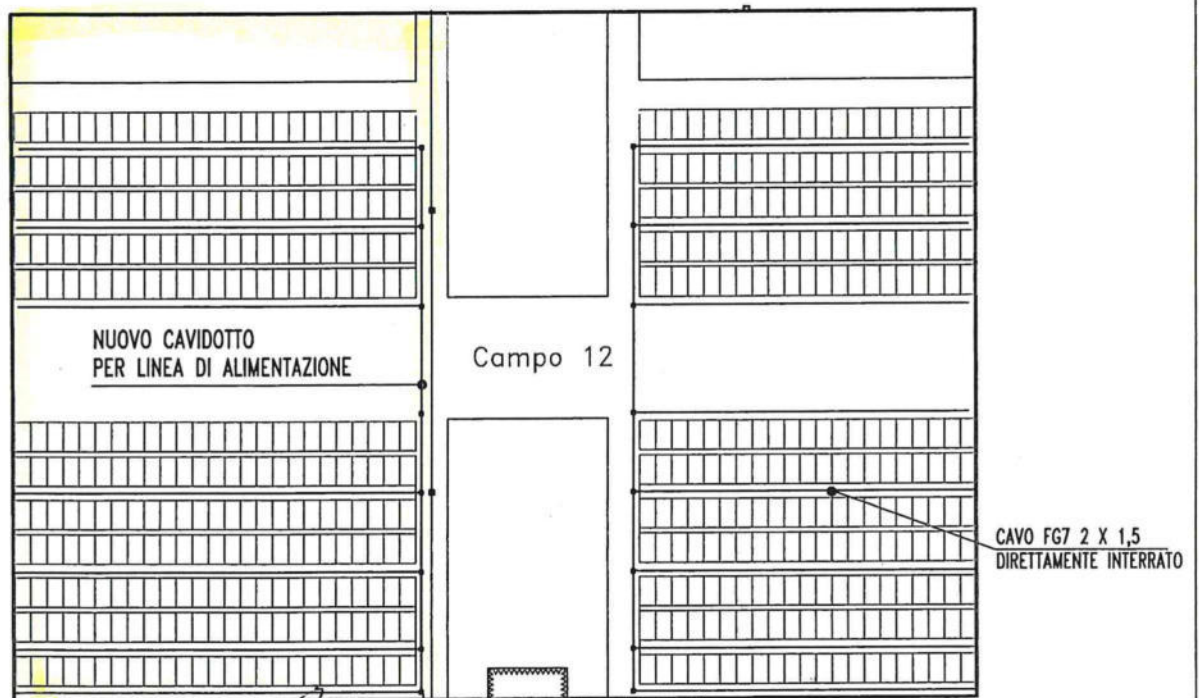


Alimentazione da QT018

SAIE S.p.A.


Via Manzoni, 57 - Tel. 0332/826000
21020 CASCIANO (Varese)
Part. IVA 00711040123

ALLEGATO 1 - LAY-OUT DI CANTIERE
COMMESSA AL190 - Campo 25 - CIMITERO CHIARAVALLE

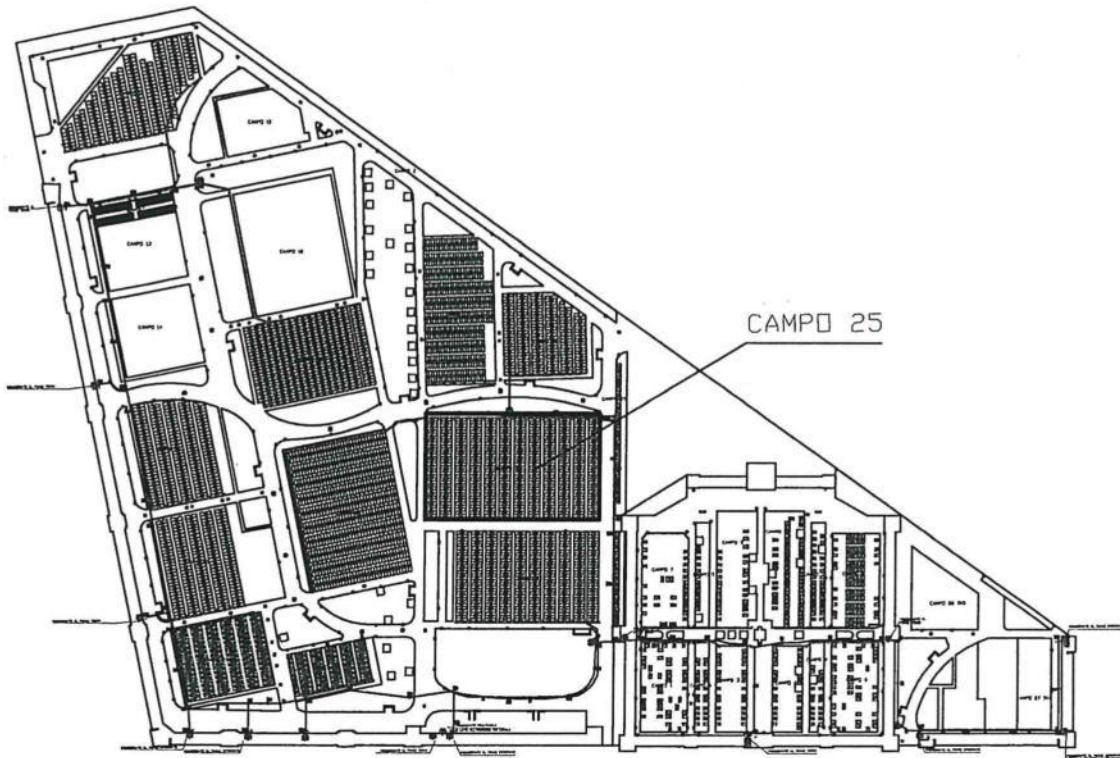


COME COSTRUITO

PARTICOLARE
Campo 25

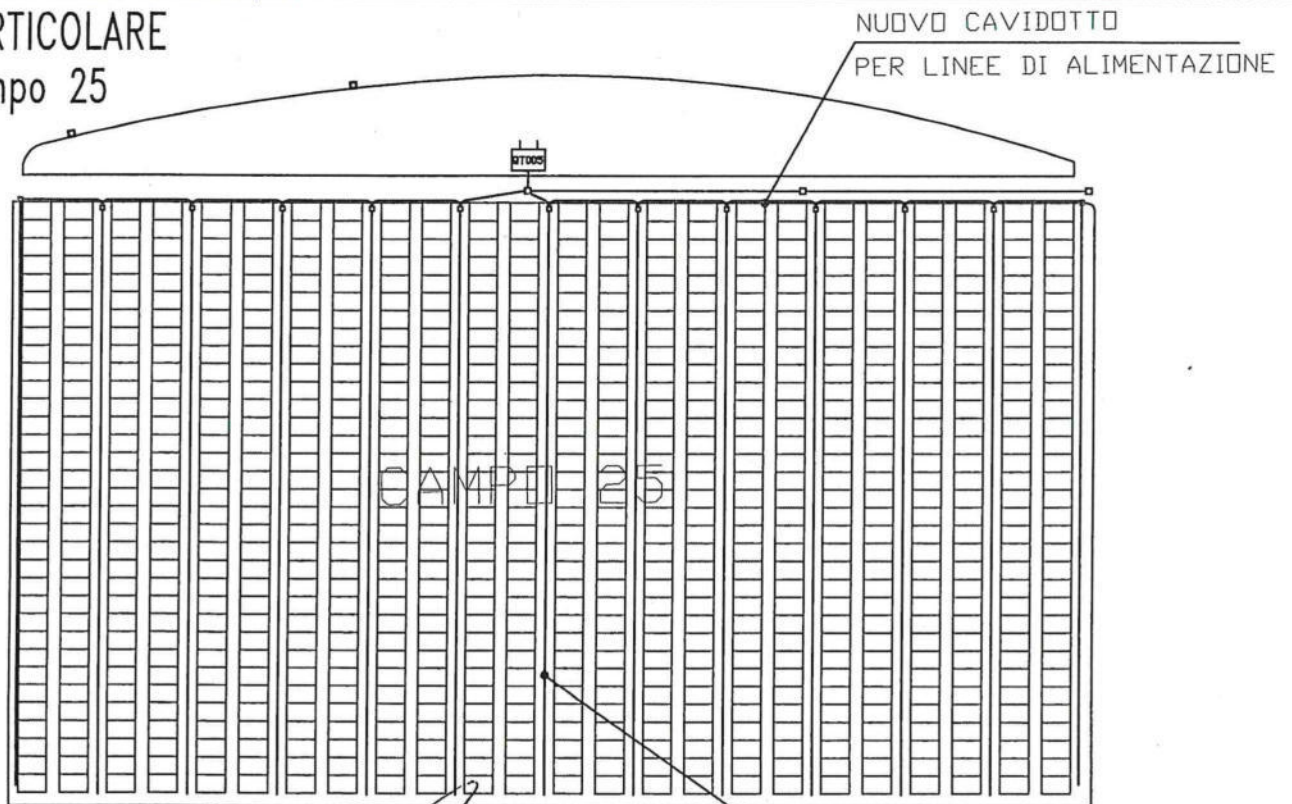

ALLEGATO N.1 - LAY OUT DI CANTIERE - COMMESSA AL191

CAMPO 26

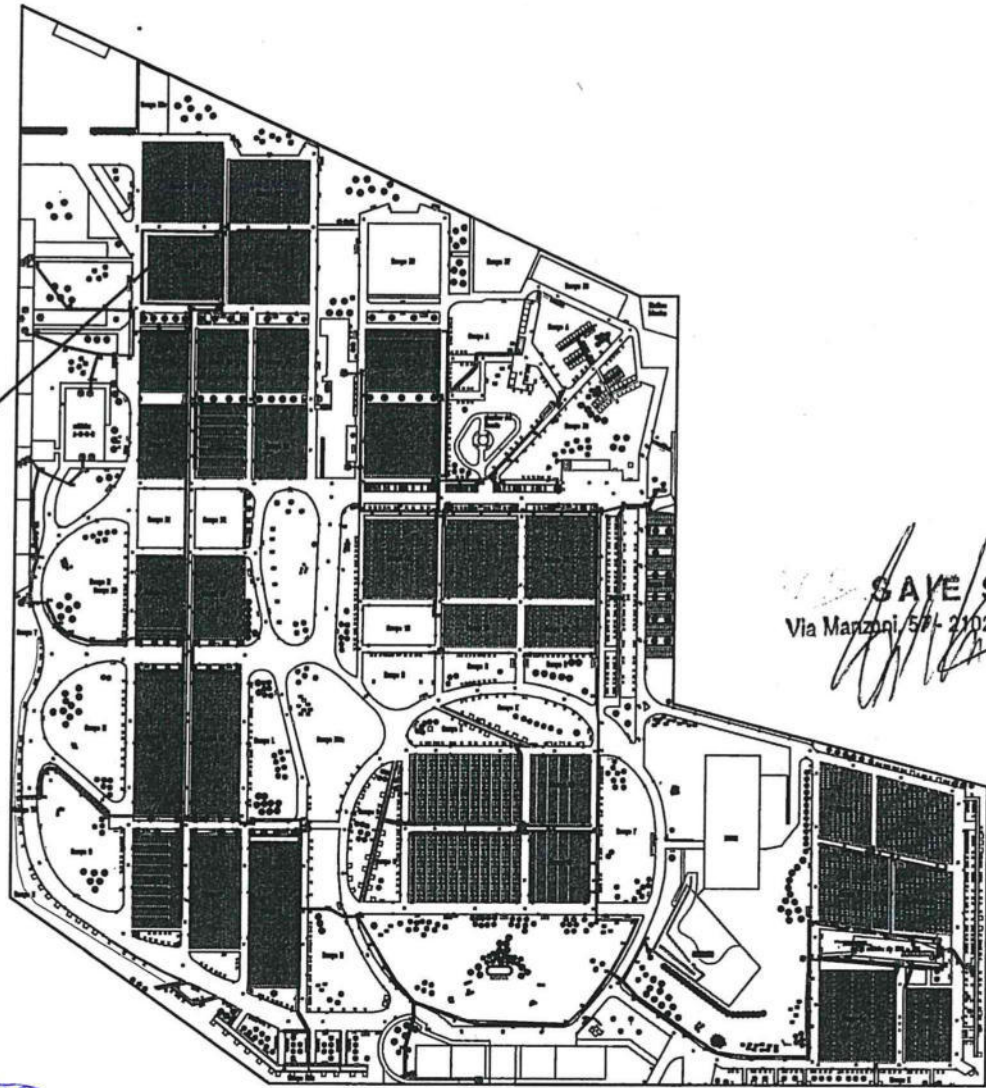


SAVE S.r.l.
Via Marzoni, 57 - 21020 CASCIAGO (VA)

COME COSTRUITO

PARTICOLARE
CAMPO 26


cavo FG7 2x1,5 mmq
direttamente interrato

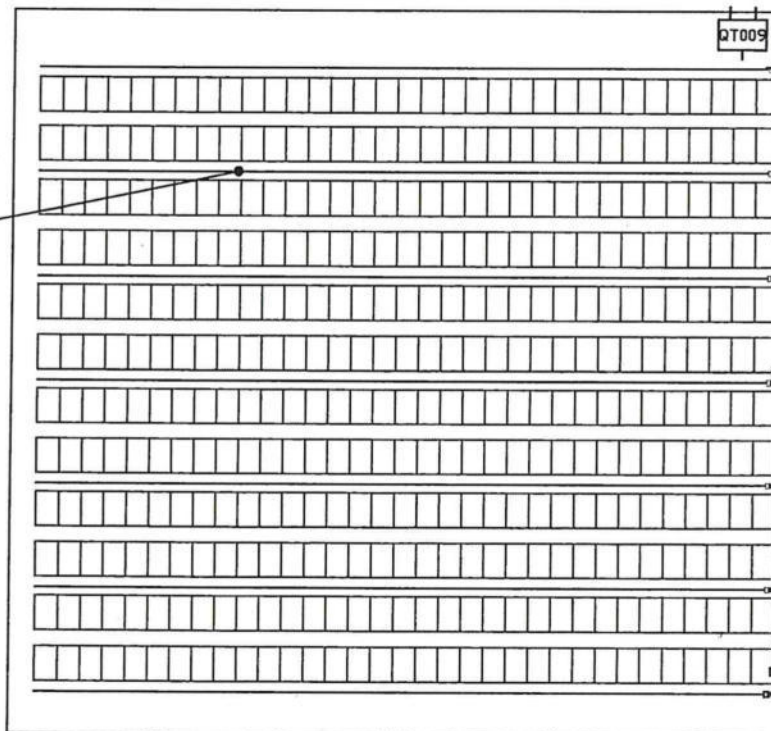

nuovo cavidotto
per linea alimentazione
campo 26



CAMPO 29

ALLEGATO 1 - LAY-OUT DI CANTIERE
COMMESSA AL189 - CAMPO 20 - CIMITERO MAGGIORE

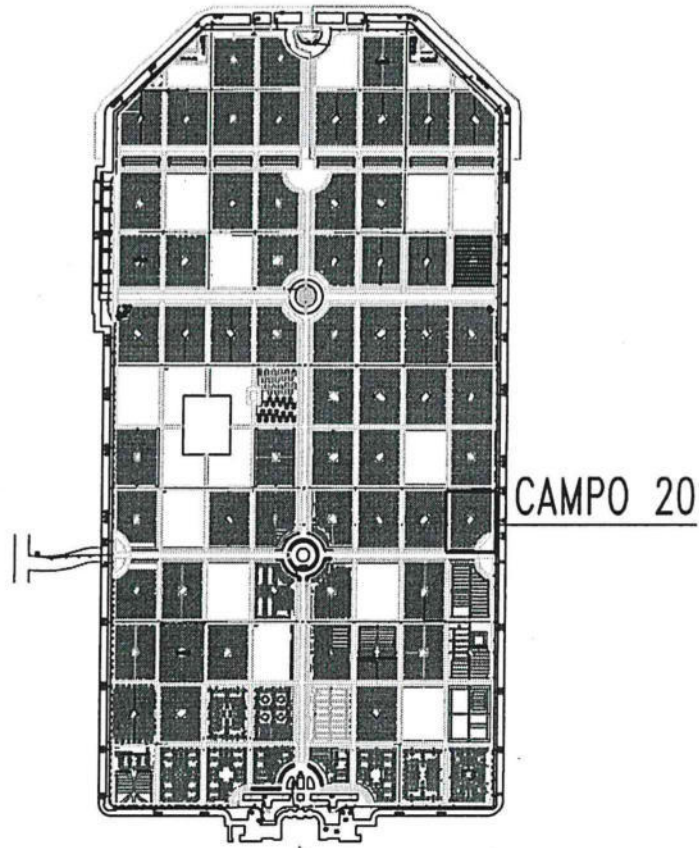

CME COSTRUITO

PARTICOLARE
CAMPO 20

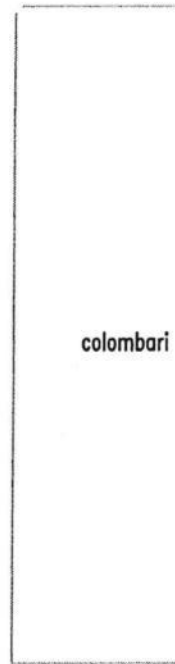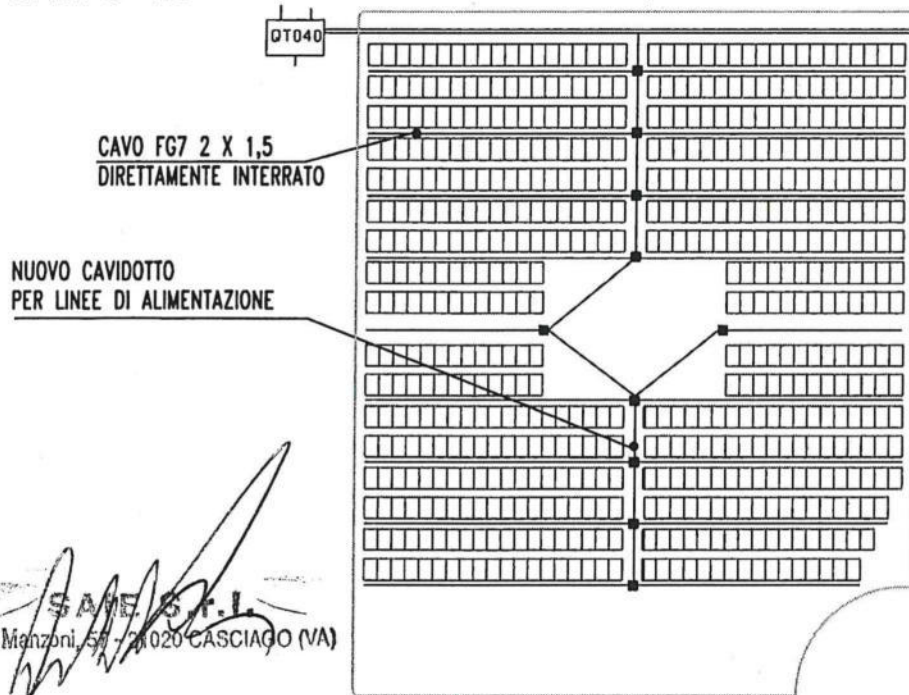


Ingresso porta 20

CAMPO 16

SAVE S.r.l.
Via Manzoni, 55 - 28020 CASCIAGO (VA)

ALLEGATO 1 - LAY-OUT DI CANTIERE
 COMMESSA AL183 - CAMPO 76 - CIMITERO MAGGIORE

CAMPO 76

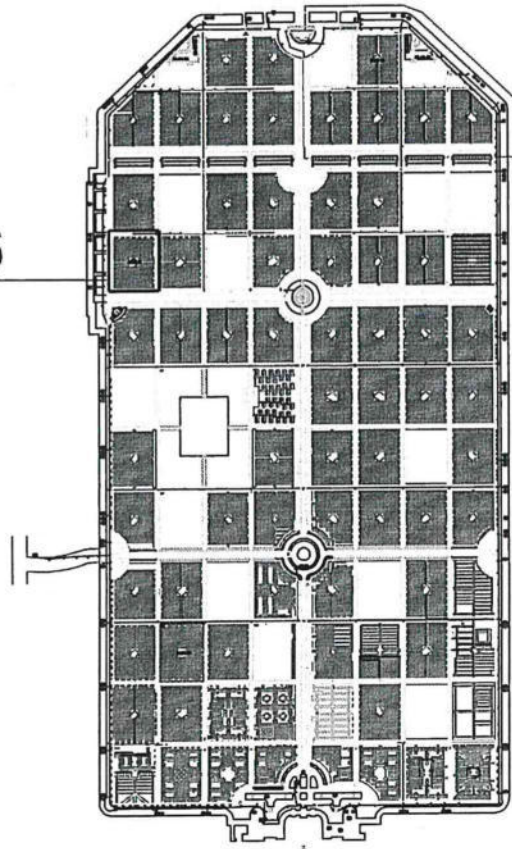


PARTICOLARE
 CAMPO 76


CAVIDOTTO ESISTENTE

CAVO FG7 2 X 1,5
 DIRETTAMENTE INTERRATO

QM037

CAMPO 75


NUOVO CAVIDOTTO
 PER LINEE DI ALIMENTAZIONE

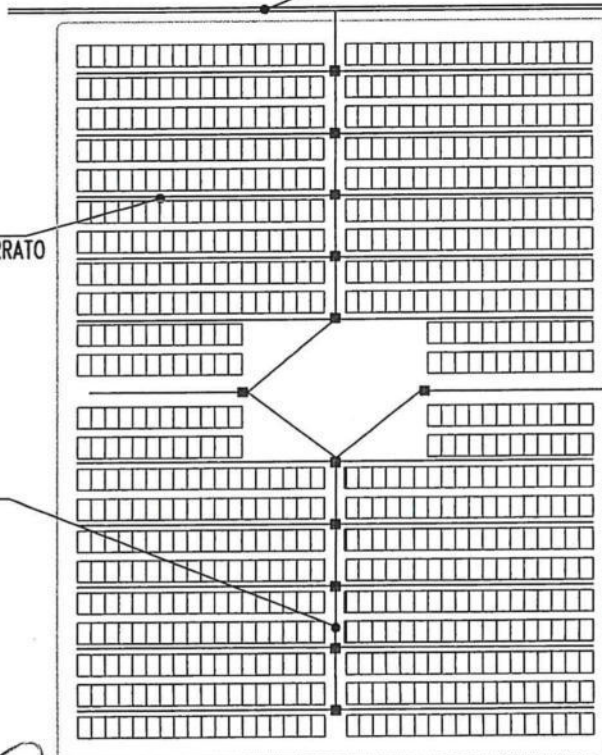

CAMPO 36


**ELABORATI GRAFICI DEI LAVORI ESEGUITI
NEL 2015**

ALLEGATO 1 - LAY-OUT DI CANTIERE
 COMMESSA AL205 - CAMPO 10 - CIMITERO DI BAGGIO

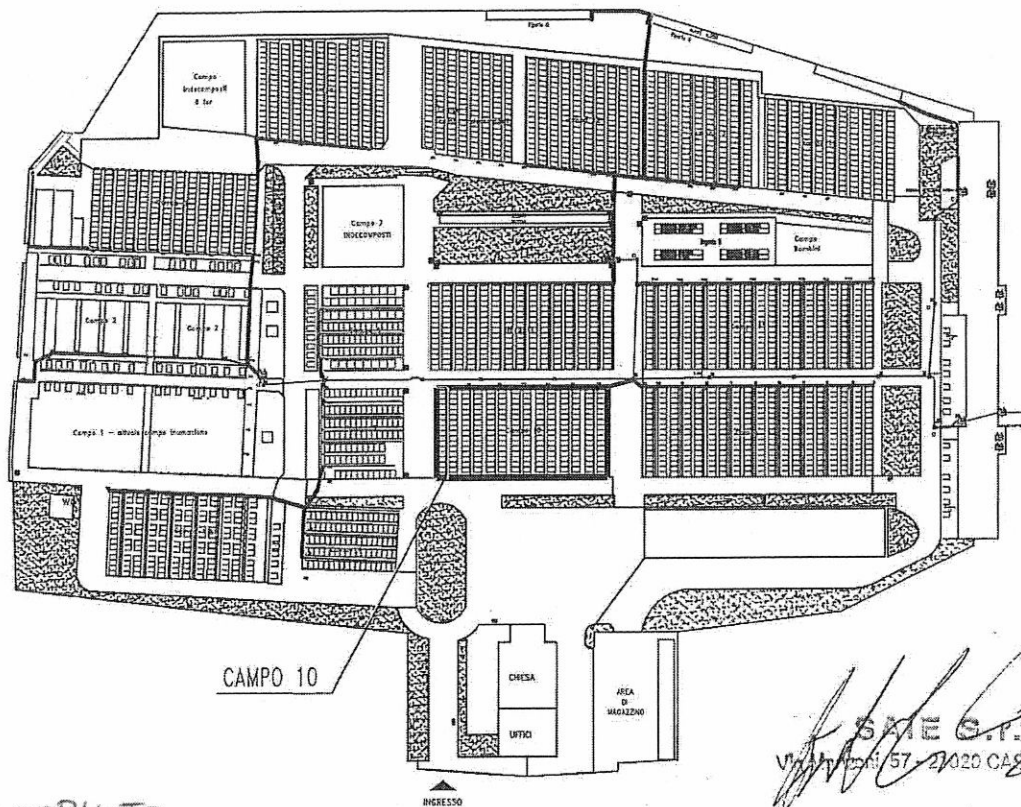


COME COSTRUITO

PARTICOLARE
 CAMPO 10

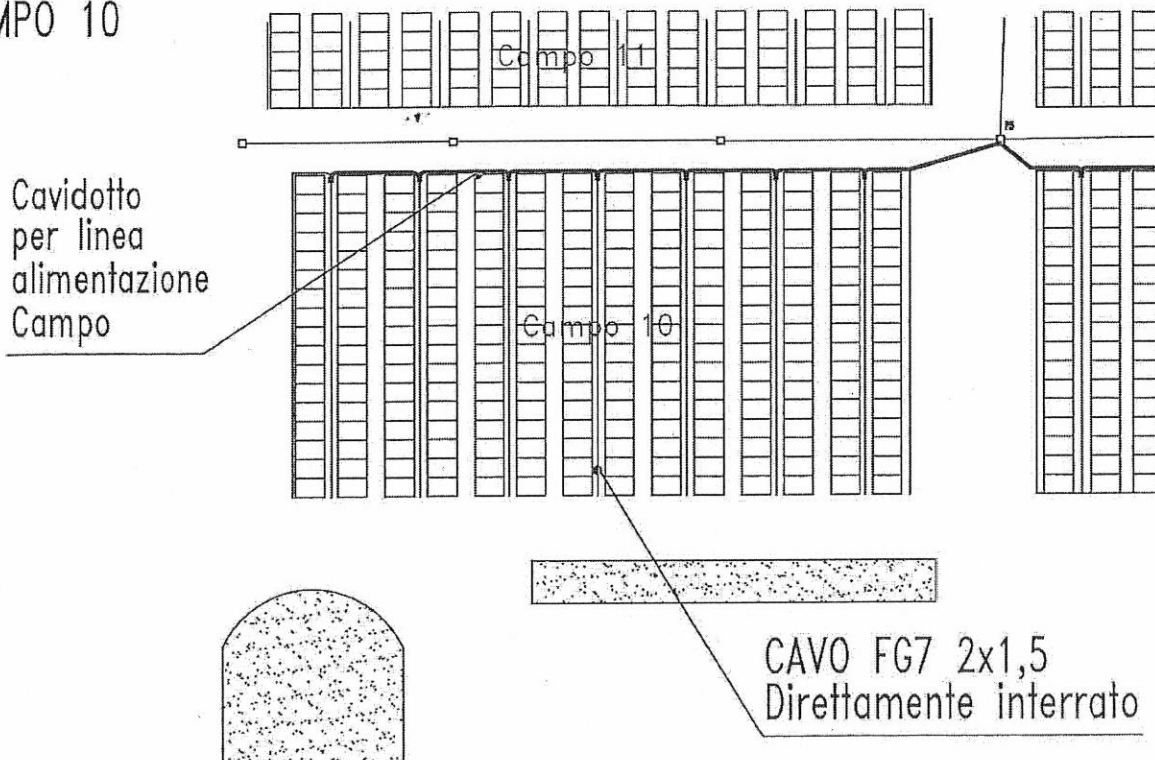


ALLEGATO 1 - LAY-OUT DI CANTIERE
 COMMESSA AL202 - CAMPO 16 - CIMITERO DI BRUZZANO

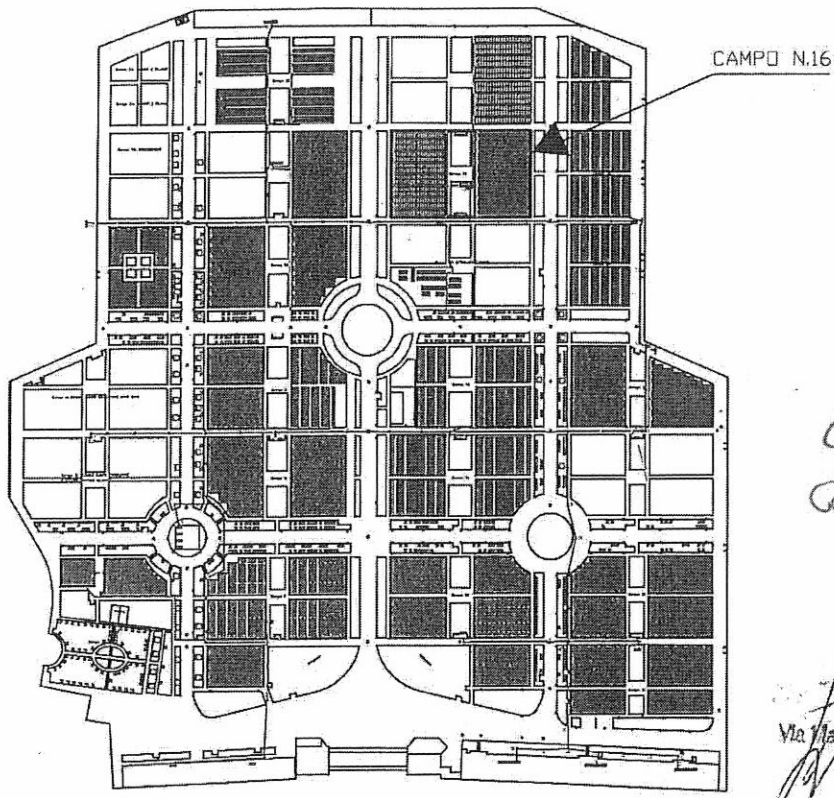


COME
 COSTRUITO

[Signature]
 SAIE S.p.A.
 Via Marconi, 51 - 21020 CASCIAGO (VA)


PARTICOLARE CAMPO 16

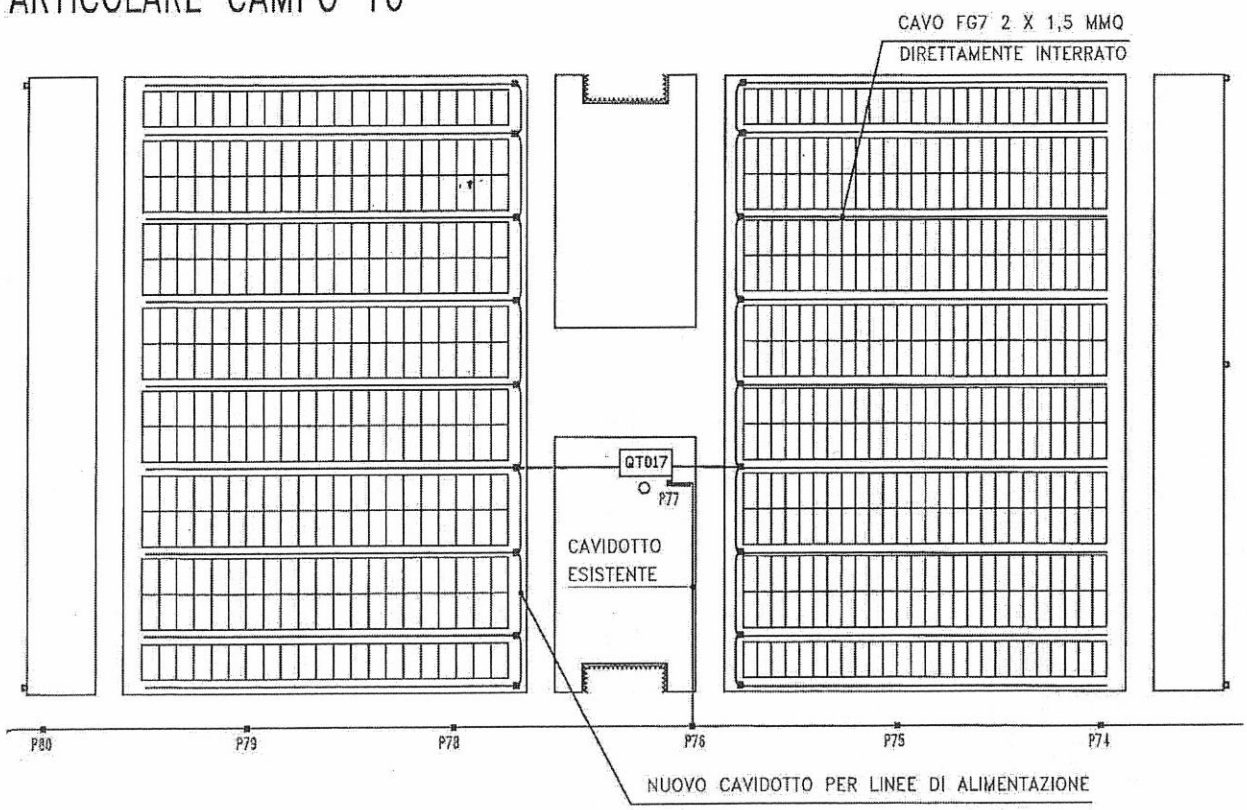

ALLEGATO 1 - LAY-OUT DI CANTIERE
 COMMESSA AL190 - Campo 25 - CIMITERO CHIARAVALLE

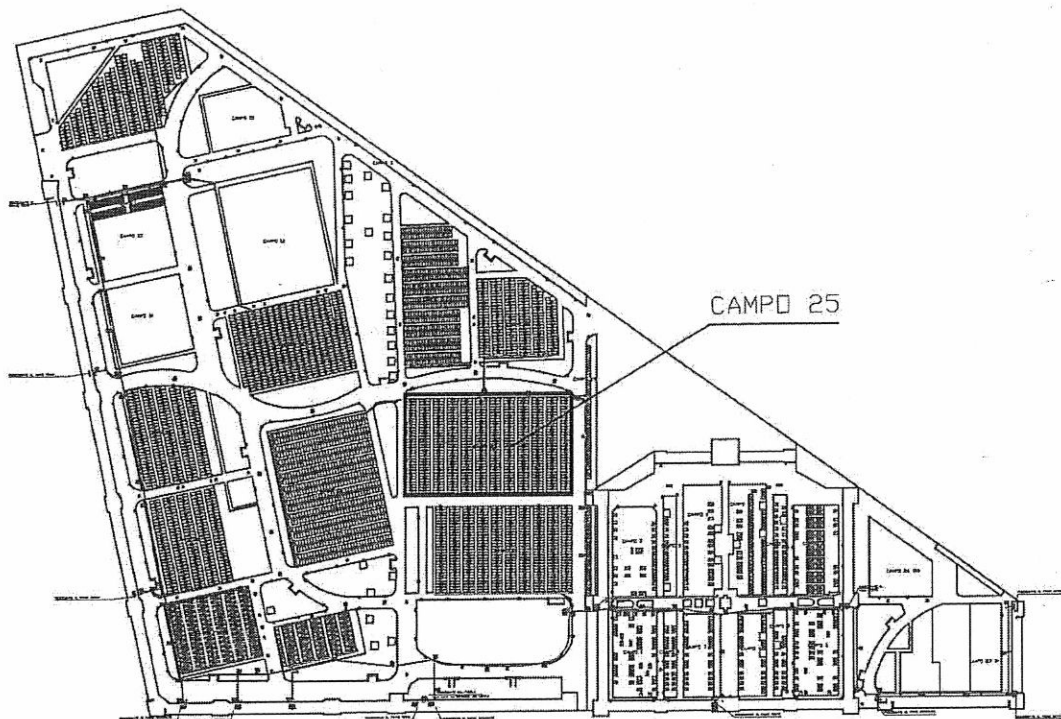


PARTICOLARE
 Campo 25

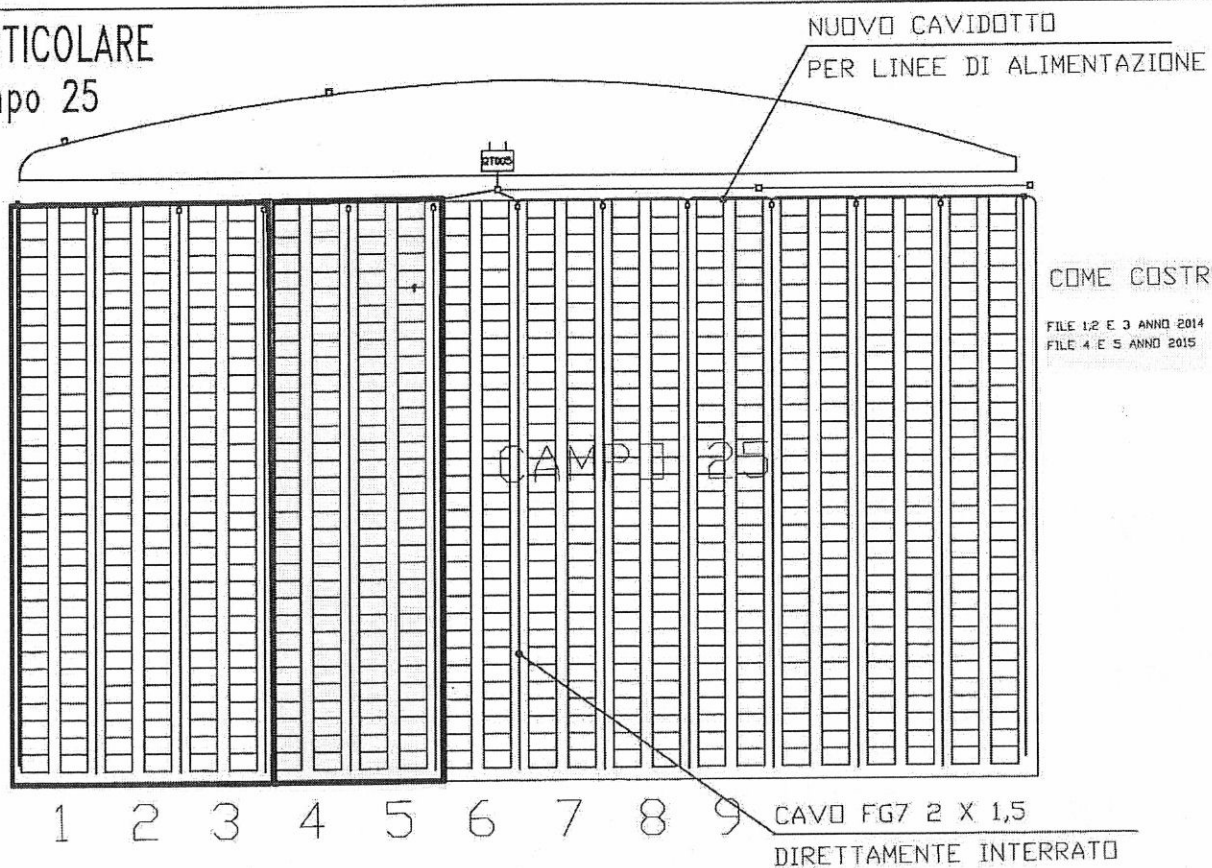

COME COSTRUITO

FILE 1,2 E 3 ANNO 2014
 FILE 4 E 5 ANNO 2015


ALLEGATO 1 - LAY-OUT DI CANTIERE
 COMMESSA AL157 - REPARTO Q sotto - CIMITERO CHIARAVALLE

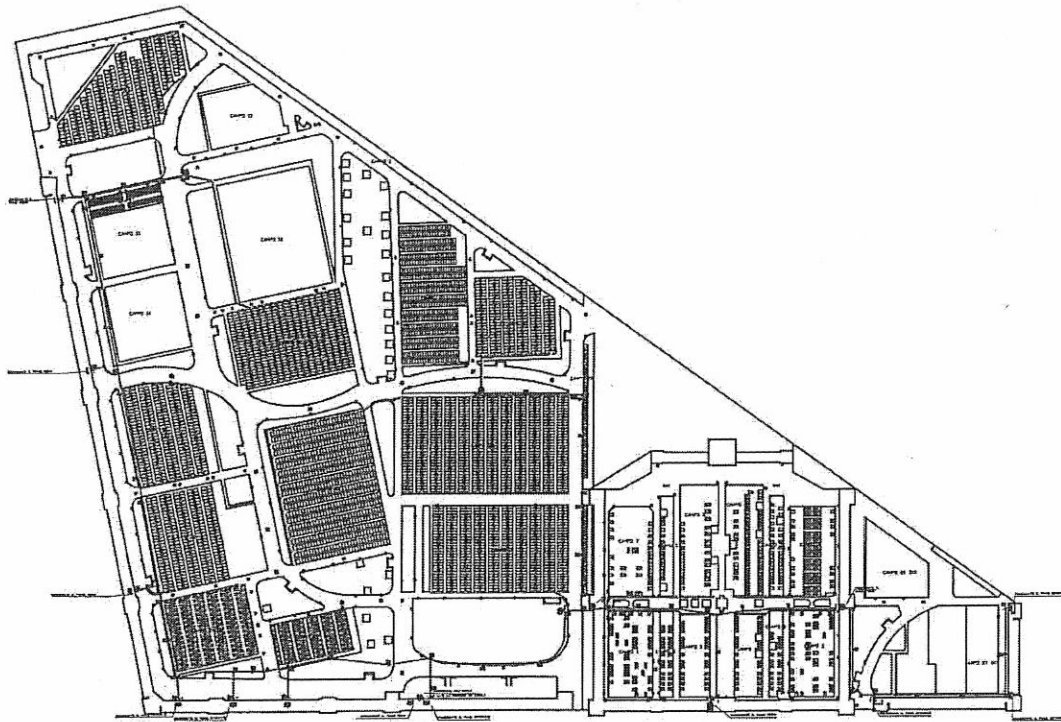

Come Costruito

PARTICOLARE
 REPARTO Q sotto


REPARTO Q-sotto

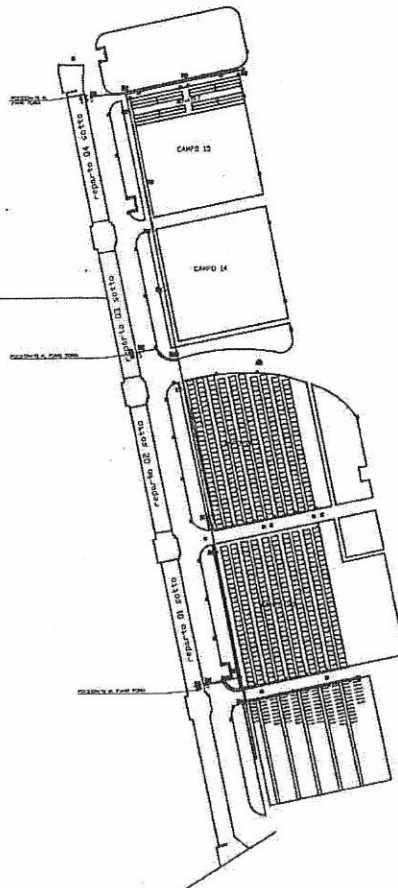

come costruito

REPARTO Q1 sotto fatto anno 2012
 REPARTO Q2 sotto fatto anno 2013
 REPARTO Q3 sotto fatto anno 2015

ALLEGATO N.1 - LAY OUT DI CANTIERE - COMMESSA AL203 - LAMBRATE

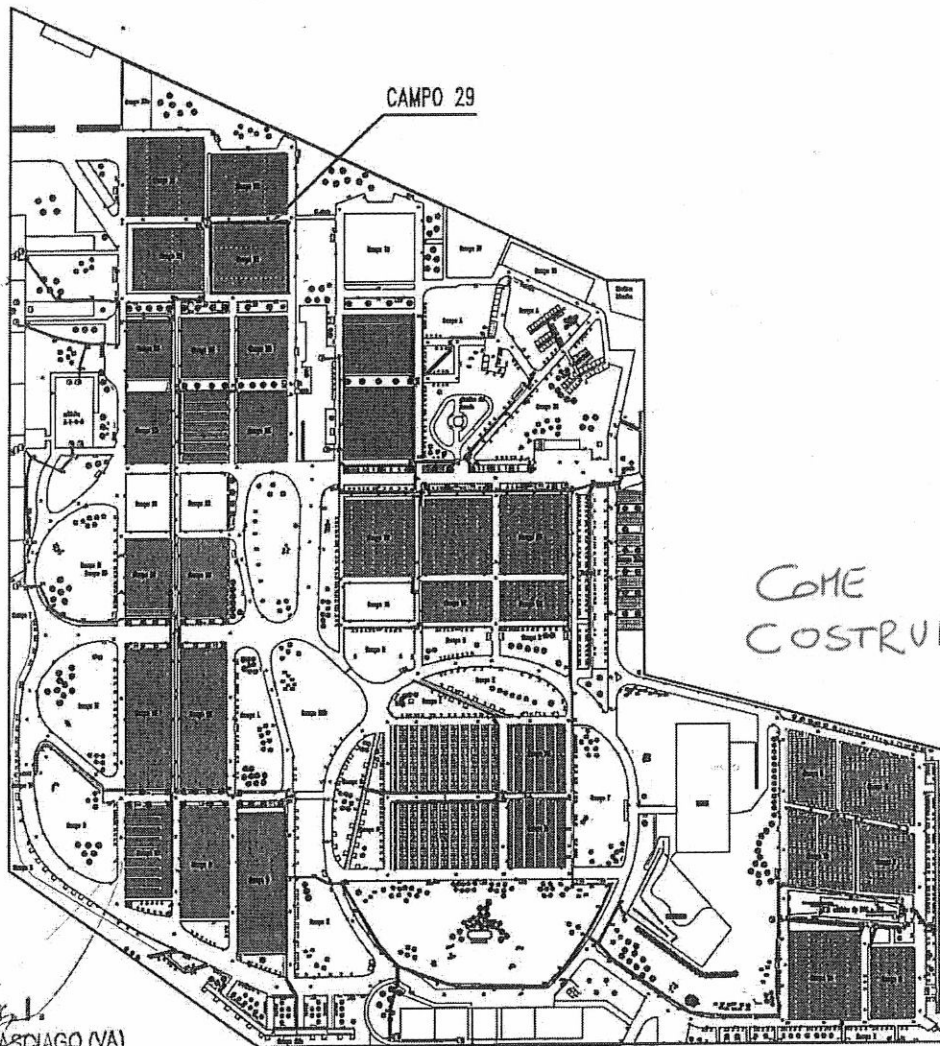


COME
COSTRUITO

SAIE S.r.l.
Via Manzoni, 57 - 21020 CASCIAGO (VA)

PARTICOLARE
CAMPO 29


nuovo cavidotto
per linea alimentazione
campo 29

CAMPO 26

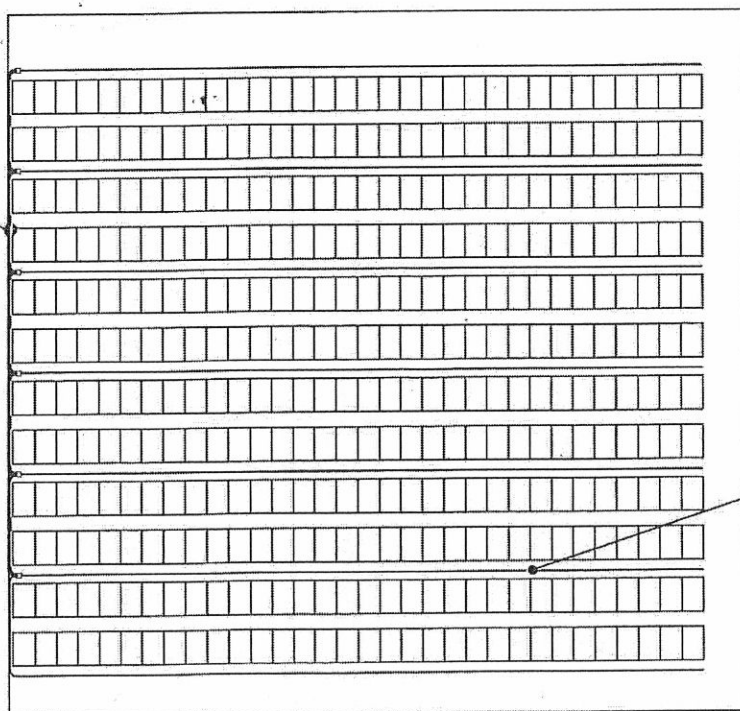

cavo FG7 2x1,5 mmq
direttamente interrato


ALLEGATO 1 - LAY-OUT DI CANTIERE
COMMESSA AL204 - CAMPO 88 - CIMITERO MAGGIORE

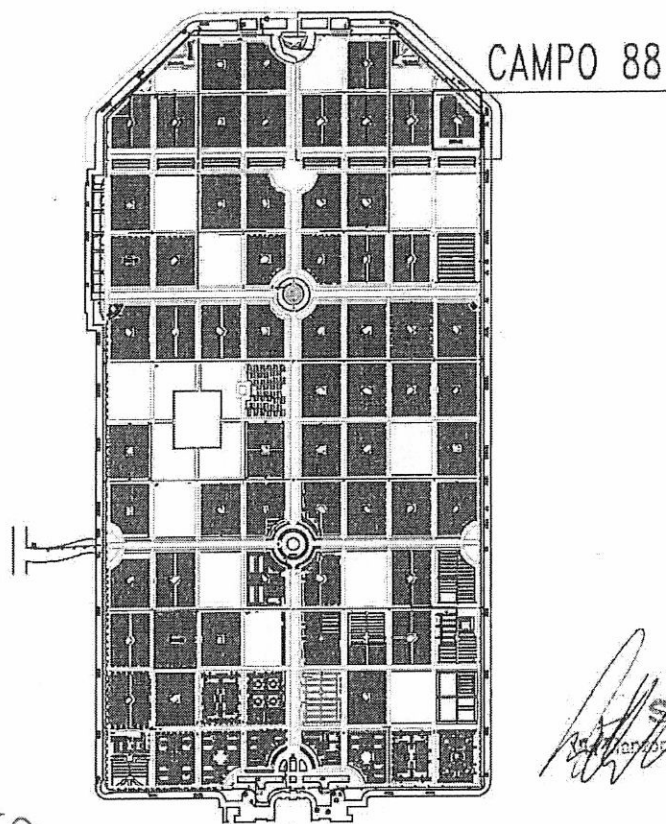

[Signature]
SAIE S.R.L.
Via ... 21020 CASCIAGO (VA)


COME COSTRUITO

PARTICOLARE
CAMPO 88

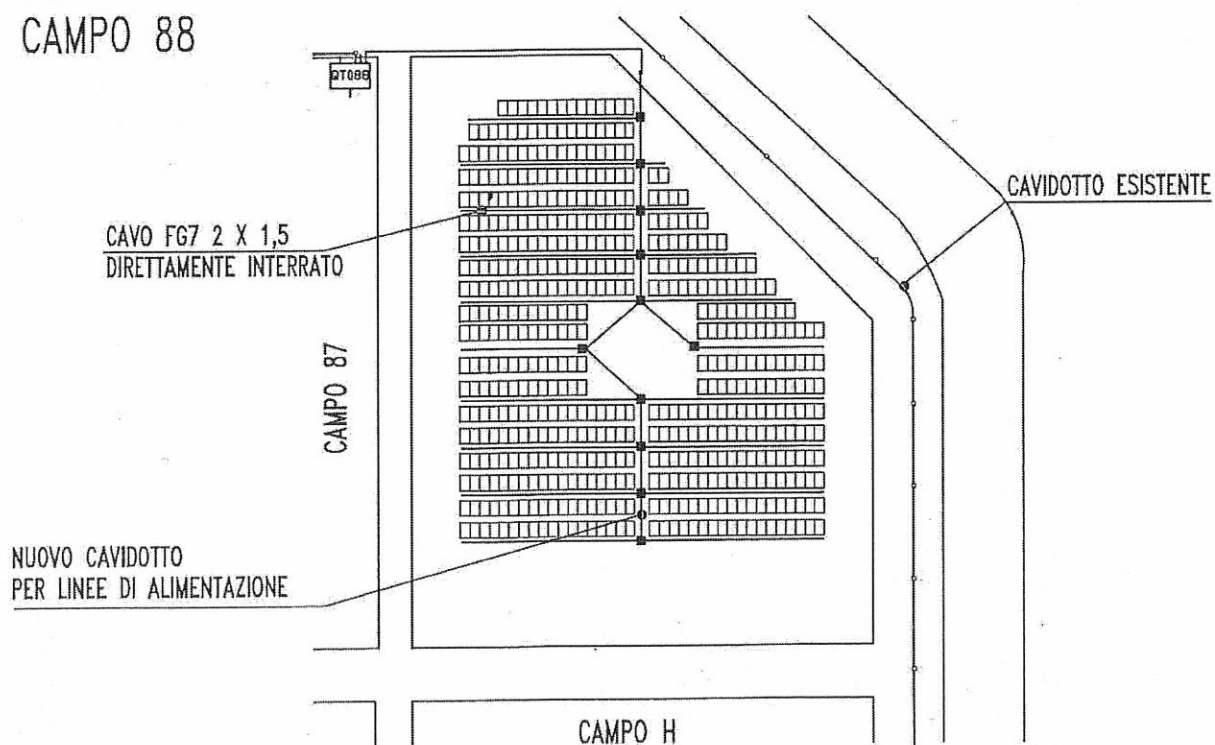

ALLEGATO 1 - LAY-OUT DI CANTIERE
 COMMESSA AL201 - CAMPO 93 - CIMITERO MAGGIORE

CAMPO 93

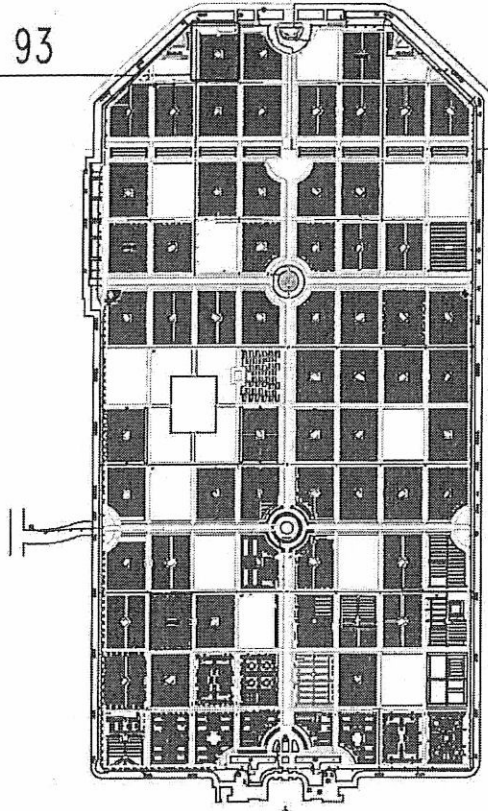


COME COSTRUITO

PARTICOLARE
 CAMPO 93

CAVO FG7 2 X 1,5
 DIRETTAMENTE INTERRATO

NUOVO CAVIDOTTO
 PER LINEE DI ALIMENTAZIONE

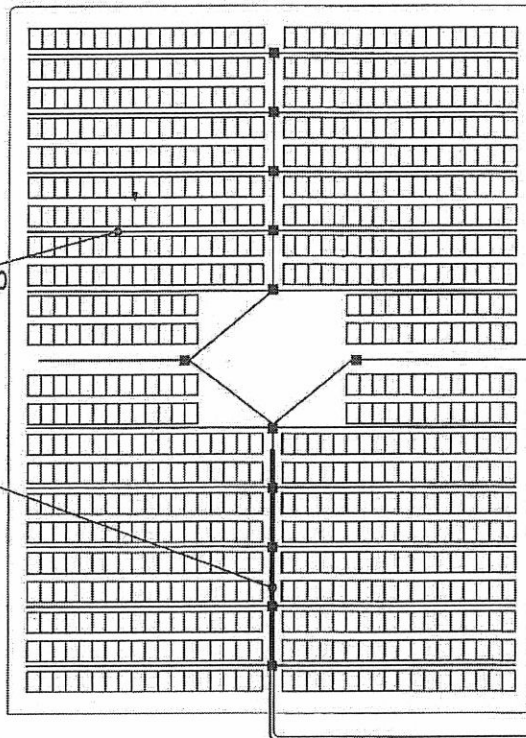

CAMPO 92

CAVIDOTTO ESISTENTE

QT072


CAMPO 84

CAMPO 83

SAIE S.p.A.

**ELABORATI GRAFICI DEI LAVORI ESEGUITI
NEL 2016**

ALLEGATO 1 - LAY-OUT DI CANTIERE
 COMMESSA AL216 - CAMPO 15A - CIMITERO DI BAGGIO

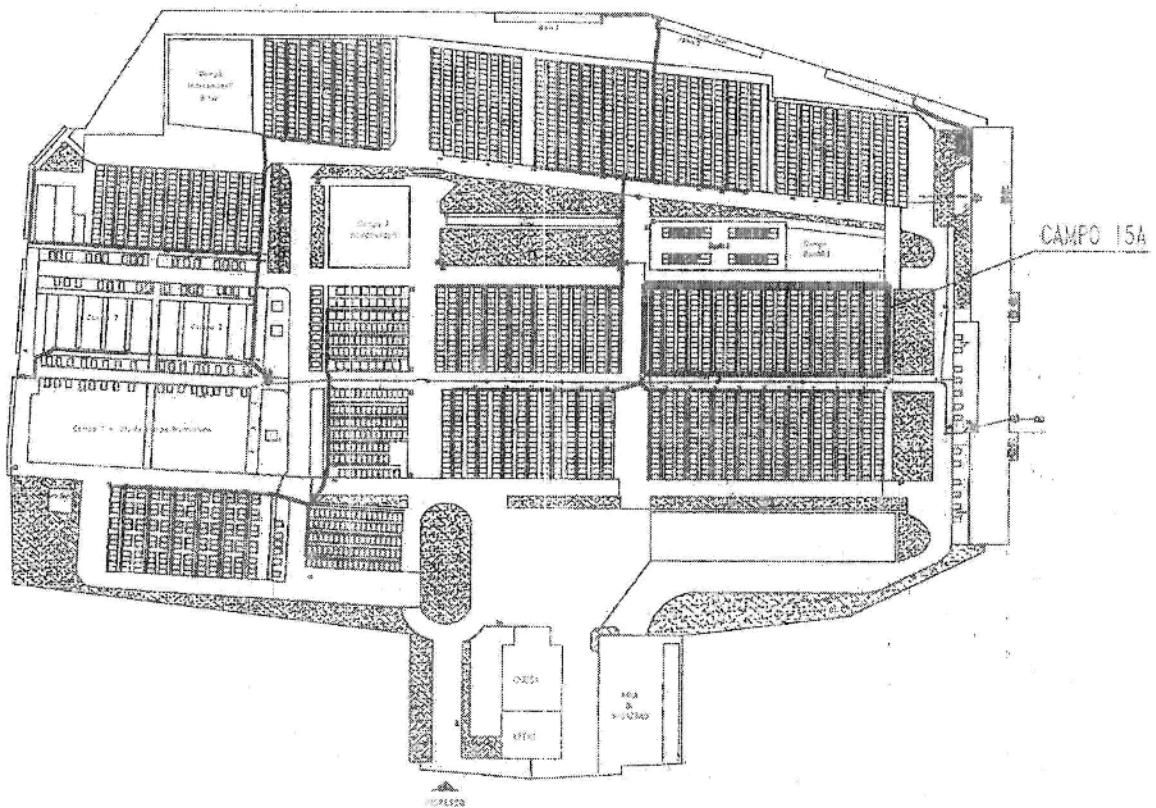


COME COSTRUITO

PARTICOLARE CAMPO 15A




[Signature]
 VIA ... 21020 CASCIAGO (PV)

ALLEGATO 1 - LAY-OUT DI CANTIERE
 COMMESSA AL218 - Campo 17 - CIMITERO DI BRUZZANO

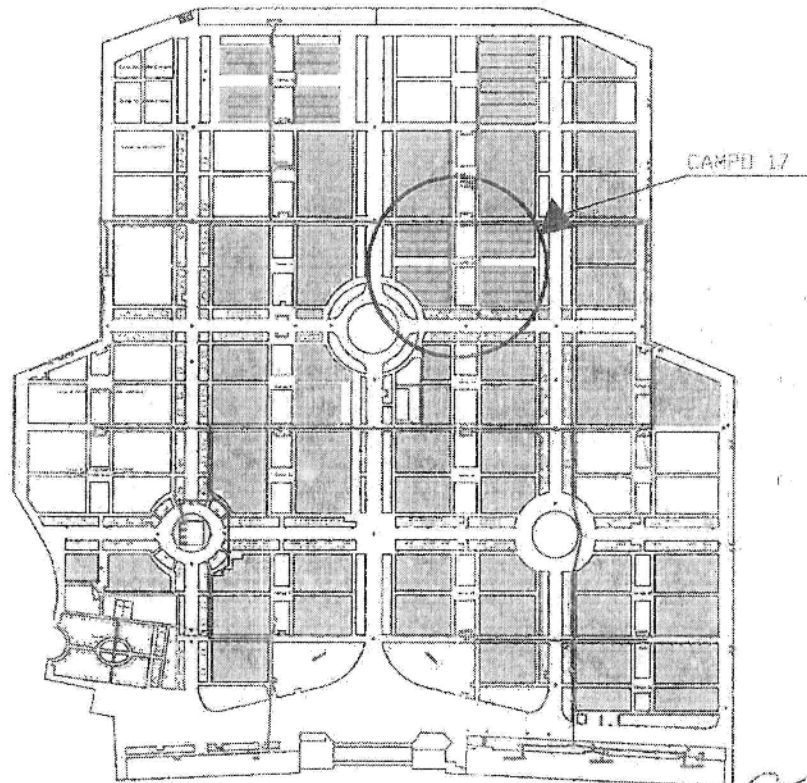

COTE COSTRUITO


PARTICOLARE
 CAMPO 17

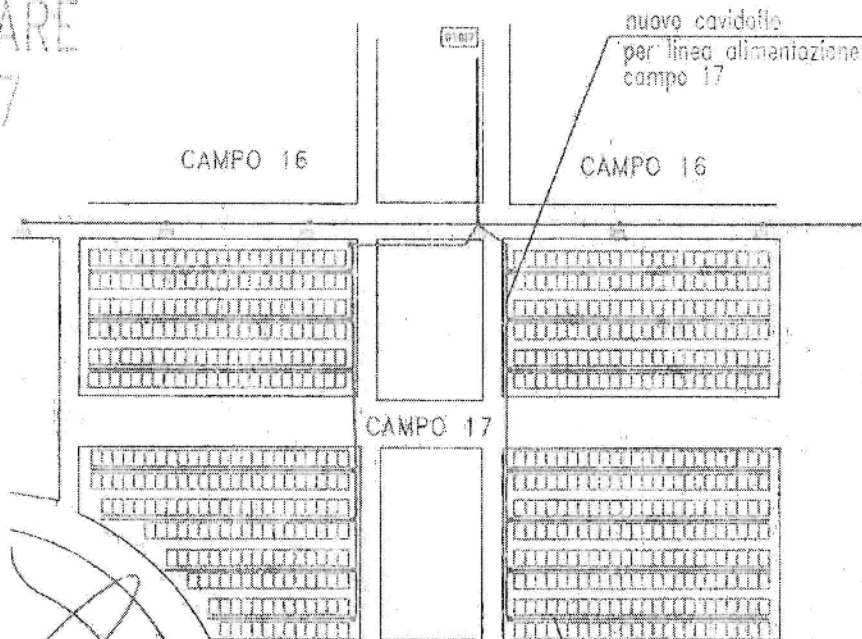

SAIZ S.p.A.
 Via Mazzini, 57 - 41030 CASCIAGO (VA)

ALLEGATO 1 - LAY-OUT DI CANTIERE



COMMESSA AL211 - Rep. 2 Muro di cinta - CIMITERO DI BRUZZANO

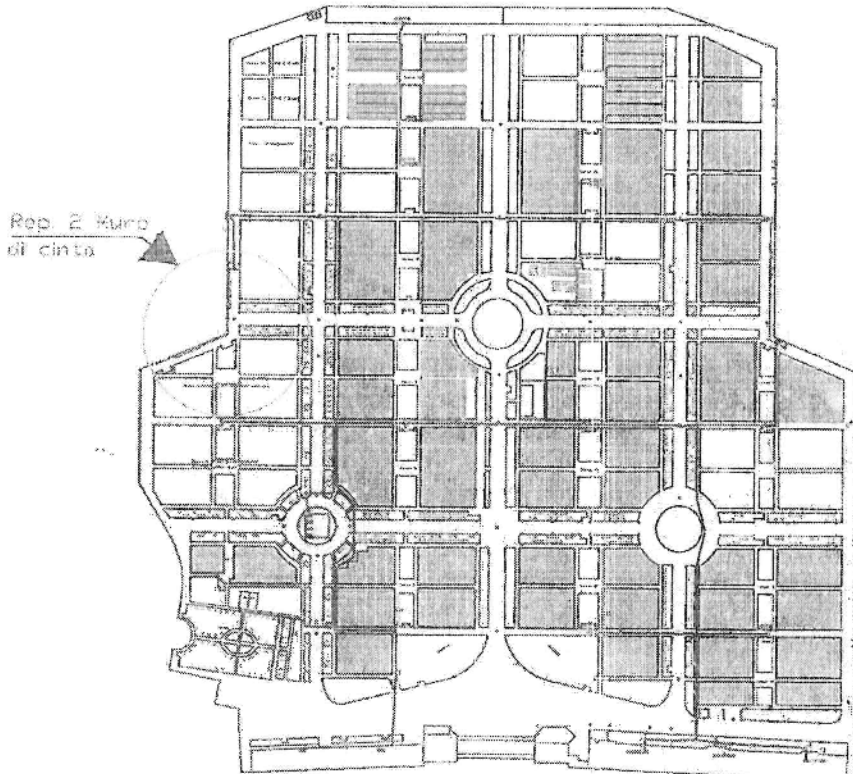

COME COSTRUITO

PARTICOLARE REP.2 MURO DI CINTA

L'alimentazione del Rep.2 muro di cinta è realizzata con n.3 linee in cavo FG7 2 x 4 provenienti dal quadro di trasformazione QT019

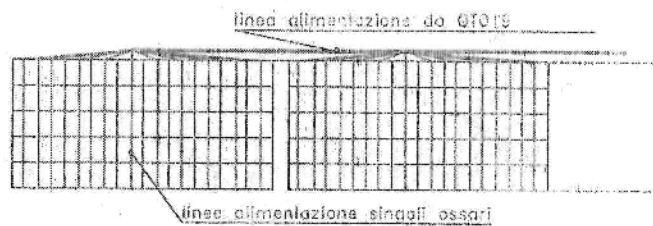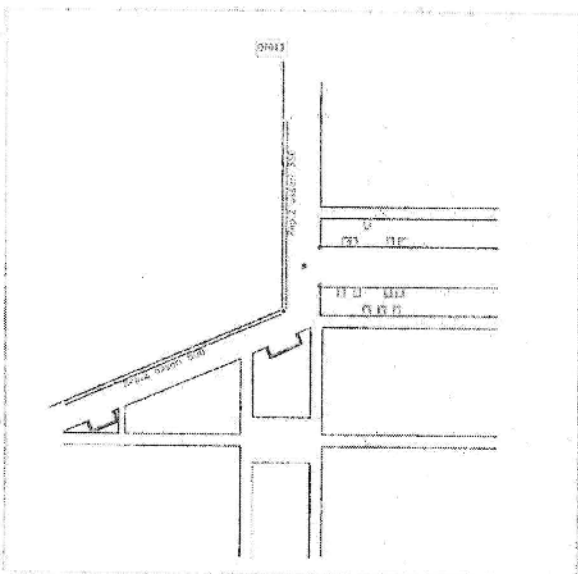

10 blocchi 10 x 5
7 blocchi 10 x 5
totale ossari 850

SAIE S.r.l.
Via Manzoni, 57 - 21020 CASCIAGO (VA)

ALLEGATO N.1 -- LAY OUT DI CANTIERE -- COMMESSA AL217 -- LAMBRATE


CAMPO 27




PARTICOLARE
CAMPO 27

cavo FG7 2x1,5 mmq
direttamente interrato

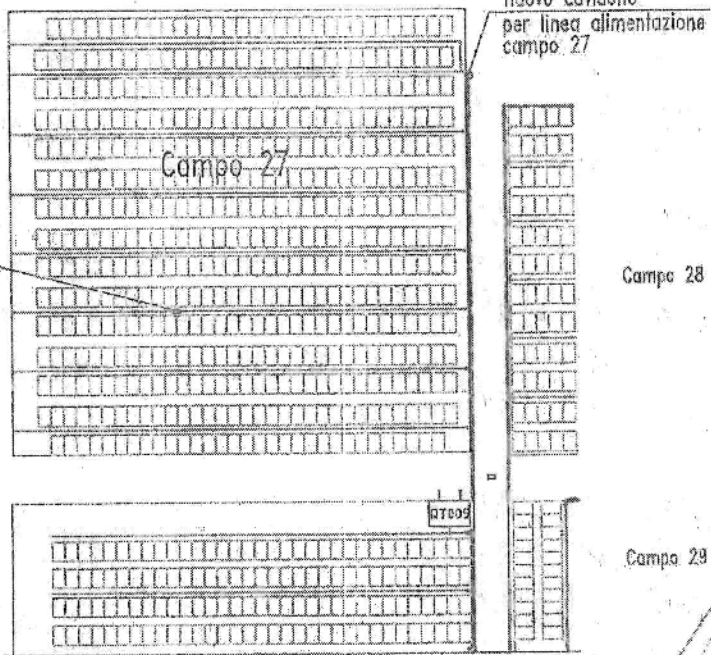


Campo 28

Campo 29


Campo 26

SAIE S.p.A.
Via ... 21020 CASCIAGO (VA)

ALLEGATO N.1 - LAY OUT DI CANTIERE - COMMESSA AL213 - LAMBRATE

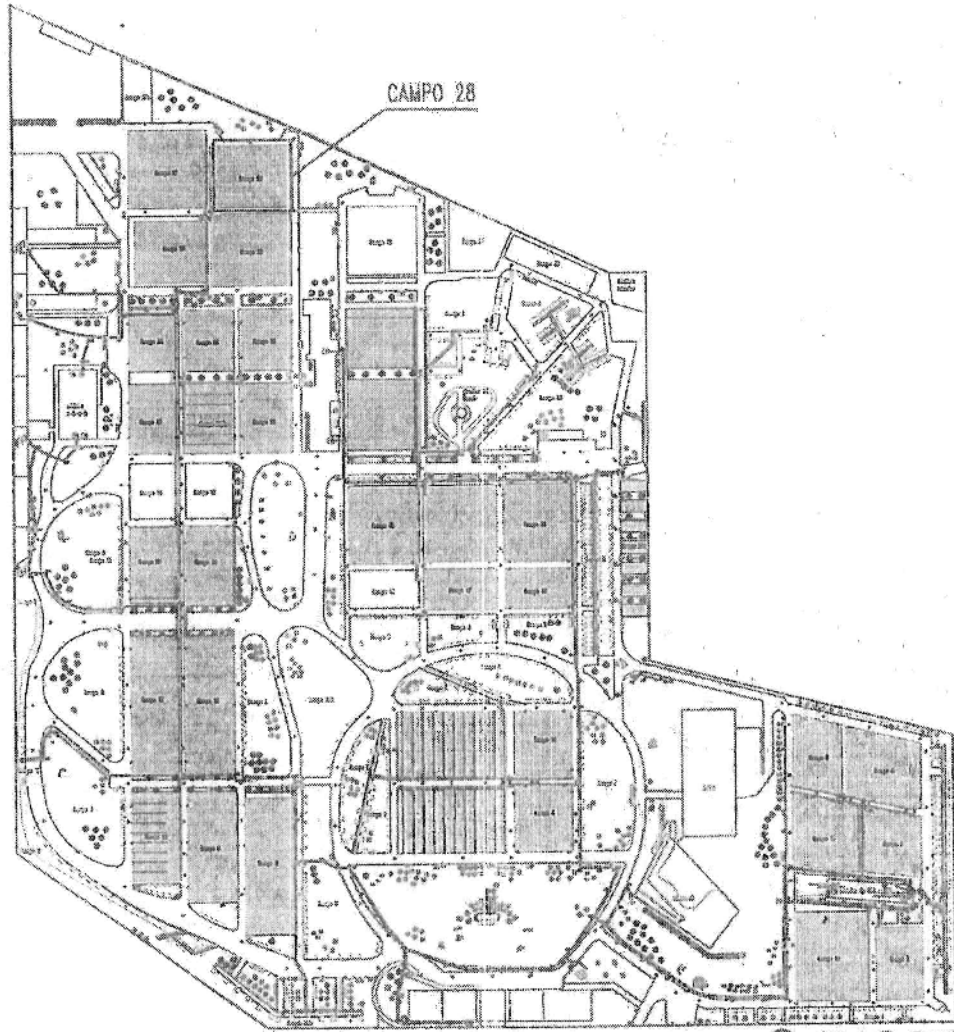


COME COSTRUITO

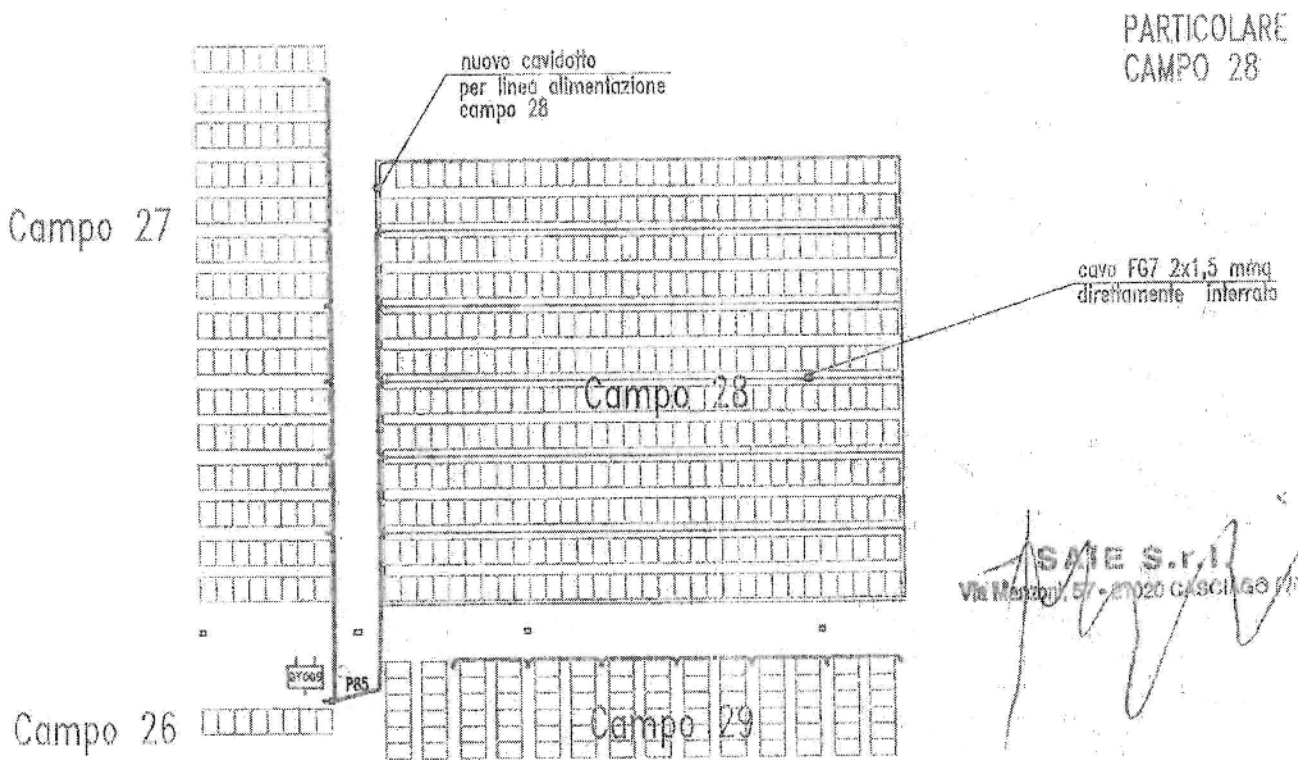


SAIE S.r.l.

ALLEGATO 1 - LAY-OUT DI CANTIERE
COMMESSA AL212 - CAMPO 32 - CIMITERO MAGGIORE

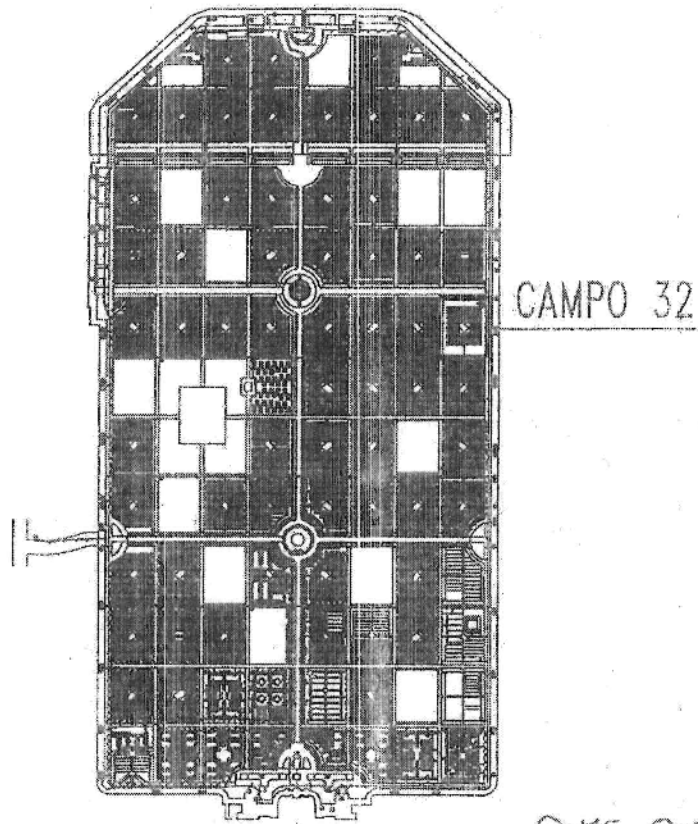


COME COSTRUITO

PARTICOLARE
CAMPO 32

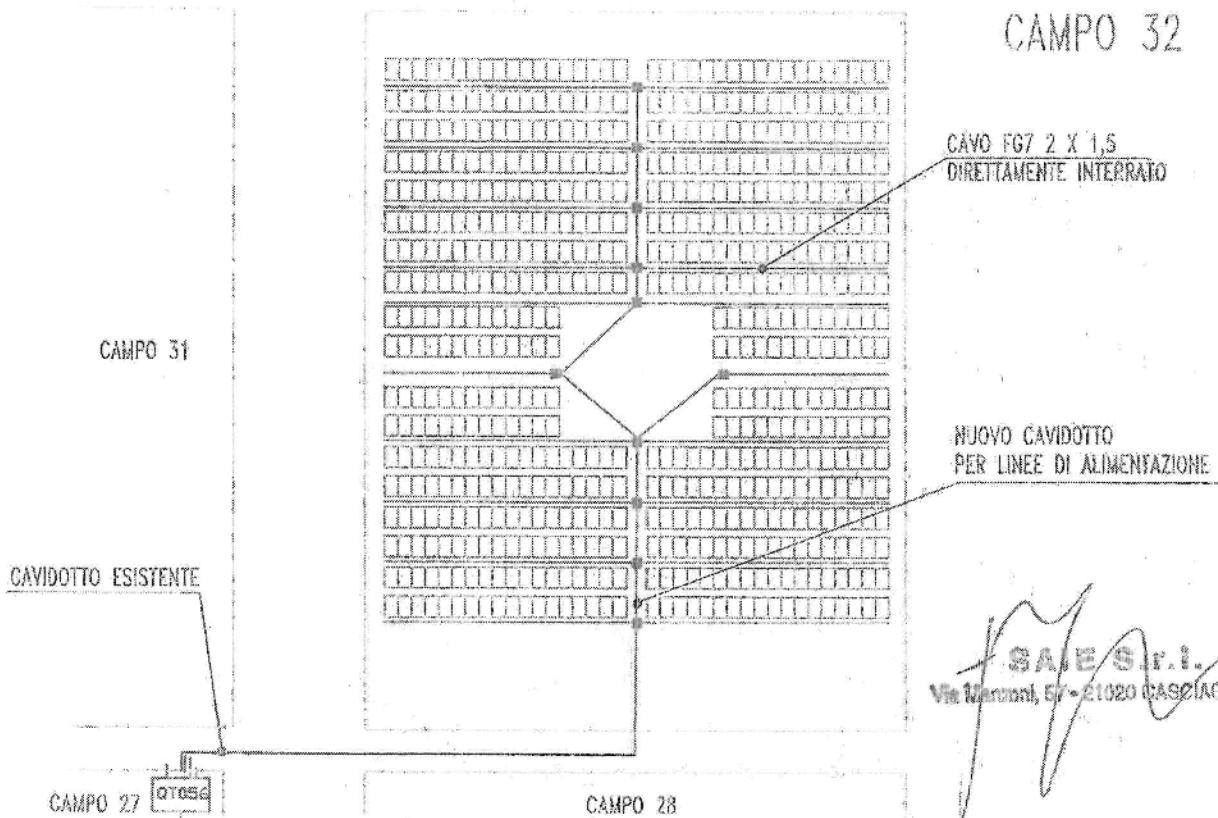

**ELABORATI GRAFICI DEI LAVORI ESEGUITI
NEL 2017**

ALLEGATO 1 - LAY-OUT DI CANTIERE
 COMMESSA AL226 - CAMPO 9A - CIMITERO DI BAGGIO

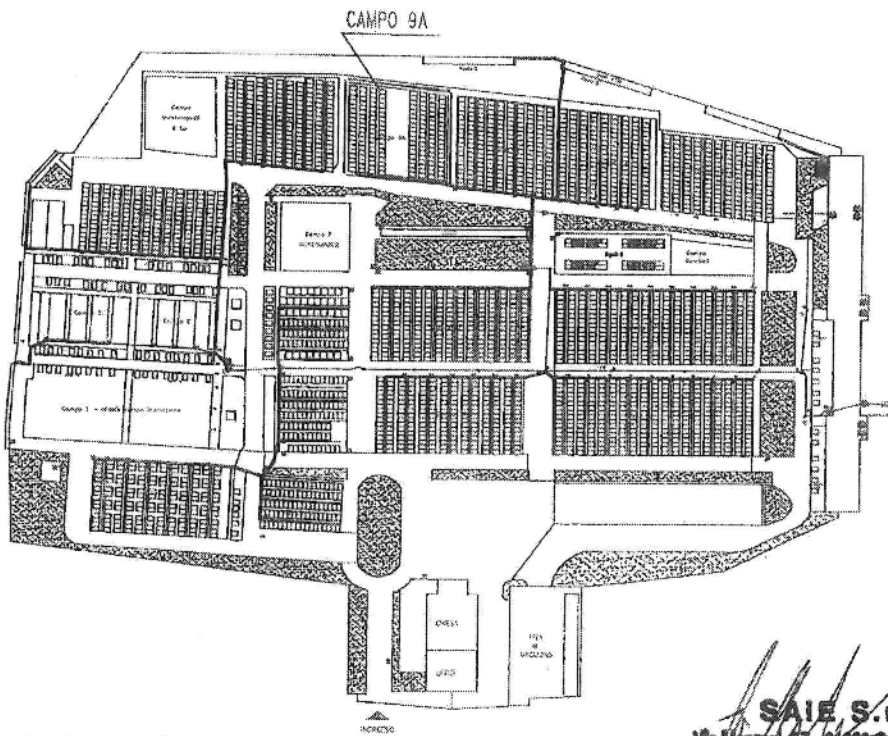

SAIE S.r.l.
 Via Manzoni, 47 - 21020 CASCIAGO (VAI)

COME COSTRUITO

PARTICOLARE CAMPO 9A

Cavo FG7 2x1,5
 Direttamente interrato

Campo 8


Campo 9A

Campo 12

Nuovo cavidotto
 per linea di
 alimentazione
 con pozzetti


Cavidotto esistente

ALLEGATO 1 - LAY-OUT DI CANTIERE
 COMMESSA AL216 - CAMPO 15A - CIMITERO DI BAGGIO

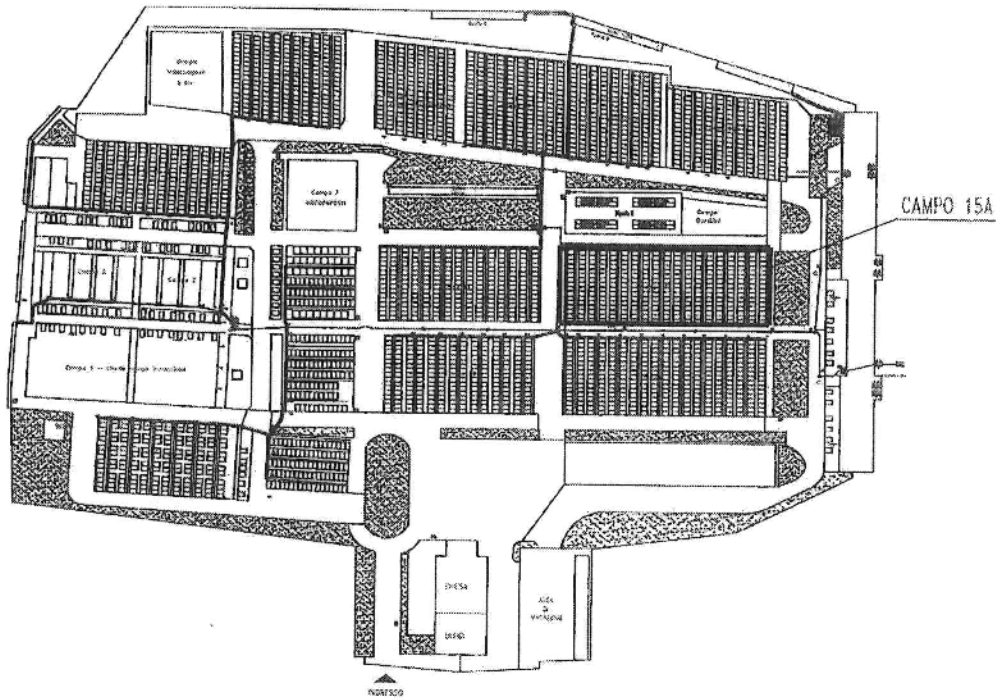


COME COSTRUITO

PARTICOLARE CAMPO 15A

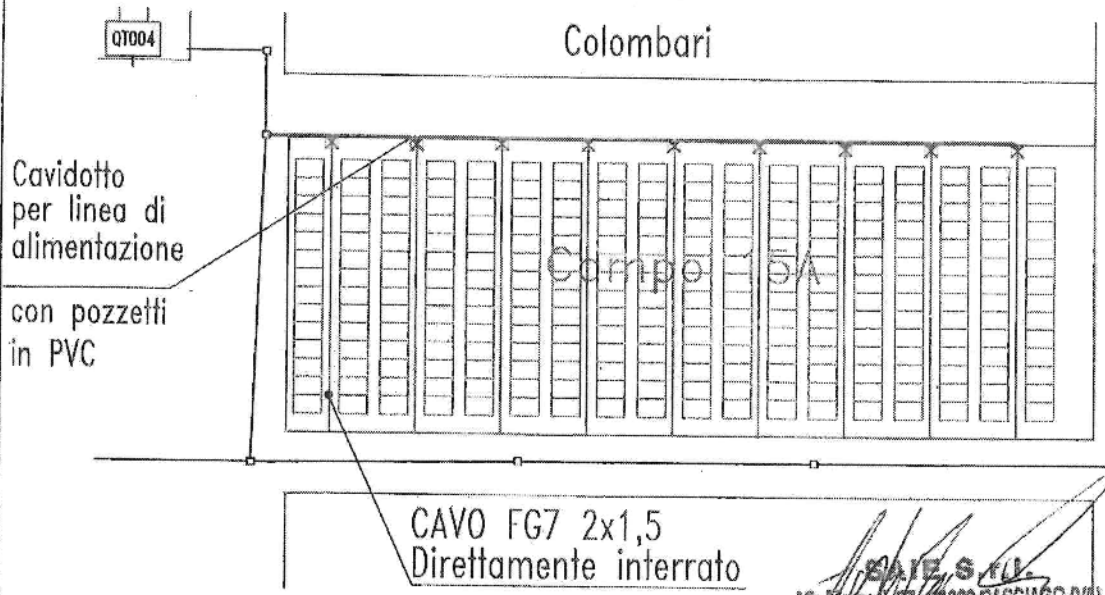


SAIE S.p.A.
 Via ... 21020 CASCIAGO (MI)

ALLEGATO 1 - LAY-OUT DI CANTIERE
COMMESSA AL218 - Campo 17 - CIMITERO DI BRUZZANO

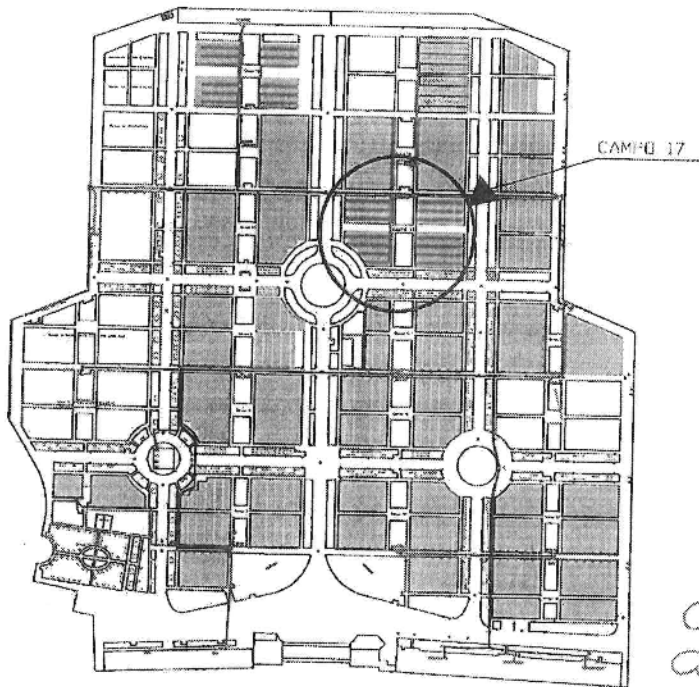


GME
COSTRUITO

PARTICOLARE
CAMPO 17

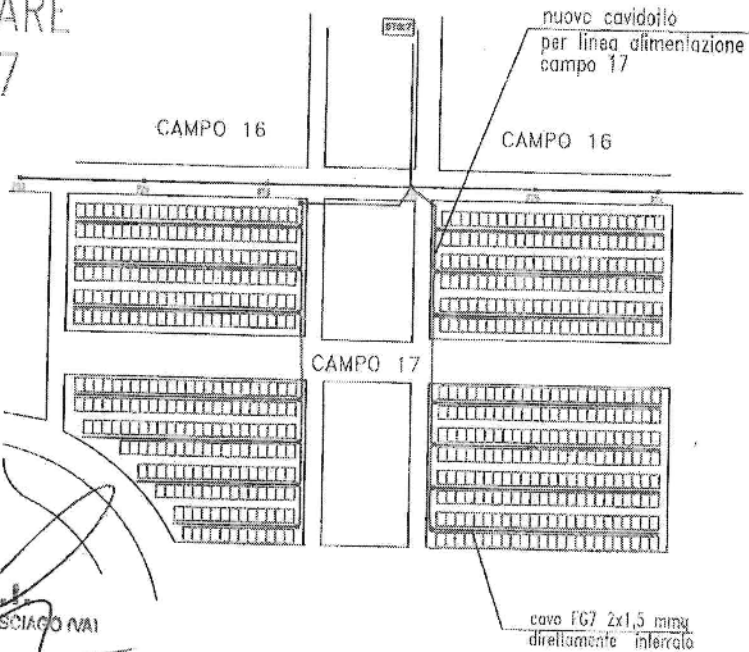


SAIZ S.R.L.
Via Marconi, 57 - 41050 CASCIAGO (VA)

ALLEGATO 1 - LAY-OUT DI CANTIERE
COMMESSA AL186 - CAMPO 10-15- CIMITERO DI GRECO

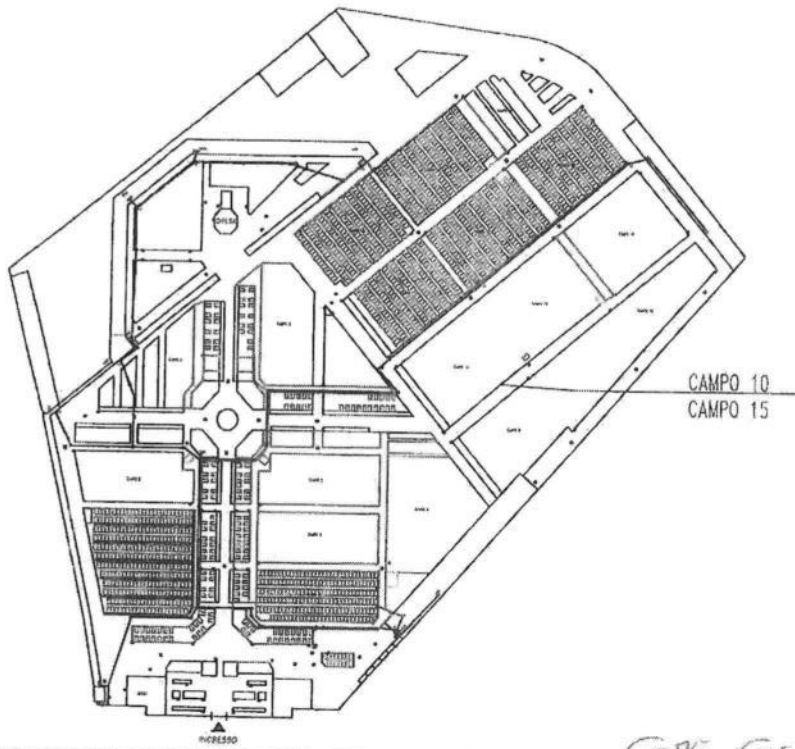


COME COSTRUITO

COME COSTRUITO

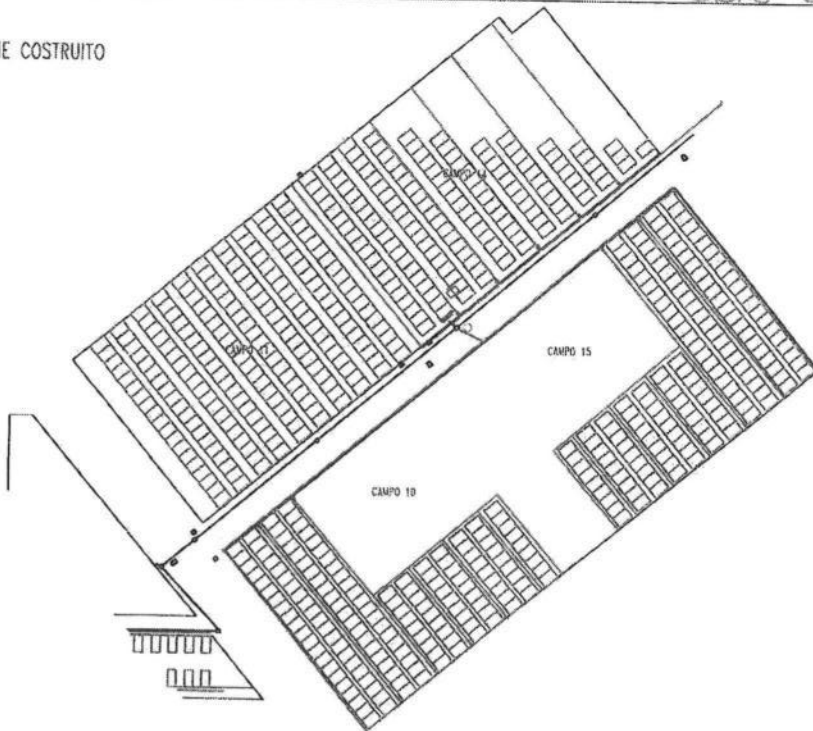


ALLEGATO N.1 -- LAY OUT DI CANTIERE -- COMMESSA AL217 -- LAMBRATE

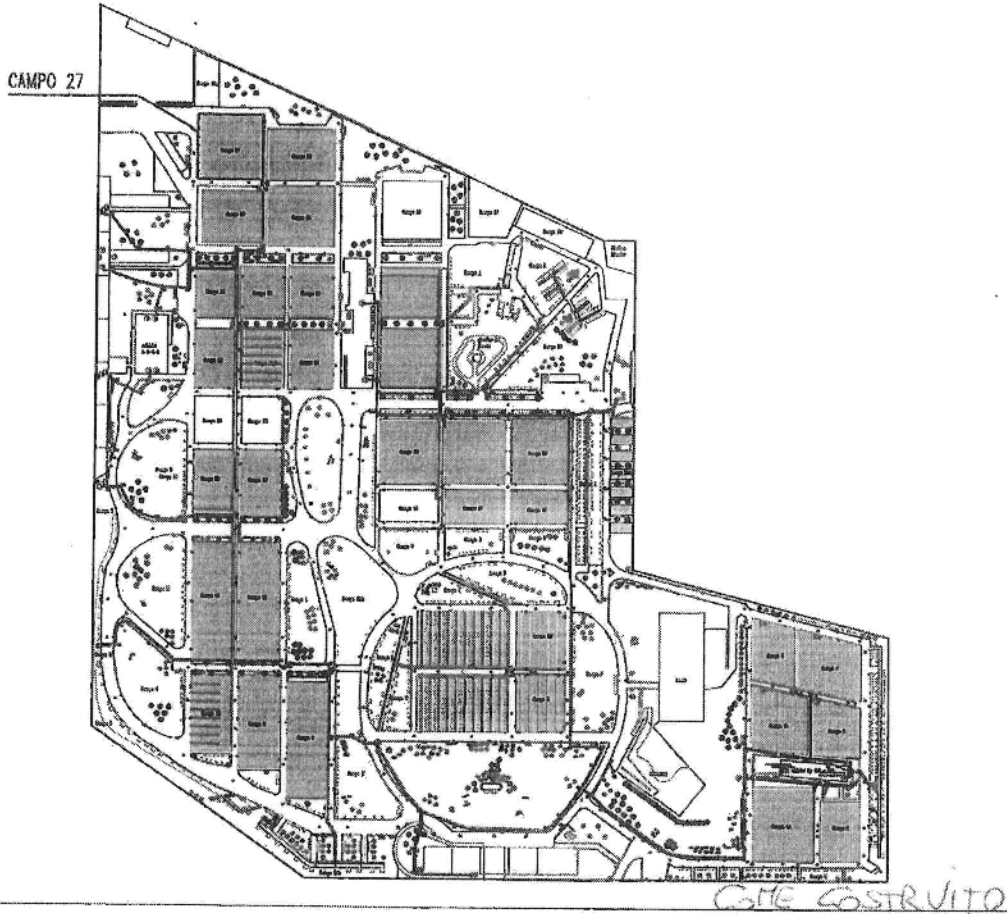

PARTICOLARE
CAMPO 27

cavo FG7 2x1,5 mmq
direttamente interrato

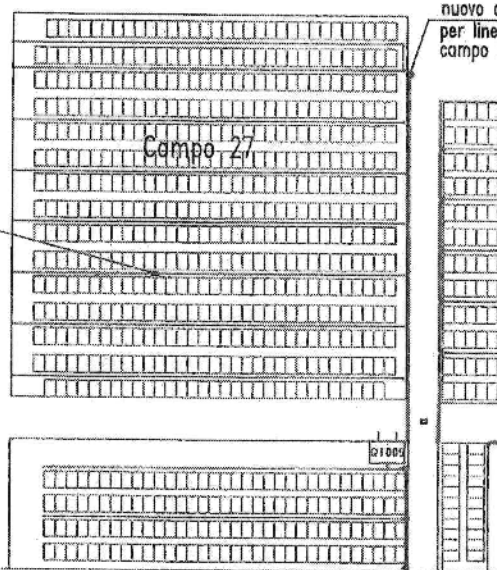

nuovo cavidotto
per linea alimentazione
campo 27


Campo 28

Campo 29

Campo 26

CGIE S.r.l.
Via ... 21020 CASCIAGO (VA)

ALLEGATO 1 - LAY-OUT DI CANTIERE
COMMESSA AL230 - CAMPO 19 - CIMITERO MAGGIORE

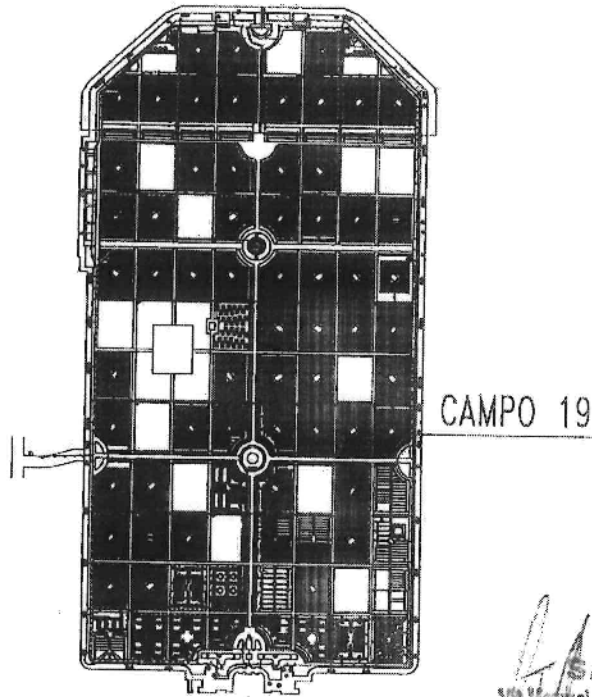


COTE
COSTRUITO

[Signature]
SAIE S.r.l.
Via ... 57 - 21020 CASCIAGO D.

CAVIDOTTO ESISTENTE

PARTICOLARE
CAMPO 19

CAMPO 18

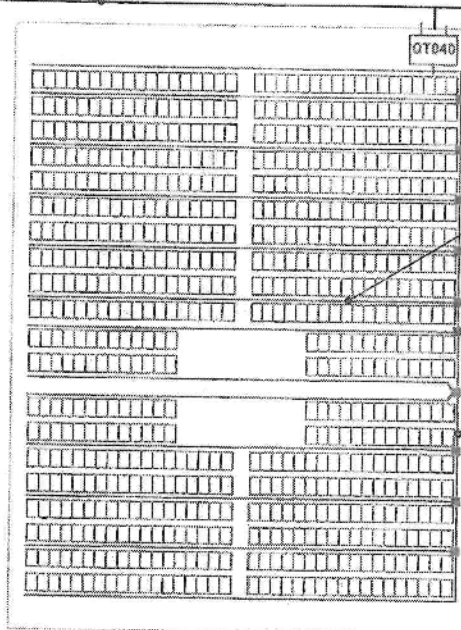


CAVO FG7 2 X 1,5
DIRETTAMENTE INTERRATO

CAMPO 20

NUOVO CAVIDOTTO
PER LINEE DI ALIMENTAZIONE


ALLEGATO 1 - LAY-OUT DI CANTIERE
COMMESSA AL227 - CAMPO 77 - CIMITERO MAGGIORE

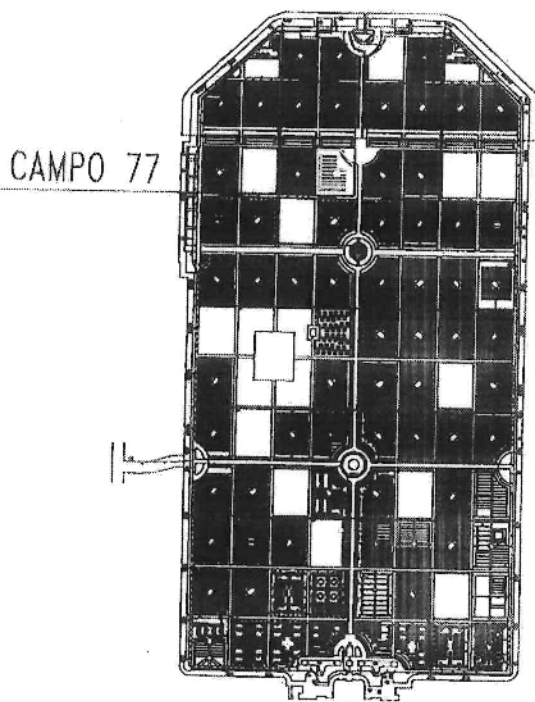

COTE
GSTRUITO

SAIE S.T.I.
Via Marconi, 52 - 21020 CASCIAGO (VA)


PARTICOLARE
CAMPO 77

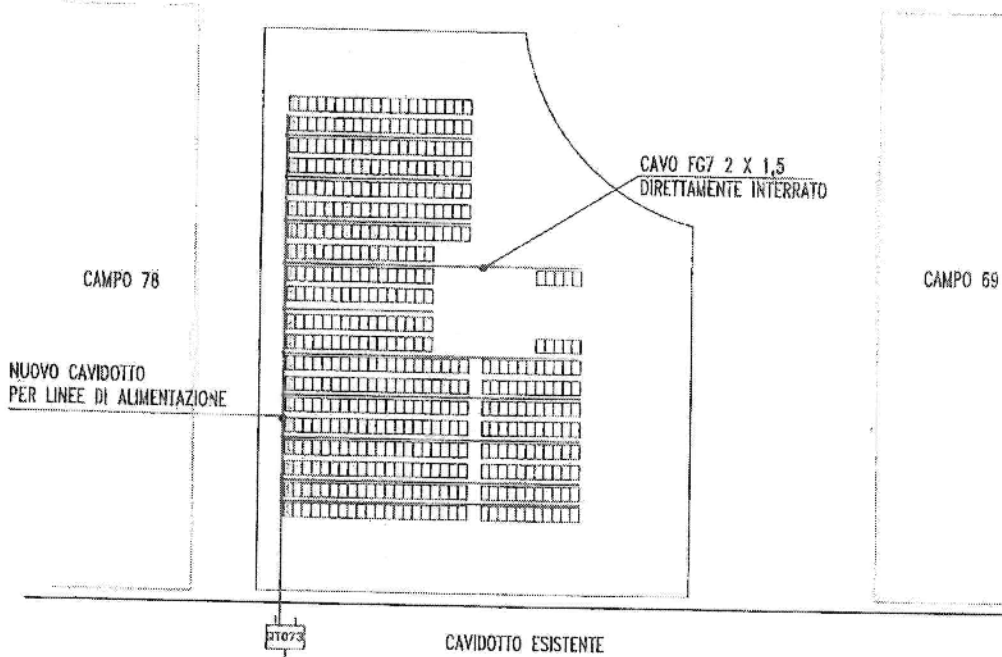

**ELABORATI GRAFICI DEI LAVORI ESEGUITI
NEL 2018**


ALLEGATO 1 - LAY-OUT DI CANTIERE

COMMESSA AL246 - CAMPO 18 - CIMITERO DI GRECO

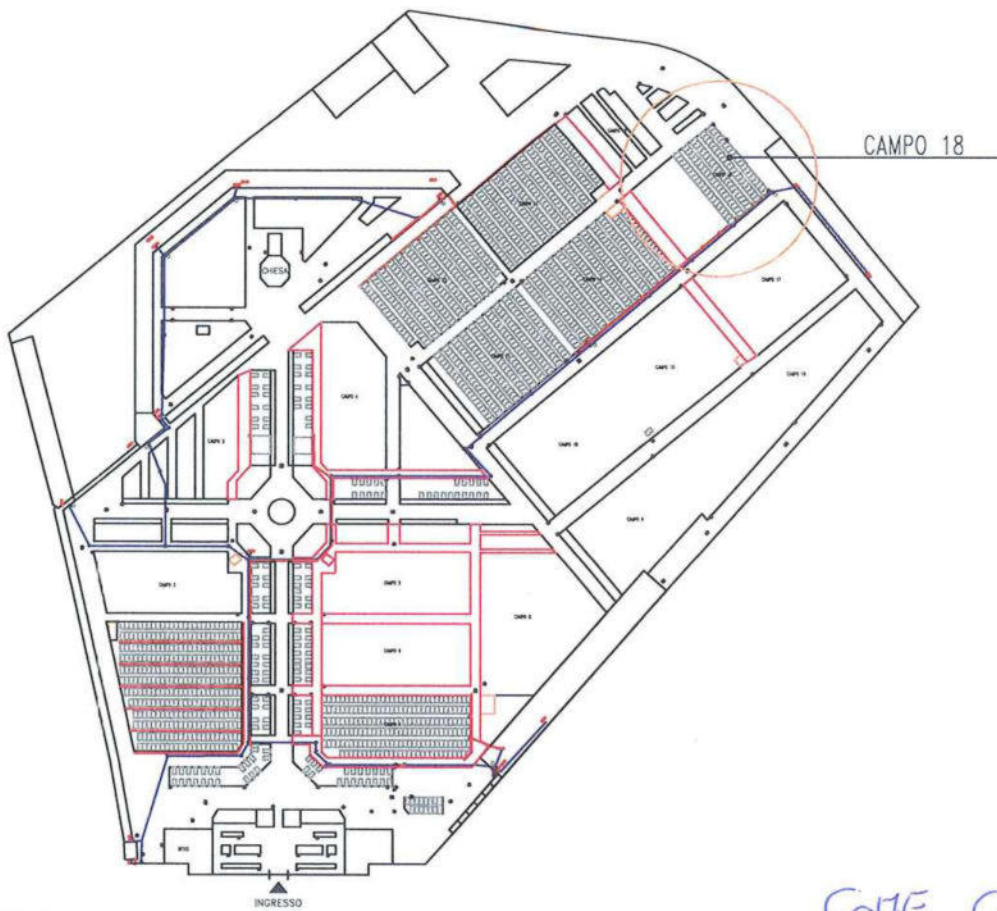

COME COSTRUITO


PARTICOLARE CAMPO 18

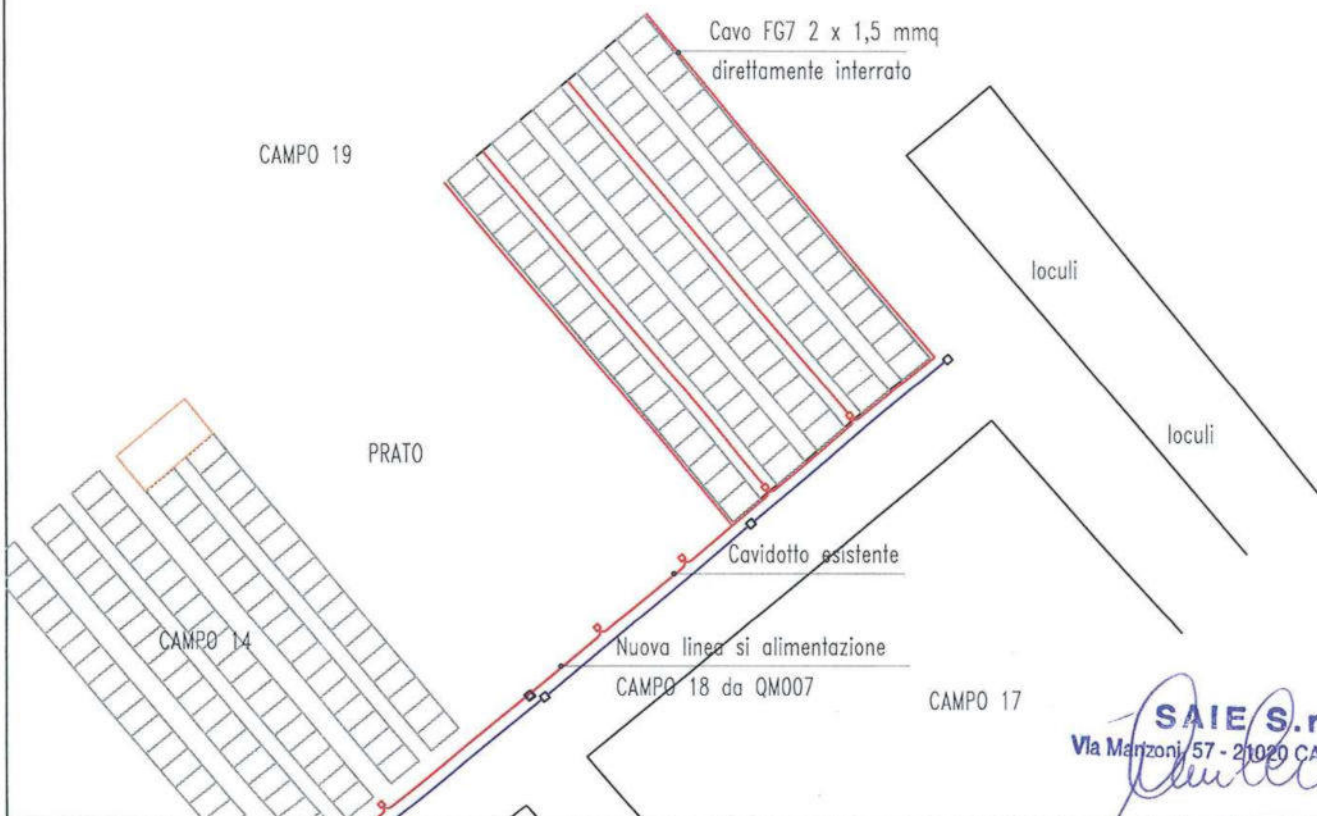

SAIE S.r.l.
Via Manzoni, 57 - 21020 CASCIAGO (VA)

[Handwritten signature]

ALLEGATO 1 - LAY-OUT DI CANTIERE
 COMMESSA AL247 - CAMPO 2 - CIMITERO DI BAGGIO

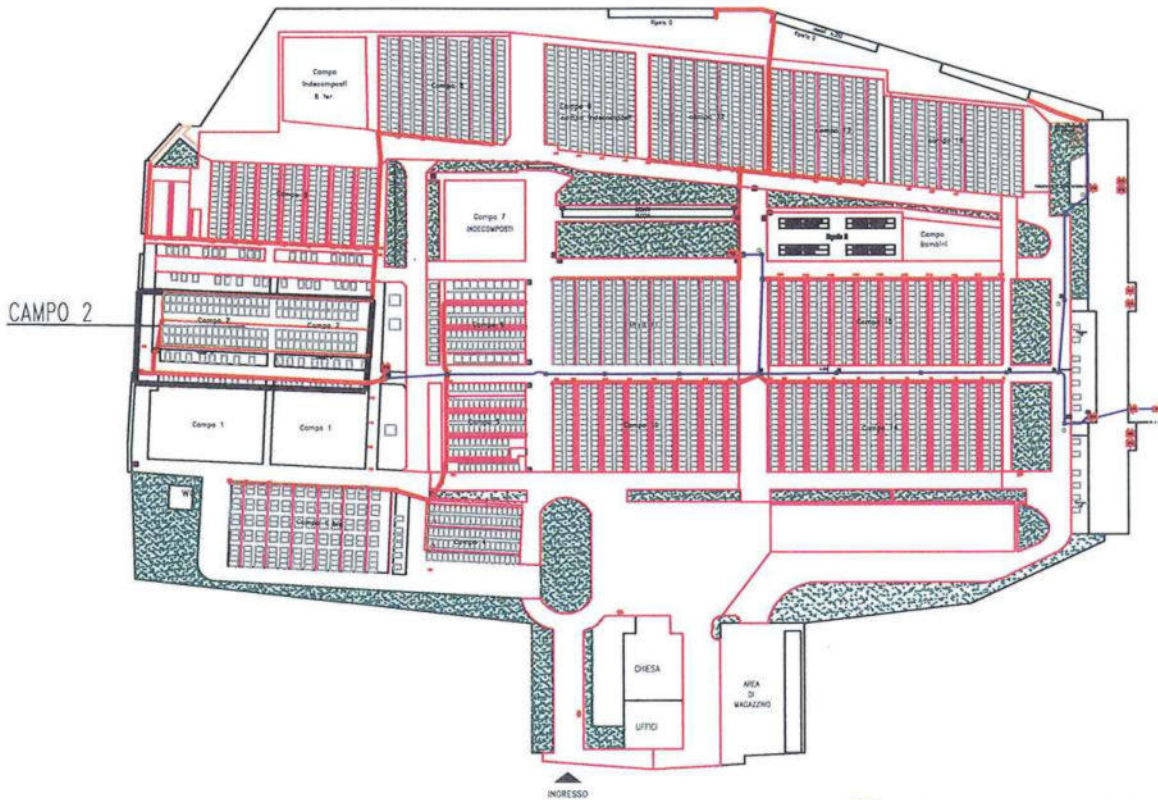

COME COSTRUITO


PARTICOLARE
 CAMPO 2

CAVO FG7 2x1,5
 Direttamente interrato



SAIE S.r.l.
 Via Manzoni 57 - 21020 CASCIAGO (VA)
[Signature]


ALLEGATO 1 - LAY-OUT DI CANTIERE
 COMMESSA AL235 - CAMPO 8A - CIMITERO DI BAGGIO

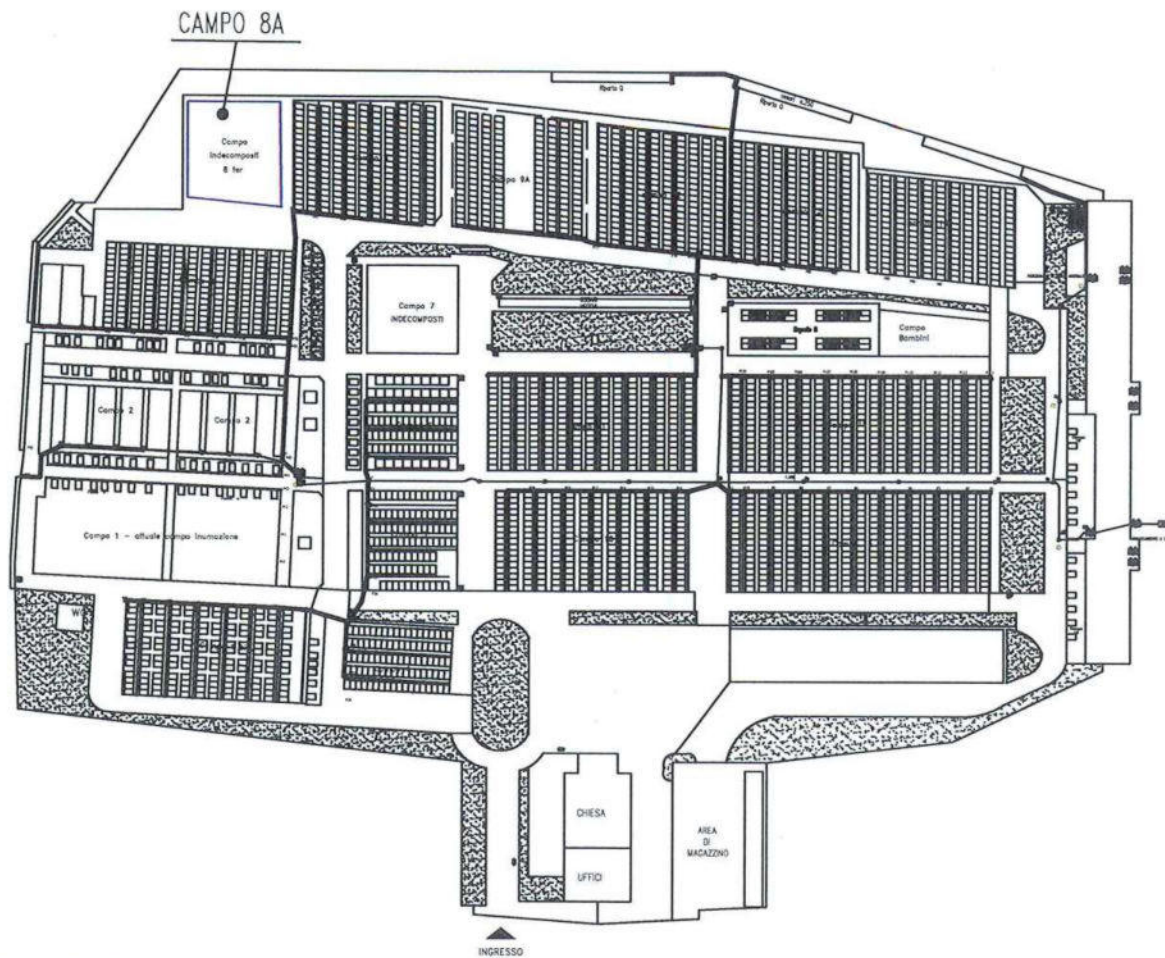

COME COSTRUITO

PARTICOLARE CAMPO 8A

Cavo FG160R16 2x1,5mmq
 Direttamente interrato

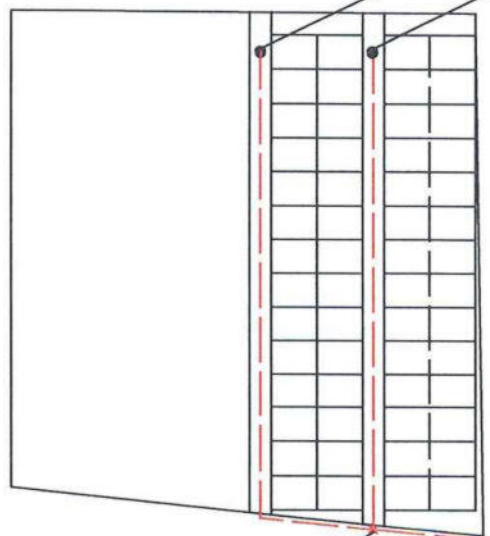

Campo 8

Cavo FG160R16 2x4mmq
 interrato entro
 cavidotto 40mm


SAIE S.r.l.
 Via Manzoni, 57 - 21020 CASCIAGO (VA)

pozzetto 20x20cm

CAVIDOTTO ESISTENTE DA QT005 - CAVO FG160R16 2X4mmq

ALLEGATO 1 - LAY-OUT DI CANTIERE

COMMESSA AL239 - CAMPO 18 LATO DESTRO- CIMITERO DI BRUZZANO

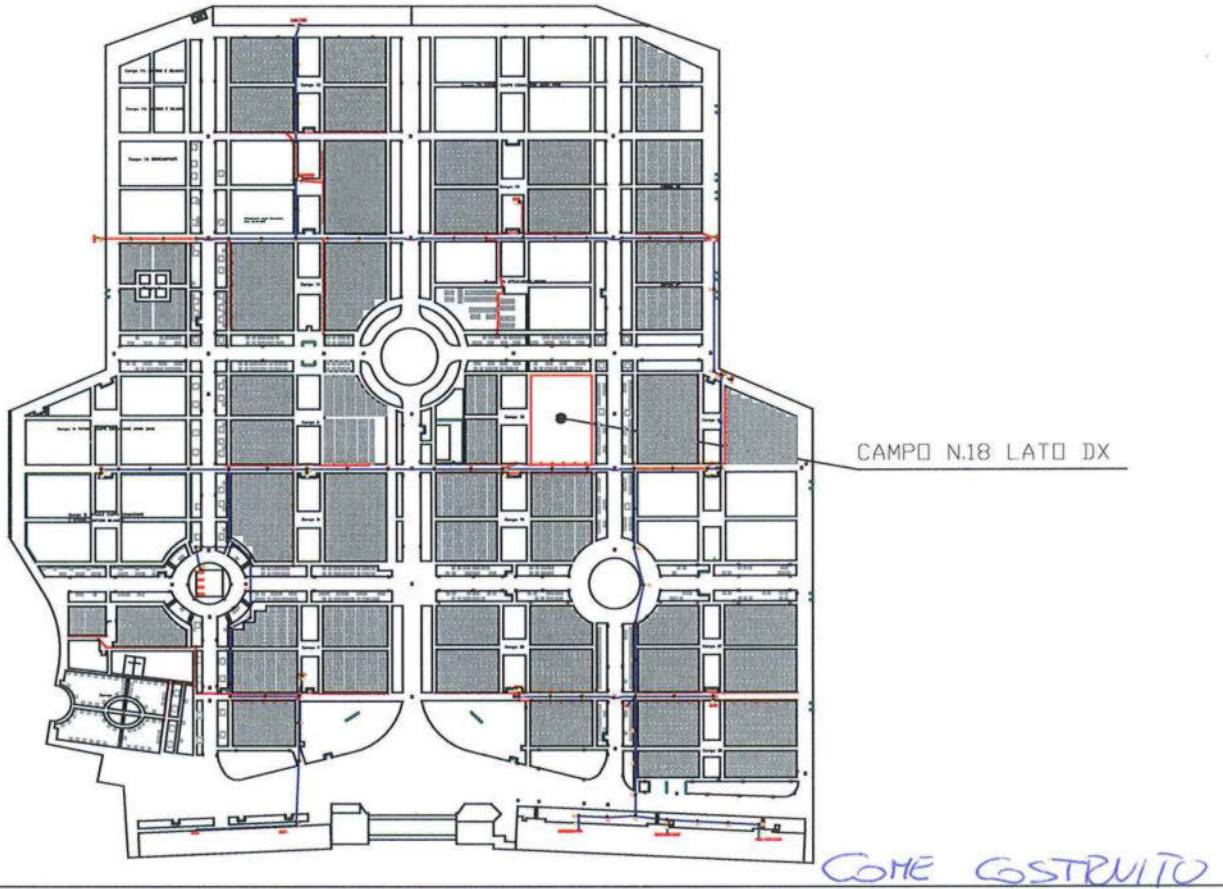


PARTICOLARE CAMPO 18 LATO DX

Cavo FG70M01 2x1,5mmq direttamente interrato

Cavidotto diam. 40mm
Cavo FG70M01 2x4mmq


Cavidotto diam. 40mm
Cavo FG70M01 2x6mmq

- Nota :
- ☒ Pozzetto 20x20cm
 - Tutte le derivazioni alle singole lampade saranno eseguite in cavo UDR <50V 2x,05mmq

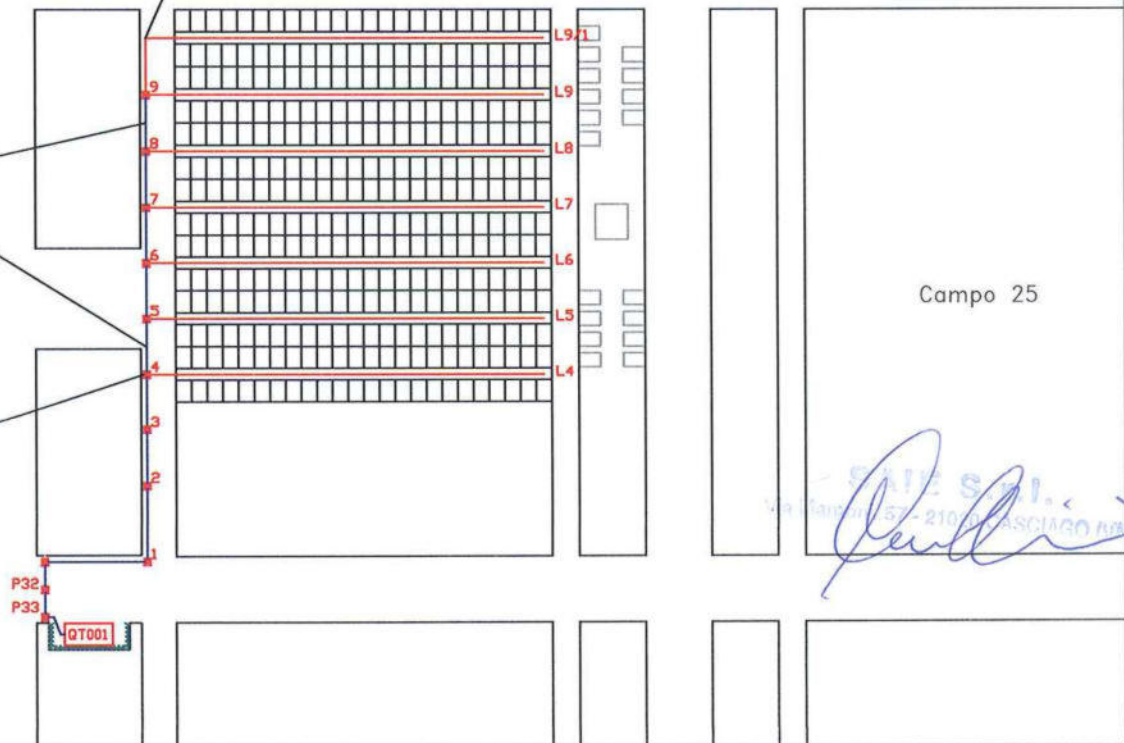

ALLEGATO 1 - LAY-OUT DI CANTIERE

COMMESSA AL234 - Campo 21- CIMITERO CHIARAVALLE

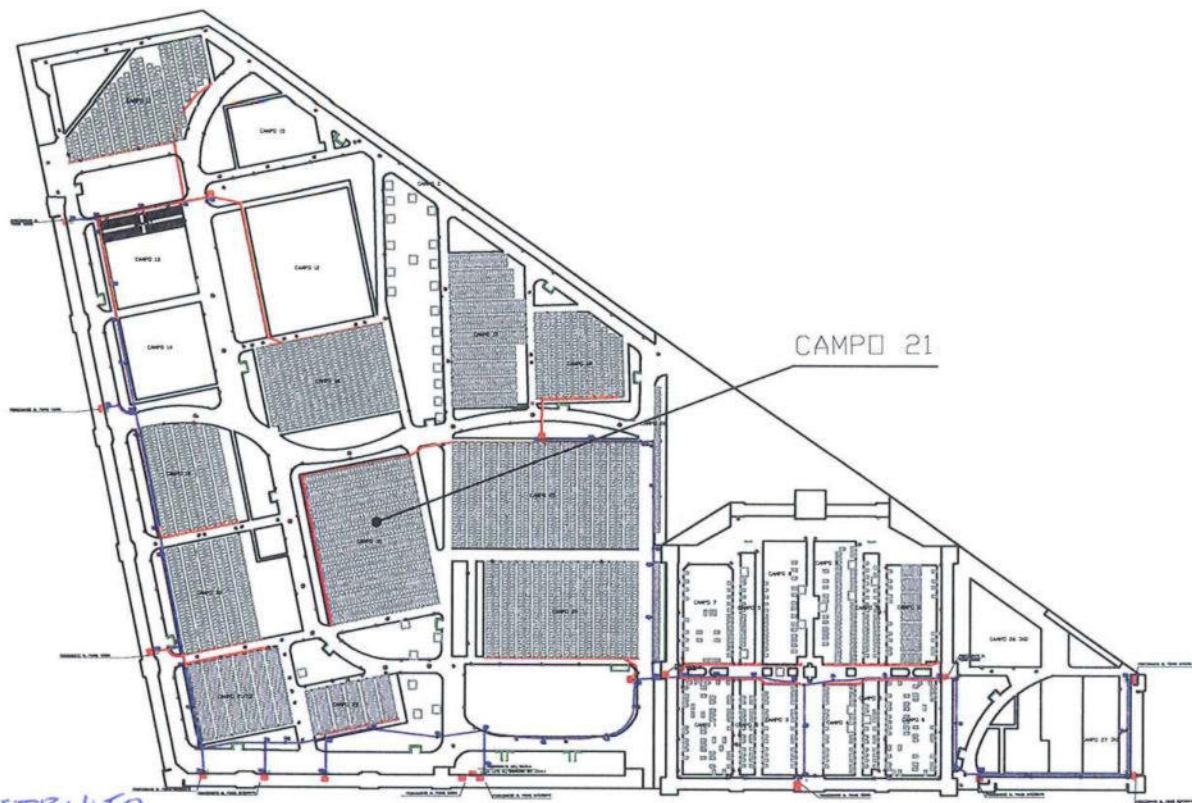


POZZETTO IN PVC
20x20cm

CAVO FG160R16 0,6/1kV 2x4mmq
POSATO IN
CAVIDOTTO INTERRATO DIAM.40mm


LINEA IN
CAVIDOTTO
INTERRATO
PROVENIENTE
DA QT005

CAVO FG160R16 2x1,5mmq
DIRETTAMENTE INTERRATO

PARTICOLARE
Campo 21



ALLEGATO 1 - LAY-OUT DI CANTIERE
COMMESSA AL190 - Campo 25 - CIMITERO CHIARAVALLE

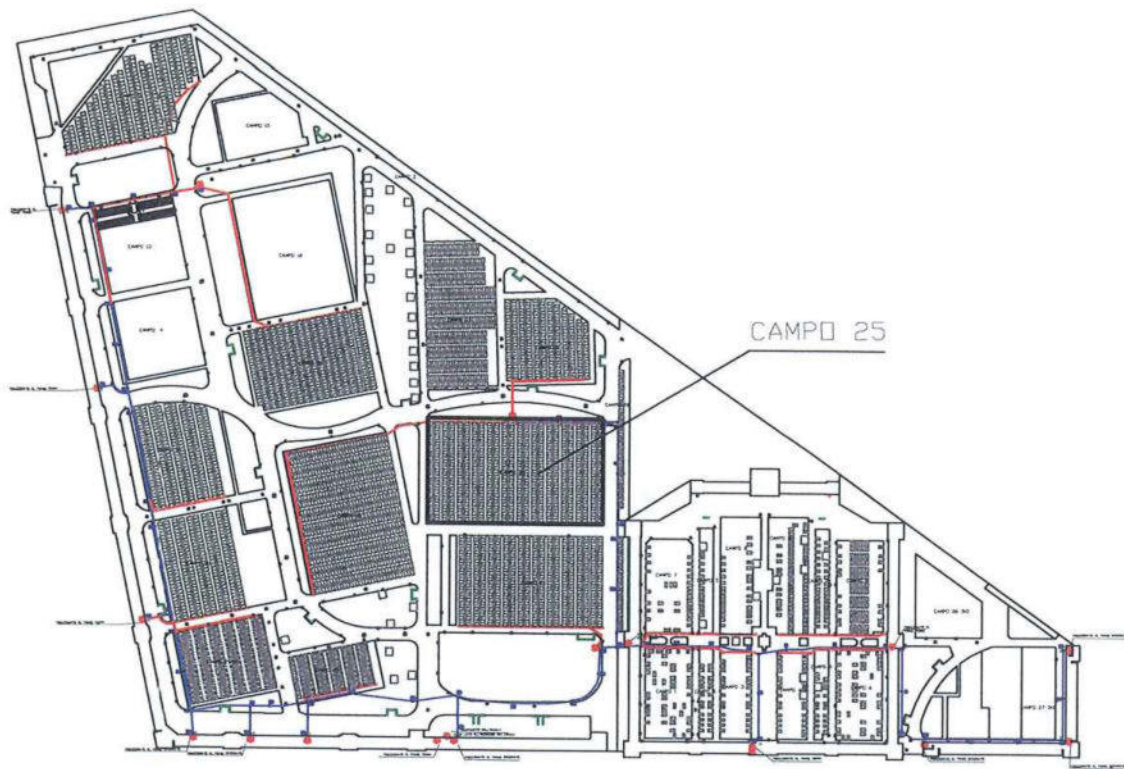

COTE COSTRUITO

PARTICOLARE
Campo 25


NUOVO CAVIDOTTO
PER LINEE DI ALIMENTAZIONE

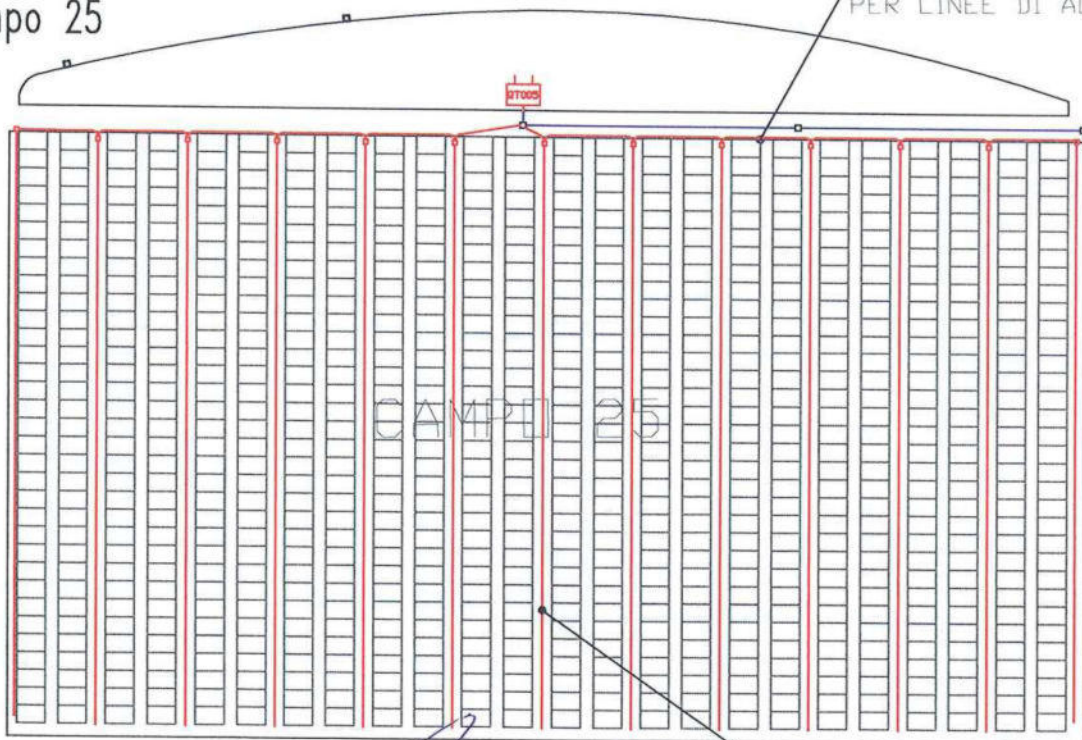


CAVD FG7 2 X 1,5
DIRETTAMENTE INTERRATO


ALLEGATO N.1 - LAY OUT DI CANTIERE - COMMESSA AL240 - CAMPO 14 LAMBRATE

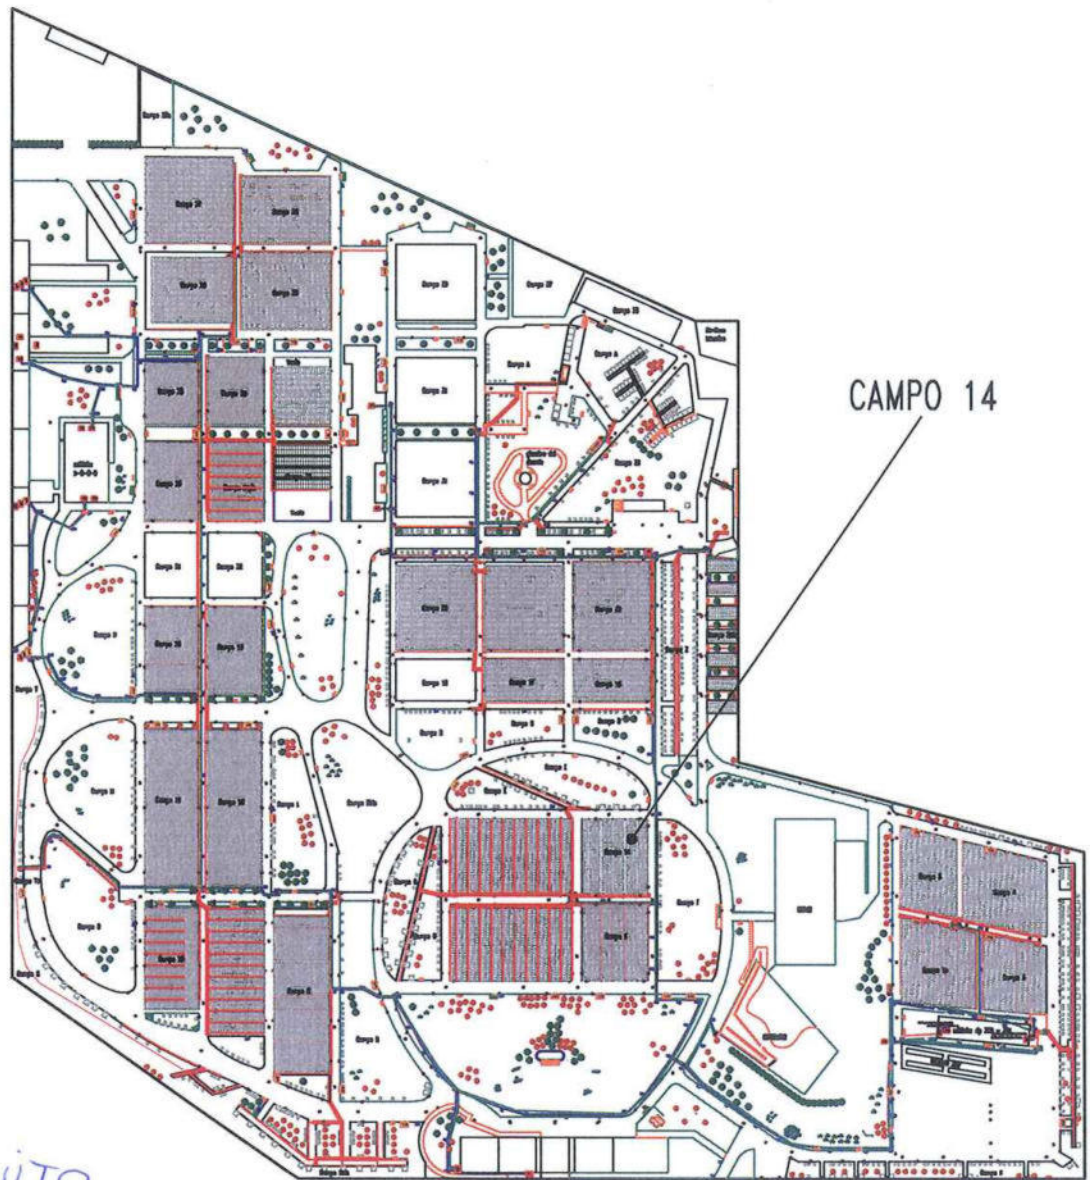

COME COSTRUITO

PARTICOLARE
CAMPO 14

Cavo FG70M1 2x1,5 mmq
direttamente interrato

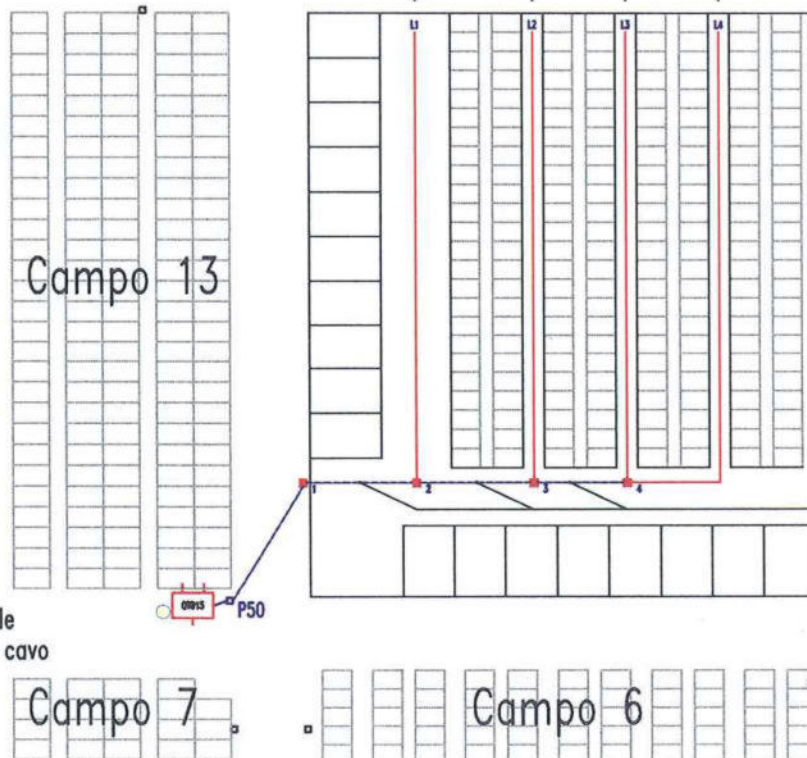

Cavo FG70M1 2x4 mmq
posato in cavidotto interrato
diam.40mm

Nota :
 ☒ Pozzetto 20x20cm
 - Tutte le derivazioni alle singole lampade saranno eseguite in cavo UDR <50V 2x,05mmq

ALLEGATO N.1 - LAY OUT DI CANTIERE - COMMESSA AL236 - CAMPO 23 LAMBRATE


CAMPO 23



COME COSTRUITO

PARTICOLARE
CAMPO 23
COMPLETAMENTO

Cavo FG16OR16 2X4mmq in
cavidotto diam. 40mm
per linea alimentazione
campo 23

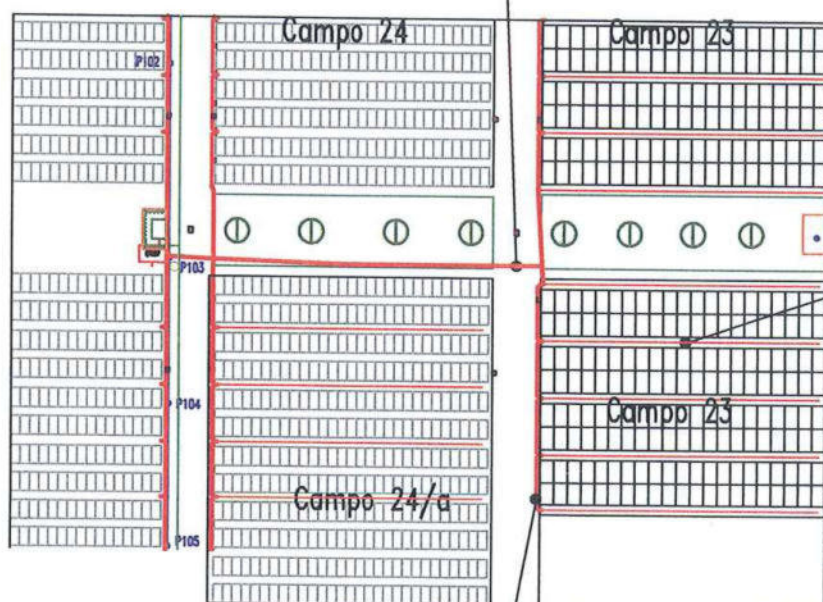


cavo FG16OR16 2x1,5 mmq
direttamente interrato

Cavo FG16OR16 2X4mmq in
cavidotto diam. 40mm
per linea alimentazione



ALLEGATO 1 - LAY-OUT DI CANTIERE
 COMMESSA AL233 - CAMPO 29 - CIMITERO MAGGIORE

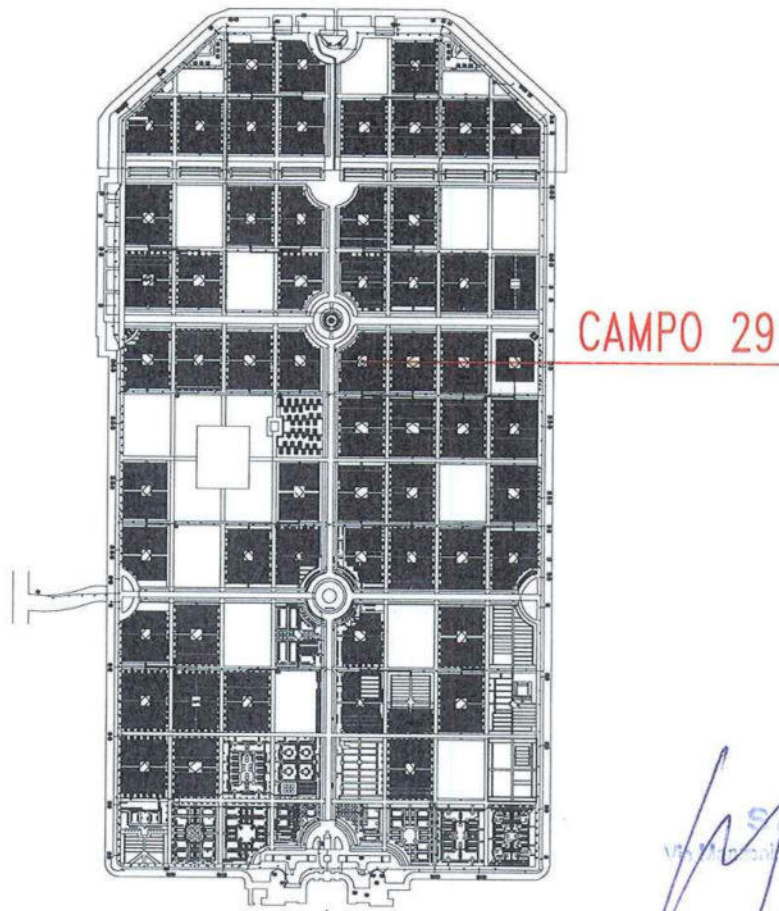


COME COSTRUITO


[Handwritten signature]

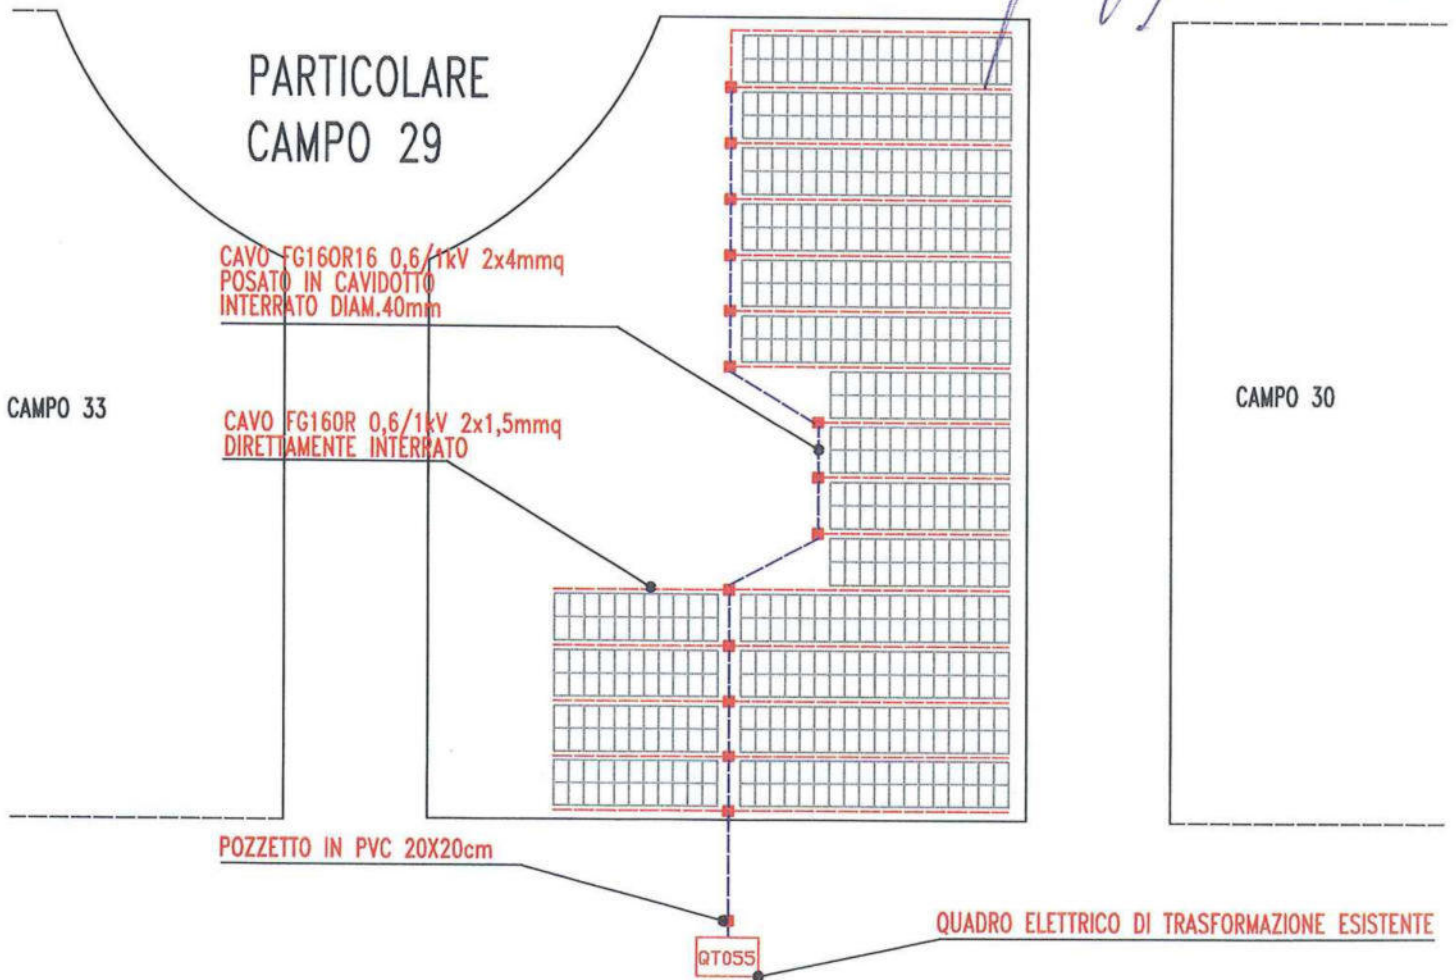


ALLEGATO 1 - LAY-OUT DI CANTIERE COMMESSA AL237 - CAMPO 54 - CIMITERO MAGGIORE

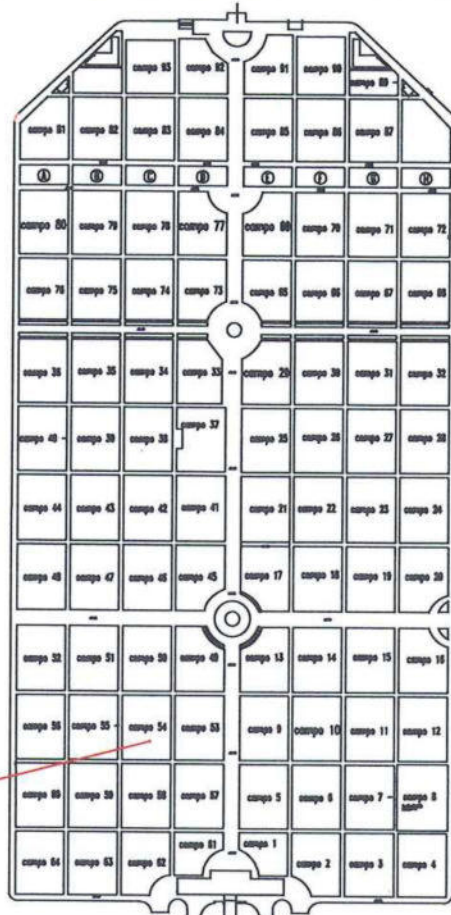

CAMPO 54


COME COSTRUITO

PARTICOLARE CAMPO 54

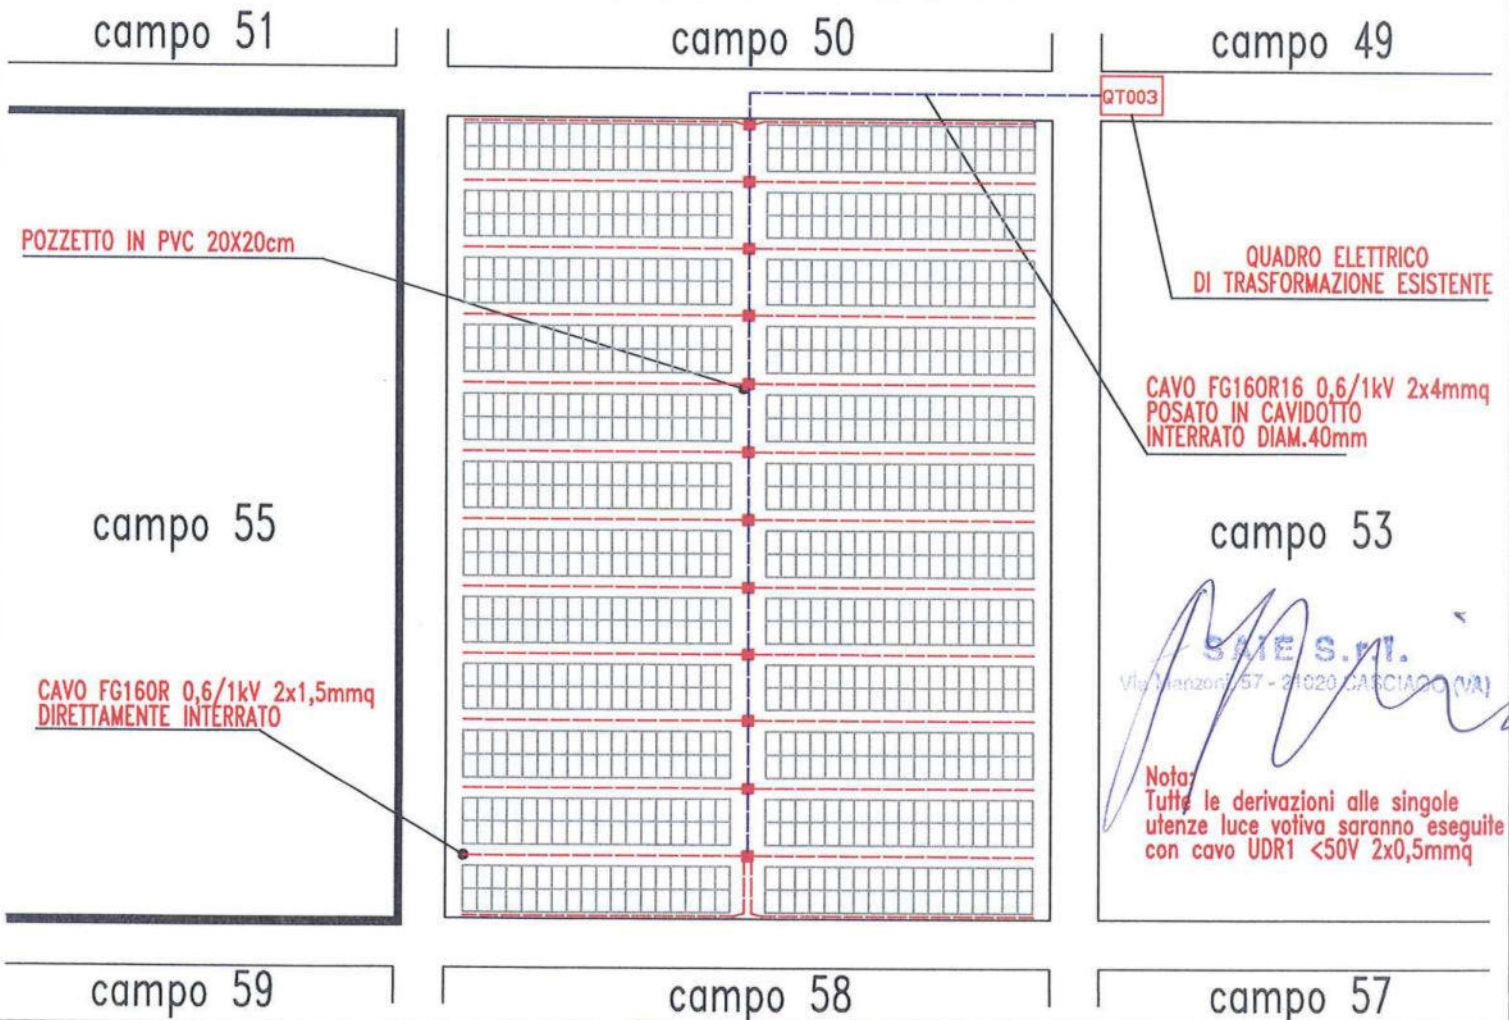


ALLEGATO 1 - LAY-OUT DI CANTIERE COMMESSA AL238 - REPARTO 81 OSSARIO - CIMITERO MAGGIORE

Reparto 81 Ossario

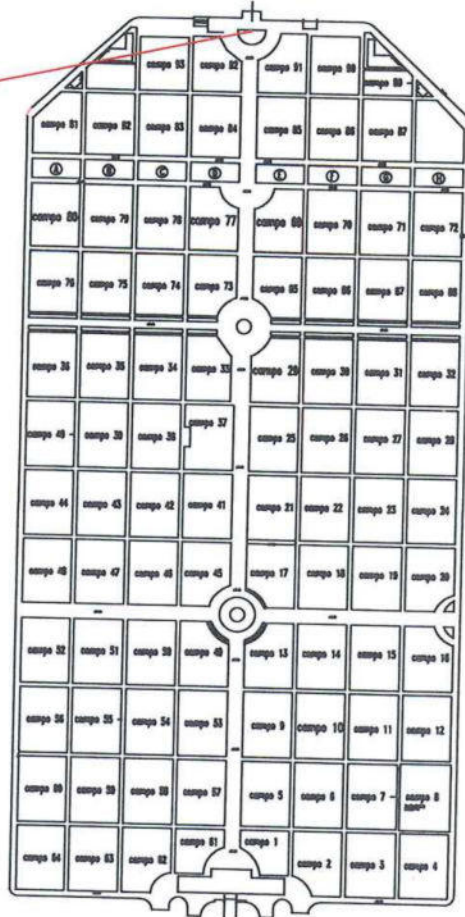


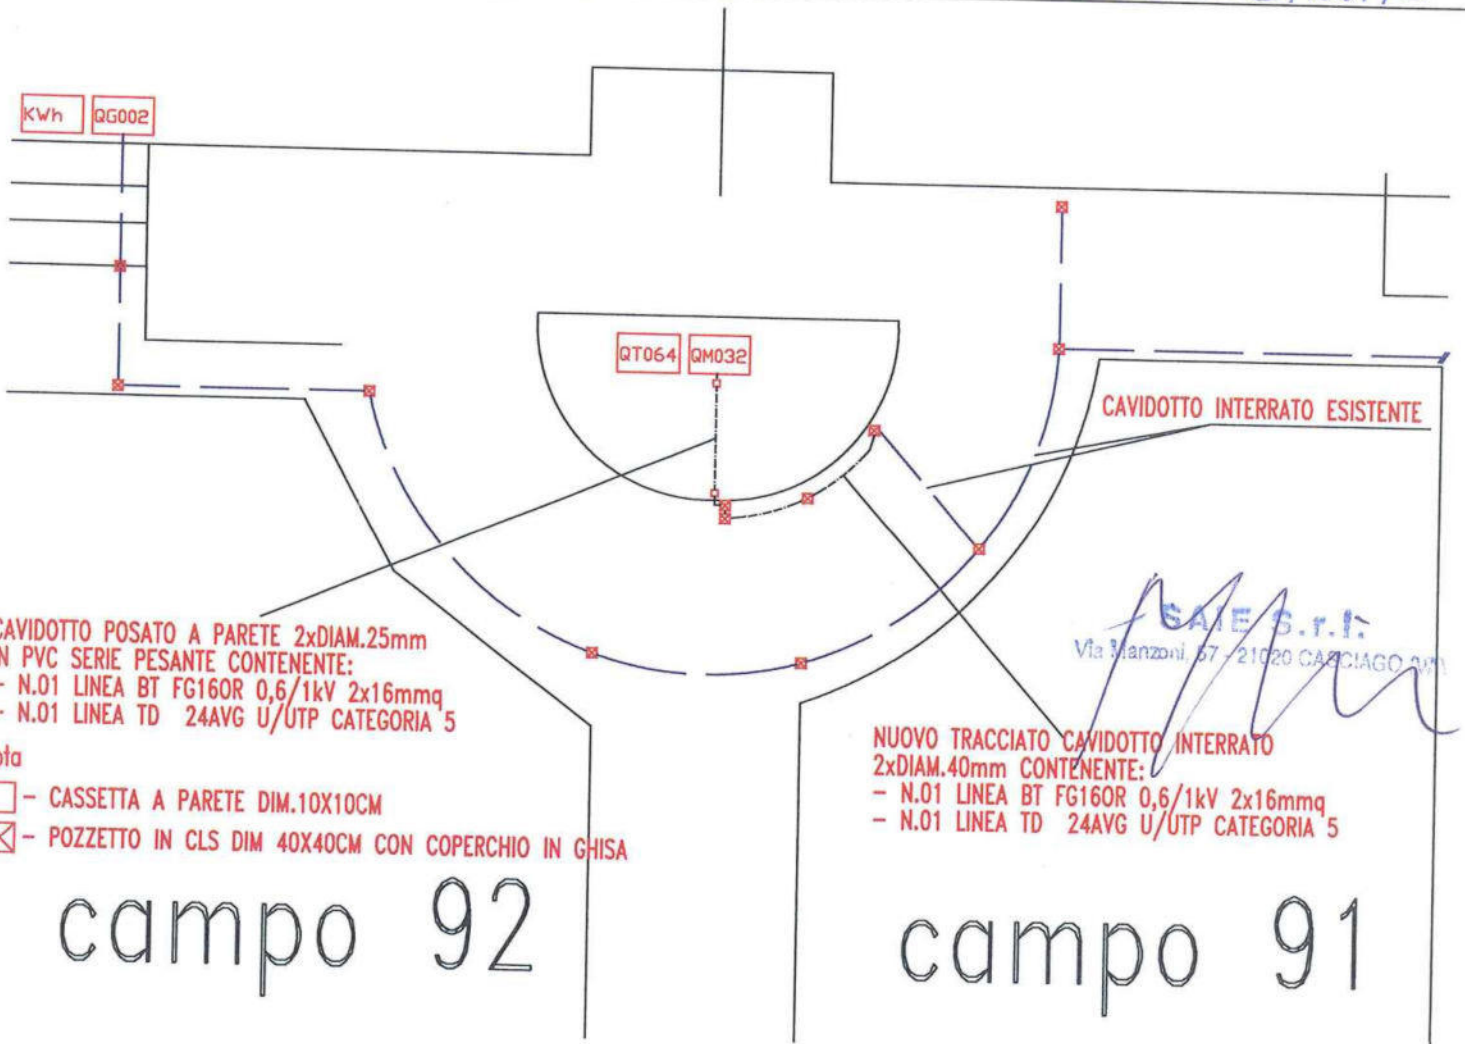

CAVIDOTTO POSATO A PARETE 2xDIAM.25mm
 IN PVC SERIE PESANTE CONTENENTE:
 - N.01 LINEA BT FG16OR 0,6/1kV 2x16mmq
 - N.01 LINEA TD 24AVG U/UTP CATEGORIA 5

- Nota
- ☐ - CASSETTA A PARETE DIM.10X10CM
 - ☒ - POZZETTO IN CLS DIM 40X40CM CON COPERCHIO IN GHISA


NUOVO TRACCIATO CAVIDOTTO INTERRATO
 2xDIAM.40mm CONTENENTE:
 - N.01 LINEA BT FG16OR 0,6/1kV 2x16mmq
 - N.01 LINEA TD 24AVG U/UTP CATEGORIA 5

campo 92

campo 91


**ELABORATI GRAFICI DEI LAVORI ESEGUITI
NEL 2019**

ALLEGATO 1 - LAY-OUT DI CANTIERE
COMMESSA AL266 - CAMPO 31 - CIMITERO MAGGIORE

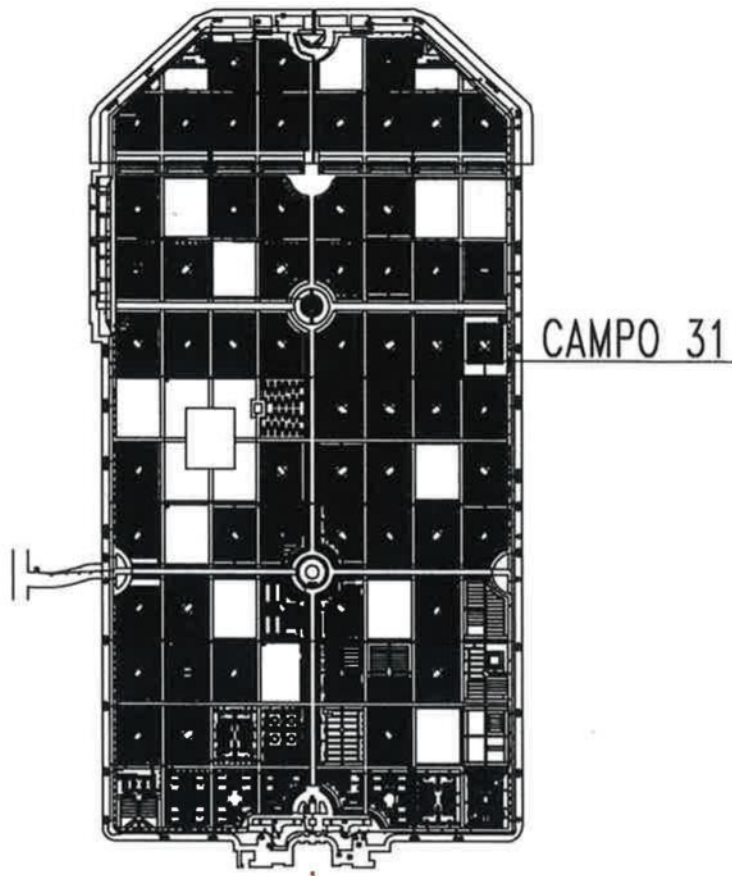


CONE COSTRUITO

PARTICOLARE
CAMPO 31

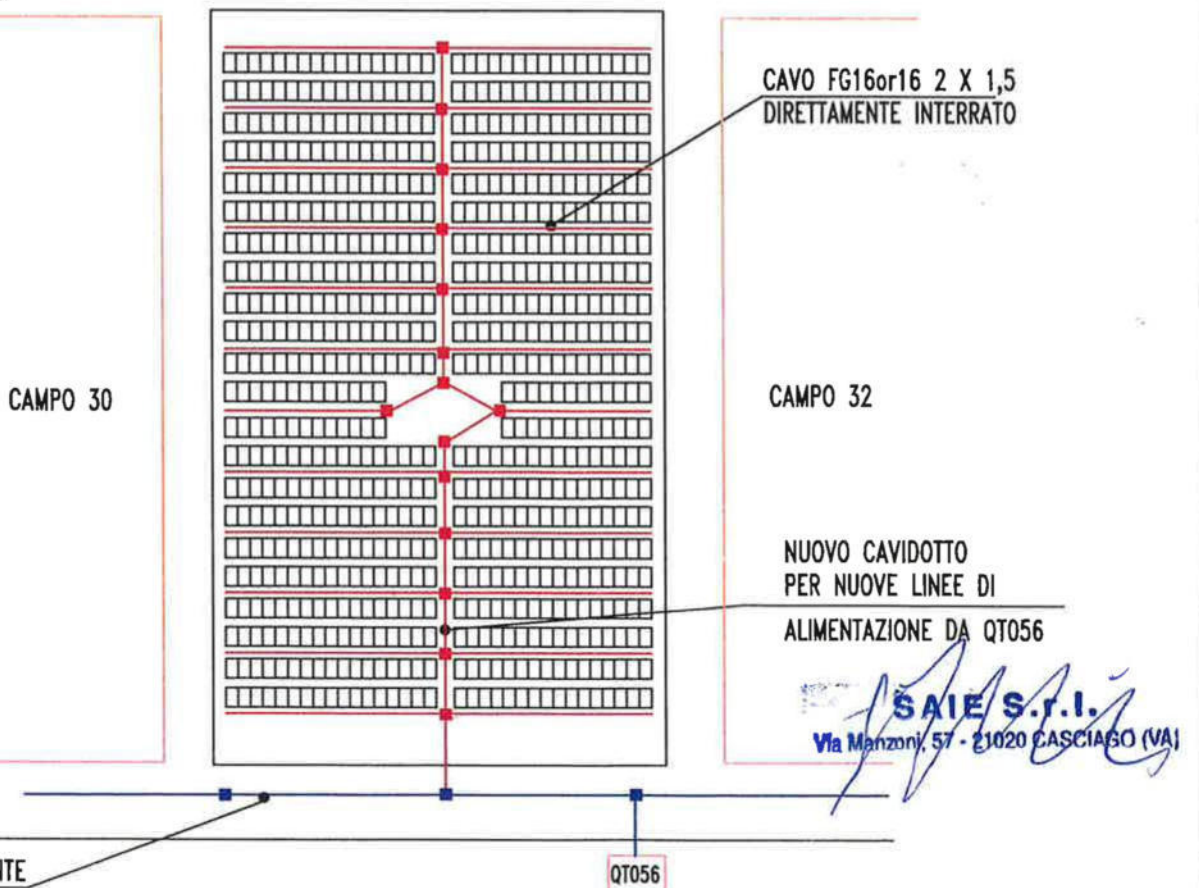

ALLEGATO 1 - LAY-OUT DI CANTIERE

COMMESSA AL264 - Campo 16 - CIMITERO CHIARAVALLE

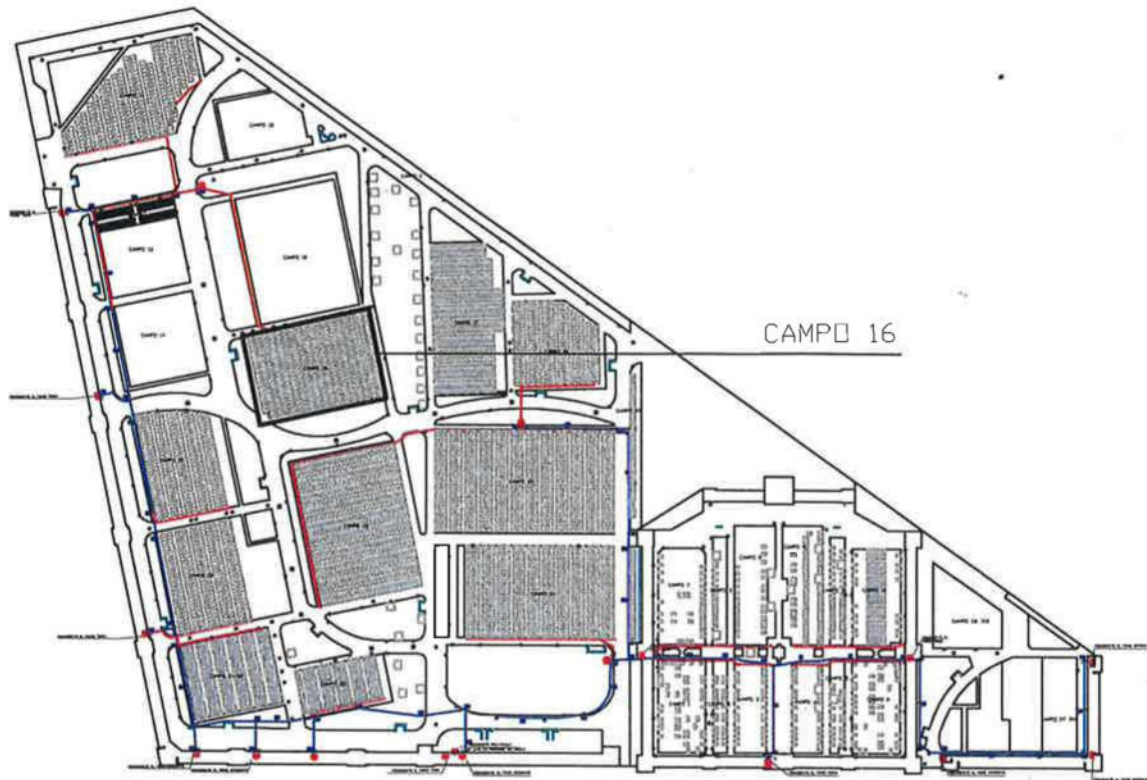


COTE COSTRUITO

PARTICOLARE Campo 16

Nuovo cavidotto da realizzare al termine della posa dei cordoli sull'intero campo


LINEA ALIMENTAZIONE
DA QT010 IN CAVIDOTTO
ESISTENTE

CAVO FG16or16 2 X 1,5
DIRETTAMENTE INTERRATO

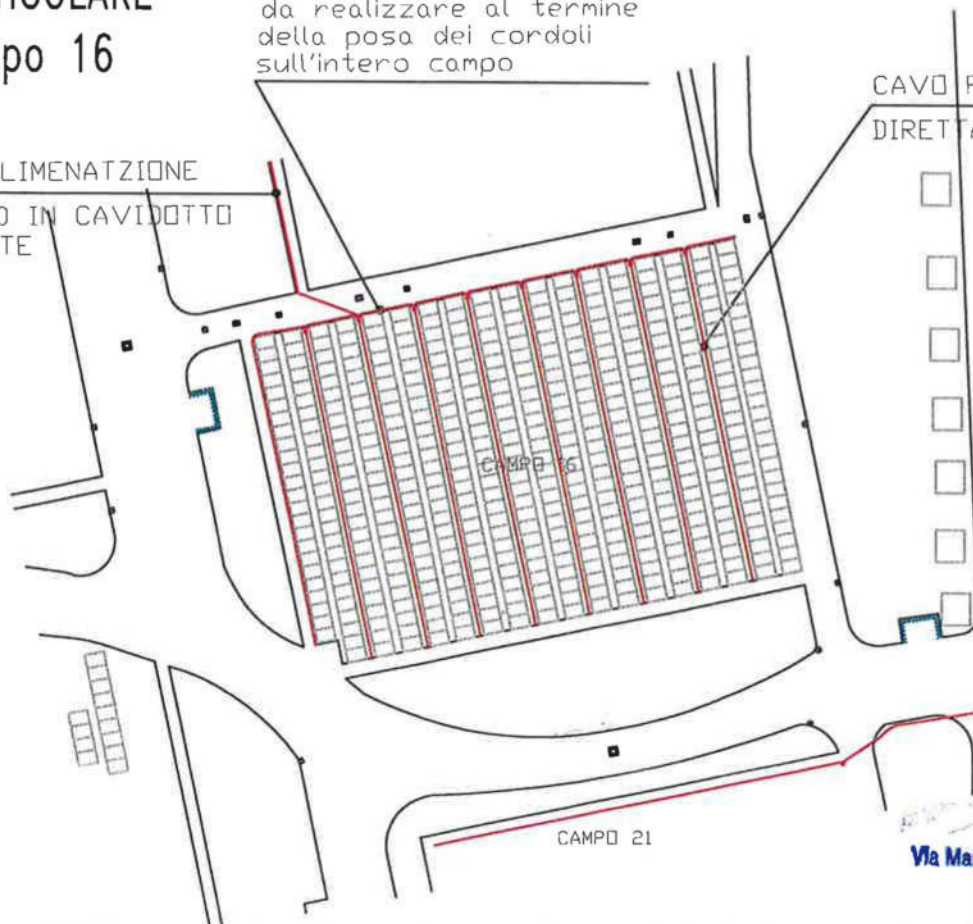

SAIE S.r.l.
Via Manzoni, 57 - 21020 CASCIAGO (VA)

ALLEGATO 1 - LAY-OUT DI CANTIERE
 COMMESSA AL247 - CAMPO 2 - CIMITERO DI BAGGIO

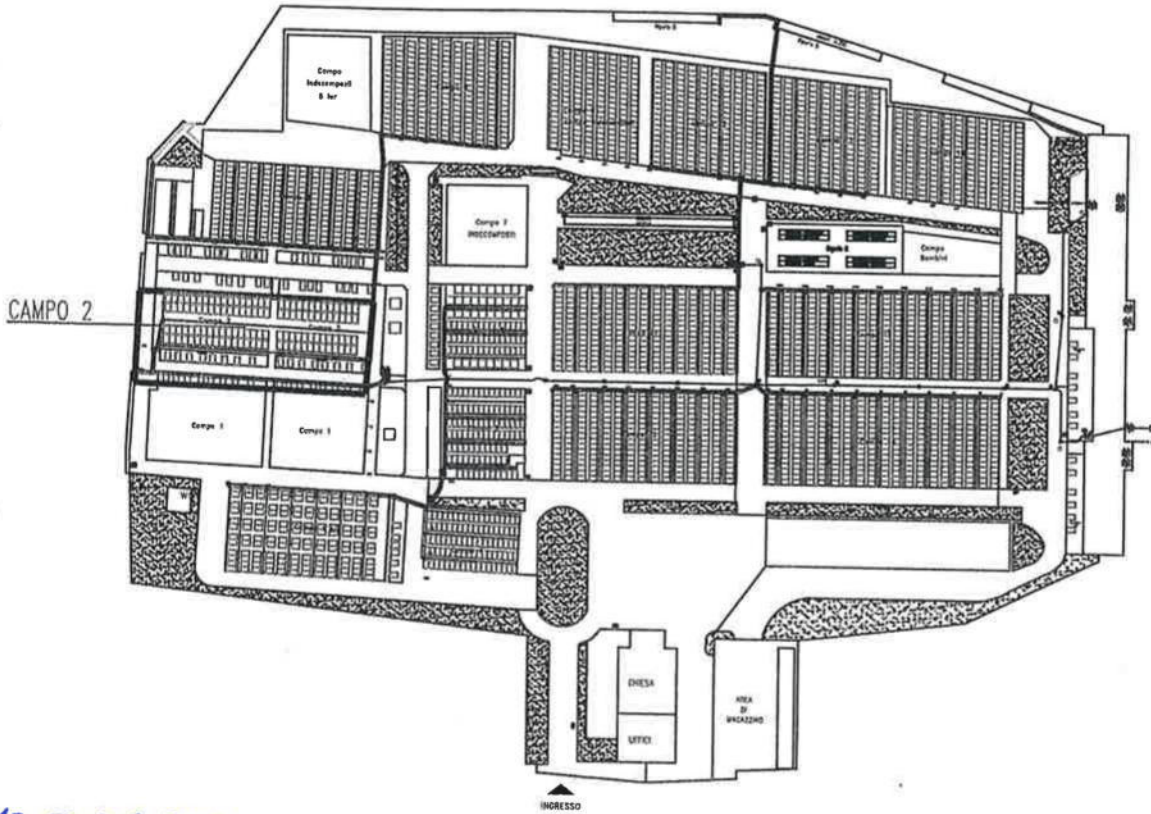


Corte costruito

PARTICOLARE
 CAMPO 2

CAVO FG7 2x1,5
 Direttamente interrato


Nuova cavidotto
 per linea
 alimentazione
 Campo 2
 da P52

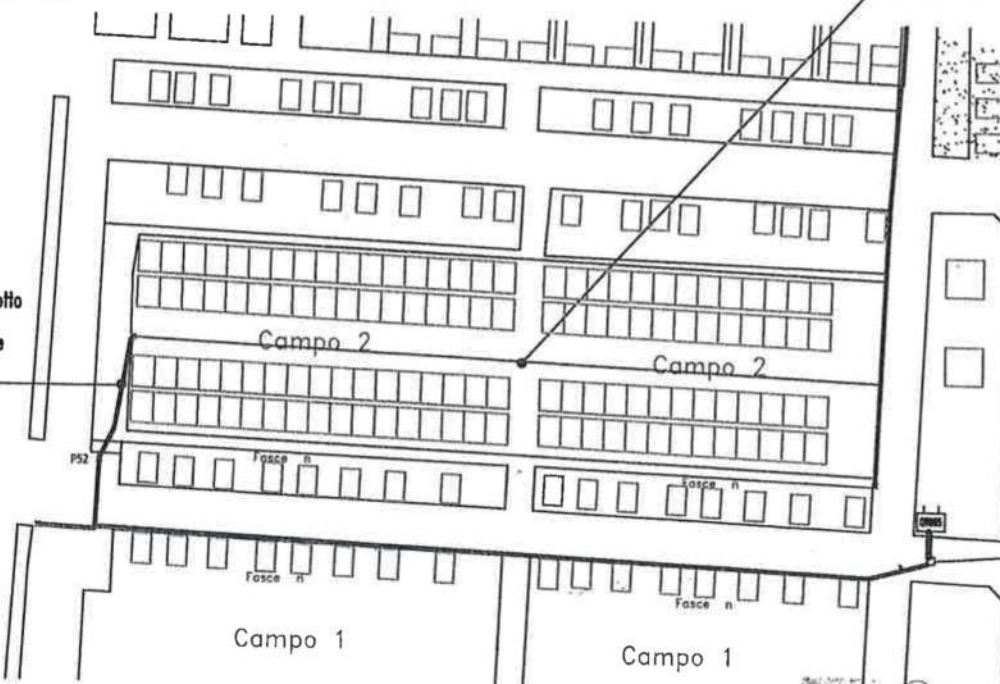

SAIE S.r.l.
 Via Manzoni 57 - 21020 CASCIAGO (VA)


ALLEGATO 1 - LAY-OUT DI CANTIERE

COMMESSA AL259 - CAMPO 20 - CIMITERO DI BAGGIO

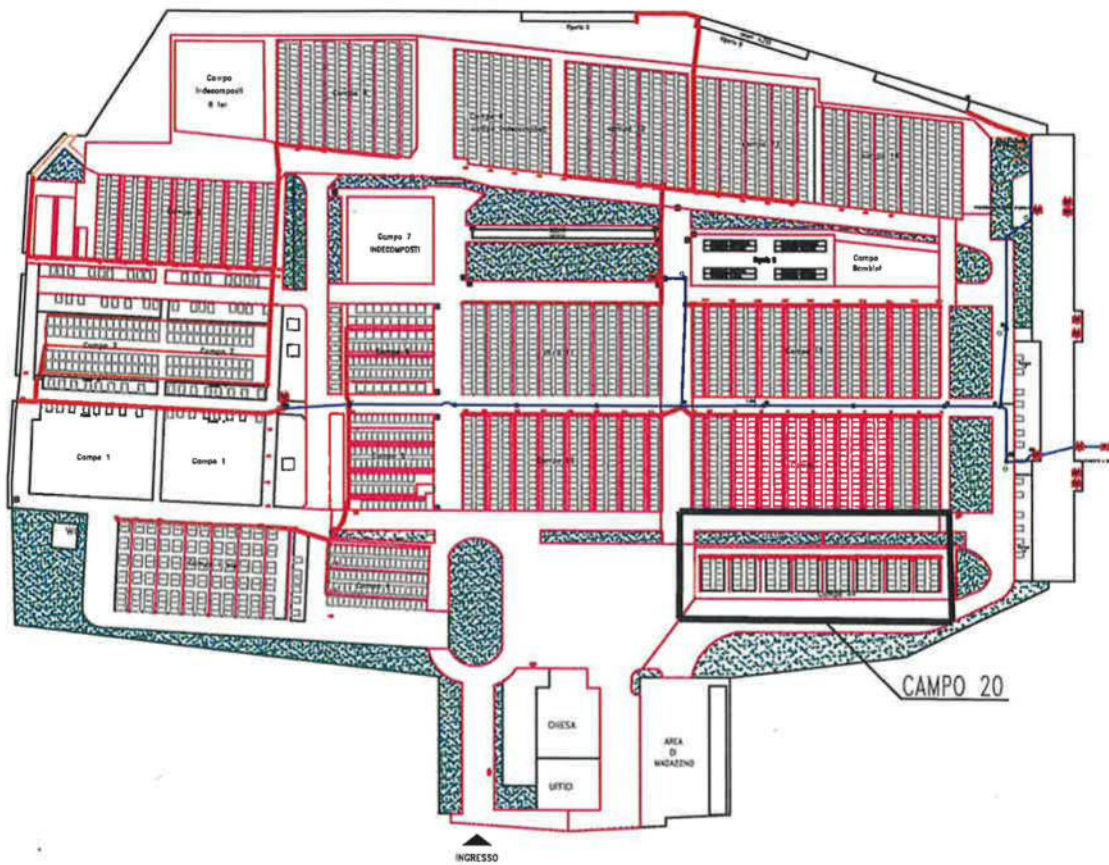


CANTIERE COSTRUITO

PARTICOLARE CAMPO 20

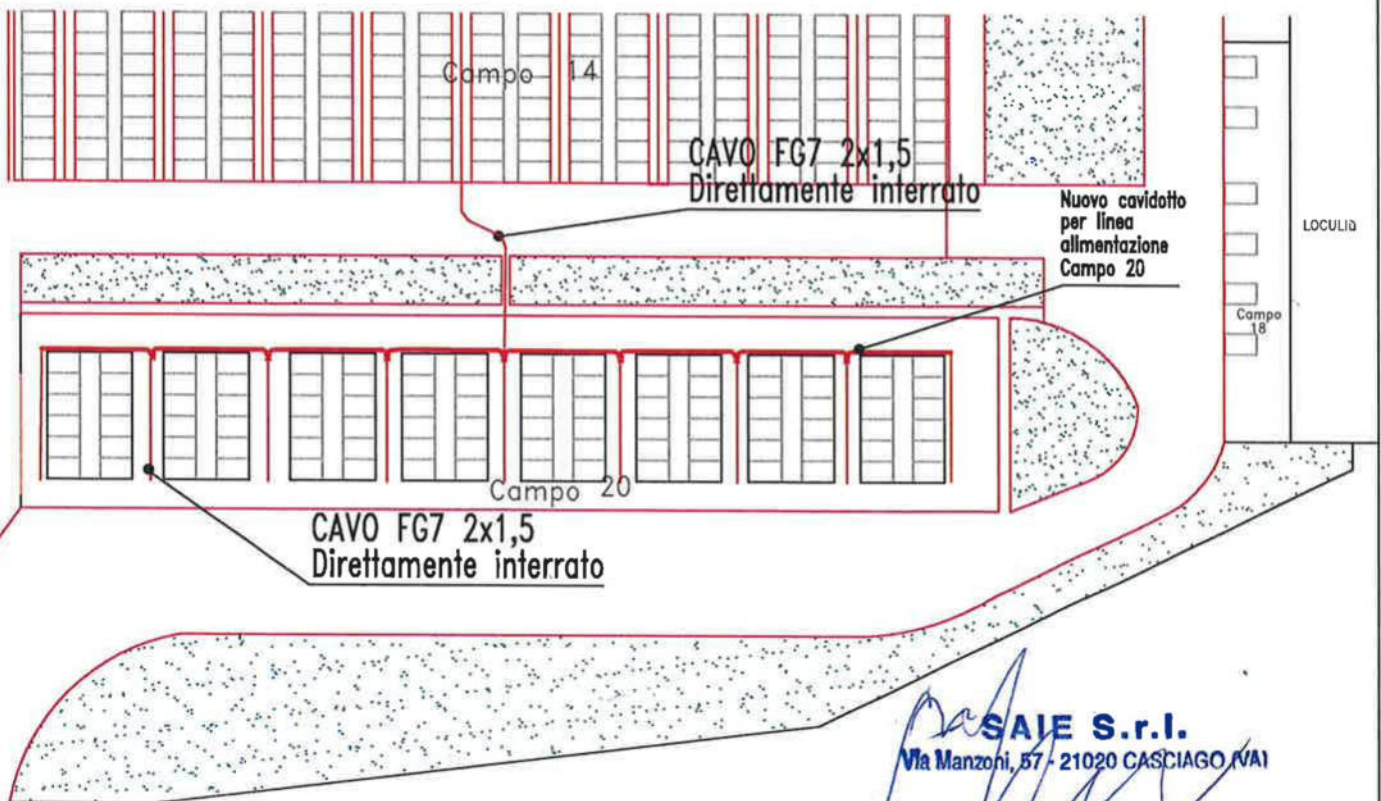


ALLEGATO 1 - LAY-OUT DI CANTIERE
COMMESSA AL260 - CAMPO 19 - CIMITERO DI BRUZZANO

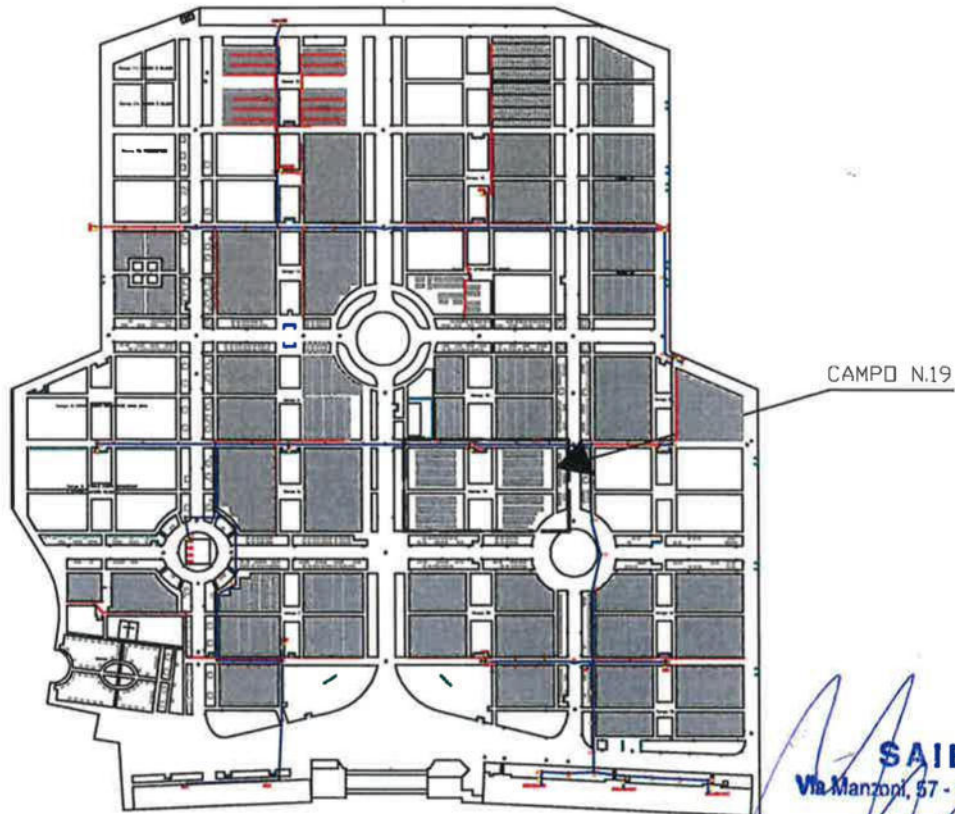

PARTICOLARE CAMPO 19




ALLEGATO 1 - LAY-OUT DI CANTIERE
COMMESSA AL263 - CAMPO 14 - CIMITERO DI GRECO

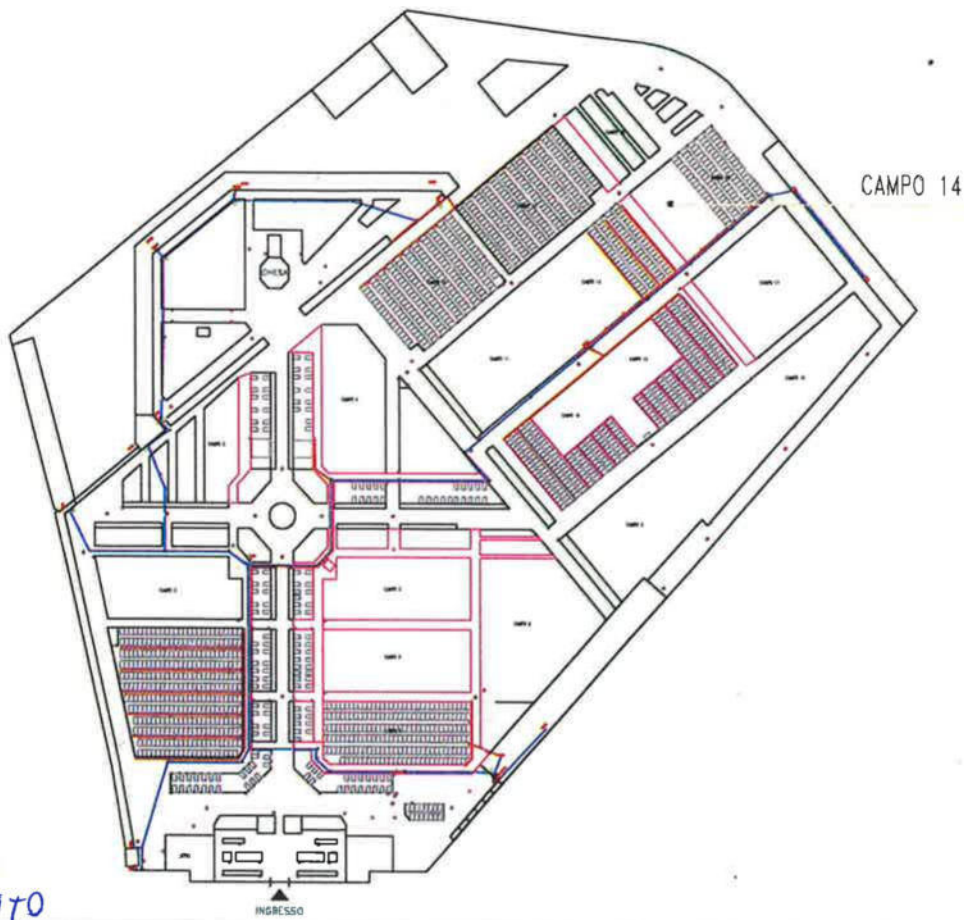


Parte COSTRUITO

PARTICOLARE CAMPO 14

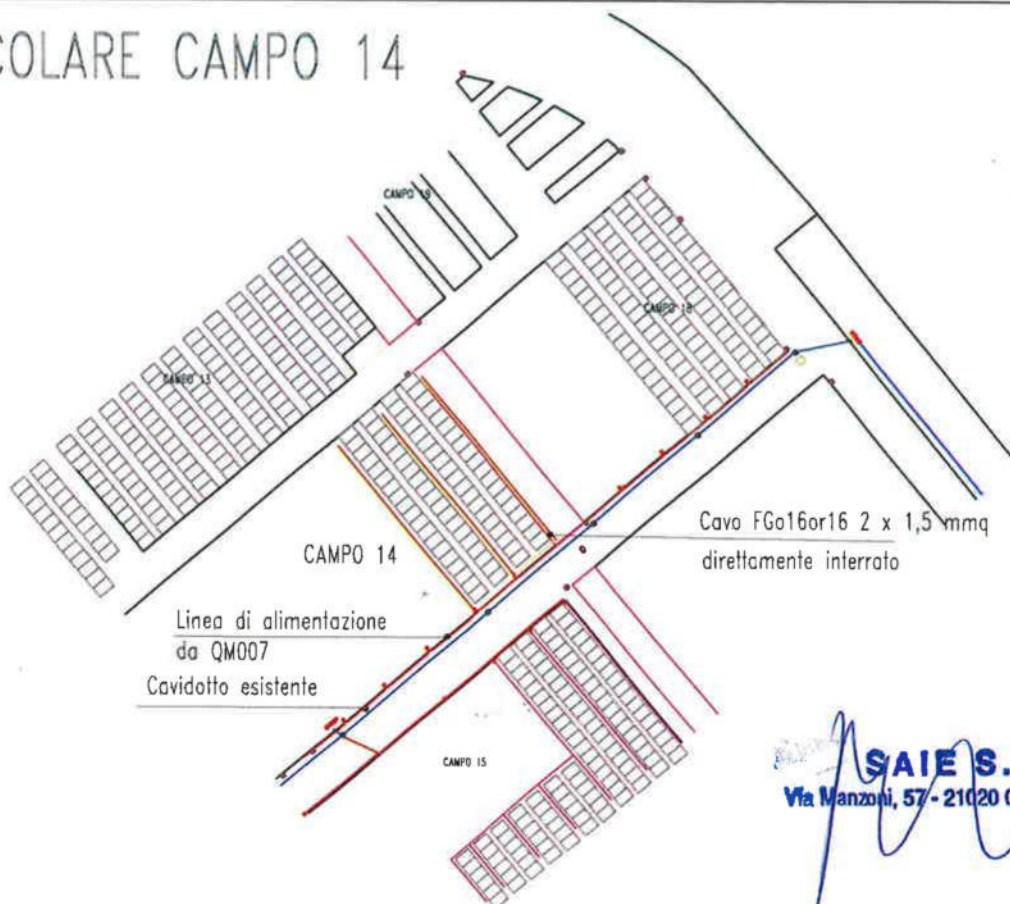


SAIE S.r.l.
Via Manzoni, 57 - 21020 CASCIAGO (VA)

ALLEGATO N.1 - LAY OUT DI CANTIERE - COMMESSA AL255

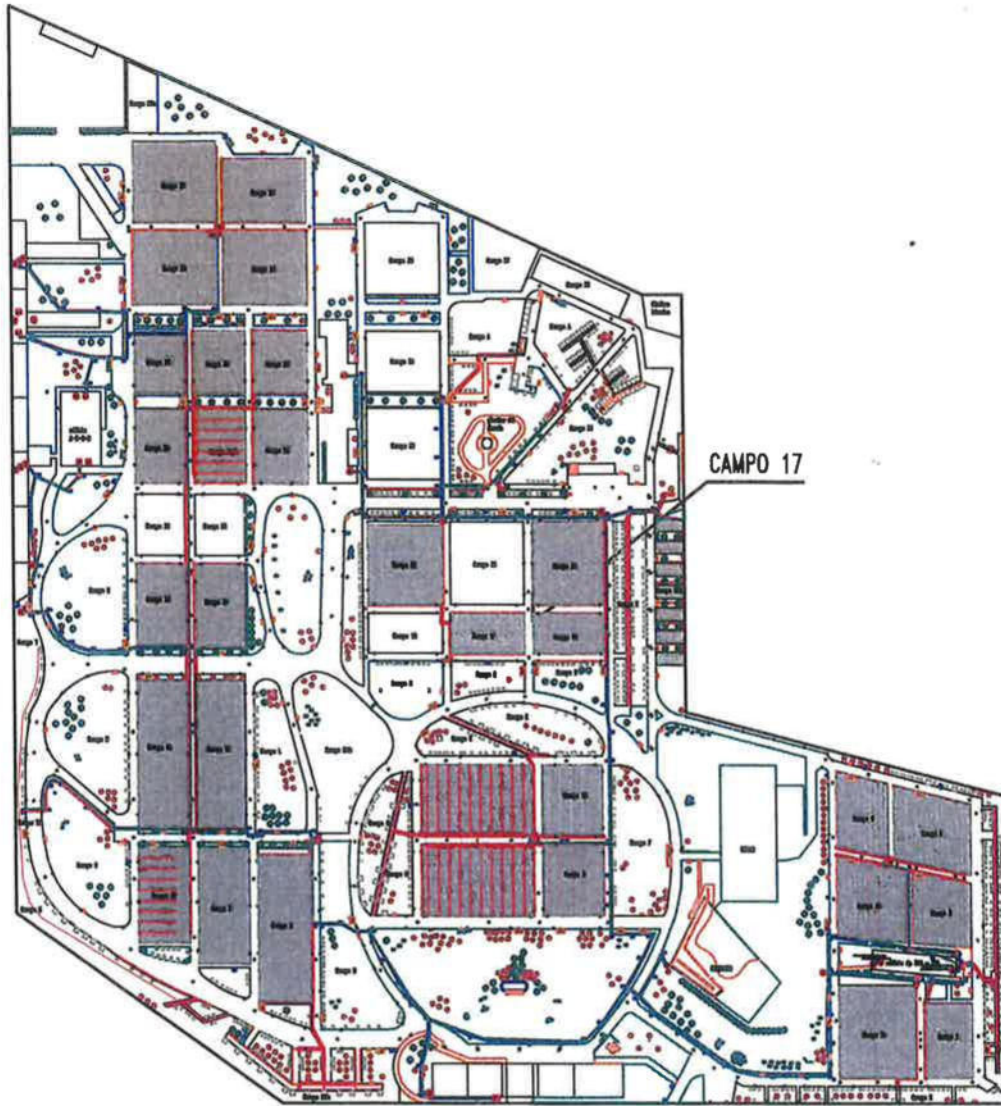


COTE COSTRUITO

PARTICOLARE CAMPO 12

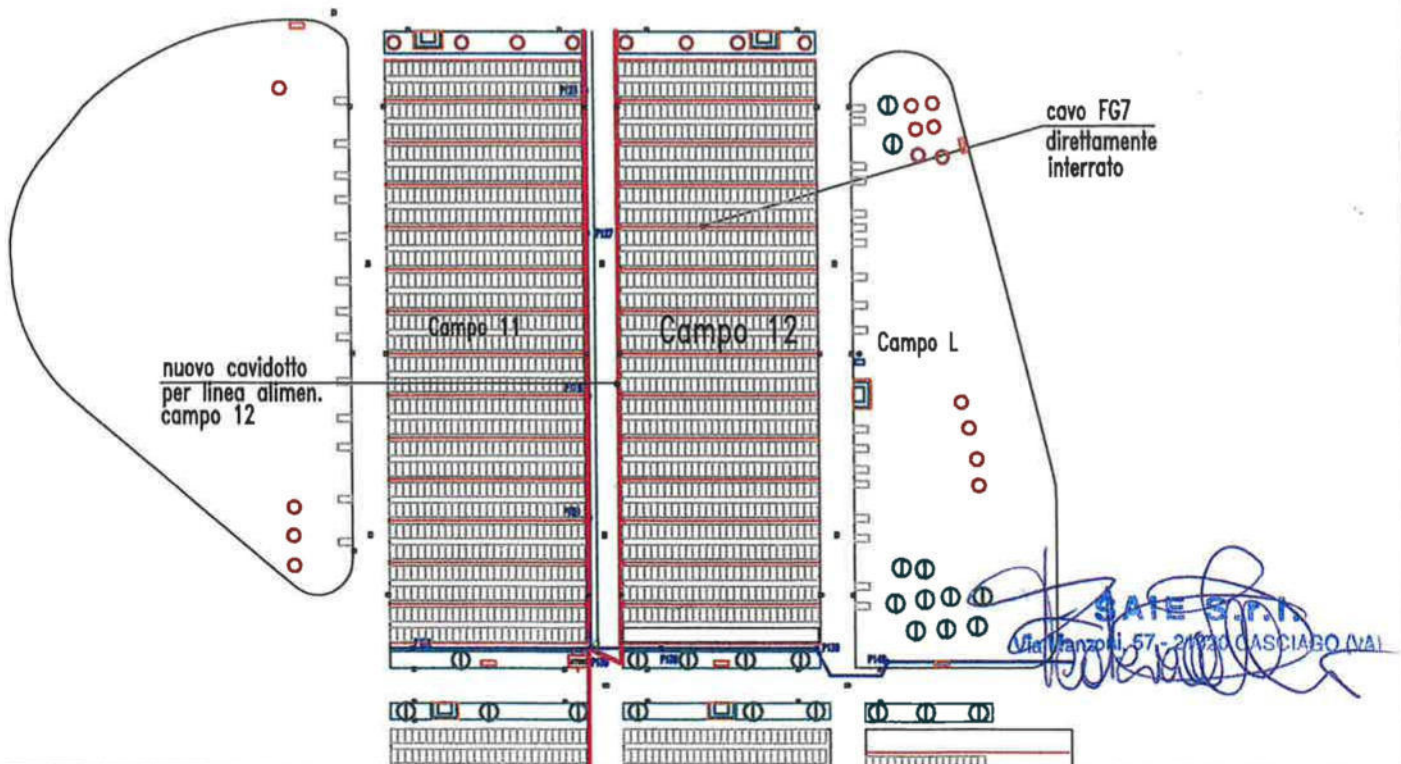

ALLEGATO 1 - LAY-OUT DI CANTIERE
COMMESSA AL254 - CAMPO 28 - CIMITERO MAGGIORE

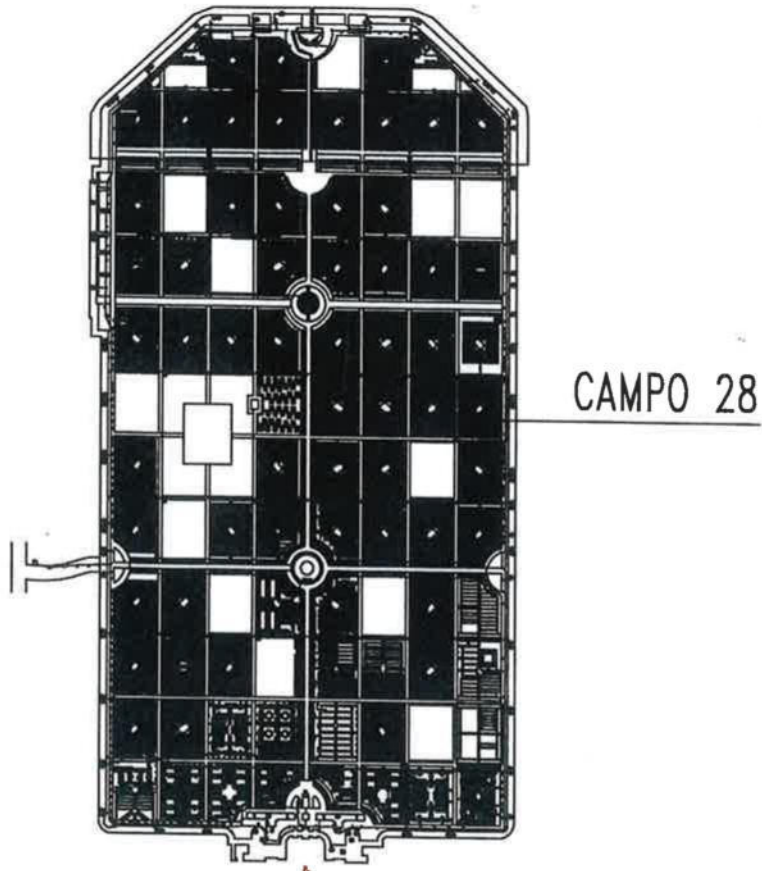


COME COSTRUITO

CAVIDOTTO ESISTENTE

PARTICOLARE
CAMPO 28

CAMPO 27

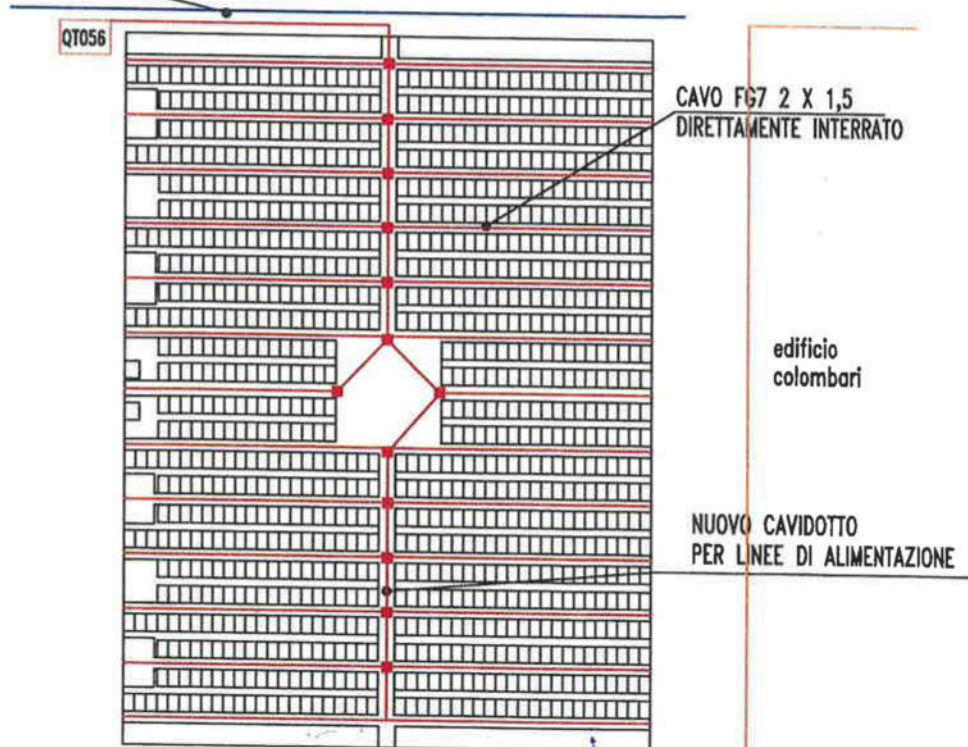

[Signature]


**ELABORATI GRAFICI DEI LAVORI ESEGUITI
NEL 2020**

ALLEGATO 1 - LAY-OUT DI CANTIERE
 COMMESSA AL265 - CAMPO 10A - CIMITERO DI BAGGIO



GME COSTRUITO


PARTICOLARE CAMPO 10A

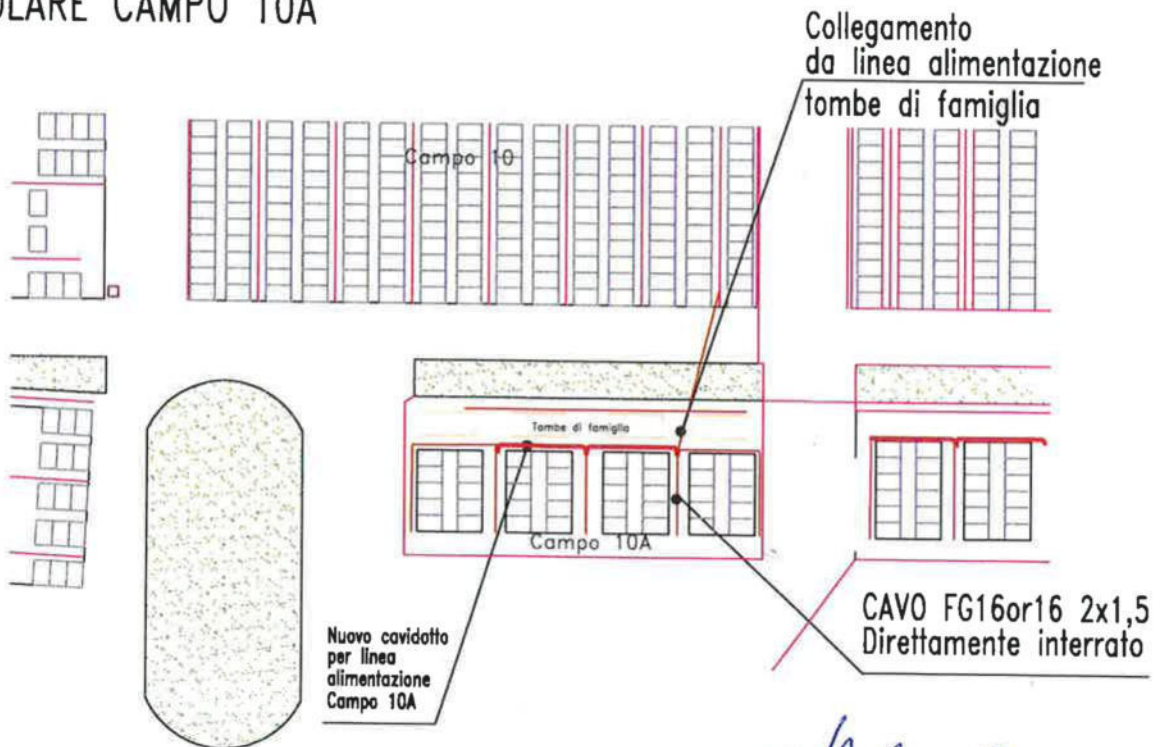

Ingresso Cimitero

 Via Manzoni, 57 - 21020 CASCIAGO (VA)

ALLEGATO 1 - LAY-OUT DI CANTIERE
COMMESSA AL260 - CAMPO 19 - CIMITERO DI BRUZZANO

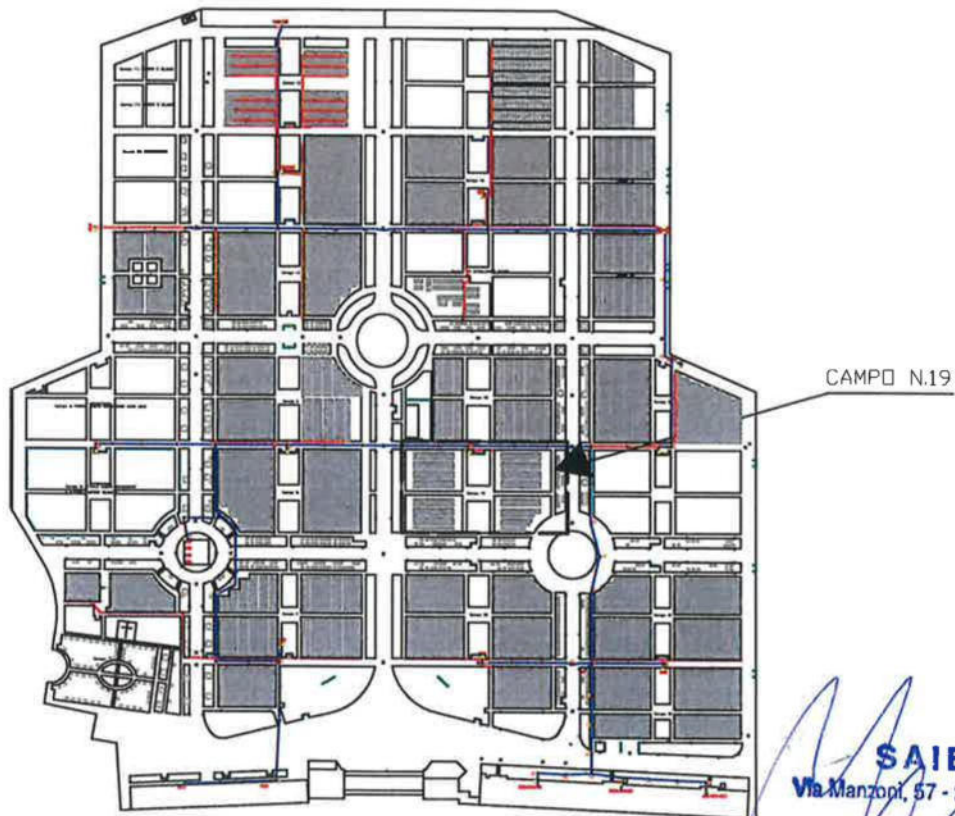


COTE
COSTRUITO

PARTICOLARE CAMPO 19



ALLEGATO 1 - LAY-OUT DI CANTIERE

COMMESSA AL264 - Campo 16 - CIMITERO CHIARAVALLE

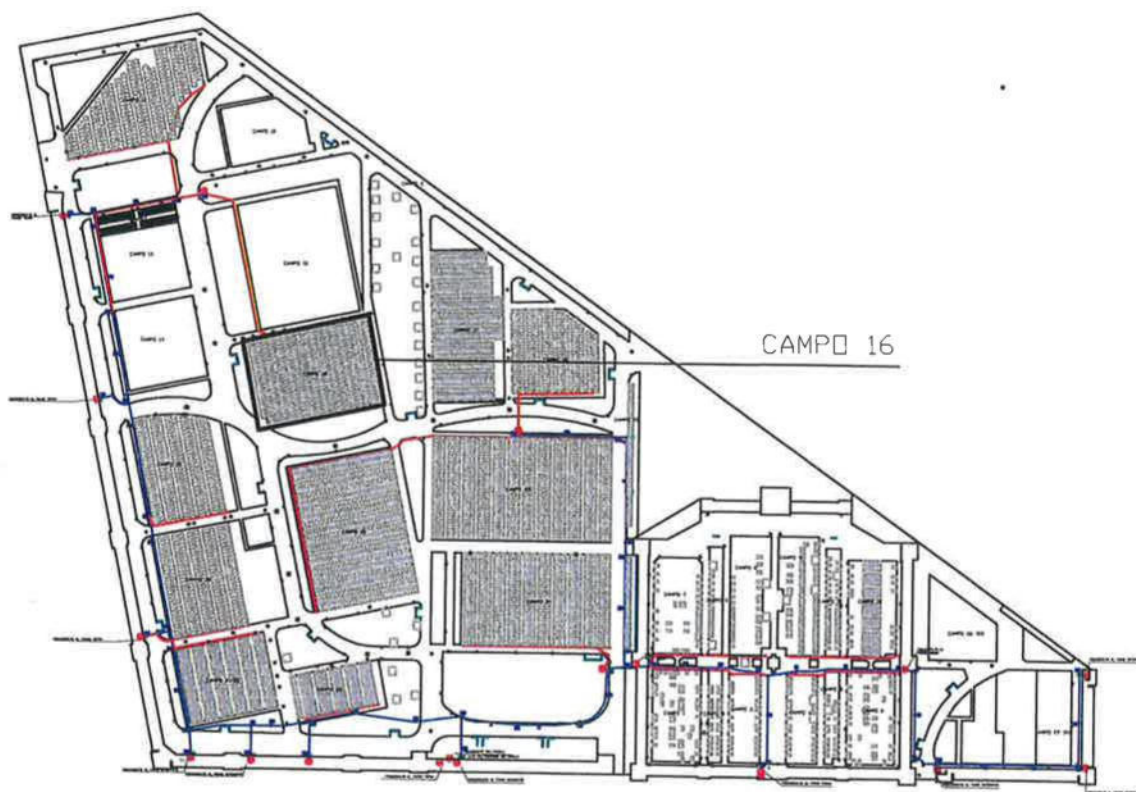


COME COSTRUITO

PARTICOLARE Campo 16

Nuovo cavidotto
da realizzare al termine
della posa dei cordoli
sull'intero campo

LINEA ALIMENTAZIONE
DA QT010 IN CAVIDOTTO
ESISTENTE

CAVO FG16or16 2 X 1,5
DIRETTAMENTE INTERRATO

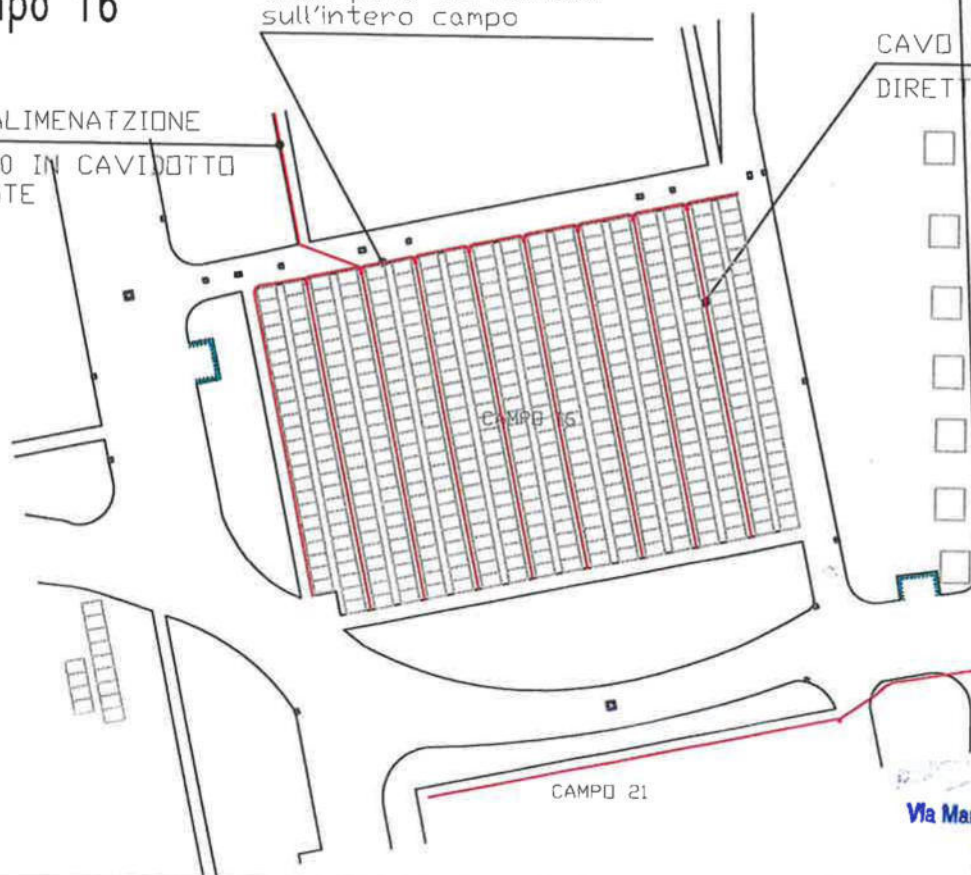

SAIE S.r.l.
Via Manzoni, 57 - 21020 CASCIAGO (VA)

ALLEGATO N.1 - LAY OUT DI CANTIERE - COMMESSA AL278




Corte Costruito

PARTICOLARE CAMPO 18


SAIE S.r.l.
Via Manzoni, 57 - 21020 CASCIAGO (VA)

cavo FG16or16 2x1,5
direttamente
interrato


nuovo cavidotto
per linea alimen.
campo 12. Alimentazione da QM011

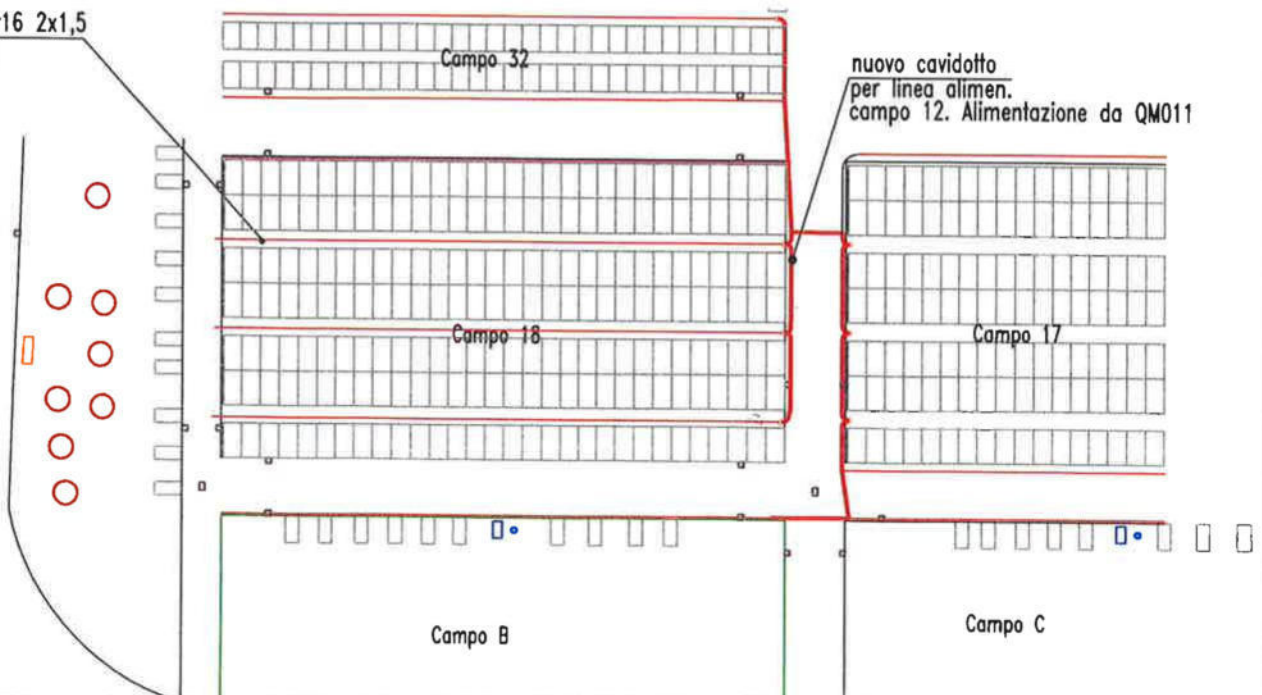


ALLEGATO 1 - LAY-OUT DI CANTIERE
COMMESSA AL266 - CAMPO 31 - CIMITERO MAGGIORE

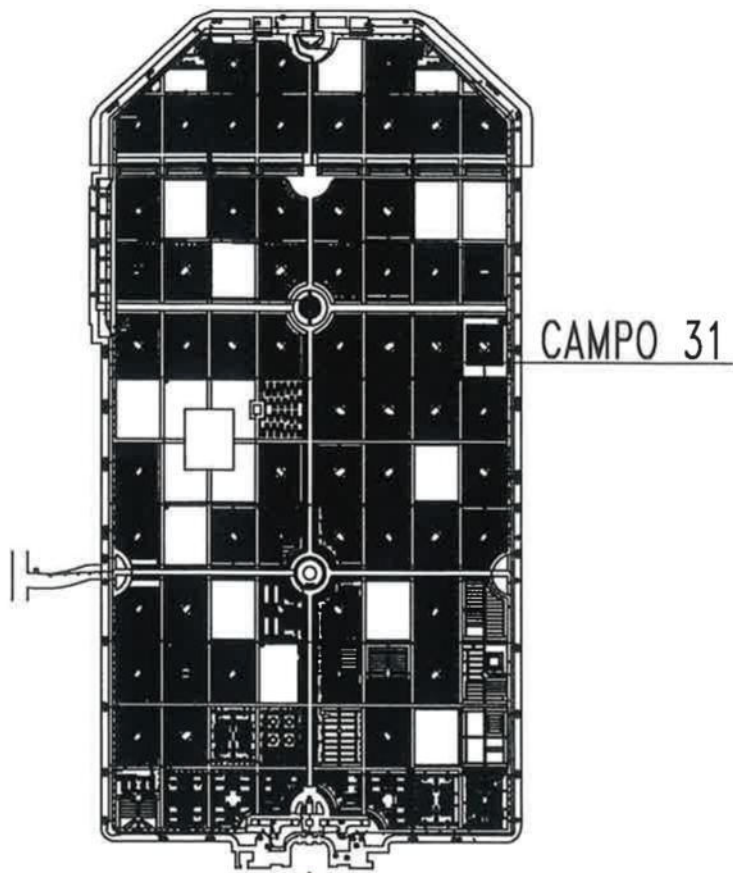

PARTICOLARE
CAMPO 31

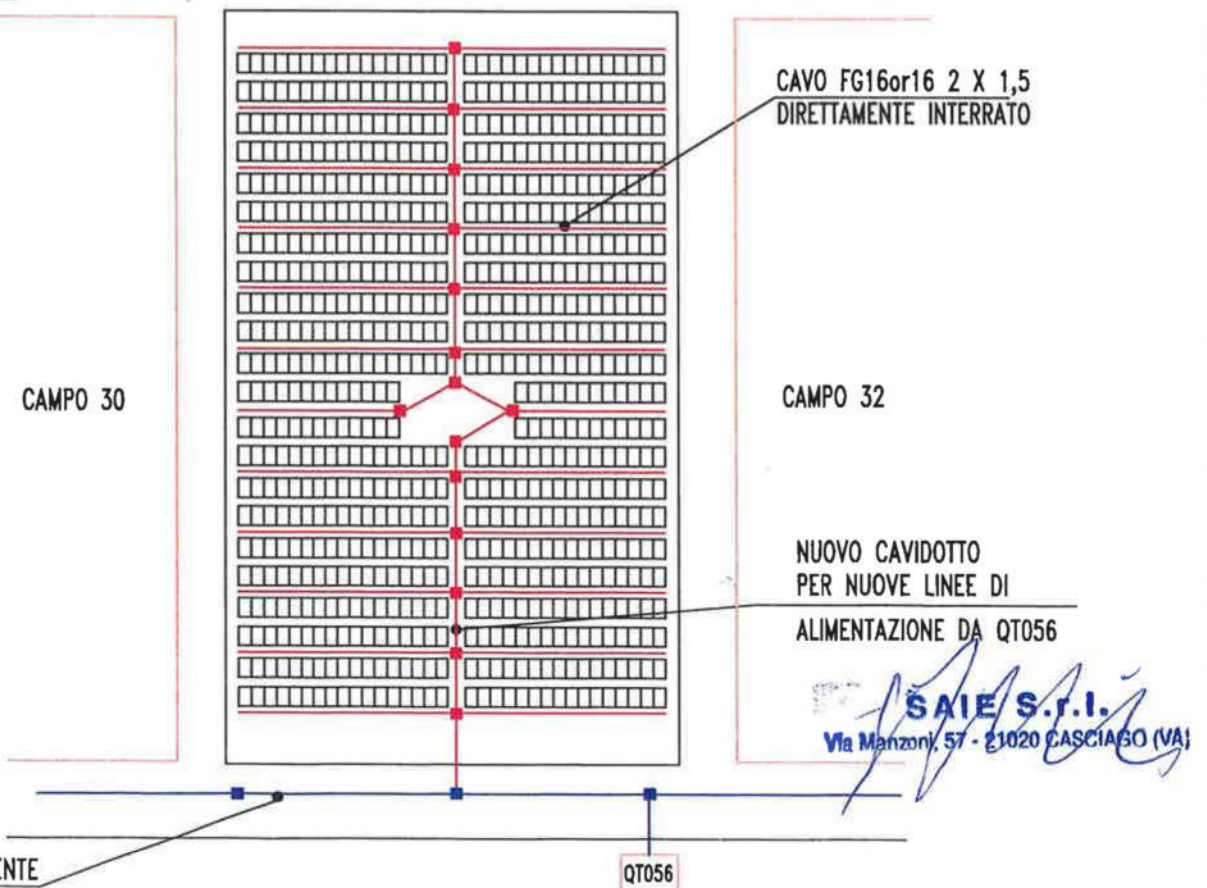

ALLEGATO 1 - LAY-OUT DI CANTIERE
 COMMESSA AL276 - CAMPO 59 - CIMITERO MAGGIORE

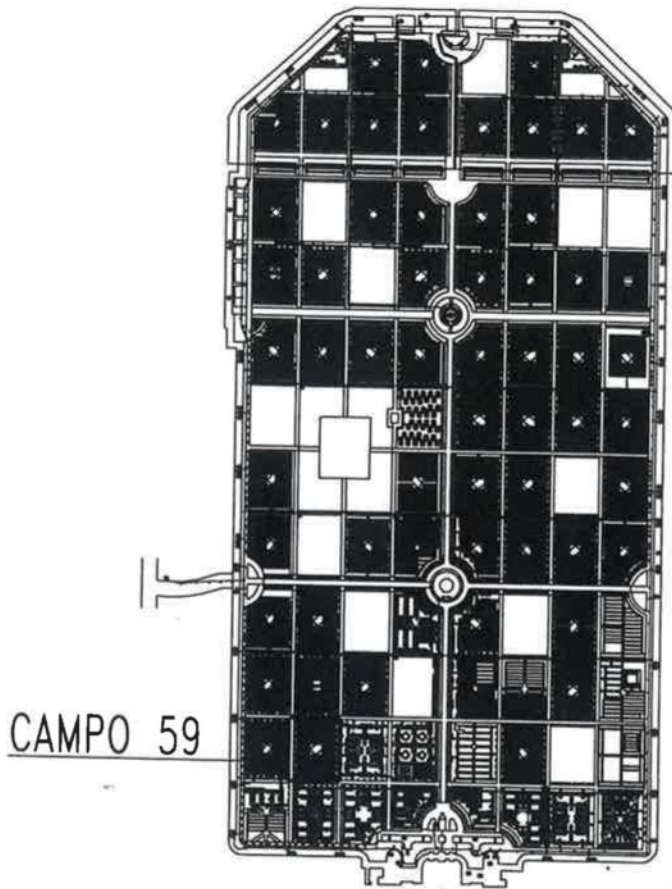


COME COSTRUITO

PARTICOLARE
 CAMPO 59

NUOVO CAVIDOTTO
 PER NUOVE LINEE DI
 ALIMENTAZIONE DA QT009

CAMPO 60

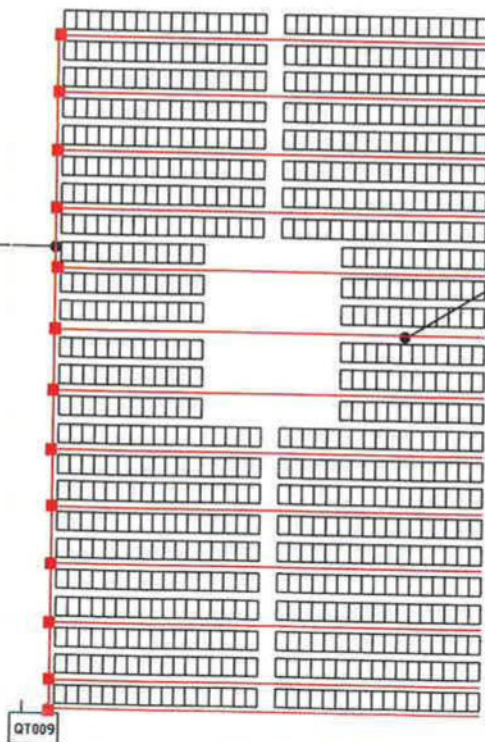

CAVO FG16or16 2 X 1,5
 DIRETTAMENTE INTERRATO

CAMPO 58


SAIE S.r.l.
 Via Manzoni, 57 - 21020 CASGIAGO (VA)

CAVIDOTTO ESISTENTE

**ELABORATI GRAFICI DEI LAVORI ESEGUITI
NEL 2021**


ALLEGATO 1 - LAY-OUT DI CANTIERE

COMMESSA AL296 - Campo 20 - CIMITERO CHIARAVALLE

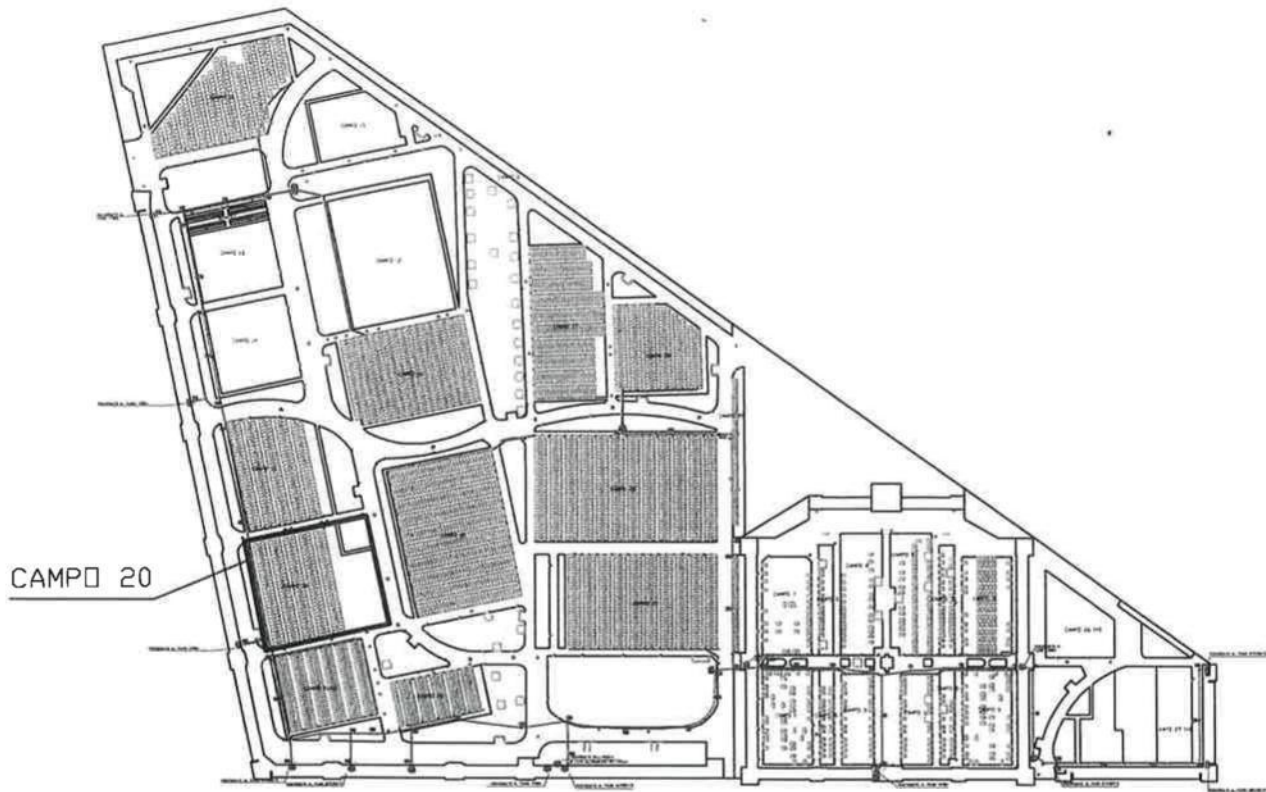

COME COSTRUITO

PARTICOLARE Campo 20

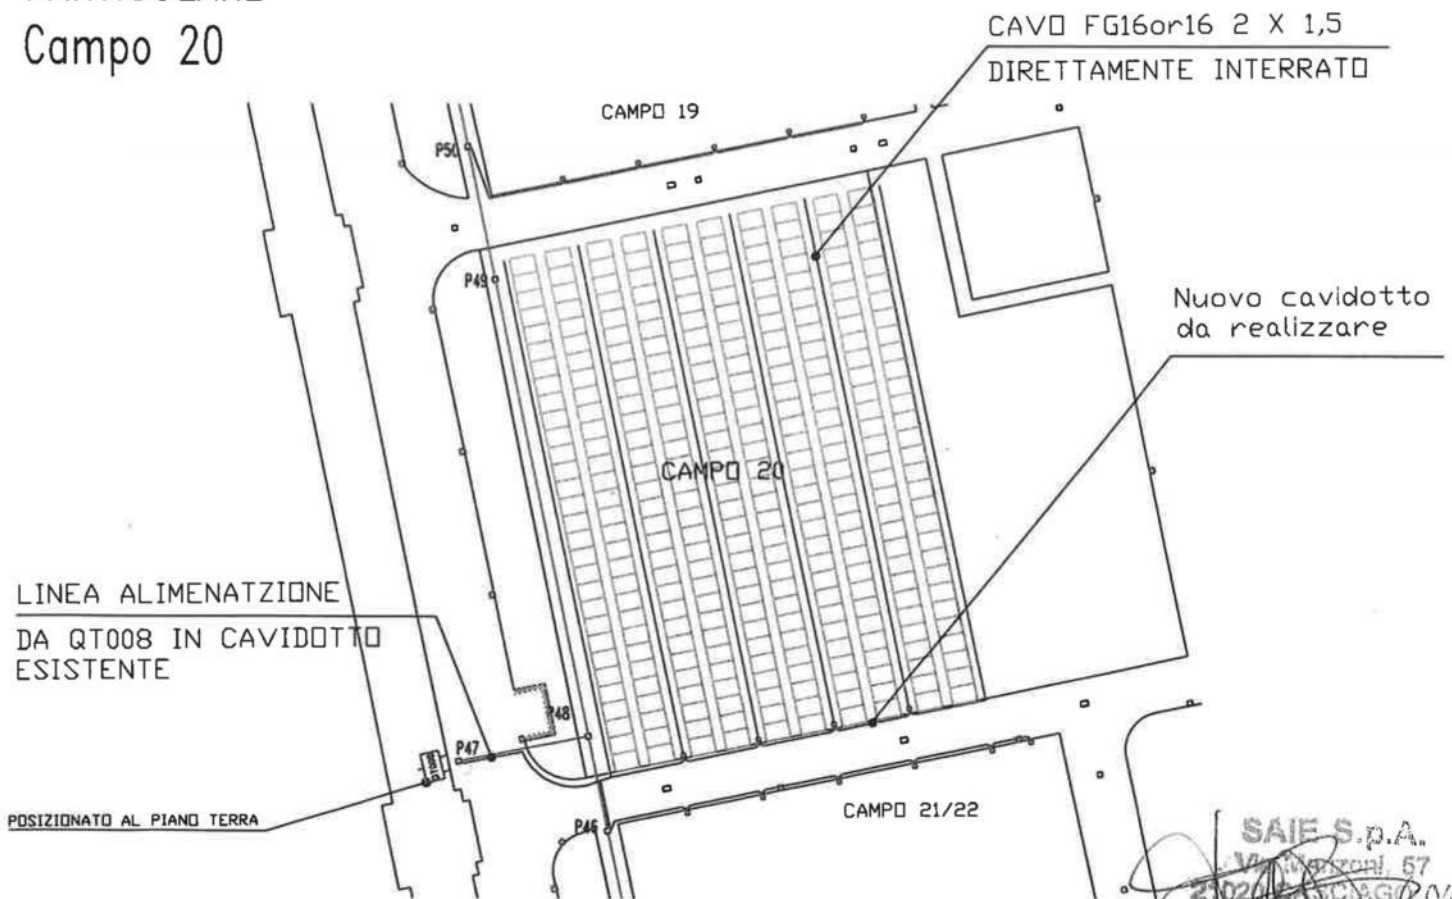

SAIE S.p.A.


ALLEGATO N.1 - LAY OUT DI CANTIERE - COMMESSA AL292 - LAMBRATE



CAMPO 5⁴


COME COSTRUITO

PARTICOLARE CAMPO 5⁴

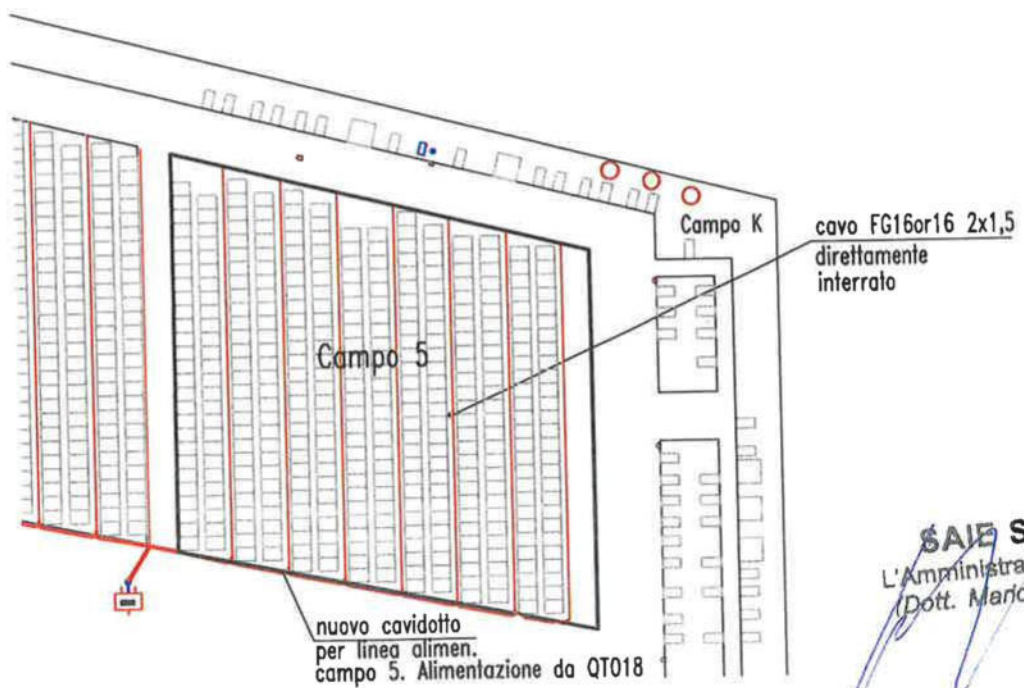

SAIE S.p.A.
L'Amministratore Unico
(Dott. Mario Ballerini)

ALLEGATO N.1 - LAY OUT DI CANTIERE - COMMESSA AL301

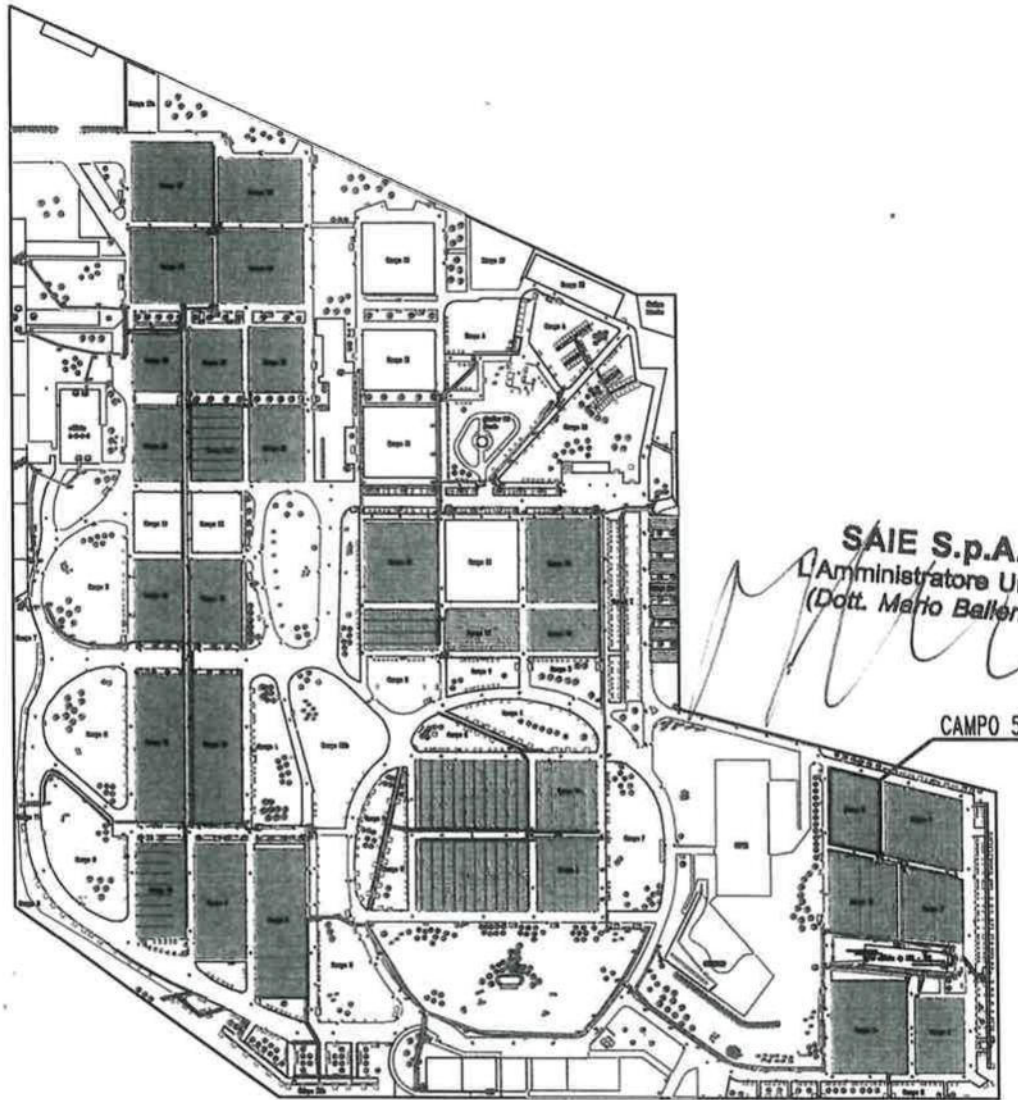

SAIE S.p.A.
L'Amministratore Unico
(Dott. Mario Ballerini)

CAMPO 5

COTE COSTRUITA


PARTICOLARE CAMPO 5

cavo FG16or16 2x1,5
direttamente
interrato

Campo 5

nuovo cavidotto
per linea alimen.
campo 5. Alimentazione da QT018

ALLEGATO 1 - LAY-OUT DI CANTIERE
COMMESSA AL304 - CAMPO 24 - CIMITERO MAGGIORE


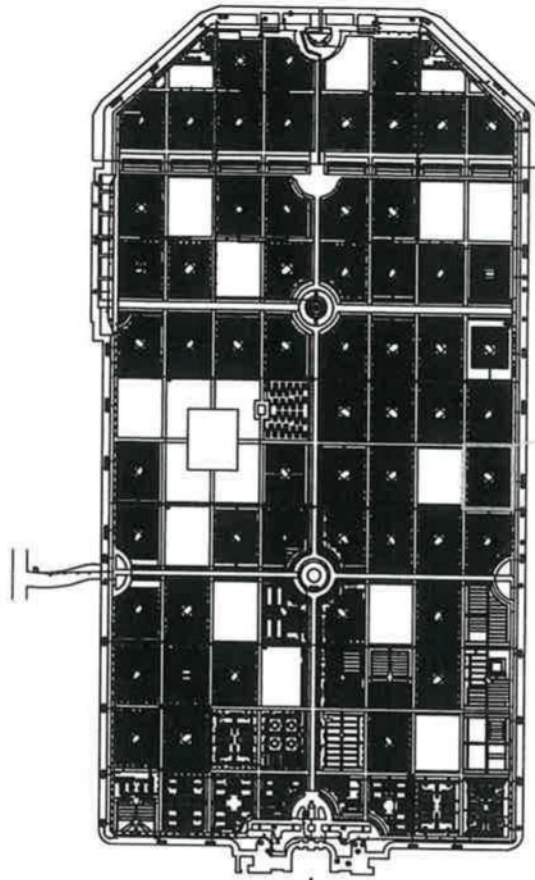


CAMPO 24



PARTICOLARE
CAMPO 24

NUOVO CAVIDOTTO
PER NUOVE LINEE DI
ALIMENTAZIONE DA QM040

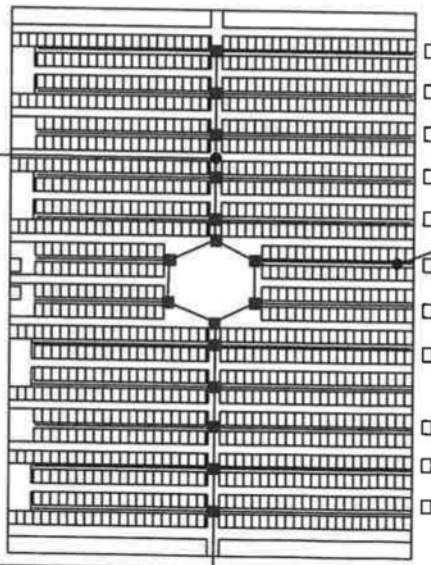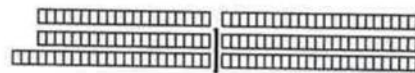


CAVO FG16or16 2 X 1,5
DIRETTAMENTE INTERRATO

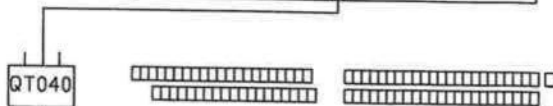




ALLEGATO 1 - LAY-OUT DI CANTIERE
 COMMESSA AL291 - CAMPO 75 - CIMITERO MAGGIORE

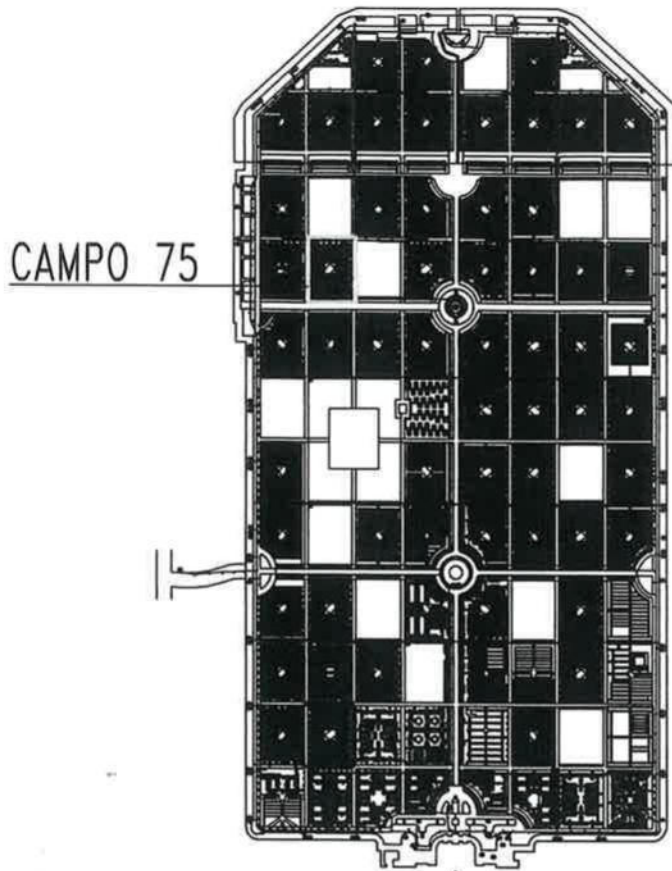

COME COSTRUITO

PARTICOLARE
 CAMPO 75

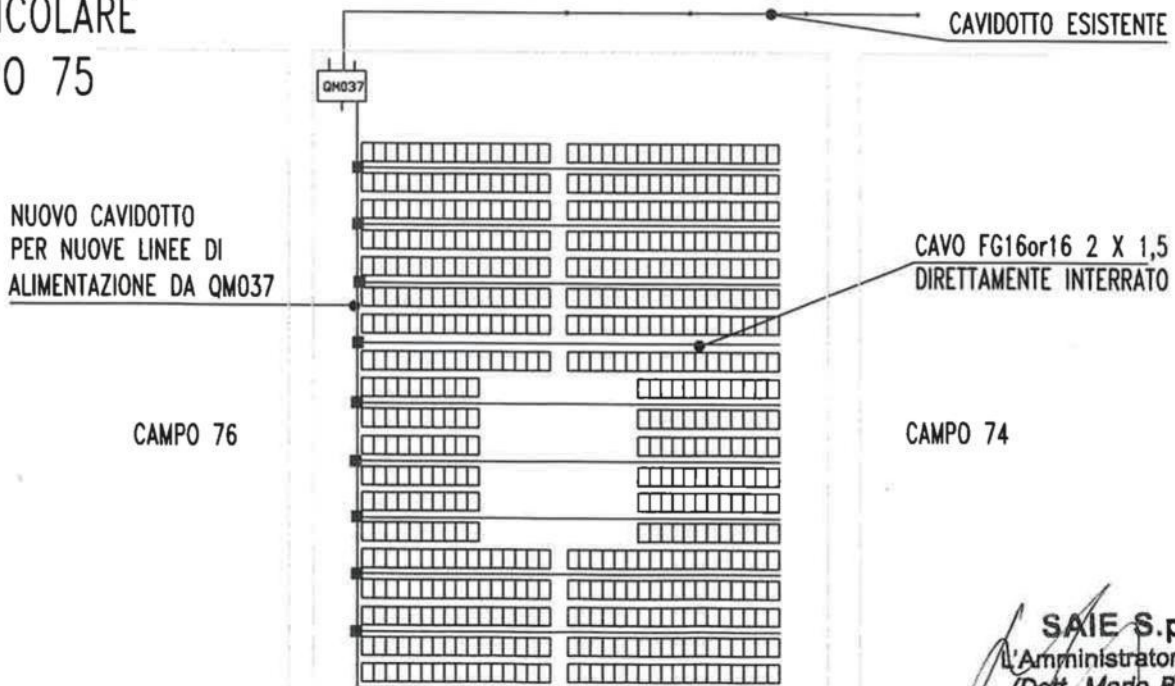

SAIE S.p.A.
 Amministratore Unico
 (Dott. Mario Ballerini)

**ELABORATI GRAFICI DEI LAVORI ESEGUITI
NEL 2022**


ALLEGATO 1 - LAY-OUT DI CANTIERE

COMMESSA AL296 - Campo 20 - CIMITERO CHIARAVALLE




COME COSTRUITO

PARTICOLARE Campo 20

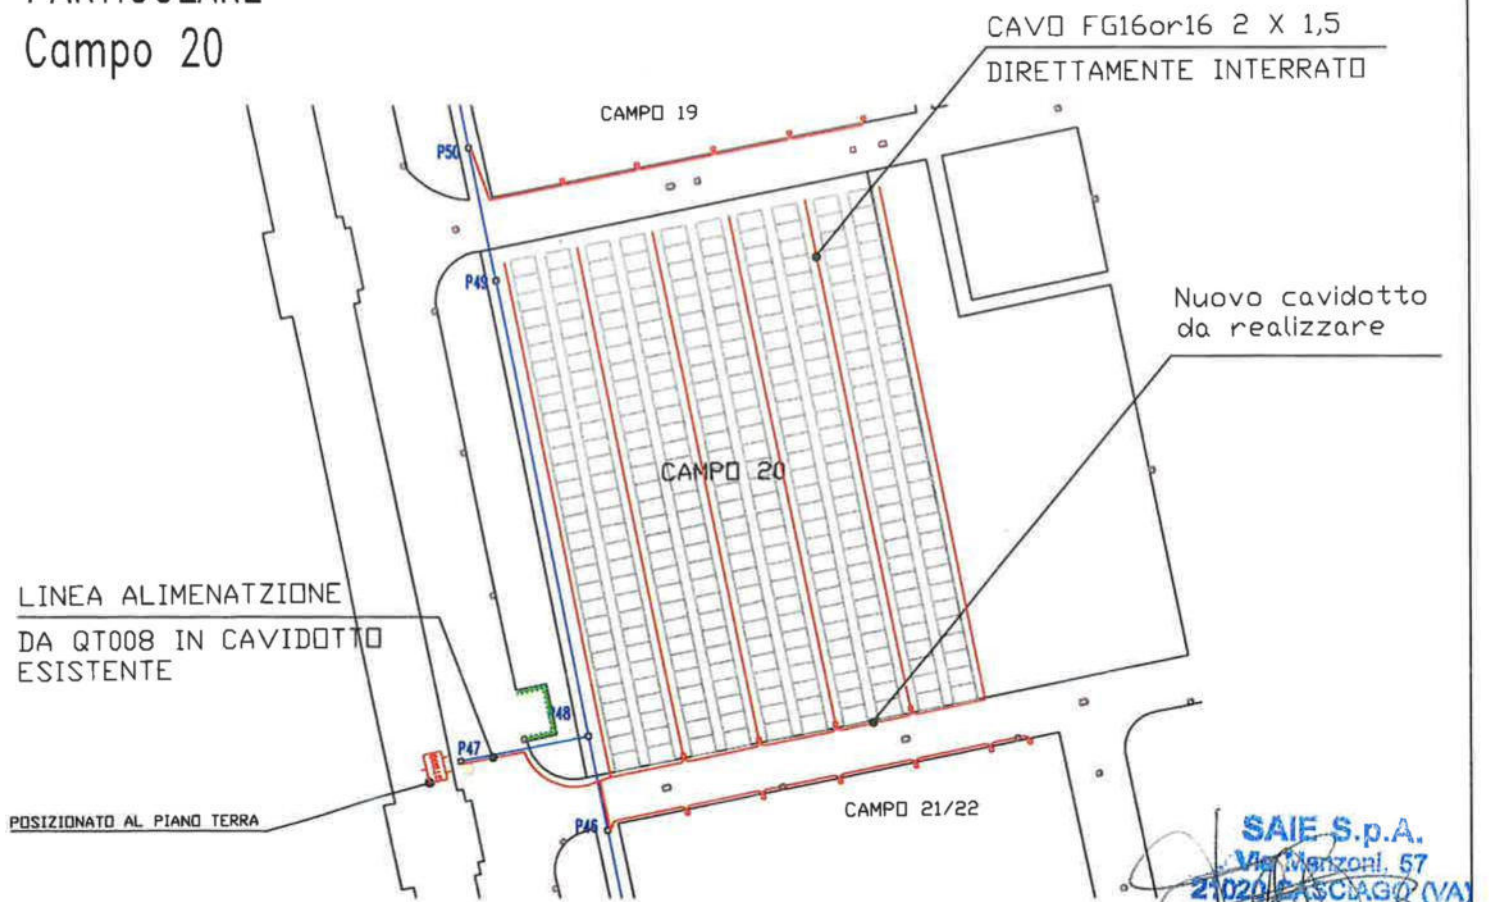


SAIE S.p.A.
Via Manzoni, 57
21020 CASCIAGO (VA)

ALLEGATO 1 - LAY-OUT DI CANTIERE
COMMESSA AL313 - CAMPO 11 - CIMITERO DI GRECO

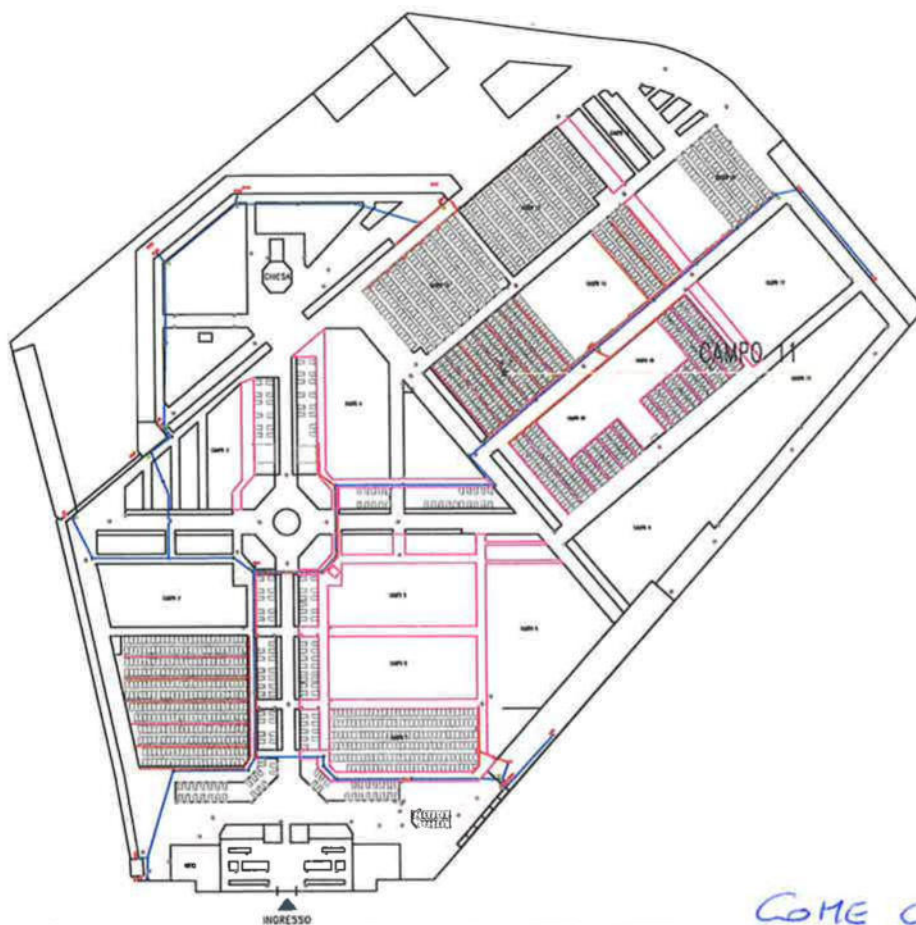

COME COSTRUITO

PARTICOLARE CAMPO 11

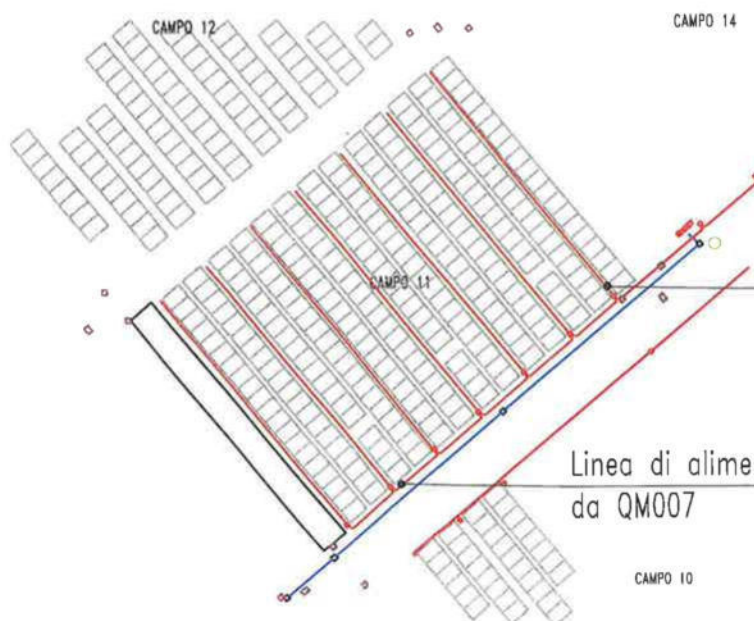

Cavo FG16or16 2 x 1,5 mmq
direttamente interrato


Linea di alimentazione
da QM007

SAIE S.p.A.
Via Manzoni, 57
21040 CASCIAGO (VA)
Giulio

ALLEGATO N.1 - LAY OUT DI CANTIERE - COMMESSA AL314




PARTICOLARE CAMPO 2

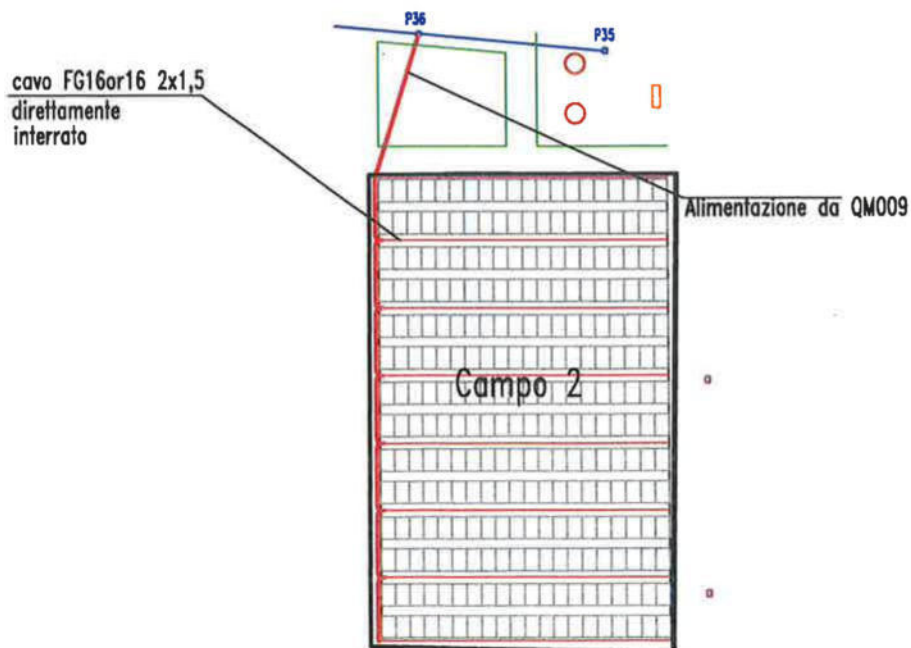

SAIE S.p.A.
Via Mazzini, 57
20090 CASCIAGO (VA)

[Handwritten signature]

ALLEGATO 1 - LAY-OUT DI CANTIERE
COMMESSA AL321 - CAMPO 83 - CIMITERO MAGGIORE

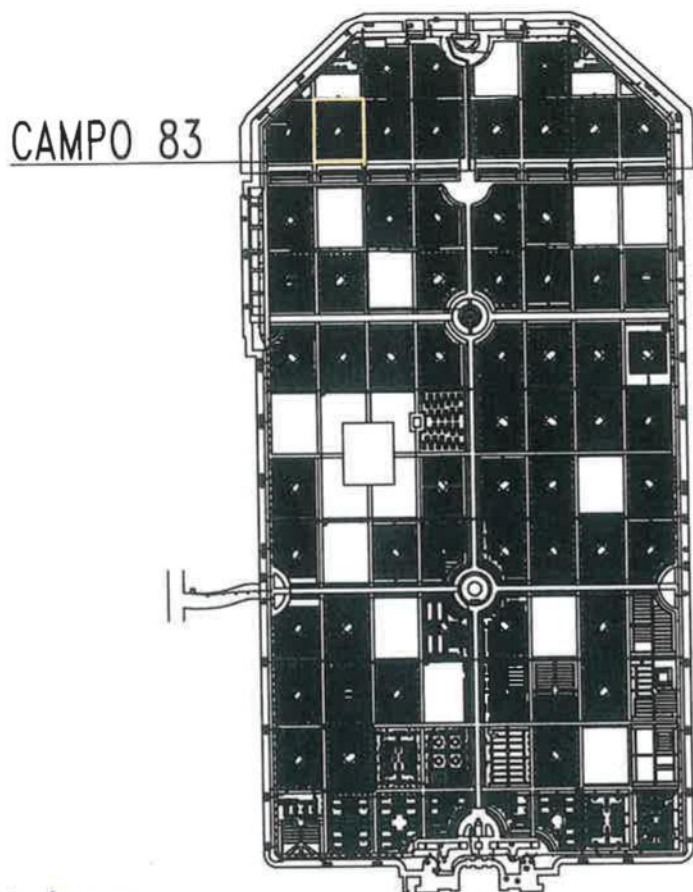


Come Costruito

SAIE S.p.A.
L'Amministratore Unico
(Dott. Mario Ballerini)

CAMPO 83

NUOVO CAVIDOTTO
PER NUOVE LINEE DI
ALIMENTAZIONE DA QM036

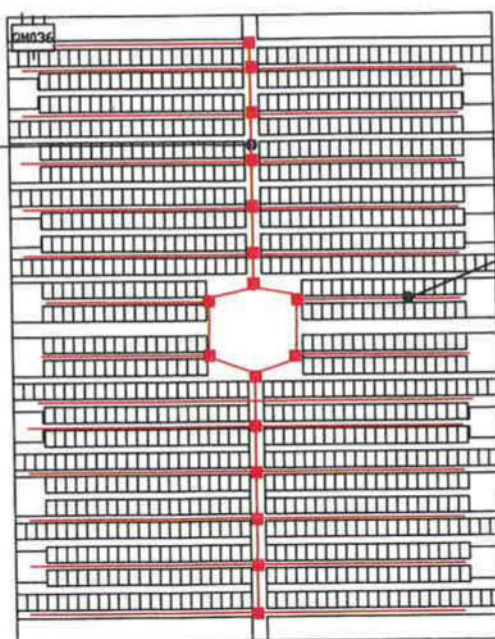

CAVO FG16or16 2 X 1,5
DIRETTAMENTE INTERRATO

CAMPO 82

CAMPO 84


**ELABORATI GRAFICI DEI LAVORI ESEGUITI
NEL 2023**

ALLEGATO N.1 - LAY OUT DI CANTIERE - COMMESSA AL333



PARTICOLARE CAMPO 11

cavo FG16or16 2x1,5
direttamente
interrato

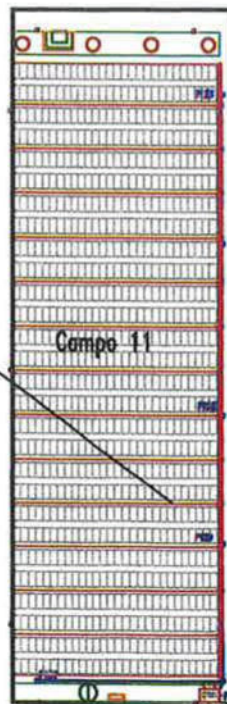


Alimentazione da QT001

SAIE S.p.A.
Il Procuratore
(Cinzia Carvini)

ALLEGATO 1 - LAY-OUT DI CANTIERE
COMMESSA AL336 - CAMPO 36 - CIMITERO MAGGIORE

CAMPO 36

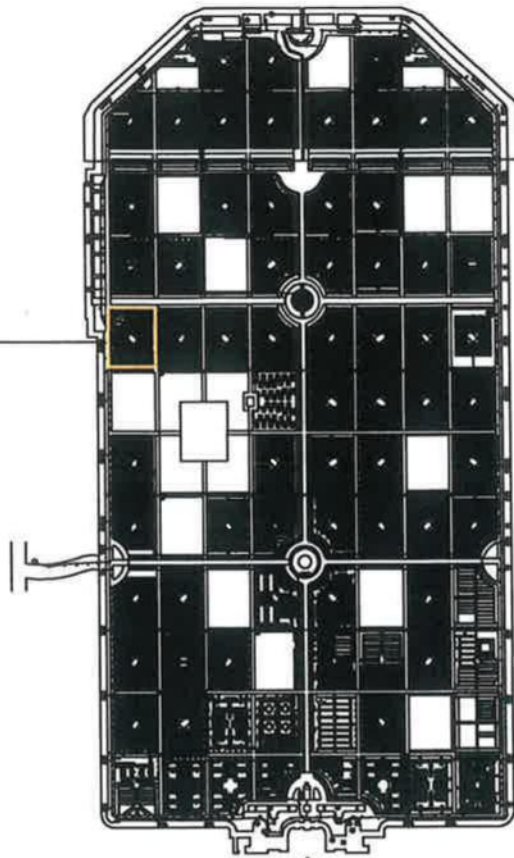


SAIE S.p.A.
L'Amministratore Unico
(Dott. Mario Ballerini)

COME COSTRUITO

CAMPO 36

NUOVO CAVIDOTTO
PER NUOVE LINEE DI
ALIMENTAZIONE DA QD007

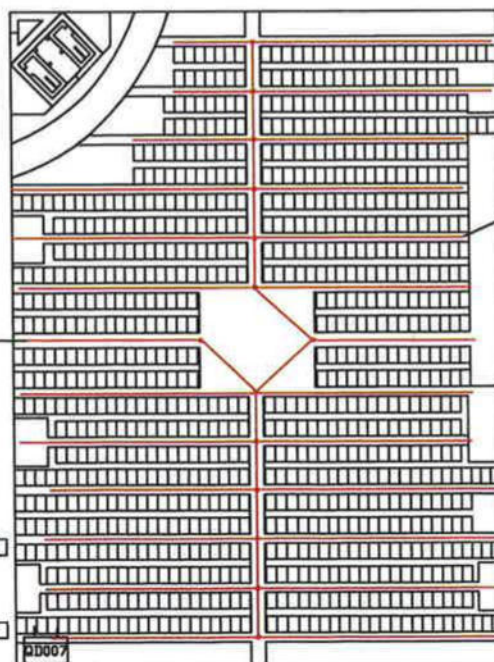


CAVO FG16or16 2 X 1,5
DIRETTAMENTE INTERRATO

ALLEGATO 1 - LAY-OUT DI CANTIERE
COMMESSA AL 326 - Campo 22 - CIMITERO CHIARAVALLE



COME COSTRUITO


PARTICOLARE
Campo 22

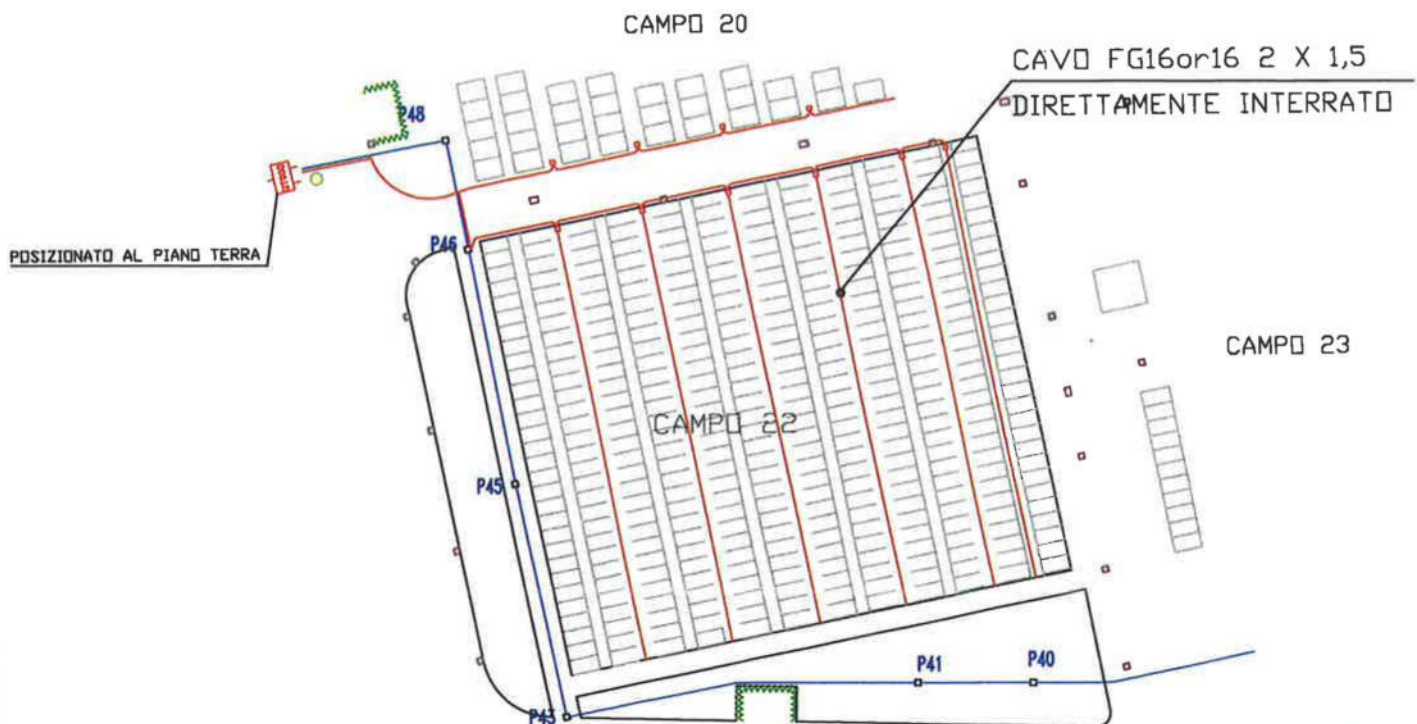

SAIE S.p.A.
Via Manzoni, 57
21020 CASCIAGO (VA)


**ELABORATI GRAFICI DEI LAVORI ESEGUITI
NEL 2024**

ALLEGATO 1 - LAY-OUT DI CANTIERE
COMMESSA AL 338 - Campo 19 - CIMITERO CHIARAVALLE

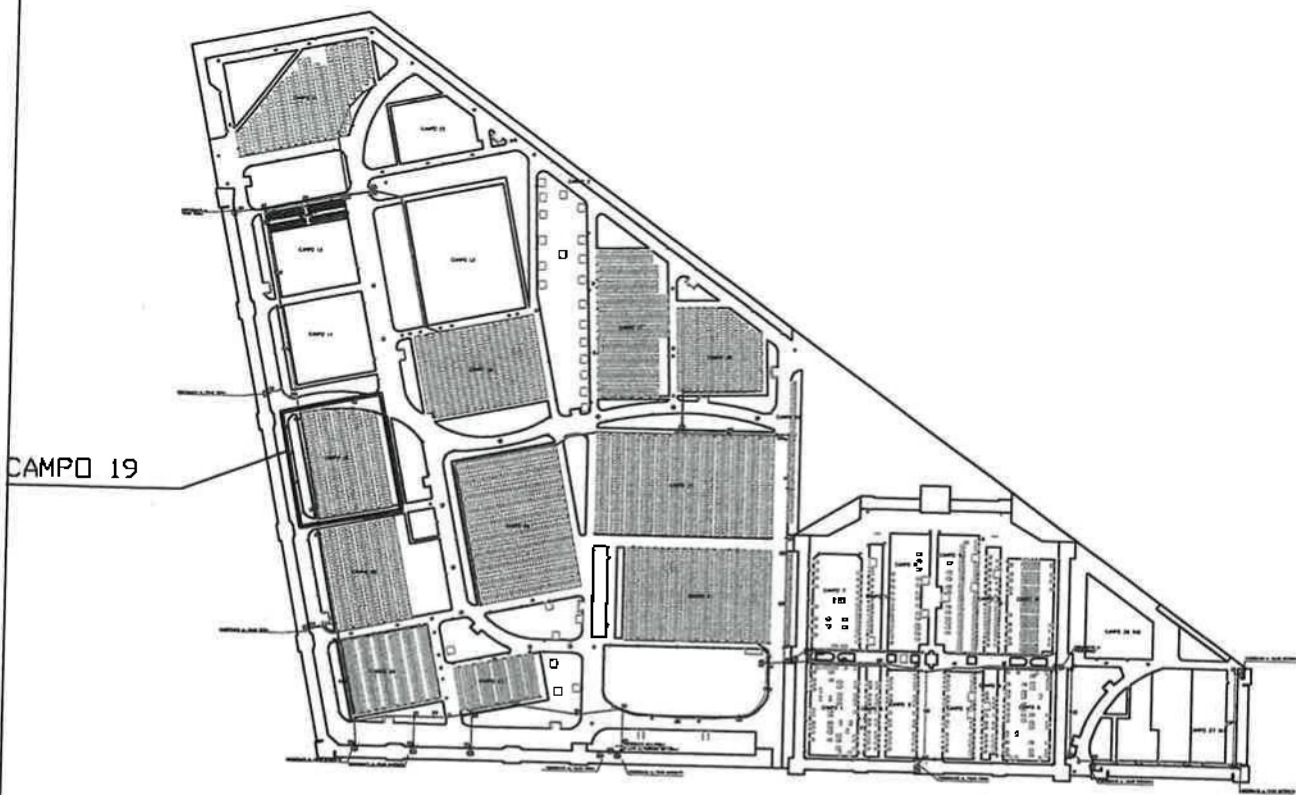


COME COSTRUITO

PARTICOLARE
Campo 19

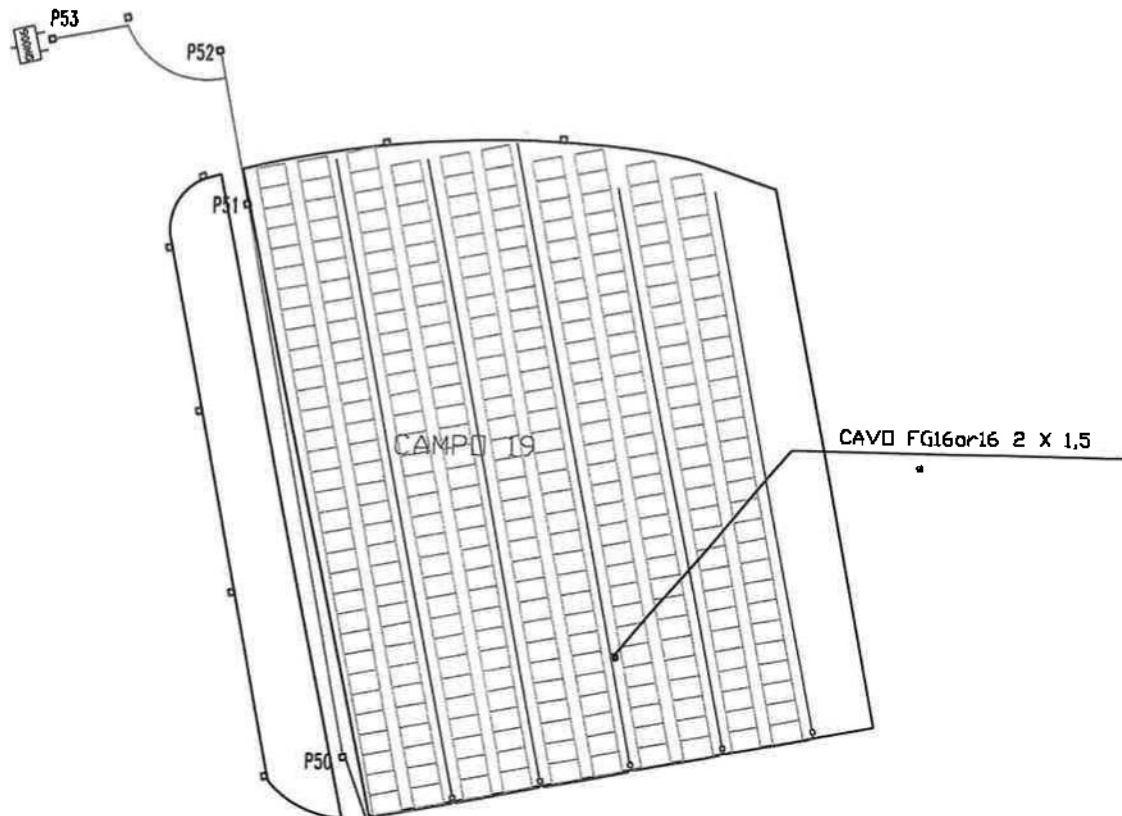


ALLEGATO 1 - LAY-OUT DI CANTIERE
COMMESSA AL337 - CAMPO 7 - CIMITERO DI GRECO

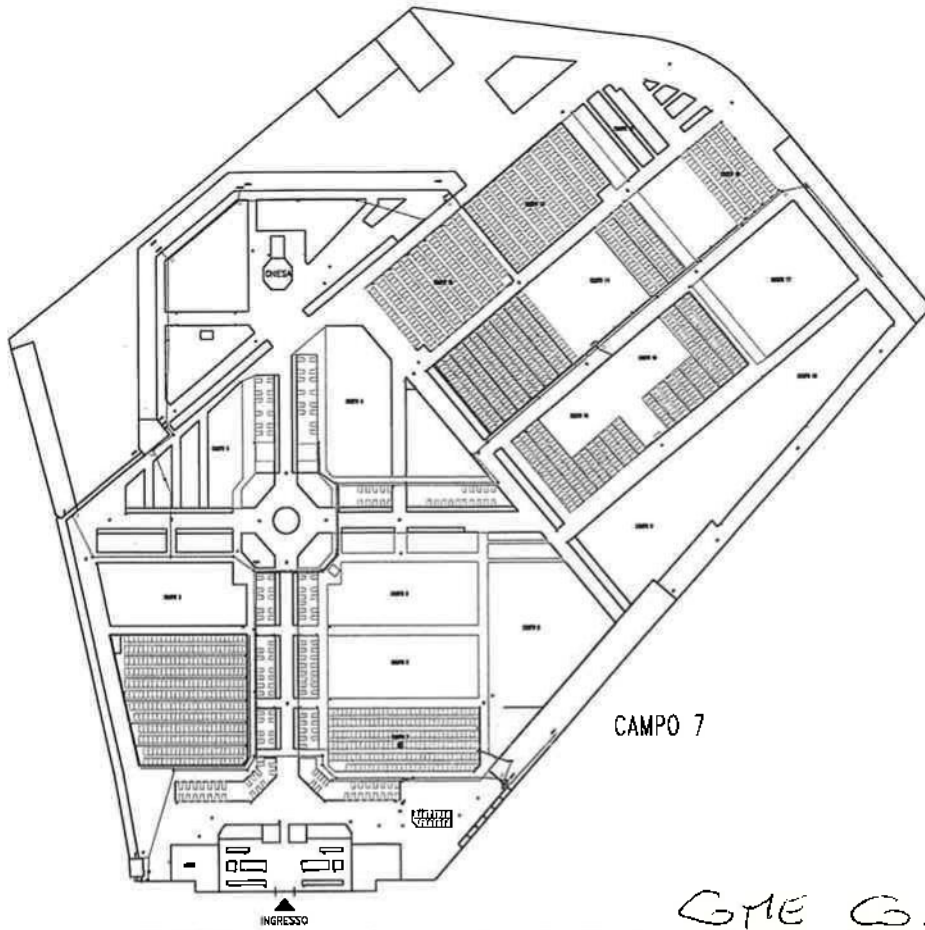

GME COSTRUITO

PARTICOLARE CAMPO 7

Cavo FG16or16 2 x 1,5 mmq

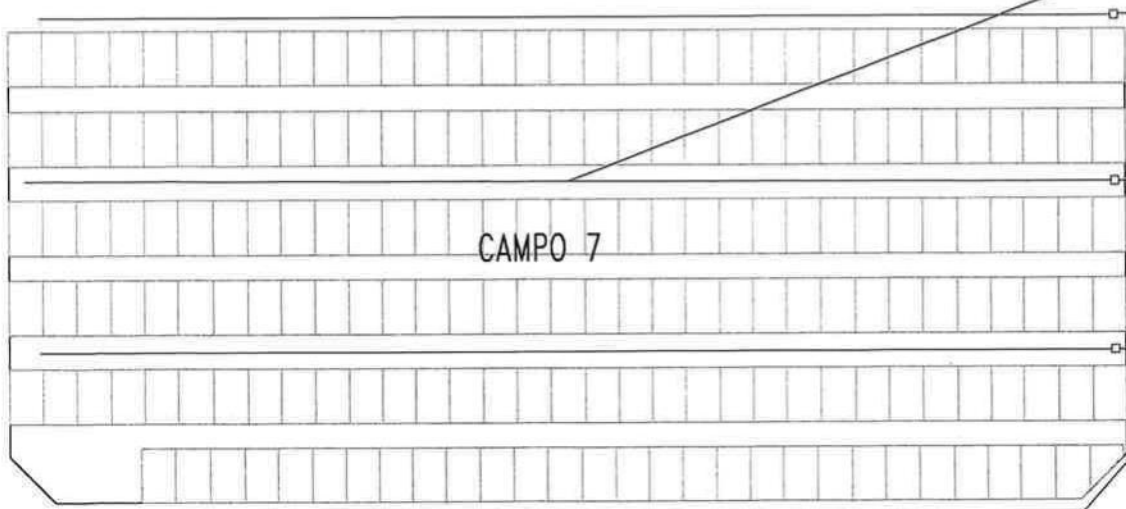

SALIX S.p.A.
Via Manzoni, 1
21021 CASCIAGO (VA)