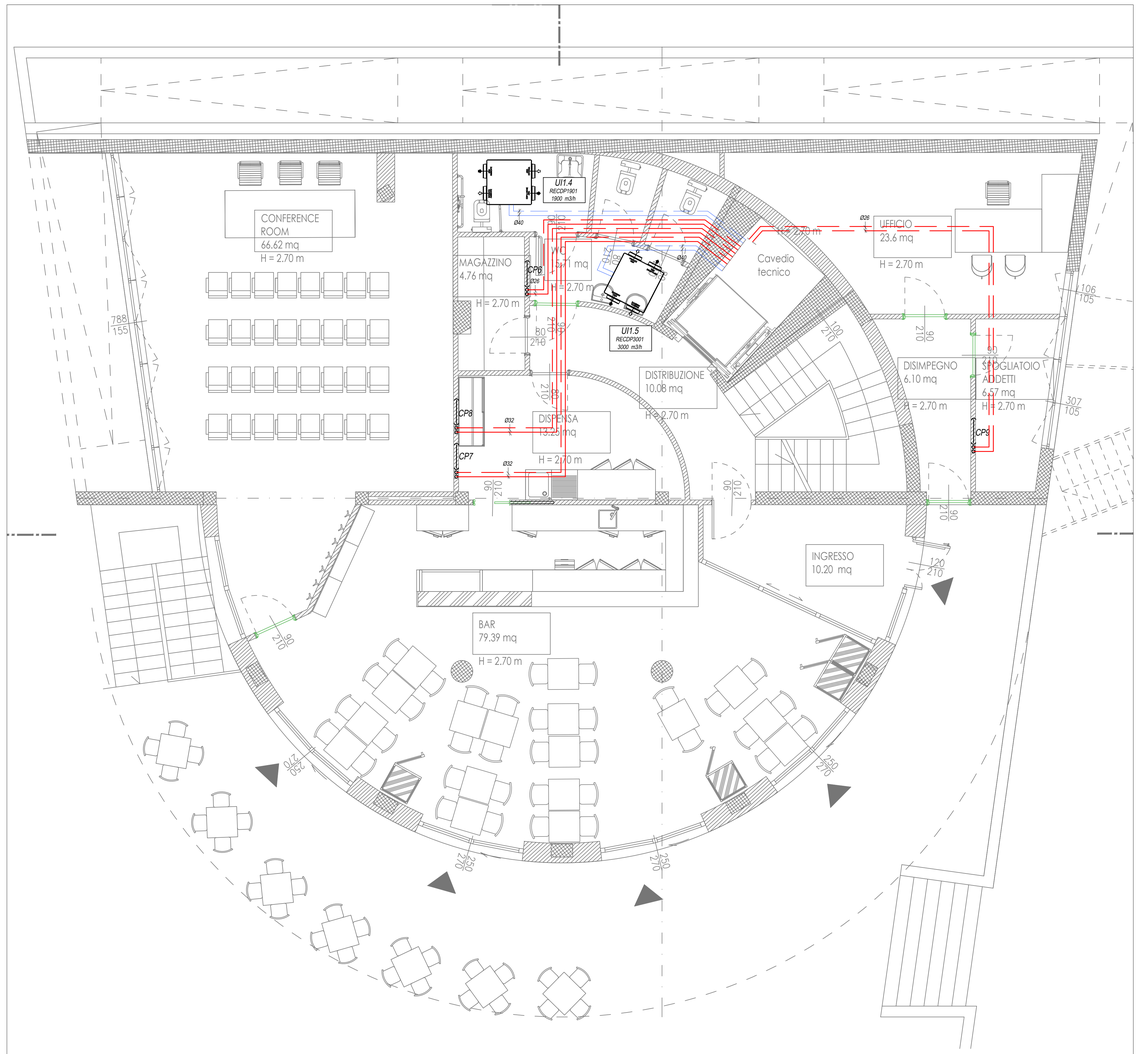

PIANO TERRA

LEGENDA

	VALVOLA DI INTERCETTAZIONE A SFERA A PASSAGGIO TOTALE
	VALVOLA DI RITEGNO
CP00	CARICO AUTOMATICO IMPIANTO DN16 CON BAY-PASS
	CONTATORE ACQUA PER CARICO IMPIANTO
	EVENTUALE RIDUTTORE DI PRESSIONE
	FILTRO DISABBIATORE AUTOPULENTE DN20
	TUBAZIONE ADDUZIONE ACQUA FREDDA IN MULTISTRATO - AFS
	TUBAZIONE ACQUA CALDA IN MULTISTRATO - ACS
	TUBAZIONE LINEA RICIRCOLO SANITARIO IN MULTISTRATO - RIC
CP	COLLETTORE IMPIANTO PANNELLI RADIANTI
	TUBAZIONE IMPIANTO RISCALDAMENTO IN MULTISTRATO ISOLATA
	TUBAZIONE LINEA RAFFRESCAMENTO IN MULTISTRATO ISOLATA

Comune di Milano
Provincia di Milano

Committente:
A.S. MASSERONI MARCHESE
via Madruzzo 3, 20149 Milano (MI)
Tel.02\466142
www.masseronimarchese.it

T.109

File rif.: 40102090.DWG

Scala: 1:50

Progetto per la realizzazione di un nuovo impianto sportivo

Oggetto:
PROGETTO IMPIANTI MECCANICI

Fase:
PIANTA DISTRIBUZIONE RETI IDRICHE
PIANO TERRA

Progettista:
ARCH.STEFANO GAUDIMUNDO

E01	Luglio 2019		
EMISS.	DATA	DIS.	APPR.

MASTERPLAN STUDIO

MASTERPLANSTUDIO srl
via Aosta, 2 20155 Milano
T. 02 3310 6423 F. 02 3182 0674
info@masterplanstudio.it

Il presente elaborato e le informazioni in esso contenute sono riservate e ne è vietata la riproduzione e divulgazione senza l'espressa autorizzazione degli autori