– LEGENDA CARICAMENTO ACQUA FREDDA –

— — —	Linea di caricamento acqua fredda da acquedotto comunale
S501 (Allacciamento acqua)	Serbatoio cilindrico orizzontale in polietilene lineare atossico ad alta densità idoneo per stoccaggio acqua potabile a pressione atmosferica. Capacità = 500 lt. Diametro indicativo = 960 mm Lunghezza indicativa = 1.420 mm

– LEGENDA ANTINCENDIO –

— — —	Linea di caricamento vasca antincendio da acquedotto comunale
Serbatoio pensile	Vasca interrata da 15 mc con modulo prefabbricato fuori terra per gruppo di pompaggio con pareti apribili costituite da pannelli sandwich in lamiera zincata preverniciata con interposto pannello in lana di roccia (EI60) con porte a battente, conforme a UNI 11292. Diametro vasca Ø 2.500 mm; Lunghezza vasca = 4.000 mm Gruppo di pompaggio composto da elettropompa di servizio con potenza 4 kW e motopompa diesel di riserva di potenza 6,2 kW (portata = 15 mc/h, prevalenza = 40 m.c.a.) + elettropompa pilota con potenza 1,1 kW

– LEGENDA SCARICHI –

	Pozzetto di prelievo acque meteoriche
	Pozzetto di prelievo acque nere
	Camera di ispezione
— — —	Collettori di allaccio alla rete fognaria comunale esistente

– LEGENDA RETE COMUNALE –

	Punto di consegna acquedotto
	Rete fognaria comunale esistente

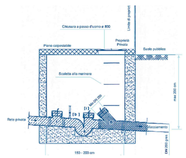

SCHEMA DI ALLACCIO FOGNATURA

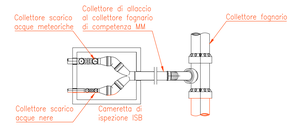

ATTENZIONE
Rimane a carico dell'Appaltatore la verifica definitiva delle quote riportate e l'identificazione di eventuali differenze riscontrate in campo rispetto a quanto evidenziato nel presente elaborato grafico.

TUTTE LE MISURE SONO DA VERIFICARE IN CANTIERE DALL' ESECUTORE
TUTTE LE FORNITURE DI MATERIALI DEVONO ESSERE CAMPIONATE IN CANTIERE PER APPROVAZIONE DELLA FINITURA E DEI COLORI

INVITALIA

REALIZZAZIONE DI UN NUOVO INCUBATORE DI IMPRESE
Smart City Lab
"VIA RIPAMONTI N. 88" - PRU 1.1 "via Pompeo Leoni - via Pietrasanta"

STAZIONE APPALTANTE
INVITALIA
Agenzia nazionale per l'attrazione degli investimenti e lo sviluppo d'impresa SpA

RESPONSABILE UNICO DEL PROCEDIMENTO:
Dott. Arch. Rosa di Nuzzo

ATTIVITA' TECNICHE SERVIZI DI INGEGNERIA
Beni Culturali e Architettura
Arch. Rosa di Nuzzo

PROGETTO PRELIMINARE
Dott. Arch. Rosa di Nuzzo, Dott. Ing. Pierluigi Rosati, Dott. Ing. Osvaldo Pitoni, Dott. Ing. Letterio Sonnessa, Dott. Marco Di Pilo

PROGETTO ESECUTIVO - AS BUILT

IMPRESA ESECUTRICE
AR.CO. S.r.l.
Via V. Ragno n°35
70024 Gravina In Puglia (BA)

RAGGRUPPAMENTO TEMPORANEO DI IMPRESE

MANDATARIA
MATE soc. coop.
40122 Bologna
Via San Felice, 21
31020 San Vendemiano (TV)
Via Trevisio,18
Direttore Tecnico
Arch. Emanuela Barro

MANDANTI
B.cube srl
Milano, via Ventura 20
Direttore Tecnico
Ing. Alessandro Boe

Arch. Roberto D'Agostino
Venezia, via Castello 4003

Geol. Alberto Caprara
Valsamoggia (BO), via Store 9/8

Arch. Demis Massimiliano Murgia
Nuoro, via Mazzoner 6

COORDINAMENTO DELLA PROGETTAZIONE	Arch. Stefano Silvagni - MATE s.c
PROGETTO ARCHITETTONICO	Arch. Arturo Augelletta arch. Ilario Chiarel MATE s.c. arch. Roberto D'Agostino
PROGETTO IMPIANTI MECCANICI	ing. Lino Pollastri - MATE s.c.
PROGETTO IMPIANTI ELETTRICI E SPECIALI	ing. Lino Pollastri - MATE s.c.
PROGETTO STRUTTURALE	Ing. Alessandro Boe - B.cube srl
VERIFICA DELL'INTERESSE ARCHEOLOGICO	Dott. Demis Massimiliano Murgia
GEOLOGIA	Geol. Alberto Caprara
PROGETTO PREVENZIONE INCENDI	Ing. Alessandro Sanna - MATE s.c
RELAZIONE REQUISITI ACUSTICI	Ing. Franca Conti - MATE s.c.
COORDINATORE DELLA SICUREZZA IN FASE DI PROGETTAZIONE GIOVANE PROFESSIONISTA	Ing. Lino Pollastri MATE s.c. Arch. Lucia Foltran - MATE s.c.

TAVOLA: E.3008.AL.01	TIPOLOGIA E TITOLO ELABORATO: PROGETTO IMPIANTI MECCANICI Allacciamento impianti e sottoservizi	
SCALA: 1:100		
DATA: 02/08/2018	NOME FILE: Progetto Ing. Meccanico - Allacciamenti impianti e sottoservizi as built.dwg	

REVISIONI

REV	DATA	DESCRIZIONE
01	15/02/2019	Validazione